

Ministère
de l'Intérieur.

6^e Division
N^o 2161
1941

à 14 fév. 1860 18-18

Léopold, Roi des Belges,

A tous présents et à venir, Salut:

Vu l'état analytique des demandes formées par plusieurs
Conseils Communaux de la province du Limbourg
à l'effet d'être autorisés à apporter certaines modifications à
la voirie vicinale de leurs localités respectives, et à aliéner
différentes parcelles de chemins sans emploi.

lequel état, dressé le 6 Janvier 1860 par la Dép^{te} perm^{te}
du Conseil prov^{al} du Limbourg indique l'avis de ce Collège au sujet
des dites demandes.

ainsi que les propositions de Notre Ministre de l'Intérieur,
quant aux décisions à intervenir;

Vu les délibérations des Conseils Communaux précités,
relatives à cette affaire;

Vu les plans des modifications et aliénations
proposées dans ces délibérations;

Vu les certificats constatant que les dits plans ont été
soumis à une enquête régulière;

Vu les procès de cette enquête;

Vu les articles 28 et 29 de la Loi du 10 Avril 1841;

et l'article 16 de la loi communale.

Sur la proposition de Notre Ministre de l'Intérieur,

Nous avons arrêté et arrêtons:

Art 1^{er}. L'état et les plans susmentionnés sont
approuvés tels qu'ils se trouvent ci-joints.

Art 2. Notre Ministre de l'Intérieur est chargé
de l'exécution du présent arrêté.

Donné, à Bruxelles le 30 Janvier 1860.
/Signé/ Léopold.

Par le Roi:

Le Ministre de l'Intérieur /Signé/ Ch. Rogier.

Pour expédition conforme:

Le Secrétaire général du Ministère de l'Intérieur,

Lothar



N^o 23 fév: 1860, n^o 39

Ministère
de l'Intérieur.

6^e Division
N^o 2451/8967

Léopold, Roi des Belges,

A tous présents et à venir, Salut:

Vu l'état analytique des demandes formées par le
à l'effet d'être autorisés à apporter certaines modifications à
la voirie vicinale de ~~cette~~ localités respectives, et à aliéner
certains cailloux de chemins qui deviennent sans
emploi.

lequel état, dressé le 20 Janvier 1860, par la Députation
permanente du Conseil provincial ^{Lingbom} indique l'avis de la collégie au sujet
de la dite demande.

ainsi que les propositions de Notre Ministre de l'Intérieur,
quant aux décisions à intervenir;

Vu la délibérations des Conseils Communaux précitées,
relatives à cette affaire, en date du 12 8^{bre} 1859;

Vu les plans des modifications
proposées dans cette délibération;

Vu les certificats constatant que les dits plans ont été
soumis à une enquête régulière;

Vu les procès de cette enquête;

Vu les articles 28 et 29 de la Loi du 10 Avril 1841;

Sur la proposition de Notre Ministre de l'Intérieur,
Nous avons arrêté et arrêtons:

Art 1^{er}. L'état et les plans susmentionnés sont
approuvés tels qu'ils se trouvent ci-joints.

Art 2. Notre Ministre de l'Intérieur est chargé
de l'exécution du présent arrêté.

Donné, à Laeken le 9 février 1860
/Signé/ Léopold.

Par le Roi:
Le Ministre de l'Intérieur /Signé/ Ch. Rogier.

Pour expédition conforme:

Le Secrétaire général du Ministère de l'Intérieur,
L. Hum



à la fin

Province de Limbourg.

M

4^e trimestre 1859.

État présentant l'analyse des
propositions formées par les Conseils
communaux, en conformité de l'art. 28
de la loi du 10 avril 1841, et de l'instruction
à laquelle ces propositions ont donné
lieu.

Approuvé pour être annexé
à Notre arrêté du 30 Janvier 1860
Signé: Lefebvre.

Par le Roi:
Le Ministre de l'Intérieur
Signé: Ch. Rogier.
Pour copie conforme:
Le Secrétaire général
du Ministère de l'Intérieur.

E. Herndon



2^d W.


N. 23 fév. 1860, n. 39

Province de Limbourg.

1^{er} trimestre 1859.

[Signature]

Etat supplémentaire présentant
l'analyse des propositions formées par
les Conseils Communaux, en
conformité de l'art. 28 de la loi du 10 avril
1841, et de l'instruction à laquelle ces
propositions ont donné lieu.

Noms des Communes	Nature des Demandes	Date des Demandes	Date du procès verbal de l'information à inconnue.	Analyse des réclamations et observations non liées au procès- verbal d'enquête.	Analyse des observations du Conseil communal not au sujet de ces réclamations.	Arvis			Décision
						du Commissaire royal.	du Commissaire d'arrondissement.	de la Députation permanente.	
Herk A. Lambert.	Reconnaissance de chemins d'accession au ruisseau con- formément à l'art. 29 de la loi du 10 août 1841.	12 juil 1859	29 juil 1859	"	"	favorable à la demande	favorable à la demande.	Qu'il y a lieu d'accueillir la demande. Les experts font également partie de la voie.	Approuvé


La Députation permanente,

Par la Députation
et l'Assemblée provinciale,

Le Secrétaire

J. Bon

Approuvé pour être annexé
à notre arrêté du 9 janvier 1860

Par le Roi:
Le Ministre de l'Intérieur:
Signé: Ch. Rogier.
Pour copie conforme:
Le Secrétaire général.
Ministère de l'Intérieur.



Le Secrétaire

PLAN

de quelques parcelles de chemins que la commune de Cuzange se propose d'aliéner.

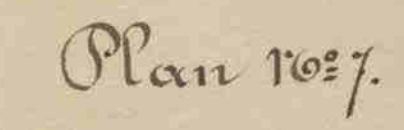
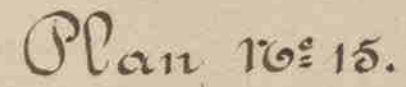
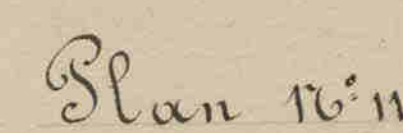

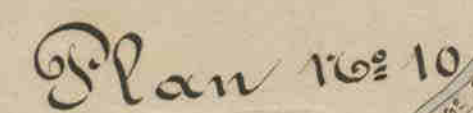




Tableau indicatif

N ^o des parcelles	Surfaces			Observations	N ^o des parcelles	Surfaces			Observations
	hect.	ares	cent.			hect.	ares	cent.	

Locatie moeilijk te bepalen.

Levé par le sous-officier arpenteur-juré et dressé

d'après l'Atlas de la voirie vicinale.


J. P. M. M. M.

Notaire à Cuzange, le 12 août 1859.

H. M. M. M.

Schaal: 1/2500

0 15 30 60 90 120 Meters