

Division.
N. 1462.
1883.une copy de l'arr
8 février

Leopold,

Roi des Belges.

A tous présents et à venir, Salut:

Sur l'état analytique des demandes
formées par les Conscils Communaux
de Gingelom, Wilderen, St. Croix,
Orange et Curange, / Limbourg /
à l'effet d'obtenir l'autorisation
d'apporter certaines modifications à
la loi, dans les dites Communes,
lequel état dressé le 10 Janvier
1883, par la Députation permanente,
indique l'avis de ce Collège au sujet
des dites demandes ainsi que les
propositions de l'Etat et Ministres
de l'Intérieur, sont aux décisions
à intervenir,

Sur les délibérations des Conscils
Communaux susmentionnés relatives
aux demandes susdites dans le dit
Etat,

Laf

Sur les plans des changements
proposés dans ces délibérations,

Sur les procédés nombreux des enquêtes
de commodo et incommodo auxquelles
ont été soumis les projets dont il
s'agit,

Sur les rapports des agents Vapen
et des Commissaires d'Arrondissement

Sur les art^s 28 & 29 de la loi
du 10 Avril 1841,

Sur le rapport de Notre
Ministre de l'Intérieur;

Nous avons arrêté & arrêté

Art. 1^{er}. L'état et les plans
susmentionnés sont approuvés tel^{ls}
qu'ils se trouvent ci annexés

Art. 2. Notre Ministre
de l'Intérieur est chargé de
l'exécution du présent arrêté.


Le Ministre

Par le Roi:
Le Ministre de l'Intérieur,
J. B. DUBOIS

Province de Limbourg.

L^{re} Session de 1853.

État présentant l'analyse des propositions formées par les conseils communaux, en conformité de l'art. 28 de la loi du 10 avril 1841, et de l'instruction à laquelle ces propositions ont donné lieu.

Journal

Noms des communes.	Nature des demandes.	Date des demandes.	Date des procès- verbaux de commission et en conseil.	Analyse des réclamations ou observations mentionnées au procès-ver- bal d'en- quête.	Analyse des observations du conseil com- munal au sujet de ces réclamations.	Avis.			Décision.
						du Commissaire voyer.	du Commissaire d'arrondisse- ment.	de la Députation permanente.	
Gingelom 16	Suppression des chemins et des trous, fournis aux plans extraits des plans de bail, et atlas des chemins vicinaux, n° 2, 3, 6, 7 et 8 et assignés aux vicinaux conformément à l'art. 29 de la loi du 10 avril 1841.	22 Mars 1853	28 8 ^{he} 1852	"	favorable à la deman- de, à condition que la largeur du chemin n° 14 de Montnathen à Gingelom, com- prise entre le chemin de fer et la limite de Montnathen et celle du sentier offi- ciel n° 33 comprise entre le chemin n° 14 et la station de Gingelom ne pourront être ap- propriés qu'après l'aveu parvenu à intervenir entre la commune et l'administration du chemin de fer pour l'ou- verture d'un nouveau che- min emprunté parquité à Montnathen à la sta- tion de Gingelom favorable à la deman- de.	favorable à la demande	qu'il y a lieu d'ac- cueillir la deman- de aux condi- tions posées par le commissaire voyer.	Conformément à l'avis de la députation permanente.	
Wilderen 16	Régularisation des chemins n° 11 et 12 et assignés des exhaïs aux vicinaux conformément à l'art. 29 de la loi du 10 avril 1841.	11 7 ^{he} 1853	11 7 ^{he} 1853	"	"	if	if	qu'il y a lieu d' accueillir la de- mande	if
Grond 16	Suppression et ouverture d'un chemin.	23 9 ^{he} if	19 9 ^{he} if	"	"	if	if	if	if
Orange 16	Régularisation des chemins n° 15 et 16 et assignés des terrains disponibles est des liné à être incorporé dans le ci- vilité.	15 8 ^{he} if	15 8 ^{he} if	"	if	if	if	if	if
Orange 16	Régularisation de plusieurs chemins et vente des exhaïs aux fins d'exportation.	15 8 ^{he} if	15 8 ^{he} if	"	if	if	if	aux conditions du commissaire voyer.	if

Kur19-1

Approuvé pour être annexé à
l'arrêté royal du 31 Janvier 1854.
Le Ministre de l'Intérieur
Signé P. Pierrot.
Pour l'avis conforme,
Le Secrétaire général
du Ministère de l'Intérieur
Ed. Lemaire

N 4883.

Hasselt, le 10 Janvier 1854.



Par la Députation,
Le Greffier provincial,
E. Van der Burgh

La Députation permanente,
J. P. Lemaire

Plan figuratif

d'une partie de la rue dite Regter-Straez
 faisant limite entre les communes de Curange
 et de Mausselt
mesuré à la demande du Juri cantonal de Curange

Locatie moeilijk te
 bepalen.

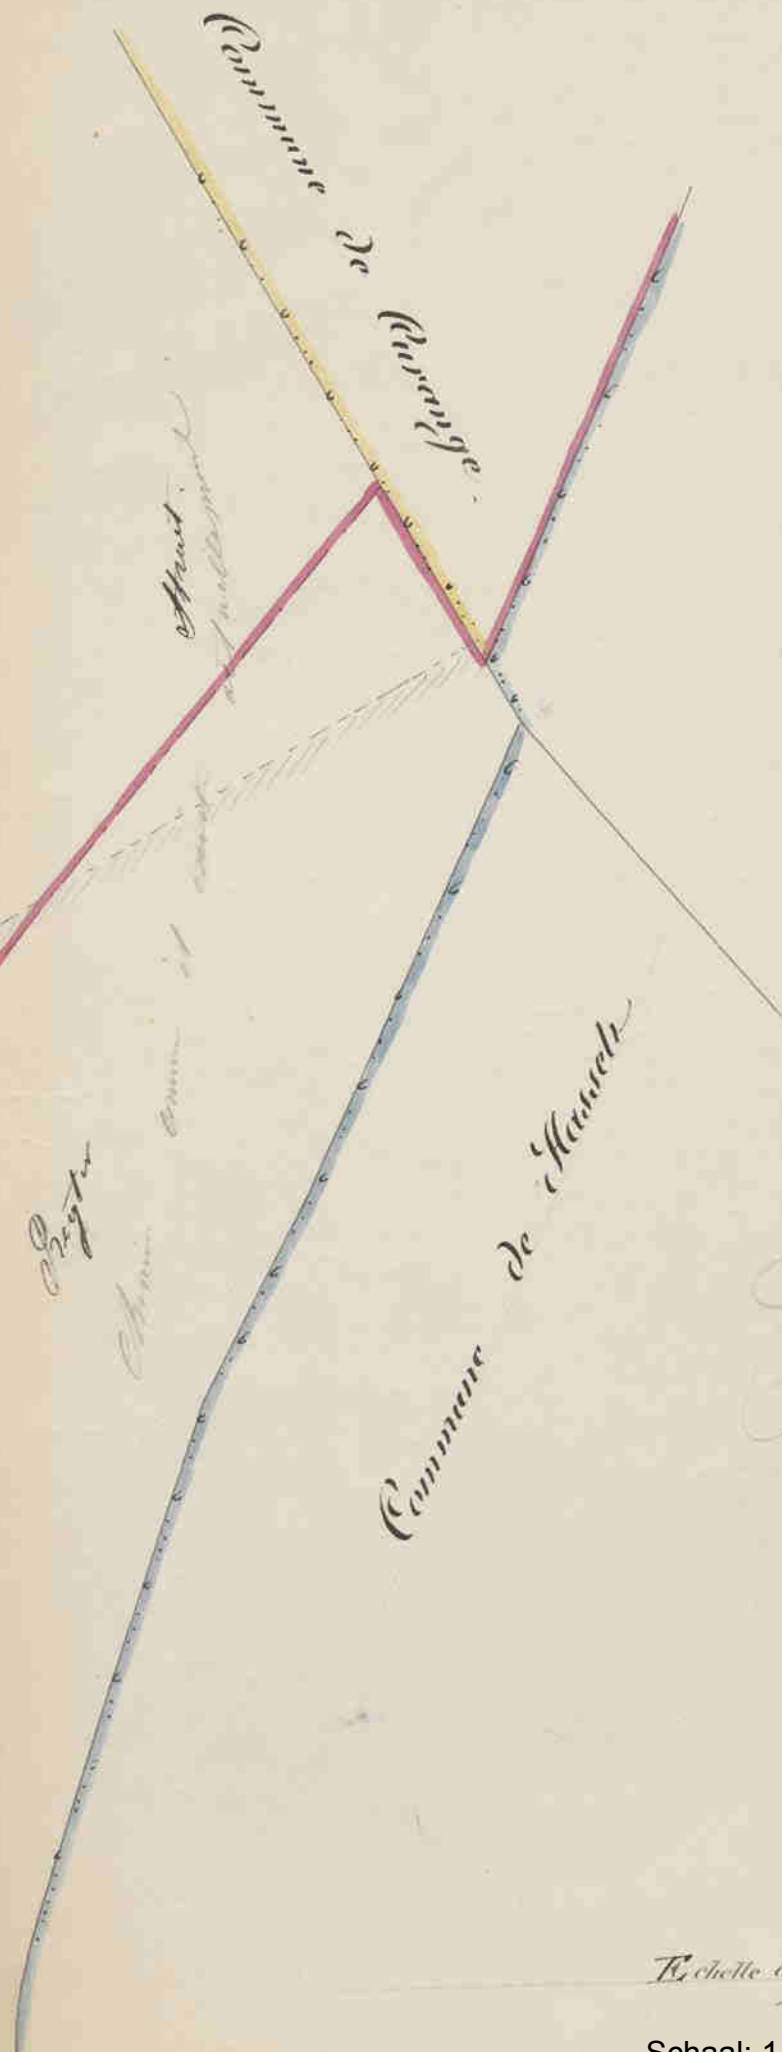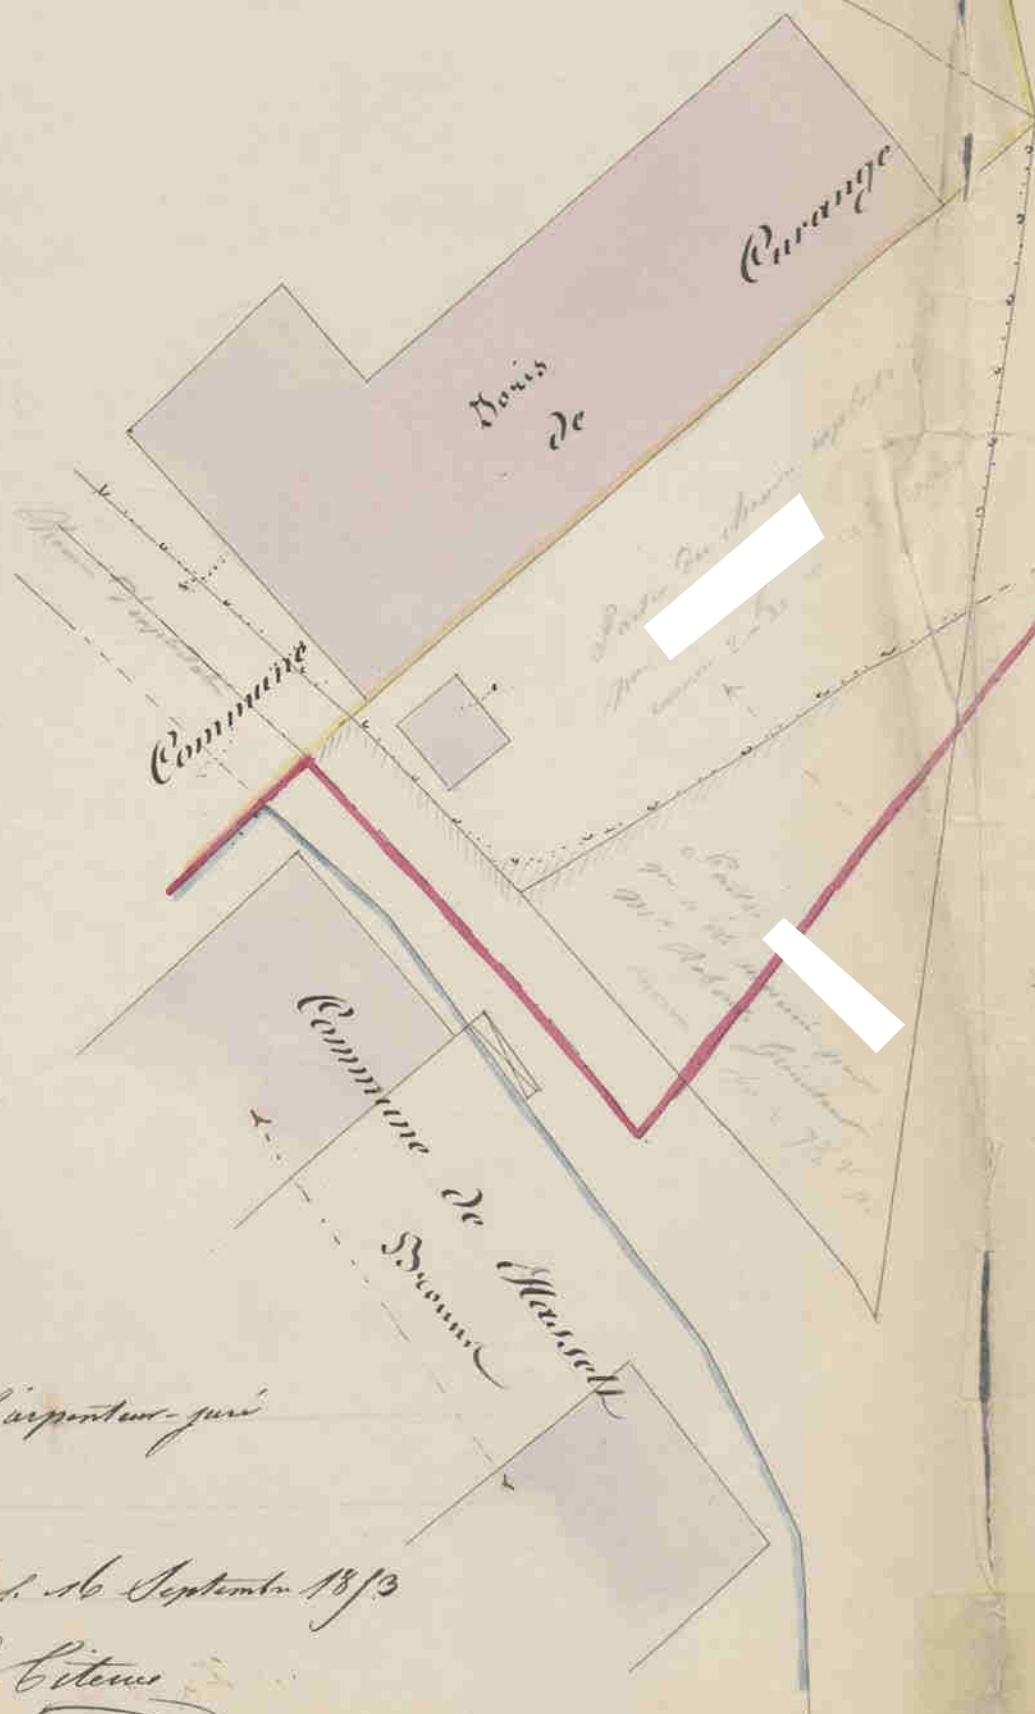

Approuvé pour être annexé à
 l'acte royal du
 Le Ministre de l'Intérieur
 Signé
 Pour copie conforme,
 Le Secrétaire général
 du Ministère de l'Intérieur
E. Lemaire

*Commune de Curange
 le 10 Mars 1891
 J. B. B.*

*Certifié exact par l'arpenteur-juré
 Sous-signé*

*A. Masfoll, le 16 Septembre 1893
 L. C. C.*

Echelle de 1 à 250 Mètres

Schaal: 1/250

0 1,5 3 6 9 12
 Meters

PLAN FIGURATIF

de quelques parcelles de terrains
communaux situées
sous la commune de
Curange.

Cabteau Indicatif, N°1

N°	Noms des Parcelles	Nature de Cultures	Contenance en ares			Observations
			N	A	C	
1	Curange	Pré	6	16	33	
2	"	"	23	32		
3	"	"	23	32		

