

967

à 1/mai 1866 N° 21

Ministère
de
l'Intérieur.
6^e Division.
N° 1762
6832

Leopold,
Roi des Belges,

A tous présents & à venir, Salut:

[Signature]
Inscrit

Vu l'état analytique Des Demandes
formées par 14 Conseils communaux
de la province Du Limbourg, à l'effet
d'être autorisés à apporter certaines
modifications à la voirie vicinale
de leur localité, lequel état, dressé
le 4 Avril 1866, par la Députation
permanente Du Conseil provincial
Du Limbourg, indique l'avis de ce
collège au sujet des dites Demandes,
ainsi que les propositions de Notre
Ministre de l'Intérieur, quant
aux décisions à intervenir;

Vu les délibérations Des Conseils
communaux susmentionnés relatives
aux demandes résumées dans le dit état,

Tu les plans des changements
et allocations proposées dans ces
délibérations;

[Signature]
Lu

Vu les procès-verbaux des enquêtes
de commodo et incommodo, auxquelles
ont été soumis les projets dont
il s'agit;

Vu les articles 28 et 29 de la
Loi Du 10 Avril 1841, ainsi que
l'article 76 de la loi communale;

Sur la proposition de Notre
Ministre de l'Intérieur,

Nous avons arrêté & arrêtons:

Art. 1. L'état et les plans
susmentionnés sont approuvés tels
qu'ils se trouvent ci-annexés.

Art. 2. - Notre Ministre de
l'Intérieur est chargé de l'exécution du
présent arrêté.

Donné à Bruxelles, le 30 Avril 1856.
(signé:) Léopold.

Par le Roi:

Le Ministre de l'Intérieur, (signé:) T. De Decker.

Pour expédition conforme:

Le Secrétaire Général du Ministère de l'Intérieur,



Co. Henne

Province de Limbourg.

1^{er} trimestre 1856.

Etat présentant l'analyse des
propositions formées par les conseils
communaux, en conformité de l'art.
28 de la loi du 10 avril 1851, et de l'instruction
à laquelle ces propositions ont donné lieu.

Justificatifs

Noms des Communes	Nature des demandes	Date des demandes	D'après les procès- verbaux des commissions d'incorporation	Analyse des récla- mations et observations mentionnées au procès verbal d'enquête.	Analyse des observations du Conseil communal au sujet de ces ré- clamations.	avis			Décision
						du Commissaire voyer	du Commune d'arrondissement	de la Députation permanente	
Binderfeld et Gersum. X	Piétinement d'un chemin n° 1 et cession des excédents aux riverains au profit de la commune	21 janvier 1886	21 janvier 1886			favorable à la de- mande	favorable à la demande	Qu'il y ait lieu d'acquiescer à la demande	Favorable
Duras X	if	31 janvier if	12 janvier if			if	if	if	if
Goyen X	if n° 14 if	18 janvier if	16 janvier if			if	if	if	if
Goyen X	Suppression d'une partie du chemin n° 16 pour être incorporée au circuit de la commune d'un chemin	22 jan- 1885	25 jan- 1885			if	if	if	if
Haalen X	Piétinement d'un chemin vicinal n° 2 et cession de la voie d'abord au profit de la commune	13 jan- if	13 jan- 1885			if	if	if	if

Noms des Communes	Nature des demandes	Date des demandes	Date qu'il perçoit pour la l'achèvement des travaux communaux et municipaux	Analyse des récla- mations et observations mentionnées au procès verbal d'enquête.	Analyse des observations du Conseil communal au sujet de ces ré- clamations.	Vois			Décision
						du Commissaire voyer	du Commissaire d'arrondissement	de la Députation permanente	
Halmael	Réclamement des chemins n°s 3, 4 et 5 et vente des épandants aux riversains au prix d'ex- pertise.	9 ^{juin} 1855	17 ^{juin} 1855			Favorable à la deman- de de la condition de conserver avec chemin n° 4 de Vilm, à N. l'ordure largeur de 6 mètres non compris les fossés.	Favorable à la demande	Qu'il y a lieu d'admettre la demande aux conditions po- sées par le com- missaire voyer.	Conforme à l'avis de la Députation permanente
Neuvillers	if du chemin n° 1 if	24 ^{juin} if	3 ^{juin} if			Favorable à la demande	if	Qu'il y a lieu d'admettre la demande.	if
Costham	Réclamement de quelques chemins vi- niers et vente des épandants aux riviéres au prix d'expertise.	30 ^{juin} 1855	15 ^{juillet} 1855			if	if	if	if
St. Omer	Suppression du sentier n° 168.	26 ^{juin} if	29 ^{juin} if	Deux cultivateurs se sont opposés à la sup- pression par le motif qu'ils doivent se servir de ce sentier pour se rendre à quel- ques uns des terres qu'ils cultivent.	Les réclameurs n'ont pas besoin de servir du sentier pour la culture de leurs terres et qu'ils peuvent s'y rendre en faisant usage d'autres che- mins.	if	if	if	if
St. Omer	Réclamement de plu- sieurs chemins et vente des épandants aux riviéres au prix d'expertise.	10 ^{mars} if	19 ^{juin} if			if	if	if	if
Alken	Réclamement du che- min n° 4 et cession aux riviéres des épandants au prix d'expertise.	17 ^{juin} 1855	17 ^{juin} 1855			if	if	if	if

Lan 6-1 Lan 6-7
 Lan 6-2 Lan 6-8
 Lan 6-3 Lan 6-9
 Lan 6-4 Lan 6-10
 Lan 6-5 Lan 6-11
 Lan 6-6 Lan 6-12

Noms des Communes	Nature des demandes	Date des demandes	Date de dépôt au Procès-Verbal du Conseil communal et au Procès-Verbal de la Commission	Analyse des récla- mations et observations mentionnées au procès- verbal d'enquête.	Analyse des observations du Conseil communal au sujet des récla- mations.	Avis			Décision
						du Commissaire voyer	du Commis- saire d'arrondissement	de la Députation permanente	
Heers x	Suppression de dix sentiers	8 février 1886	21 février 1886			favorable à la demande à la condition que le chemin n° 24 soit en partie dans le courant de l'année.	favorable à la demande à la condition que le chemin n° 24 soit en partie dans le courant de l'année.	Après l'avis du Conseil communal amende à la condition que le chemin n° 24 soit en partie dans le courant de l'année.	Conforme à la décision de la Dépu- tation permanente.
Lanaken x	Rebâtissement de plu- sieurs chemins et assés aux riverains des ex- cavés au prix d'appropriation	21 février 1886	21 février 1886	Quelques réclamations ont été faites contre la vente des excavés par chemin dit Heersogen et d'une parcelle de bœuf.	Il a été fait droit aux réclamations par des changements apportés au plan en copie du 8 février 1886, n° 339.	favorable à la de- mande aux condi- tions indiquées dans la copie ci-jointe en copie du 8 février 1886, n° 339.	if if	favorable à la demande aux condi- tions indiquées dans la copie ci-jointe en copie du 8 février 1886, n° 339.	if
Nederbeem x	if des chemins n° 1 et 3 if.	10 février 1886	10 février 1886			favorable à la demande	favorable à la demande	Après l'avis du Conseil communal amende à la demande.	if
Wellen x	Changement de direc- tion du chemin n° 1 mal dit Brachschack	8 février 1886	21 février 1886			Approuvé pour être annexé à la loi du 30 avril 1886 Le Ministre de l'Intérieur Signé: P. Decker Pour l'avis conforme, Le Secrétaire général du Ministère de l'Intérieur Ed. Lamm.	if	if	if

Hasselt, le 4 Avril 1886.

La Députation permanente,

Par la Députation,
 Le Greffier provincial,
 arvan fectus

yeu hui

86852

CONTENANCE TROUVÉE.

NOUVELLE MESURE :

ANCIENNE MESURE :

Hectares.

Ares.

Cent.

Bonniers.

Gr. V.

Pet. V.

Plan de biens communaux
de Sarnacou
1854.

SECTION	NUMERO	CONTENANCE :			CLASSE.	REVENU NET :	
		Hectares.	Ares.	Cent.		Frs.	Cent.

Mem.
C. O. O. O.

Nature

Commune de Sarrachen.


Nom des joignants à la parcelle à vendre

NOUVELLE MESURE :			ANCIENNE MESURE :		
Hectares.	Ares.	Cent.	Bonniers.	Gr. V.	Pet. V.

	59		
1	92		
1	74		
	79		
	78		
	74		
	75		
	73		
2	46		
2	59		
1	88		
3	14		
1	02		
	98		
1	80		
3	06		
2	18		
1	37		
07	67		
1	76		
3	82		
1	88		
8	82		
	40		
	36		
	42		
	43		
	67		
	77		
	82		
1	16		
	90		
	55		
	57		
	71		
1	23		
1	77		
1	46		
	24		
	24		
	24		
	62		
	26		
	18		
	26		
	93		
	56		
	22		
	41		
	49		
	16		
	51		
	95		
	34		
	25		
	57		
	58		
4	32		
3	20		
1	72		
9	84		
	45		
	57		
	47		
10	25		
	30		
	60		
	56		


35 feuillets
Orig
B



EXTRAIT DU CADASTRE.

SECTION.	NUMERO.	CONTENANCE.			CLASSEMENT.	REVENU NET.	
		Hectares.	Ares.	Cent.		Frs.	Cent.

70
71
72
2 ←

Locatie moeilijk te bepalen ←

3 ←

Locatie moeilijk te bepalen ←

4 ←


Nature
Jouissance à chaque parcelle à rendre

Chemin
et
N. nature
et

CONTENANCE TROUVÉE.

NOUVELLE MESURE :			ANCIENNE MESURE :		
Hectares.	Ares.	Cent.	Bonniers.	Gr.	Pet. V.

02 90
02 75
02 82
02 46
02 15
02 33
02 50
12 75
02 22
02 32
02 42
02 50
02 78
02 50
02 90
11 66
15 93
01 60
02 39
02 36
02 12

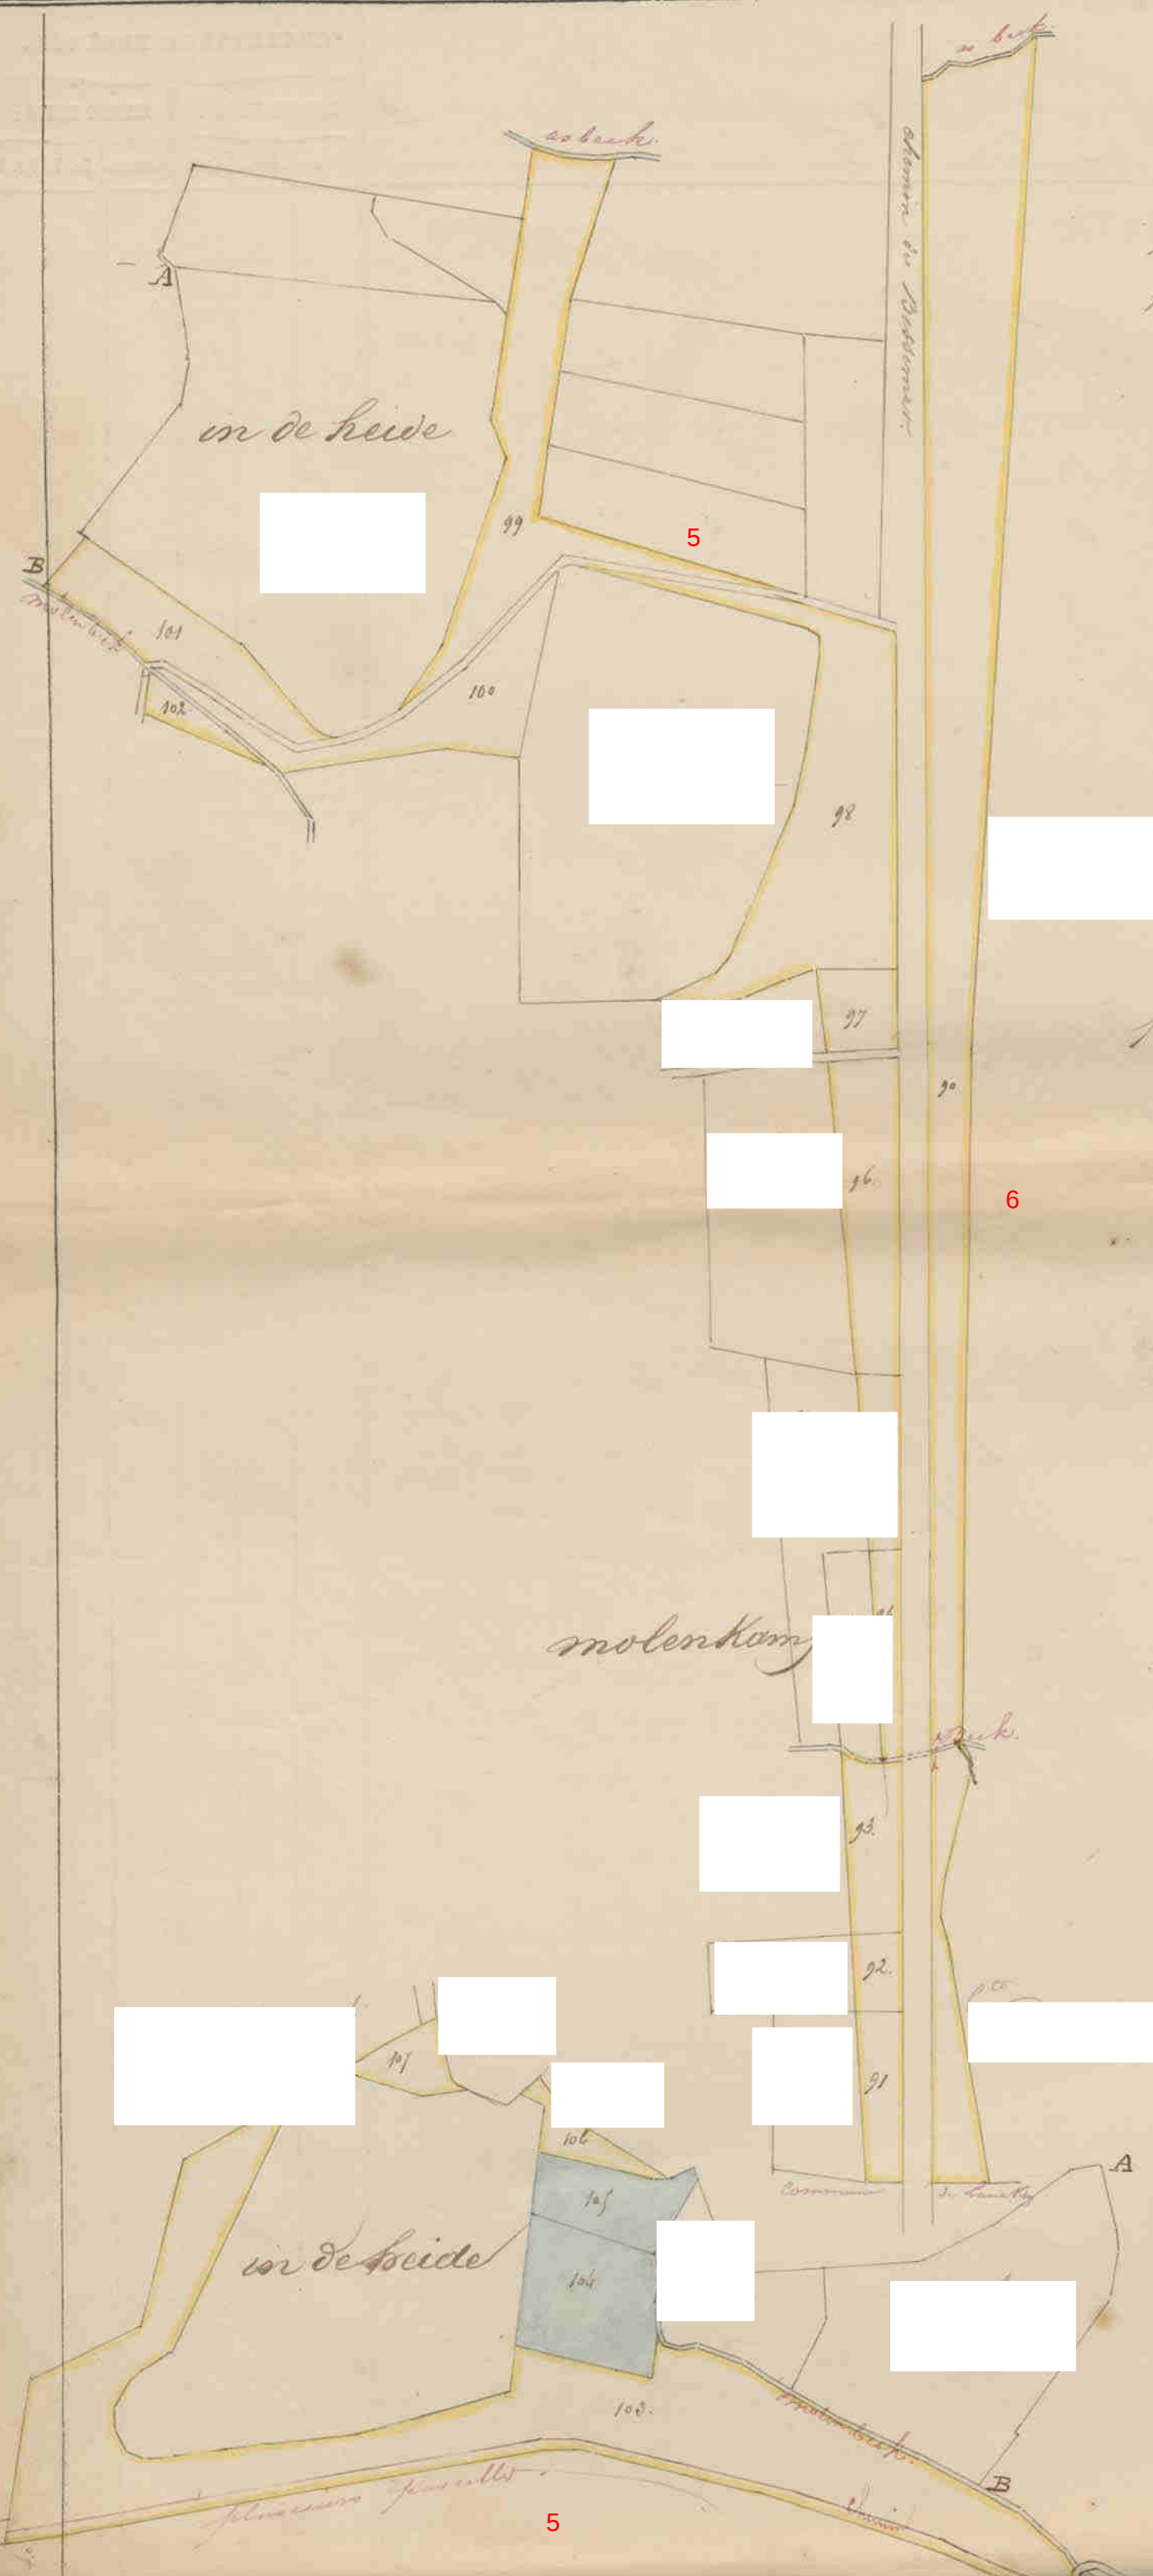


EXTRAIT DU CADASTRE.

SECTION.	NUMERO.	CONTENANCE:			CLASSE.	REVENU NET:	
		Hectares.	Ares.	Cent.		Frs.	Cent.
partie	99						
	100						
partie	101						
	102						
partie	103						
	104						
partie	105						
	106						
partie	107						

- 90
- 91
- 92
Nature
Chemin & Bruyère
Bruyère
Etang
Bos de Sapin
Bruyère



mesure 1.67.80

CONTENANCE TROUVÉE.

NOUVELLE MESURE:			ANCIENNE MESURE:		
Hectares.	Ares.	Cent.	Boniers.	Gr. V.	Pet. V.

1	25	78	2	1	16 1/2
"	12	60	"	3	0 3/4
	06	50		1	11 1/2
	15	25		3	13 1/2
	07	11		1	07 1/2
	12	06		2	18 1/4
	31	25		7	11
	10	43		2	10 1/2
	86	80	1	"	19
	60	30		14	11
	35	60		8	12
	29	60		1	3
	05	80		1	8
1	26	10	2	4	18
	31	30		7	11
	17	50		4	4 1/2
	08	20		2	2 1/2
	09	60		2	6 1/4

CONTENANCE TROUVÉE.					
NOUVELLE MESURE :			ANCIENNE MESURE :		
Hectares.	Ares.	Cent.	Bonniers.	Gr. V.	Pet. V.

SECTION.	NUMERO.	CONTENANCE :			CLASSE.	REVENU NET :	
		Hectares.	Ares.	Cent.		Frs.	Cent.


02	17
02	44
02	28
03	03
01	19
02	43
01	74
02	20
01	77
	98
	54
	54
	54
01	43
01	34
01	70
03	10
03	37
01	82
02	26
07	80
02	71
01	52
	42
	64
	54
	41
51	58
06	12
07	86
04	77
04	47
04	45
09	83
02	11
02	11
02	11
02	11

NOUVELLE MESURE :			ANCIENNE MESURE :		
Hectares.	Ares.	Cent.	Bonniers.	Gr. V.	Pet. V.

Patience

633	"	36	20	1	"	51
634	"	3	4	5	"	9
635	"	3	4	1	"	8
636	"	12	50	1	"	12
637	"	15	50	1	"	22
638	"	10	40	1	"	16
639	"	2	2	2	"	2
640	"	29	30	1	"	13

13	90
08	58
07	93
12	94
10	26
20	62
05	17
11	63
07	23
01	14
03	68
01	89
"	06
01	70
"	96
"	21
01	34
01	02
"	24
"	99
01	44
"	28
"	28
01	13
"	17
03	73
12	20
05	58
"	26
"	50

Locatie moeilijk te bepalen

Locatie moeilijk te bepalen

Chemin

Locatie moeilijk te bepalen



In et d'ancien feuillets
Ortel

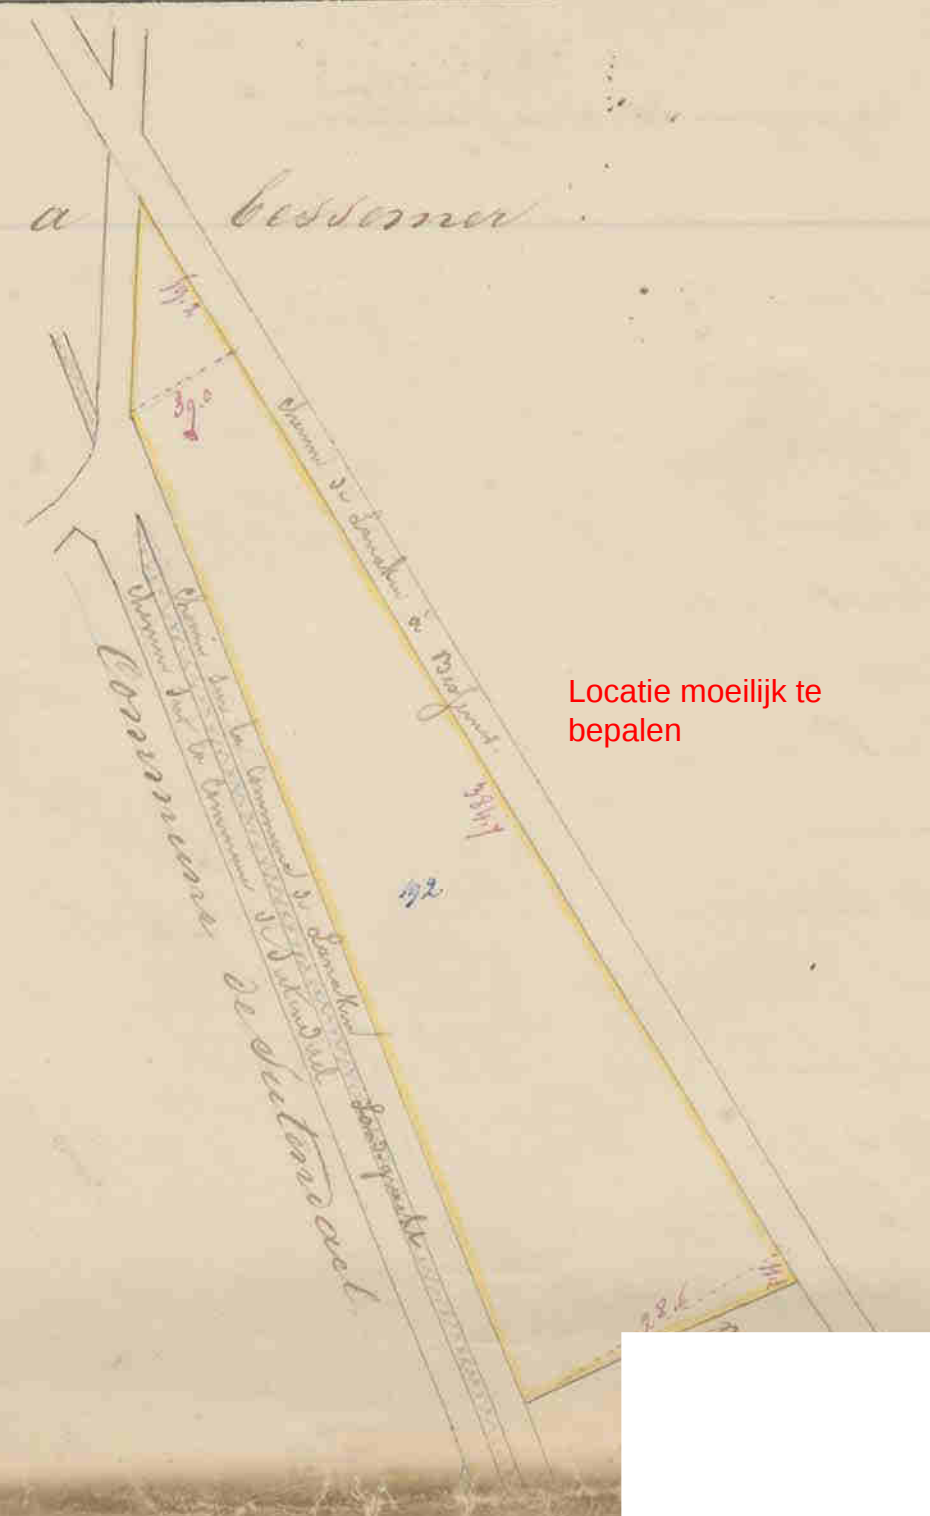

Locatie moeilijk te bepalen

EXTRAIT DU CADASTRE.

SECTION.	NUMERO.	CONTENANCE :			CLASSE.	REVENU NET :	
		Hectares.	Ares.	Cent.		Frs.	Cent.
6	3	2	56	40	2	1	29

Locatie moeilijk te bepalen


192



Locatie moeilijk te bepalen

Locatie moeilijk te bepalen


193
194

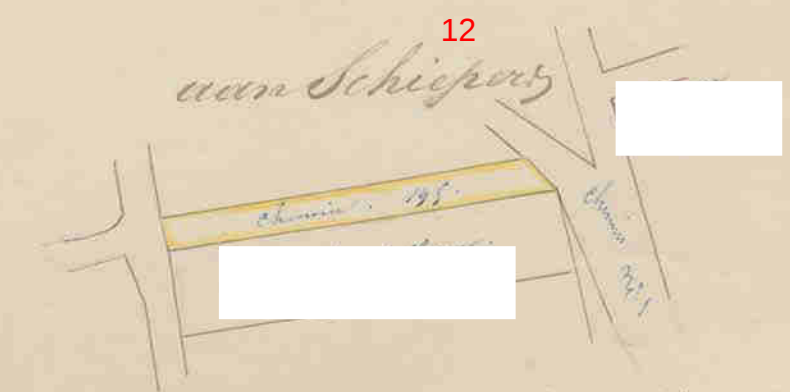

12

12 ← 195

Commune de Bessener



