

PROVINCIEBESTUUR VAN LIMBURG.
III° DIRECTIE - 5e Afdeling A
Aanwr. nr. 7107/1761

5 afschriften.
2-P.T.D.
2-Gte.
I-Bundel.

M I N U U T.

DE BESTENDIGE DEPUTATIE VAN DE PROVINCIERAAD
VAN LIMBURG;

Gelet op de beslissing dd. *21 februari 1918*,
waardoor de gemeenteraad van *Lanaken*
een plan aanneemt voor de afschaffing van *een gedeelte*
van de Kuwberg nr 34, tussen de Wimmingerstraat
en de nieuwe omleiding van de R.W. 17.
op het grondgebied van deze gemeente;

Overwegende dat het niet gaat om een voetweg
welke in de bebouwde kom van een stad of in een aaneen-
gebouwd gedeelte van een plattelandsgemeente is gelegen;

Gelet op het proces-verbaal van het onderzoek
de commodo et incommodo, waaruit blijkt dat er geen be-
zwaren of opmerkingen werden ingediend;

Gelet op het gunstig advies van de Heer Hoofd-
ingenieur-Directeur van de Provinciale Technische Wegen-
dienst, dd. *22 maart 1918*, nr. *1590*;

Gelet op de wet van 10 april 1841, gewijzigd bij
de wetten van 20 mei 1863, 9 augustus 1948 en 5 augustus
1953, alsook op de omzendbrieven van de Heer Minister van
Openbare Werken nrs. 13, 13bis en 13 ter;

Gehoord de Heer *Vints*, Lid van het
college, in zijn desbetreffend verslag;

.../...

B E S L U I T :

De sekte van ~~een~~ *een gedeelte van de buurt nr 31, gelegen tussen de Wijnigerstraat en de nieuwe omlating van de R.W. nr 17* op het grondgebied van de gemeente *Lanaken*, aangeduid in *rode* kleur op het hierbijgevoegd plan, is afgeschaft en onttrokken aan het openbaar domein.

De afstand van de grond die door deze afschaffing vrijkomt, mag gebeuren overeenkomstig artikel 29 van de wet van 10 april 1841.

Dit besluit zal, 's zondags na ontvangst, door het schepencollege afgekondigd worden, en ingevolge de beschikkingen van de wet van 20 mei 1863, gedurende acht dagen aangeplakt blijven.

Belanghebbende derden, alsook de gemeente, kunnen tegen dit besluit in beroep gaan bij de Koning. Dit beroep schorst de uitvoering van dit besluit tot wanneer de Koning uitspraak heeft gedaan. Dit beroep moet uitgeoefend en aan de gouverneur overgemaakt worden binnen vijftien dagen, volgend op de aanplakking van dit besluit.

Afschrift van dit besluit zal, ter uitvoering worden overgemaakt aan het gemeentebestuur van *Lanaken*

Dergelijk afschrift zal, tot naricht, gezonden worden aan de Heer Hoofdingenieur-Directeur van de Provinciale Technische Weggendienst.

Hasselt, *30 maart 1978*

WAREN AANWEZIG DE HEREN : *Smeets, wd. Voorzitter; Smeets, Vints, Bouls, Mannaerts, Didden, Op 't Eynde, Leden en Vanstraelen, wd. Griffier der Provincie*

Namens de Bestendige Deputatie;

De Griffier der Provincie,

Wm. De Gouverneur-Voorzitter,

"L"
De Verslaggever,



GRENS VAN ONTEIGENING VAN OMLEIDING RIJKSWEG NR. 17




ONTEIGENING VOOR OMLEIDING R.W. NR. 17



AF TE SCHAFFEN WEG. NR. 31

LANAKEN

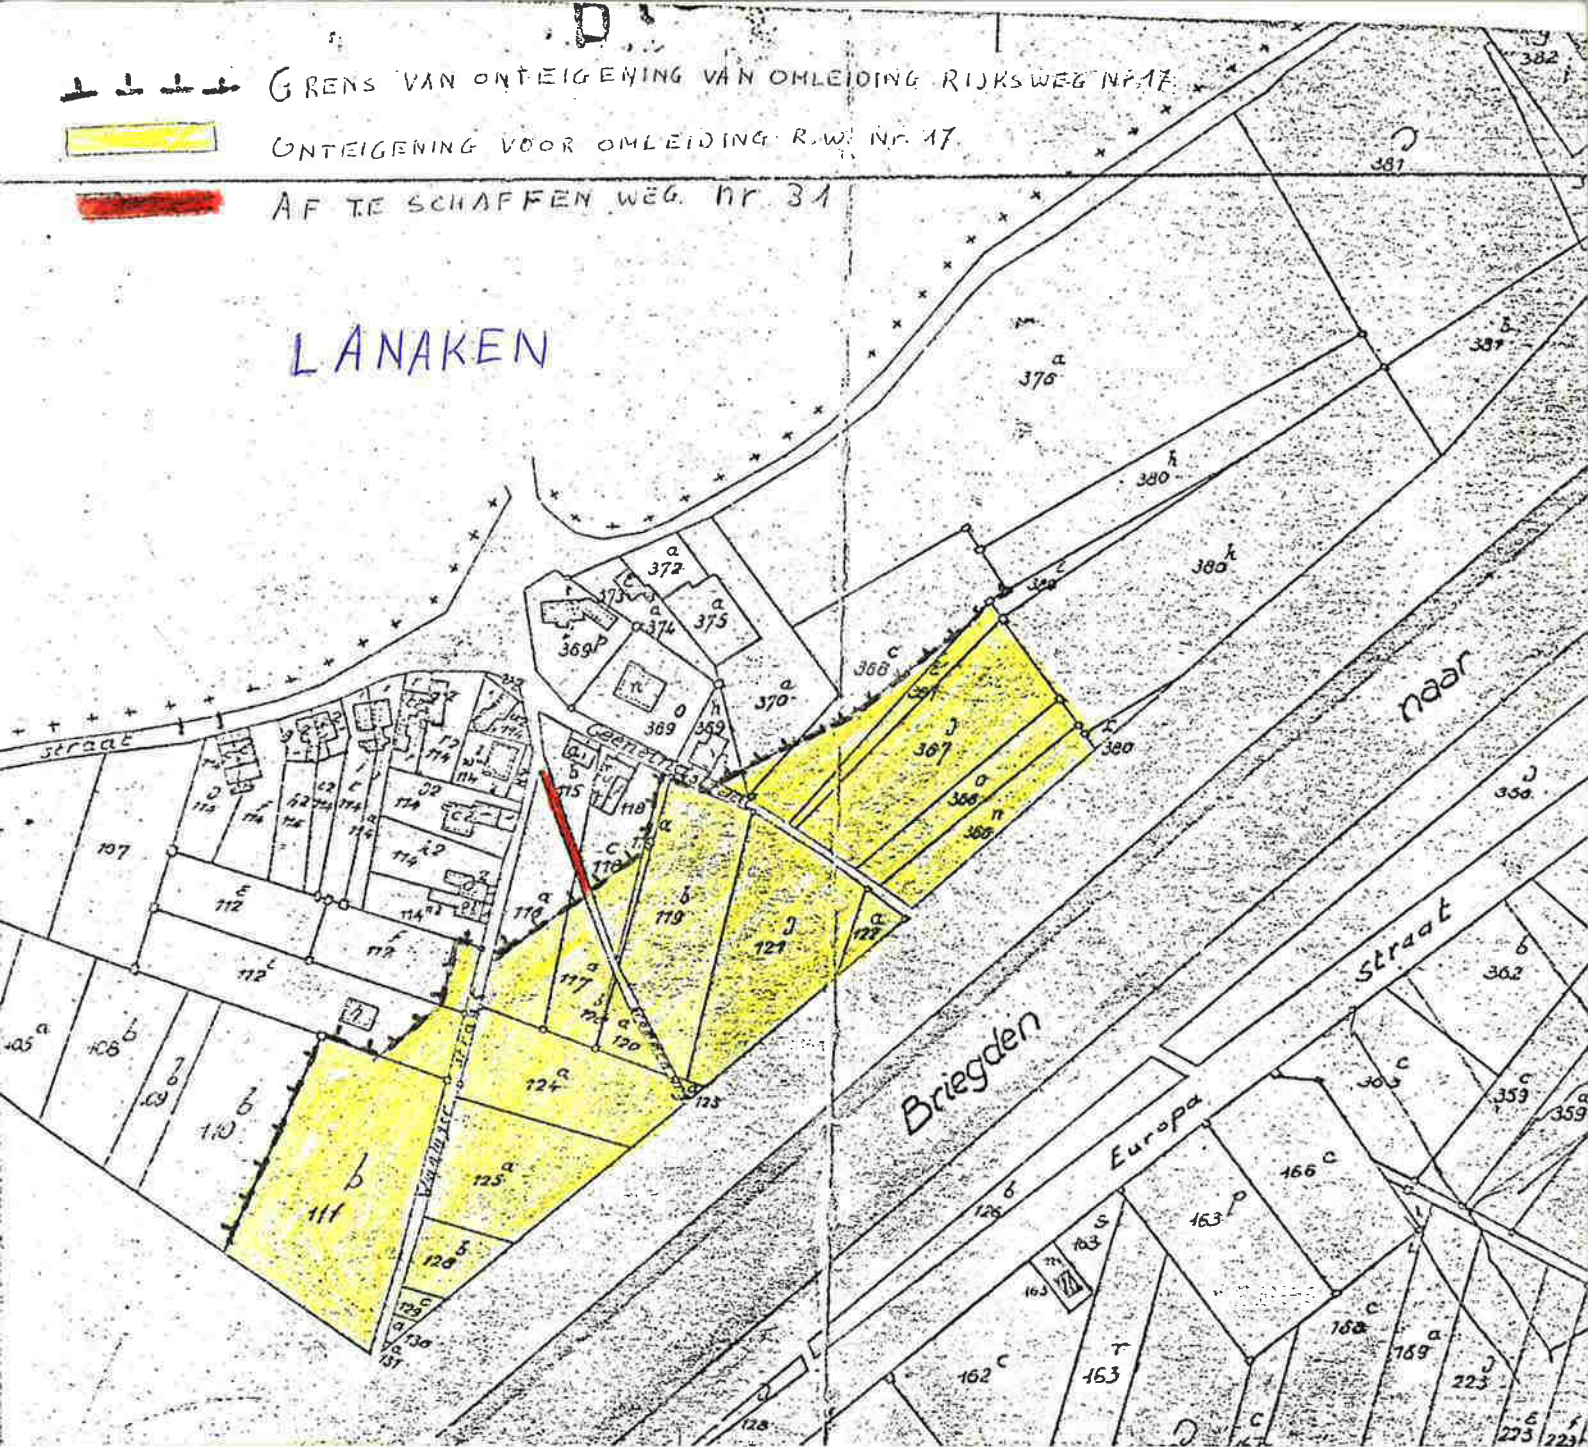

PROVINCIEBESTUUR van LIMBURG
III^e DIRECTIE - 5^{de} AFDELING A

Nr. 7107/1761

Gezien en gehecht aan mijn besluit
dd. 30 maart 1978.

Hasselt, 30 maart 1978.

Voor de Gouverneur:
De Directeur,

1 exp. P.T.W.D.
2 exp. gte.

Schaal: 1/2500

0 15 30 60 90 120 Meters

2 min.

31-3-1978