

Nr 7106

/7560

MINUUT1/2 Bijlagenwaarvan 1/2 plan4 Afschriften.**De Bestendige Deputatie**

VAN DE PROVINCIERAAD VAN LIMBURG,

-1-10-1958

Gezien de beraadslaging van de Gemeenteraad van Laanaken
 d. d. 20 december 1957 waardoor een plan wordt aangenomen
 voor de afschaffing van de voetweg nr
82 van de Atlas der Kuurwegen van
voornamde gemeente;

Gezien het overgelegd plan, waerop voornemde voetweg
waarvan de afschaffing ontworpen wordt
by middel van een rood tint en de letters
A. B. C. D. E. wordt aangeduid;

Gezien het proces-verbaal van onderzoek de commodo et incommodo, waaruit
 blijkt dat degen onderhavig ontwerp geen
bezwaren of opmerkingen werden
ingediend;

Gezien het verslag van de H^r Hoofdingenieur-Directeur van de Provinciale
 Technische Dienst, d. d. 17 september 1958 nr 12155;

Minuten

Gelet op de wet van de 10 April 1841, gewijzigd door die van de 20 Mei 1863 en artikel 76 der gemeentewet;

Gehoord het verslag van de Heer *Claessen*,
het College;

, Lid van

BESLUIT:

De bovengemelde beraadslaging voor hetgeen betreft de aanneming van het plan goed te keuren, en ~~de aankoop in der minne der tot uitvoering van dit plan nodige gronden alsook de afstand der beschikbare gedeelten weg aan de aangrenzende eigenaars gelijkvormig art. 29 der wet van 10 April 1841, toe te staan.~~

~~Die aanwerving van bedoelde gronden geschied ten algemene nutte.~~

Het tegenwoordig besluit zal door het Schepencollege 's Zondags na deszelfs ontvangst afgekondigd worden, en ingevolge de schikkingen der wet van de 20 Mei 1863, gedurende acht dagen aangeplakt blijven.

Het bewijs der vervulling dezer formaliteit zal ons, na afloop van de bepaalde tijd voor het beroep bij de Koning overgelegd worden.

Deze beroepen zullen desgevallend **aan de Heer Gouverneur der Provincie** moeten toekomen binnen de vijftien dagen die de aanplakking volgen.

Afschrift van tegenwoordig Besluit zal, ter uitvoering, aan het Gemeentebestuur van *Lanaken* overgezonden worden.

Dergelijk afschrift zal tot naricht aan de Hr Hoofdingenieur-Directeur van de Provinciale Technische Dienst te Hasselt, overgezonden worden.

In vergadering te Hasselt, de *29 September* 19*08*.

Waren tegenwoordig de Heren:

**Gouverneur, Voorzitter: Gruyters, Nartus
Claessen, Dr. Léonard; Reggers, Knapen, Leden
en Van Bockryck, Griffier der Provincie.**

Eminenden
De Griffier der Provincie,

De Bestendige Duputatie,

2
De Verslaggever,

1-10-1958

Gezien om gehecht te worden aan ons Besluit
van heden, n° 7106/7560

Hasselt, de 29 September 1958.

De Bestendige Deputatie,

De Griffier der Provincie,

De Verslaggever,

Ammerlaan
Hgh


[Signature]

[Signature]
de laan

Legende

af te schaffen gedeelte
van het voetpad n^o 82

Uittreksel uit de atlas der Buurtwegen

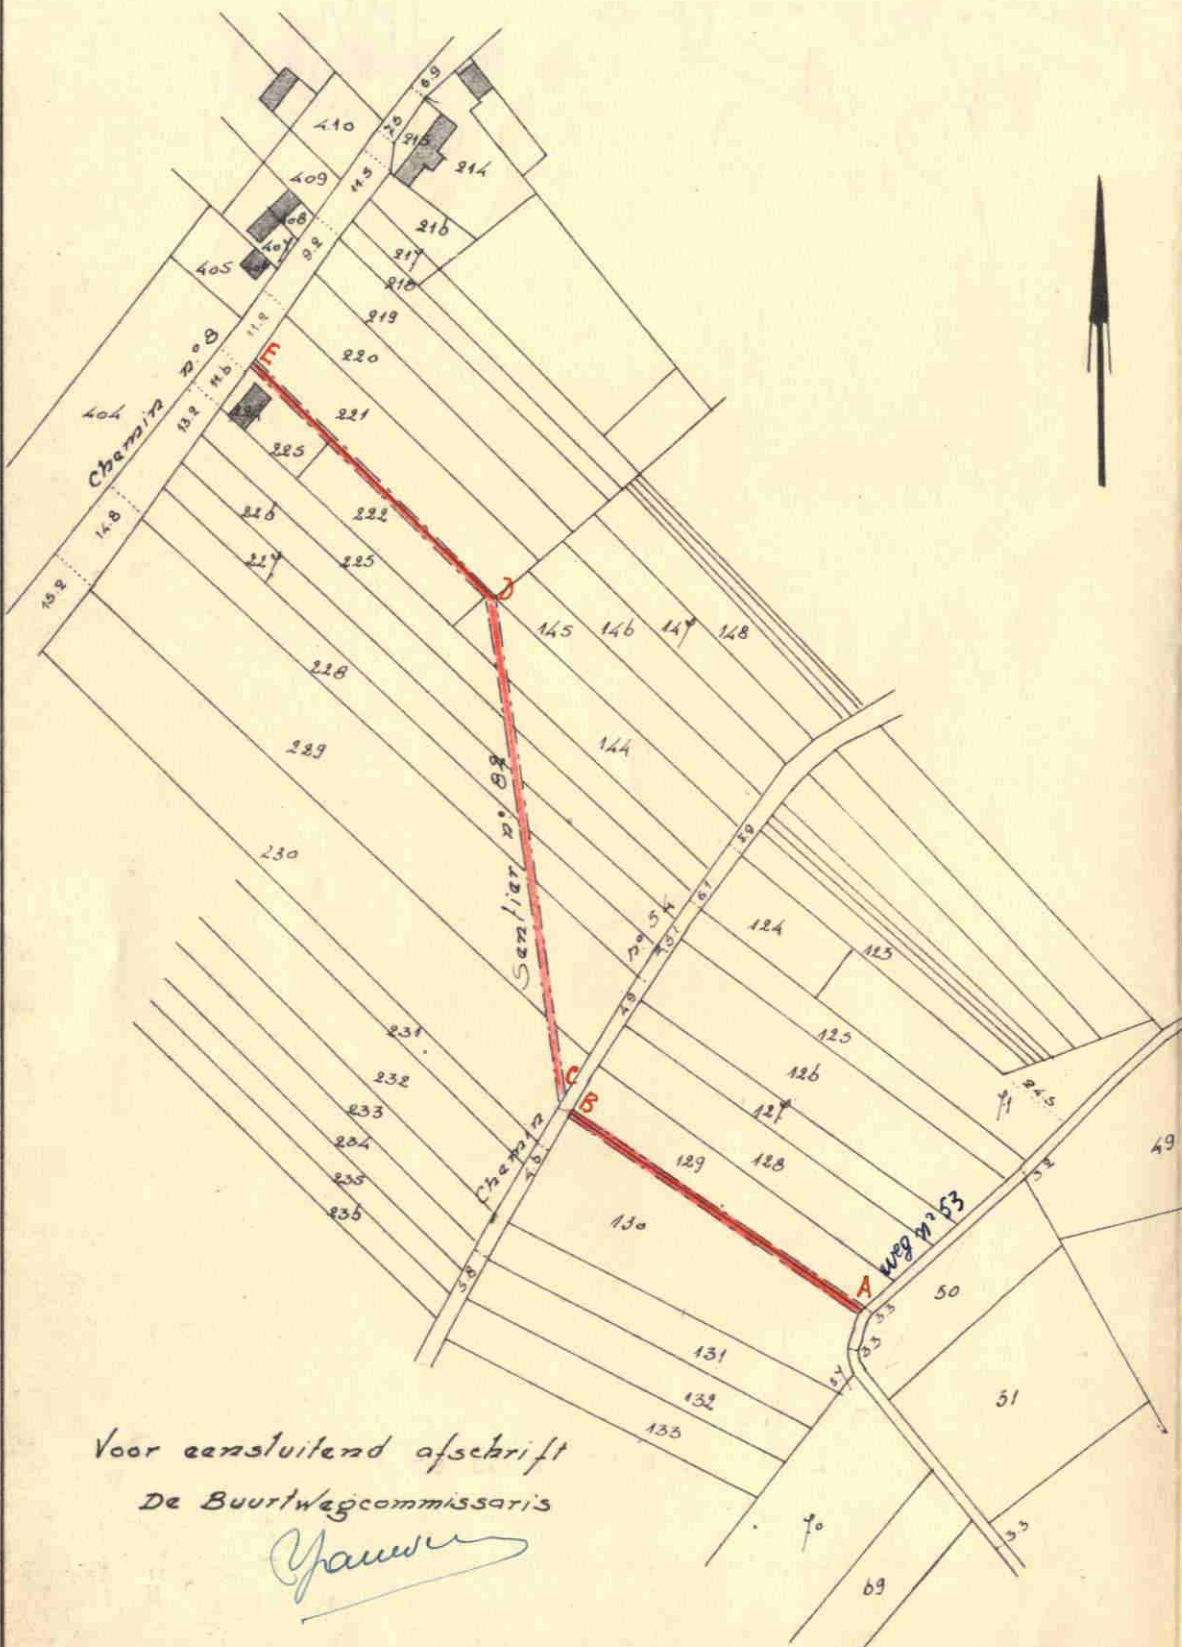


Voor aansluitend afschrift
De Buurtwegcommissaris

Grauw

Gemeente LANAKEN.
Voorstel tot afschaffing van voetweg n^o 82.

Uittreksel uit het Kadasteraal plan.

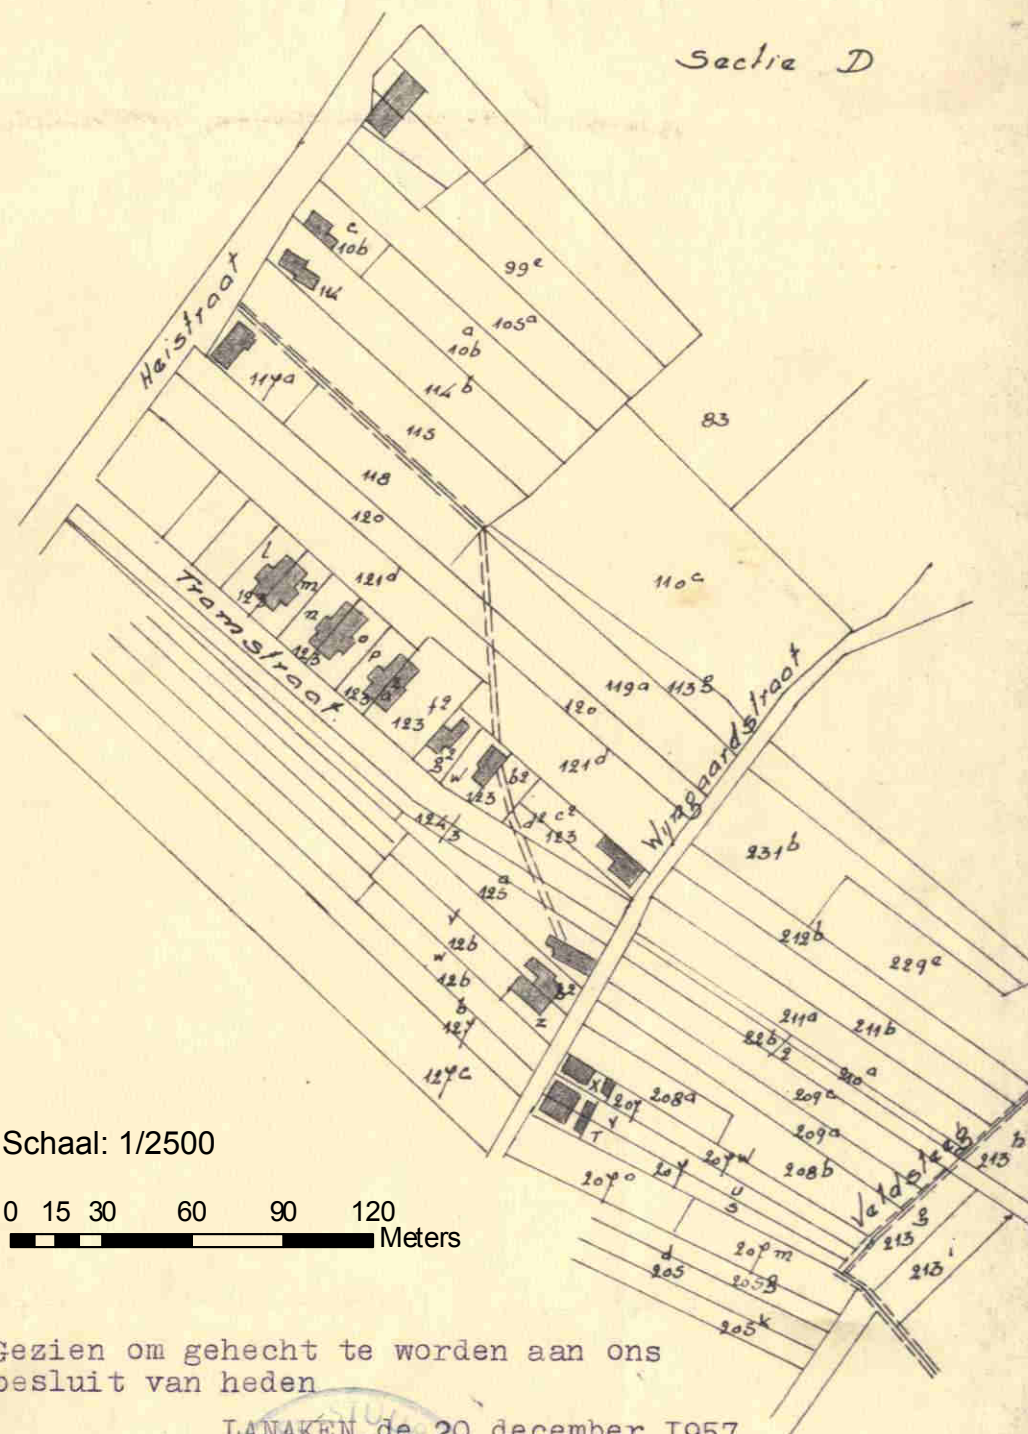

Schaal: 1/2500

0 15 30 60 90 120
Meters

Gezien om gehecht te worden aan ons
besluit van heden

LANAKEN, de 20 december 1957

Vanwege de Gemeenteraad,

De Secretaris,

De Burgemeester-Voorzitter,

Stammeij

P. x. d. Brode

Schaal: 1/2500