

N^r 7106

/17861.

21 JUNI 1926

Minuut

 $\frac{2}{2}$

Bijlagen

waarvan

 $\frac{1}{1}$

plan

3 AFSCRIFTEN



De Bestendige Deputatie

VAN DEN PROVINCIALEN RAAD VAN LIMBURG

Gezien de beraadslaging van den gemeenteraad van Lommel

dd. 24 Maars 1926 een plan aannemende voor de afschaffing
van het gedulte begrepen tusschen de letters A en B
van het voetpad nr 82 van den atlas der beun-
wegen;

Gezien het plan der ligging ;

Gezien het proces-verbaal van onderzoek de commodo et incommodo
 waaruit blijkt dat tegen dit ontwerp geen bezwaren noch
opmerkingen ingebracht werden;

~~Gezien het advies van den Arrondissements-Commissaris ;~~

Gezien het verslag van den H. Hoofd-Ingenieur Bestuurder van den
 urbanisten en buurtwegdienst der provincie, dd. 24 Mei 1926.
 n^r 3222;

2 minuten

Gehoord het verslag van den H. *Gruyters*,
lid van het Collegie ;

Gezien de wet van den 10 April 1841 gewijzigd door die van den
20 Mei 1863 en artikel 76 der gemeentewet ;

BESLUIT :

De bovengemelde beraadslaging voor hetgeen betreft de aanneming des
plans goed te keuren, en ~~den aankoop in der minne der tot uitvoering van dit
plan noodige gronden alsook den afstand der beschikbare gedeelten weg aan de~~
aangrenzende eigenaren gelijkvormig art. 29 der wet van 10 April 1841, toe
te staan.

Het tegenwoordig besluit zal door het schepencollegie 's Zondags na
deszelfs ontvangst afgekondigd worden, en ingevolge de schikkingen der wet
van den 20 Mei 1863, gedurende acht dagen aangeplakt blijven.

Het bewijs der vervulling dezer formaliteit zal ons, na verloop van den
bepaalden tijd voor het beroep bij den koning overgelegd worden.

Deze beroepen zullen desgevallend *aan den Heer Gouverneur der*
provincie moeten toekomen binnen de vijftien dagen die de aanplakking volgen.

Afschrift des tegenwoordigen zal, ter uitvoering aan ~~den H. Arrondis-~~
beheer van *den H. Arrondis-*
sements-Commissaris van *Lommel* verzonden worden.

Dergelijk afschrift zal tot naricht aan den H. Hoofd-Ingenieur Bertuuder
provincieel technisch
van den ~~urbanisten en buurtweg~~ dienst der provincie te Hasselt, overgezonden
worden.

In zitting te Hasselt, den *18 Juni* 192 *6*

Waren tegenwoordig : de HH.

2 minuten
Gouverneur Voorzitter Moors, Geelen, Palmers & Gruyters
leden en Roelants Griffier der Provincie

De Griffier der provincie,
Roelants

De Bestendige Deputatie.

E. H. M. M. M.

De Verslaggever,

Heidekamp

Gezien en goedgekeurd door den Gedeputeerden

van Lommel, in zitting van 17 Maars 1926.

Samenvatting de H.H. Voortu. Gemeenter. Voorzitter
Tijds en Soets, voorzitter, Hout Schiedel, Kuyper

Van wege den Raad

De Secretaris.



Handwritten signature


Gemeente Lommel.

Uittreksel van den Atlas der Buurtwegen,
dienende om gevoegd te worden bij een aanvraag
tot afschaffing van het gedeelte AB van Paol 18:82.
Het af te schaffen gedeelte wordt aangegeven door
eene groene tint.

Schaal: 1/2500

Voor eenstuidend afschrift:

De Gezworen Landmeter, als zodanig
beëdigd bij de Rechtbank van 1^{ste} Kantoor te Hasselt.

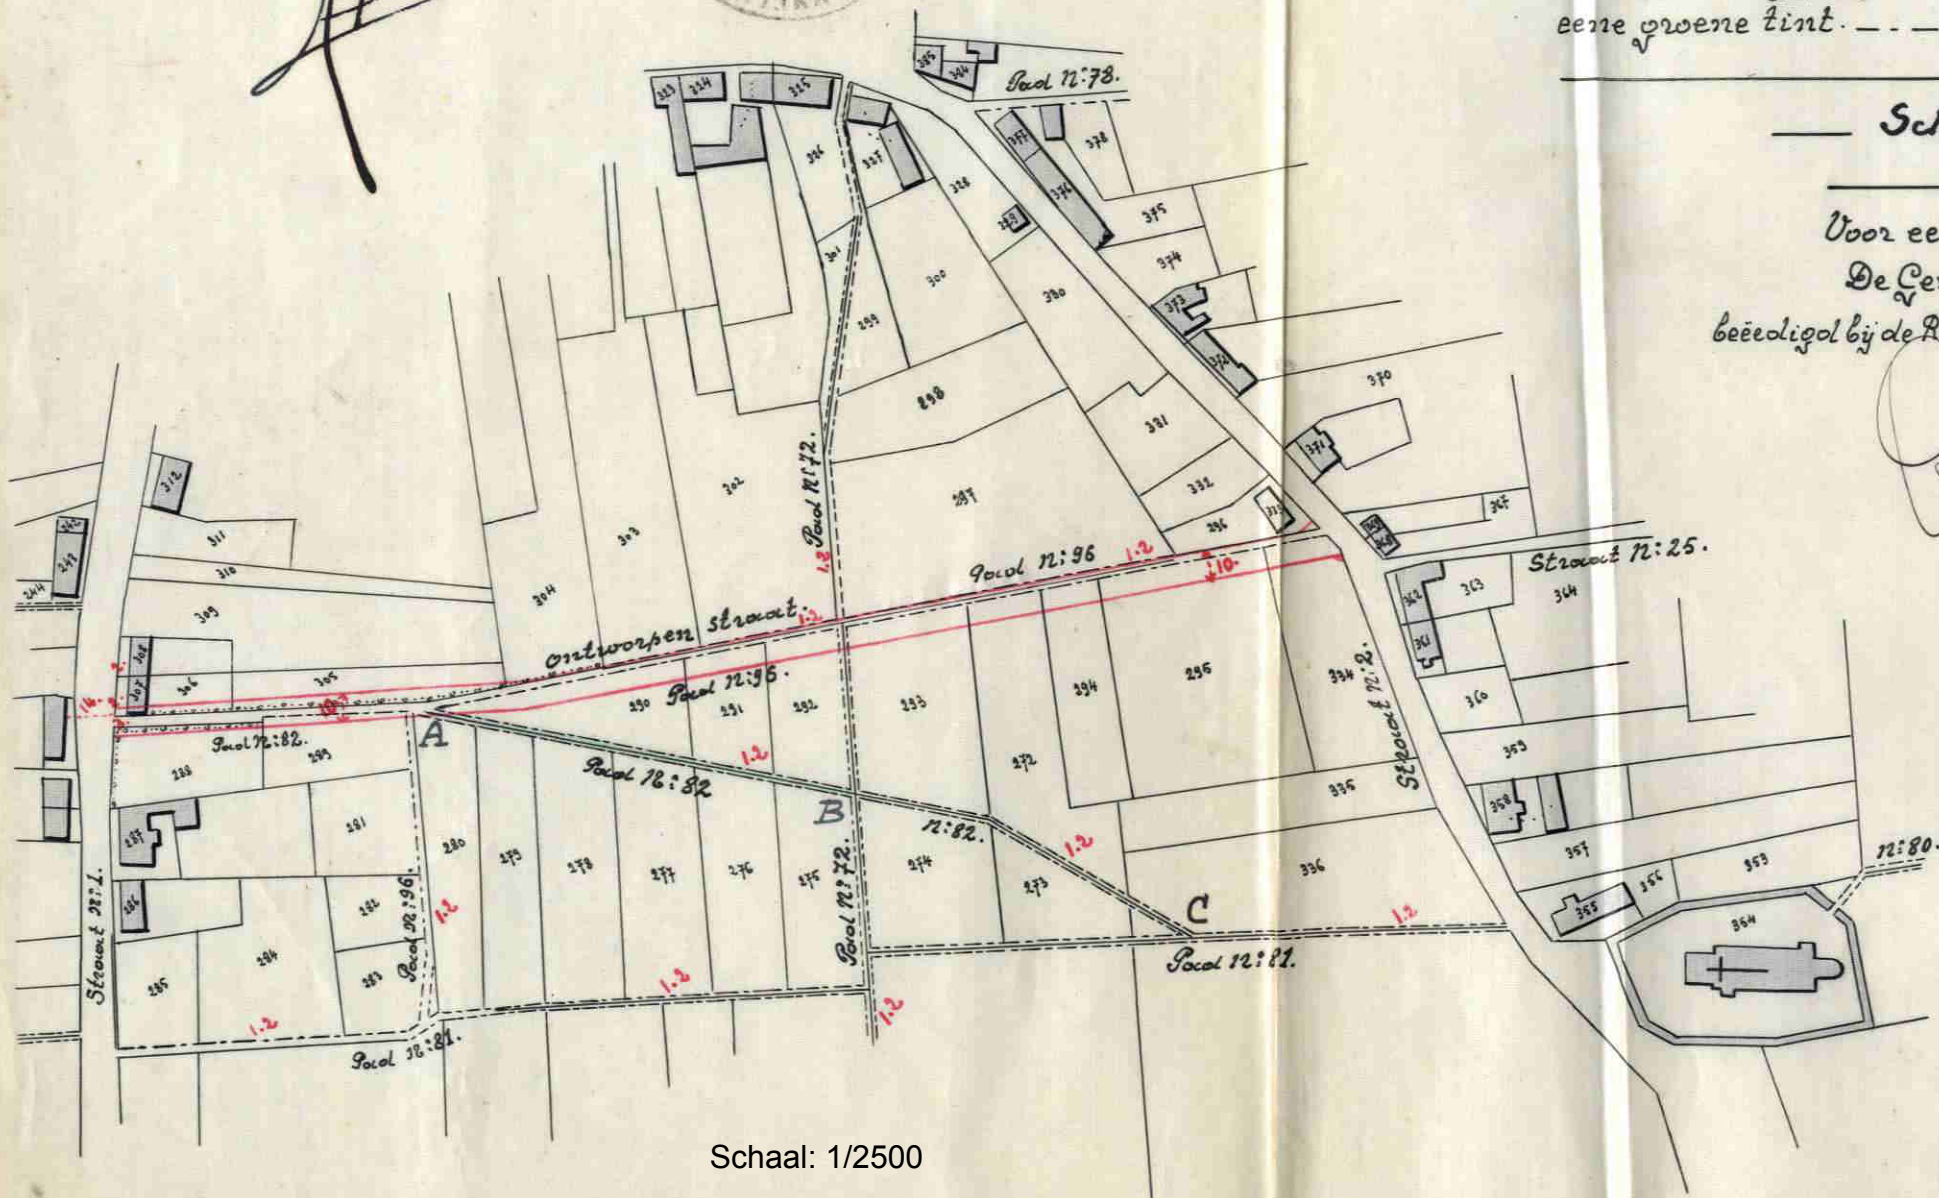

Schaal: 1/2500

0 15 30 60 90 120
Meters

Gezien om gehecht te worden aan ons besluit

van heden, n^o 7106-11861

Hasselt, den 18 Jun 1926

De Bestendige Deputatie,

De heer. schenck

De Verslaggever,

De provinciale Griffier,

Handwritten signature

Handwritten signature