

Nr 7106

/14903.

11 JULI 1928

Minuut

1 Bundel

7 Bijlagen

waarvan $\frac{2}{-2}$ plannen.

3 AFSCHRIFTEN



De Bestendige Deputatie

VAN DEN PROVINCIALEN RAAD VAN LIMBURG

Gezien de beraadslaging ^u van den gemeenteraad van Lommel
 dd 12 Februari en 22 Maart 1927 een plan aannemende voor de verbrediging
en rechtmaking van de voetpaden nrs 82 en 96 van
den atlas der buurtwegen;

Gezien het plan der ligging ;

Gezien het proces-verbaal van onderzoek *de commodo et incommodo*
 waaruit blijkt dat tegen dit ontwerp geen bezwaren noch
opmerkingen werden ingediend;

~~Gezien het advies van den Arrondissements-Commissaris,~~

Gezien het verslag van den H. Hoofd-Ingenieur Bestuurder van den pro-
vincialen technische dienst

~~urbanisten en buurtwegdienst der provincie, dd.~~

14 April 1928,

nr 26;

2 minuten

Gehoord het verslag van den H. *Gruyters*,
lid van het Collegie ;

Gezien de wet van den 10 April 1841 gewijzigd door die van den
20 Mei 1863 en artikel 76 der gemeentewet ;

BESLUIT :

De bovengemelde beraadslaging voor hetgeen betreft de aanneming des
plans goed te keuren, en den aankoop in der minne der tot uitvoering van dit
plan noodige gronden alsook den afstand der beschikbare gedeelten weg aan de
aangrenzende eigenaren gelijkvormig art. 29 der wet van 10 April 1841, toe
te staan.

Het tegenwoordig besluit zal door het schepencollegie 's Zondags na
deszelfs ontvangst afgekondigd worden, en ingevolge de schikkingen der wet
van den 20 Mei 1863, gedurende acht dagen aangeplakt blijven.

Het bewijs der vervulling dezer formaliteit zal ons, na verloop van den
bepaalden tijd voor het beroep bij den koning overgelegd worden.

Deze beroepen zullen desgevallend *aan den Heer Gouverneur der*
provincie moeten toekomen binnen de vijftien dagen die de aanplakking volgen.

Afschrift des tegenwoordigen zal, ter uitvoering aan *het gemeente-bestuur*
den H. Arrondis-
sements-Commissaris van *dommel* verzonden worden.

Dergelijk afschrift zal tot nariicht aan den H. Hoofd-Ingenieur Bertuurder
van den ~~urbanisten en buurtweg dienst der provincie te Hasselt~~, overgezonden
worden.

Zuiver
In zitting te Hasselt, den *9 juli* 192*8*

Waren tegenwoordig : de HH.

Gouverneur, Voorzitter ; Dr. Moors, Ceelen. Palmers,
Hayen, Gruyters en Dr. Spaas, leden en Roelants,
Griffier der Provincie,

De Griffier der provincie,

De Bestendige Deputatie.

De Verslaggever,

Gemeente Lommel.


Uittreksel van den Atlas der Buurtwegen,
dienende om gevoegd te worden bij eene aanvraag tot
verbreeding der gedeelten AB en BC der voetpaden N^os
82 en 96. ~ De te verbreeden gedeelten dezer voetpaden
zijn aangeduid door eene roode tint.

Schaal: 1/2500.

Voor eensluidend afschrift.

De Gezwooren Landmeter, als zodanig beëdigd bij de Rechtbank
van 1^{ten} Aanleg te Brussel.

Te Lommel, den 20^{ten} oktober 1924.

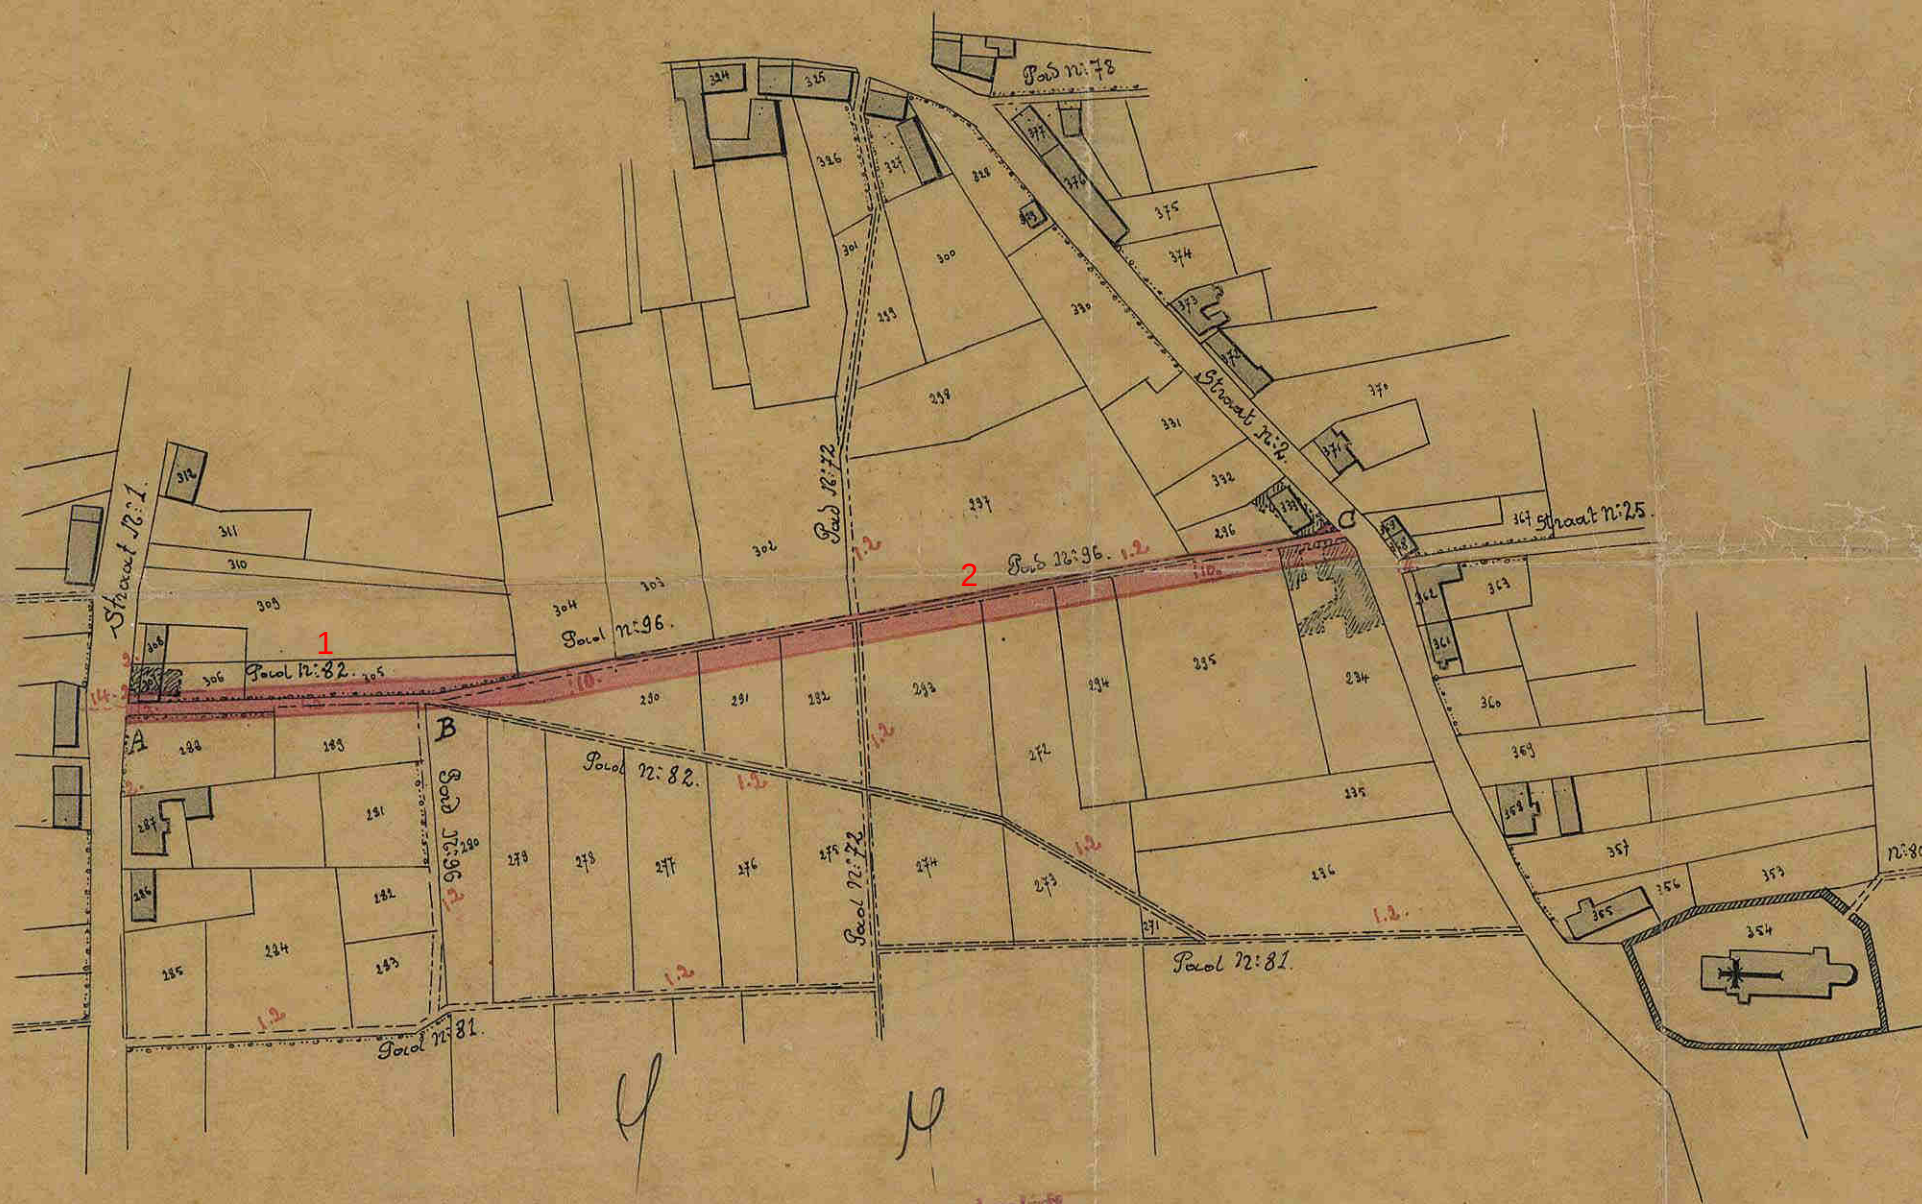

Gezien en goedgekeurd te worden aan ons besluit
van heden, n^o 7106 - 14903.

Lommel, den 9 Juli 1924
De Bestendige Deputatie,

De provinciale Griffier,

De Verslaggever,

Schaal: 1/2500

0 15 30 60 90 120 Meters


