

Aanw. N<sup>o</sup> 7106 - 50661.

3 —  
BIJLAGEN  
1 —

# / PLANS

## DE BESTENDIGE DEPUTATIE VAN DEN PROVINCIALEN RAAD VAN LIMBURG,

*2 expedities*  
Gezien de beraadslaging van den gemeenteraad van *Lommel*  
dd. *30 oktober 1900* een plan aannemende voor *de herlei-*  
*ding der wegen n<sup>o</sup> 1, 4, 19, 63 en 64 van*  
*het atlas der buurtwegen;*

*[Handwritten signature]*  
Gezien het plan der ligging;

Gezien het proces-verbaal van onderzoek *de commodo et incommodo*  
waaruit blijkt dat *dit ontwerp tot geene bezwaren*  
*noch opmerking eischend heeft gegeven;*

Gezien het advies van den H. Arrondissements-Commissaris;

Gezien het verslag van den H. provincialen Opziener der buurt-  
wegen en waterlopen, dd. *15 april 1901*, n<sup>o</sup> *921/*

Gehoord het verslag van den H.  
lid van ons College;

*Slegers,*

Gezien de wet van den 20 Mei 1863 en artikel 76 der gemeen-  
tewet;

BESLUIT:

De bovengemelde beraadslaging voor hetgeen betreft de aanneming  
des plans goed te keuren, en ~~den aankoop in der minne der tot~~  
~~uitvoering van dit plan noodige gronden, toe te staan onder de volgende~~  
~~voorwaarden:~~

Het tegenwoordige zal door het schepencollege 's Zondags na  
deszelfs ontvangst afgekondigd worden, en, ingevolge de schikkingen  
der wet van den 20 Mei 1863, gedurende acht dagen aangeplakt  
blijven.

Het bewijs der vervulling dezer formaliteit zal ons, na verloop  
van den bepaalden tijd voor het beroep, overgelegd worden.

Afschrift des tegenwoordigen zal, ter uitvoering, aan den  
H Arrondissements-Commissaris van *Hasselt-Maastricht*  
verzonden worden.

Dergelijk afschrift zal tot nariicht aan den H. provincialen Opziener  
der buurtwegen en waterloopen, te Hasselt, overgezonden worden.

In zitting, te Hasselt, den *19 april 1901.*

Waren tegenwoordig de HH. *Gouverneur, voorzitter,*

*Slegers, Rijs, de Borman, Willems, de Cress*

*Emmerlaars & moors, leden & Roelants provinciale*  
*Griffier.*

De provinciale Griffier,

*de Roelant*

De bestendige Deputatie,

*J. B. Aertsen*

De Verslaggever,




*de Cress*

Plan gevoegd bij een omzwaag tot verlegging  
van buurtwegen in de gemeente Lommel

Schaal van 1/2500

Schaal: 1/2500

0 15 30 60 90 120  
Meters

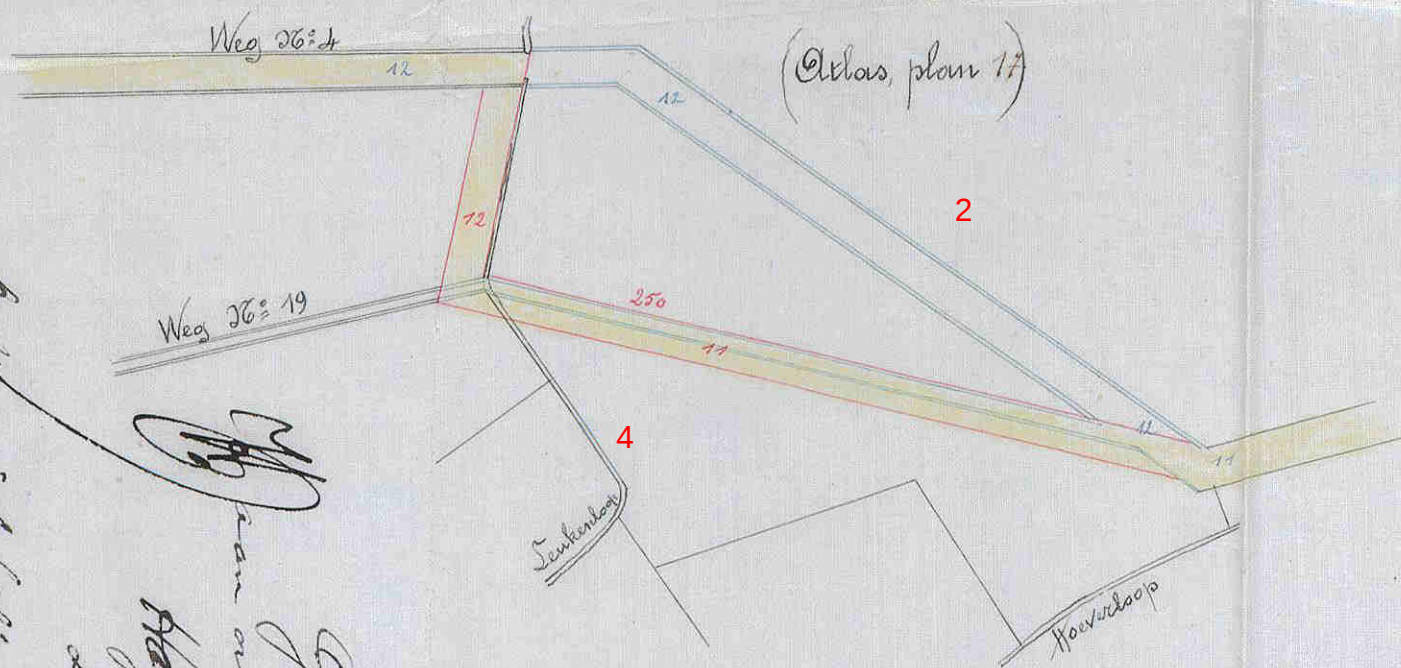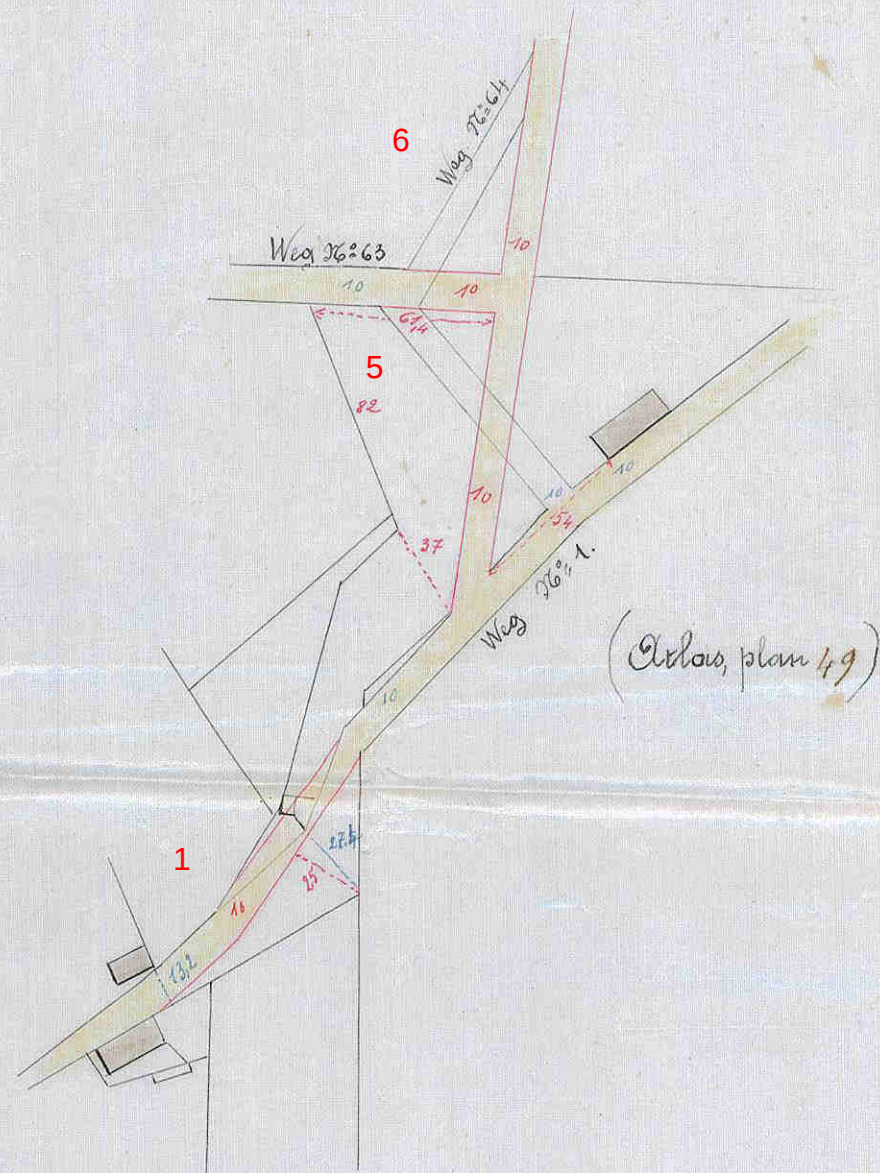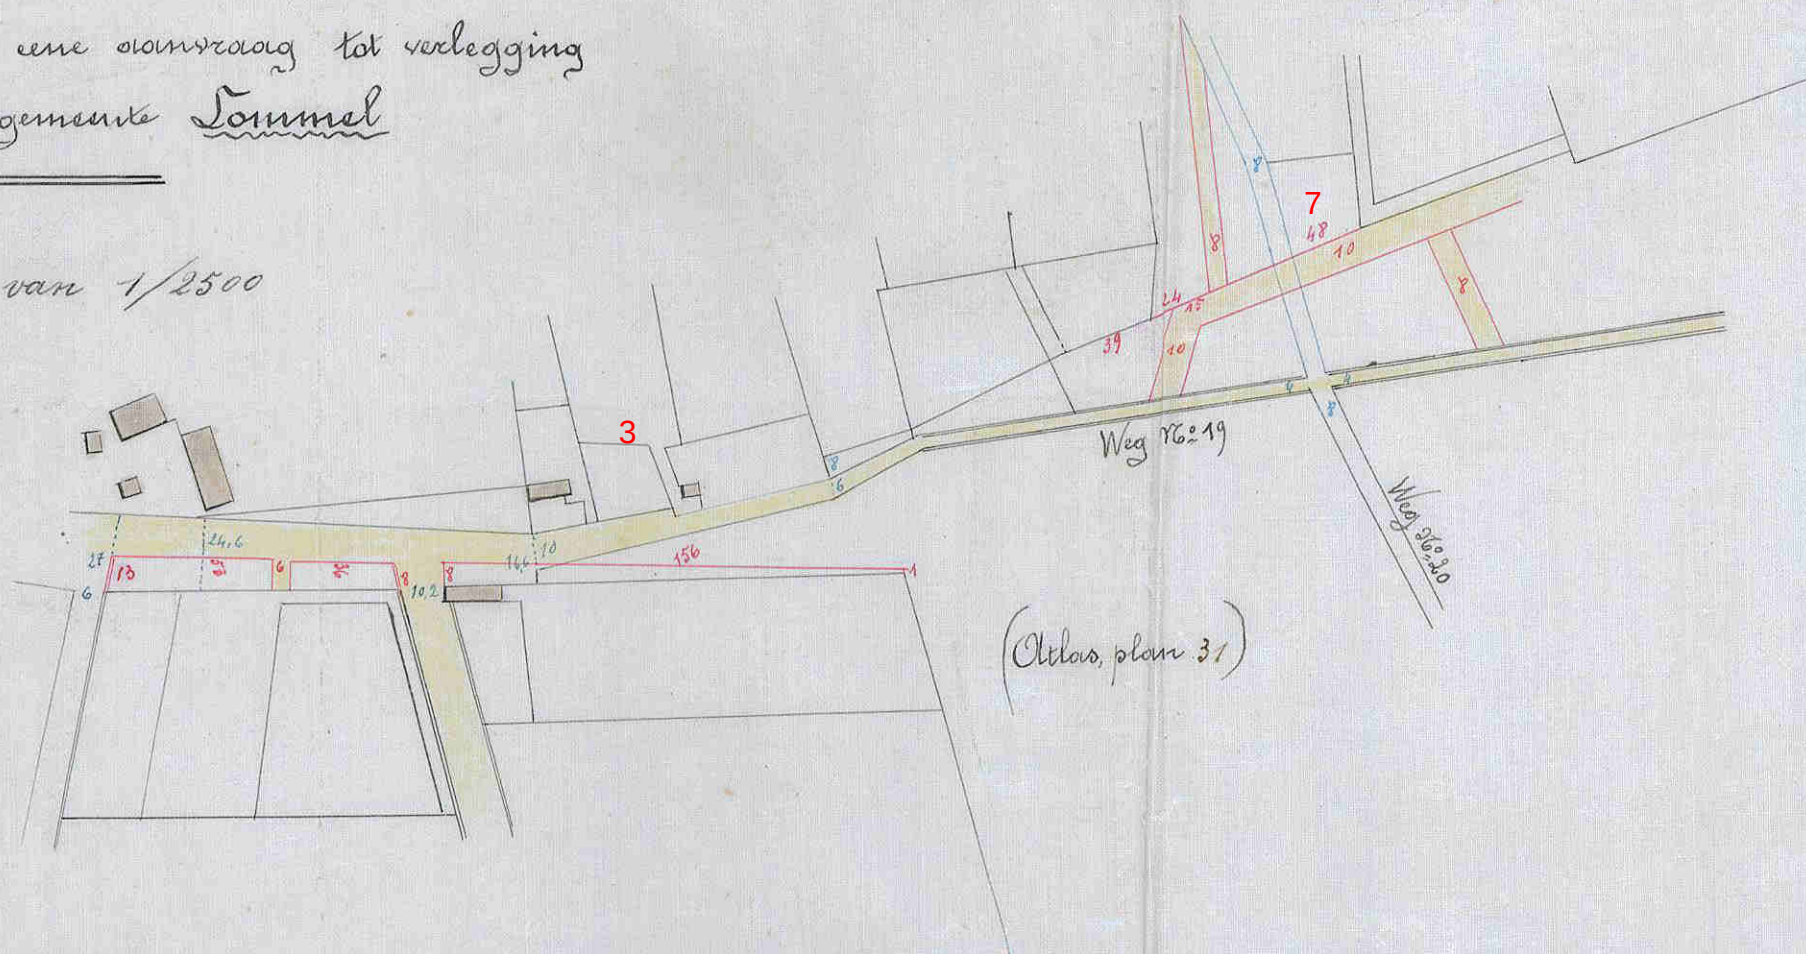

Aanmerking. De vroegere ligging is met  
blauwe, de nieuwe ligging met roode lijnen  
en cijfers aangeduid

Lommel, den 21<sup>ste</sup> Juli 1900

De gewone landmeter

J. Heuvelissen

De Gemeente Raad van Lommel  
gezien en goedgekeurd in zijne  
zitting van 21 augustus 1900

Vanwege den Raad  
De Secretaris

De Raad  
J. Lenders



De Gemeente Raad van Lommel  
gezien en goedgekeurd in zijne  
zitting van 21 augustus 1900  
Vanwege den Raad  
De Secretaris  
J. Lenders