

Nr. 7106

8 AVR. 1924

Minuut

P

 $\frac{7}{3}$ Bijlagenwaarvan $\frac{1}{1}$ plan

3 AFSCHRIFTEN



De Bestendige Deputatie

VAN DEN PROVINCIALEN RAAD VAN LIMBURG

Gezien de beraadslaging van den gemeenteraad van *Lommel*dd. *13 November 1923*

een plan aannemende voor

de verlenging van

de straatweg nr. 62 tot aan de Haakbaan Lommel-Gepoldsburg;
2) de afschaffing van een gedeelte van de straatweg nr. 1.
3) de opening van een nieuw weg langsheen den eigendom der
kluisdreef Hevers;

Gezien het plan der ligging ;

Gezien het proces-verbaal van onderzoek *de commodo et incommodo*

waaruit blijkt dat *geen dit ontwerp geen bezwaren noch*
opmerkingen ingebracht werden;

~~Gezien het advies van den Arrondissements-Commissaris ;~~Gezien het verslag van den H. ~~Hoofd-Ingenieur~~ Bestuurder van denurbanisten en buurtwegdienst der provincie, dd. *26 Maart 1924,*nr. *1594;**Lommel*

Gehoord het verslag van den H. *Hayen*,
lid van het Collegie ;

Gezien de wet van den 10 April 1841 gewijzigd door die van den
20 Mei 1863 en artikel 76 der gemeentewet ;

BESLUIT :

De bovengemelde beraadslaging voor hetgeen betreft de aanneming des
plans goed te keuren, en den aankoop in der minne der tot uitvoering van dit
plan noodige gronden alsook den afstand der beschikbare gedeelten weg aan de
aangrenzende eigenaren gelijkvormig art. 29 der wet van 10 April 1841, toe
te staan.

Het tegenwoordig besluit zal door het schepencollegie 's Zondags na
deszelfs ontvangst afgekondigd worden, en ingevolge de schikkingen der wet
van den 20 Mei 1863, gedurende acht dagen aangeplakt blijven.

Het bewijs der vervulling dezer formaliteit zal ons, na verloop van den
bepaalden tijd voor het beroep bij den koning overgelegd worden.

Deze beroepen zullen desgevallend *aan den Heer Gouverneur der*
provincie moeten toekomen binnen de vijftien dagen die de aanplakking volgen.

Afschrift des tegenwoordigen zal, ter uitvoering aan den ~~H. Arrondis-~~
~~sements-Commissaris~~ van *Lommel* verzonden worden.

Dergelijk afschrift zal tot naricht aan den H. ~~Hoofd-Ingenieur~~ Bertuurder
van den urbanisten en buurtweg dienst der provincie te Hasselt, overgezonden
worden.

In zitting te Hasselt, den *4 April* 192*4*.

Waren tegenwoordig : de HH.
Gouverneur Voorzitter Moors, Jadoul, Ceelen, Palmers
Hayen, leden en Roelants Griffier der Provincie

De Griffier der provincie,

[Handwritten signature]

De Bestendige Deputatie,

[Handwritten signature]


De Verslaggever,

[Handwritten signature]

De Griffier der provincie

Sectie 6.

Ter plaatse: Herckhoven het Gehucht.

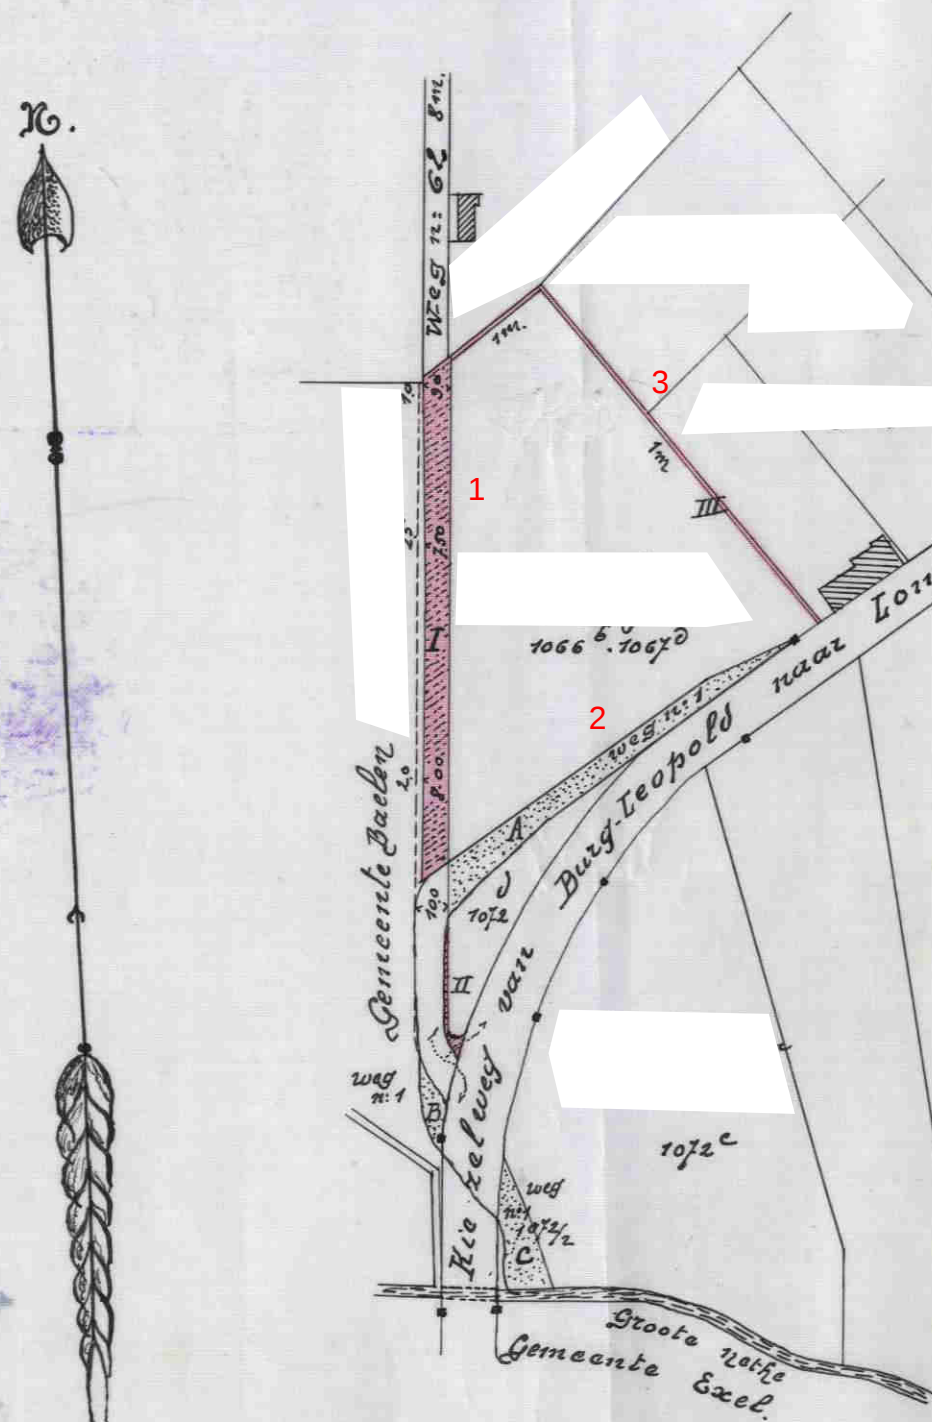

Schaal 1/2500.

Schaal: 1/2500

0 15 30 60 90 120 Meters

Gemeente Lommel

Plan

dienende om gevoegd te worden bij een aanvraag om de bemachtiging te bekomen 1: om den buurtweg n:1 vanden verdeelingsplan n:49 vanden Atlas der buurtwegen gedeeltelijk te vernietigen en want te vragen voorruiling 2: om eenen weg te openen tusschen den buurtweg n:1 en den nieuwe staatsbaan van Lommel naar Leopoldsburg en 3: om eenen voetpad van 1m breedte te openen tusschen den buurtweg n:1 en gemelde staatsbaan van Lommel naar Leopoldsburg.

	Plaatselijke Benaming	Kadastrale aanwijzing		Aard van eigendom	Inhouds grootte			Aanmerkingen.
		St. N°	N°		H	A	C ^a	
I	Herckhoven het Gehucht	E	ex n ^o d 1066 1/2 1067 1/2	weiland	13	31		nieuw aan te leggen weg, af te staan aan de gemeente Lommel.
II	id.	E	ex 1072	id.	"	50		id.
III	id.	E	ex n ^o d 1066 1/2 1067 1/2	weide-land bosch	"	01 84		nieuw voetpad van 1m. breedte af te staan aan de gemeente.
				Samen:	"	15 65		
A	id.	E	ex weg n:1	ongebruikte weg	"	11 20		af te staan in ruiling door de gemeente Lommel voor de percelen volgnummer I II III
B	id.	E	ex weg n:1	id.	"	01 45		
C	id.	E	ex weg n:1 1072 1/2	id.	"	04 60		id.
				Samen:	"	17 25		

Nota. Met inbegrip van den grond die wordt afgestaan door de familie Raeymakers onder de gemeente Baalen zal de nieuwe verbindingsweg een breedte hebben van 10 meters.

Gezien om gehecht te worden aan ons besluit van heden, n^o 7106-7154 8 AVR. 1924

Hasselt, den 4 April 1924.

Griffier der Provincie,
De provinciale Griffier,

[Handwritten signature]

De Eerstelidige Deputatie,
De Verslaggever,

[Handwritten signature]

Opgemaakt door den ondergeteekende, getuogen landmeter als zoodanig beëdigd bij de Rechtbank van 1^{ste} aanleg te Antwerpen.

Wierpelt, den 1 October 1923

[Handwritten signature]

Gezien en goedgekeurd door de gemeenteraad van Lommel in zitting van 13 november 1923.

Voor wijk van Raaf

De Raaf

De wijk van Raaf

