

PROVINCIEBESTUUR VAN LIMBURG.

4de Afdeling.

Aanwrrnr. 7106/6125.

5 afschriften.

2-P.T.D.

2-Gte.

1-Bundel.

20-12-1971

M I N U U T.

DE BESTENDIGE DEPUTATIE VAN DE PROVINCIERAAD
VAN LIMBURG;

Gelet op de beslissing dd. 3 september 1971, ,
waardoor de gemeenteraad van Lommel
een plan aanneemt voor de afschaffing van een gedeelte
van ~~buurtnet~~ nr. 11,
op het grondgebied van deze gemeente;

- - Overwegende dat het niet gaat om een voetweg
welke in de bebouwde kom van een stad of in een aaneen-
gebouwd gedeelte van een plattelandsgemeente is gelegen;

- - Gelet op het proces-verbaal van het onderzoek
de commodo et incommodo, waaruit blijkt dat er geen bezwa-
ren of opmerkingen werden ingediend;

- - Gelet op het gunstig advies van de Heer Hoofd-
ingenieur-Direkteur van de Provinciale Technische Wegen-
dienst, dd. 14 december 1971, nr 3360 ;

- - Gelet op de wet van 10 april 1841, gewijzigd bij
de wetten van 20 mei 1863, 9 augustus 1948 en 5 augustus
1953, alsook op de omzendbrieven van de Heer Minister van
Openbare Werken nrs. 13, 13 bis en 13 ter ;

- - Gehoord de Heer ~~laenen~~, Lid van het
college, in zijn desbetreffend verslag;

.../...

B E S L U I T :

De sekte van de *Weg n° 11*
op het grondgebied van de gemeente *Lommel*,
aangeduid in *rode* kleur op het hierbijgevoegd plan, is
afgeschaft en onttrokken aan het openbaar domein.

De afstand van de grond die door deze afschaffing
vrijkomt, mag gebeuren overeenkomstig artikel 29 van de wet
van 10 april 1841.

Dit besluit zal, 's zondags na ontvangst, door het
schepencollege afgekondigd worden, en ingevolge de beschik-
kingen van de wet van 20 mei 1863, gedurende acht dagen
aangeplakt blijven.

Belanghebbende derden, alsook de gemeente, kunnen
tegen dit besluit in beroep gaan bij de Koning. Dit beroep
schorst de uitvoering van dit besluit tot wanneer de
Koning uitspraak heeft gedaan. Dit beroep moet uitgeoefend
en aan de gouverneur overgemaakt worden binnen vijftien
dagen, volgend op de aanplakking van dit besluit.

Afschrift van dit besluit zal, ter uitvoering
worden overgemaakt aan het gemeentebestuur van *Lommel*.

Dergelijk afschrift zal, tot bericht, gezonden
worden aan de Heer Hoofdingenieur-Direkteur van de Provin-
ciale Technische Weggendienst.

Hasselt, *23 december 1911*.

WAREN AANWEZIG DE HEREN:

*Gouverneur, Voorzitter; Claessen, Croux
Smets, Vints, Beuls, Konings, Leden en
Van Bockryck, Griffier der Provincie.*

Namens de Bestendige Deputatie;

De Griffier der Provincie, De Gouverneur-Voorzitter,

3 minuten
β1
De Verslaggever,

47

~~verp~~ → ~~P.T.D.~~
~~verp~~ → ~~P.T.D.~~

29-12-1971

Gezien om gehecht te worden aan ons besluit
van heden, nr Ind. 6/125.

Hasselt, de 23/12/1971


De Bestendige Deputatie:

De Griffier der Provincie,

De Gouverneur-Voorzitter,

(3)
De Verslaggever,


3 Minuten

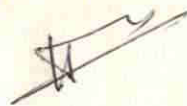

GEMEENTE LOMMEL
SITUATIEPLAN

----- Reeds afgeschaft gedeelte
===== Af te schaffen gedeelte

Schaal 1/10000

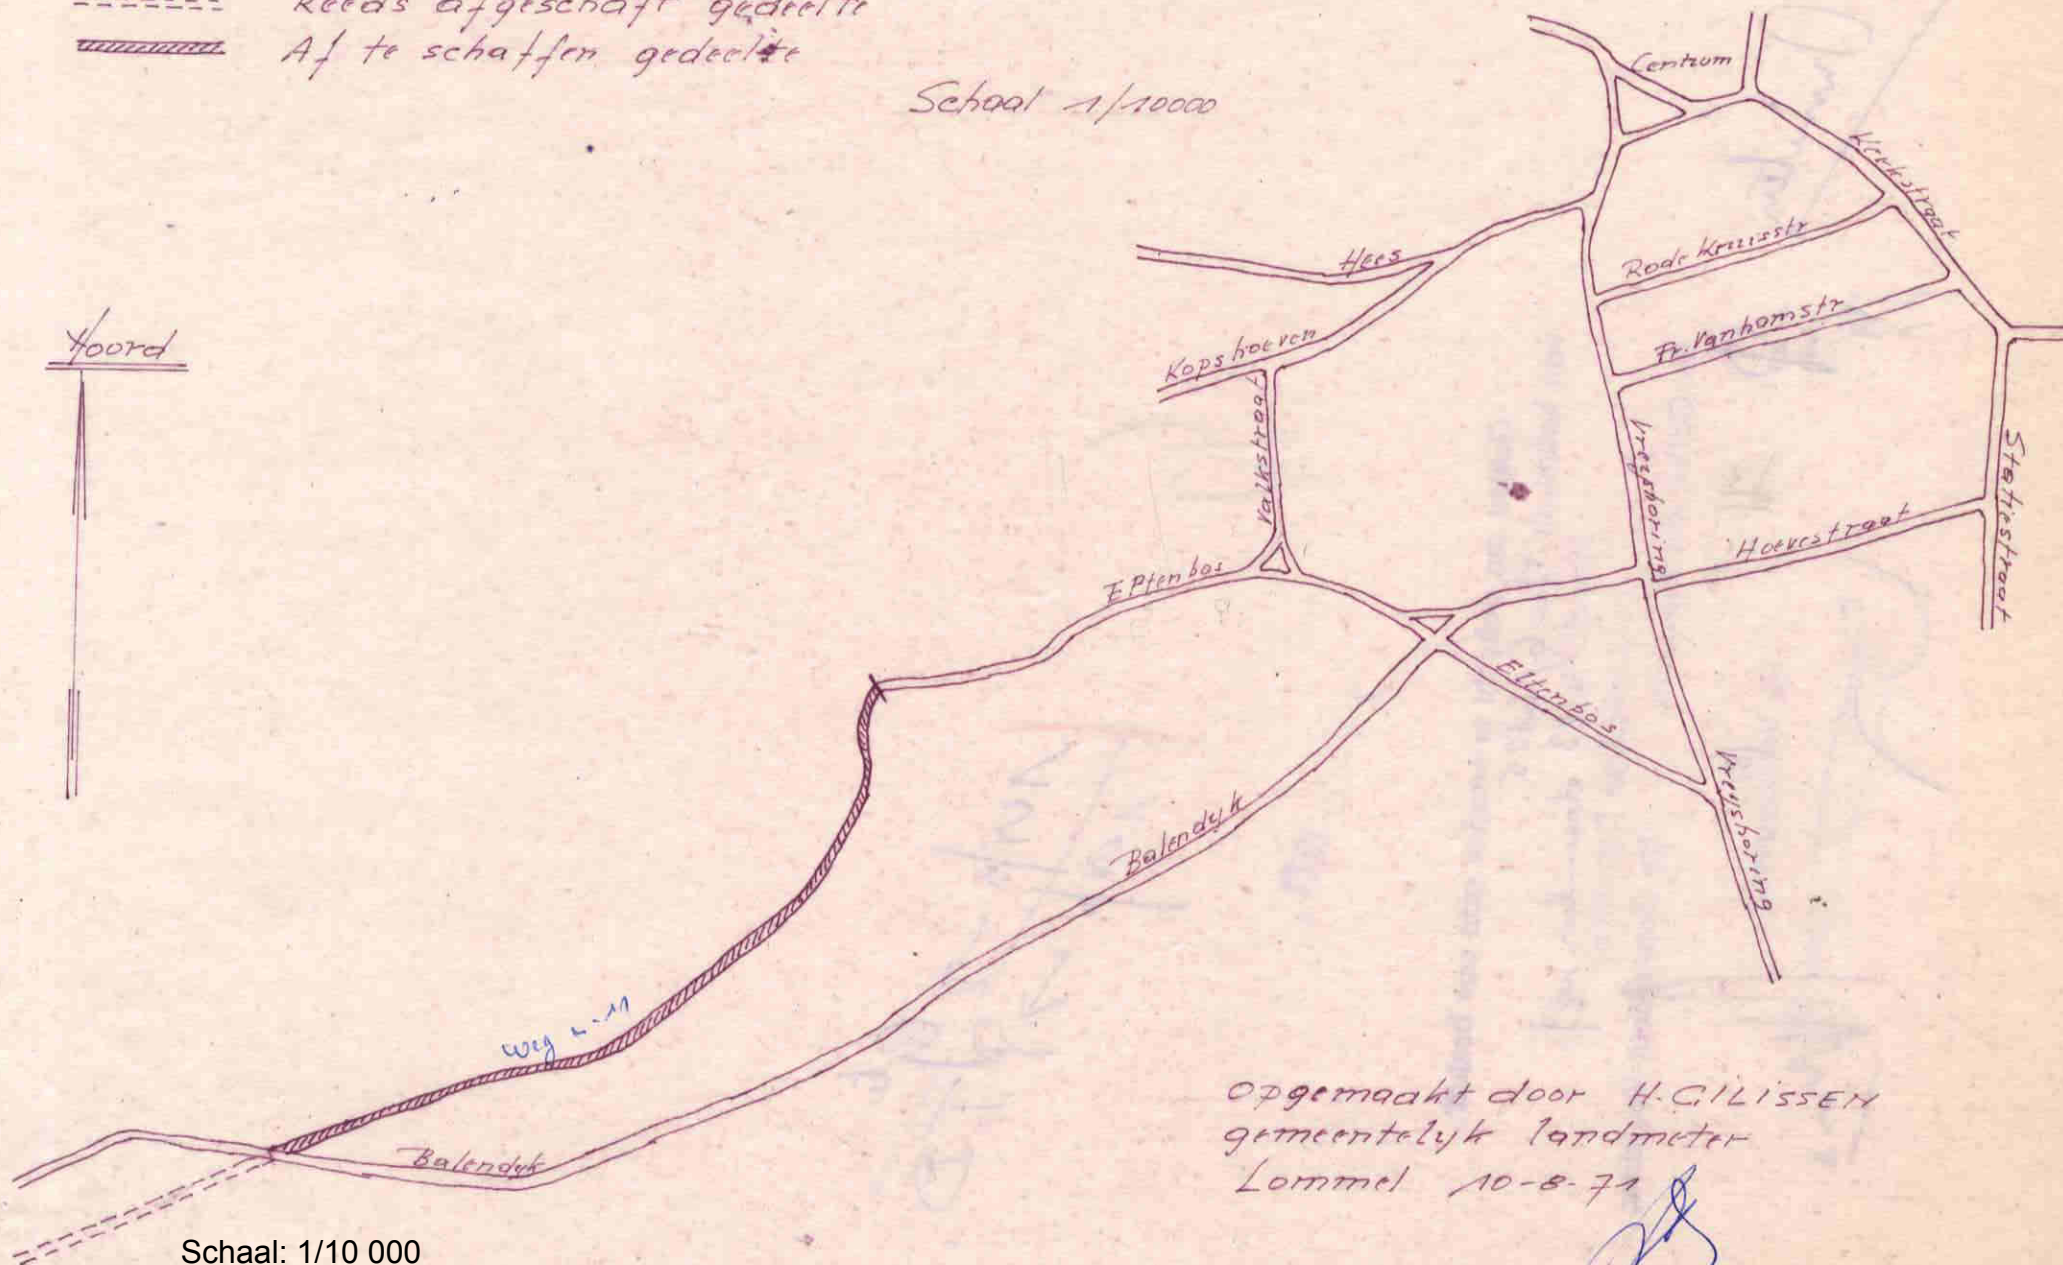

Opgemaakt door H. GILISSEN
gemeentelyk landmeter
Lommel 10-8-71

Schaal: 1/10 000

0 75 150 300 450 600
Meters