



p r o v i n c i e Limburg

3de Directie Infrastructuur, Ruimtelijke Ordening, Milieu en Natuur

sectie 3.1.1 Infrastructuur - Administratie

De bestendige deputatie van de provincieraad van Limburg

Gelet op het besluit van de gemeenteraad van de gemeente Lummen d.d. 8 september 2000 houdende het voorstel tot afschaffing van buurtweg nr. 115 aangeduid in roze kleur op het aan dit besluit gehechte uittreksel uit de atlas van de buurtwegen;

Gelet op de wet van 10 april 1841 over de buurtwegen, inzonderheid artikel 28;

Overwegende dat tijdens het openbaar onderzoek van 3 juli 2000 tot 17 juli 2000 geen bezwaren of opmerkingen werden ingediend;

Gelet op het onderzoek door de Sectie 3.1.2 - Wegen;

Gelet op de voorgelegde plannen :

- het uittreksel uit de atlas der buurtwegen
- het uittreksel uit het kadasterplan
- het opmetingsplan d.d. 18 mei 1999, aangepast d.d. 14 maart 2000

Gehoord het verslag van Jean-Paul Lavigne, lid van het College;

BESLUIT

Artikel 1 De buurtweg nr. 115 aangeduid in roze kleur op het uittreksel uit de atlas van de buurtwegen IS AFGESCHAFT EN ONTTROKKEN AAN HET OPENBAAR DOMEIN.

Artikel 2 Overeenkomstig artikel 29 van de wet van 10 april 1841 over de buurtwegen kan de gemeenteraad, na schatting door een deskundige, beslissen tot verkoop van de aan het openbaar domein onttrokken gronden, of tot het vorderen, vanwege de eigenaars van de gronden, van de meerwaarde die voor hen ontstaat door deze afschaffing en onttrekking aan het openbaar domein.

Kenmerk
023.01.10/ 3005
Dossier
841.1/ 110.37.01
Bijlagen

Artikel 3 Overeenkomstig artikel 28, derde lid van de bovenvermelde wet over de buurtwegen is het college van burgemeester en schepenen belast met de bekendmaking van dit besluit. De gemeente en de belanghebbende derden kunnen, binnen 15 dagen te rekenen vanaf de eerste dag van de bekendmaking, een beroep instellen tegen dit besluit. Het beroep moet worden gericht aan de gouverneur van de provincie Limburg, die het beroepsschrift en het volledige dossier voor verder gevolg zal doorzenden aan het Ministerie van de Vlaamse Gemeenschap, Departement Leefmilieu en Infrastructuur, Administratie voor Ruimtelijke Ordening, Huisvesting en Monumenten en Landschappen, Graaf de Ferrarisgebouw, Koning Albert II-laan 20, 1000 Brussel.
Door het indienen van een beroep wordt deze beslissing opgeschort.

Artikel 4 Het kadasterplan, het uittreksel uit de atlas van de buurtwegen en het opmetingsplan worden als een integrerend deel gehecht aan dit besluit.

Artikel 5 Dit besluit wordt ter kennisneming gestuurd aan het college van burgemeester en schepenen van de gemeente Lummen.

Aanwezig : Hilde Houben-Bertrand, gouverneur-voorzitter; Marc Vandeput, Sylvain Sleypen, Jean-Paul Lavigne, Sonja Claes, Guy Vrijs, Frank Smeets, leden;
Marc Martens, provinciegriffier

Hasselt d.d. 2001- 03-08

De Verslaggever,
(4)

Jean-Paul Lavigne

De Provinciegriffier,

Marc Martens

De Gouverneur-Voorzitter,

Hilde Houben-Bertrand

Nota: 1
Minuten: 5
Expeditie: 1
Afschriften: 4 x 1 besluit
2 x 3 plannen

Kenmerk
023.01.10/3005
Dossier
841.1/ 110.37.01
Bijlagen



3de Directie
afdeling 1 - sectie 3.1.1

Kenmerk 023.01.10 / 3005

Dossier 841.1 / 110.37.01

Gezien om gehecht te worden aan het besluit van heden
Hasselt dd. 8 maart 2001

Namens de Bestandige Deputate:


De Verslaggever,

(4)

De Provinciegriffier,

De Gouverneur-Voorzitter,

1/1

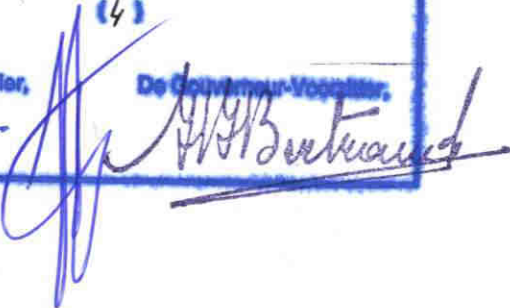

179
 178
 177
 1
 2
Molen,
 Gamme

PLAN N° 22.


Blk 15
 Chm. Kustwep
 7860 LUMMEN

Sectie

Bruttop 115 3,5 m breed

Gemeente

50

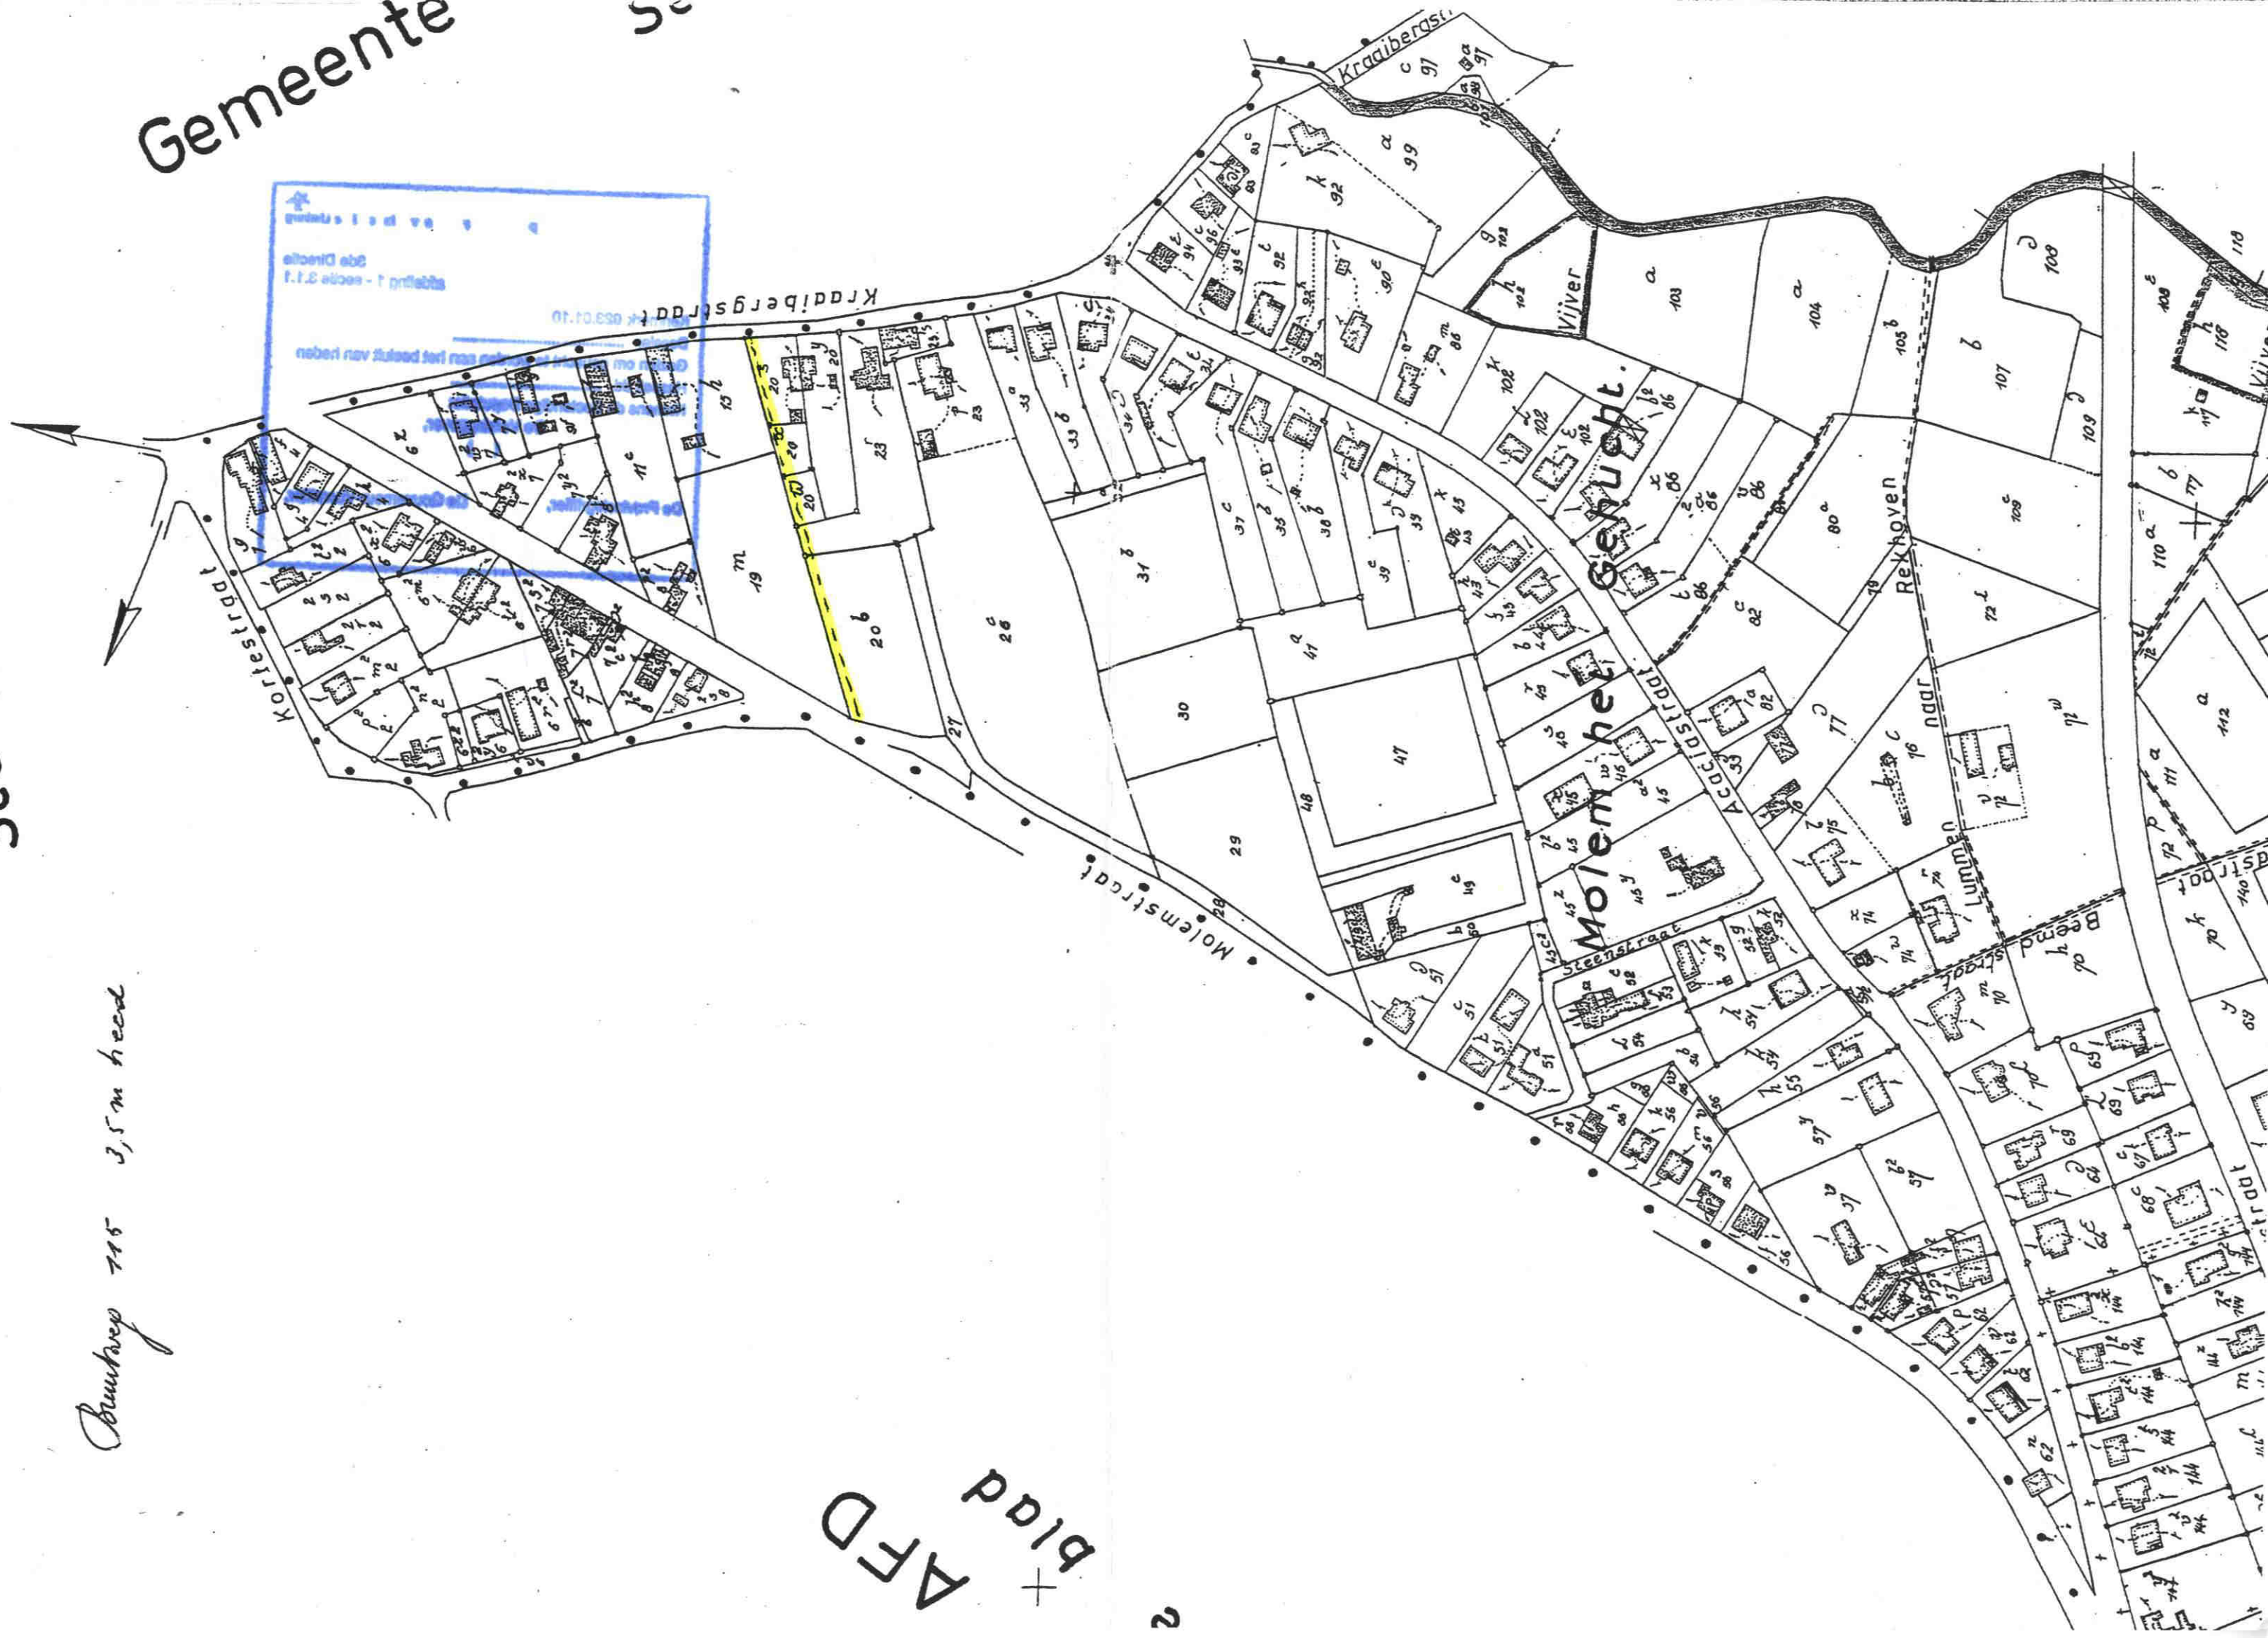

Afd
blad

2

Gemeente Lummen 2de afdeling

" Molem Het Gehucht "

Sectie B

nr. 20/B

opp. vlg. met.: 40a 81ca

opp. vlg. kad.: 32a 81ca


eig.:

Lot 1: ex/nr. 20/B
opp.: 21a 19ca

nr. 19/M

Lot 2: ex/nr. 20/B
opp.: 19a 62ca

AFPALINGSPLAN IN UITVOERING VAN ONS
VERKAVELINGSPLAN dd. 18/05/99.

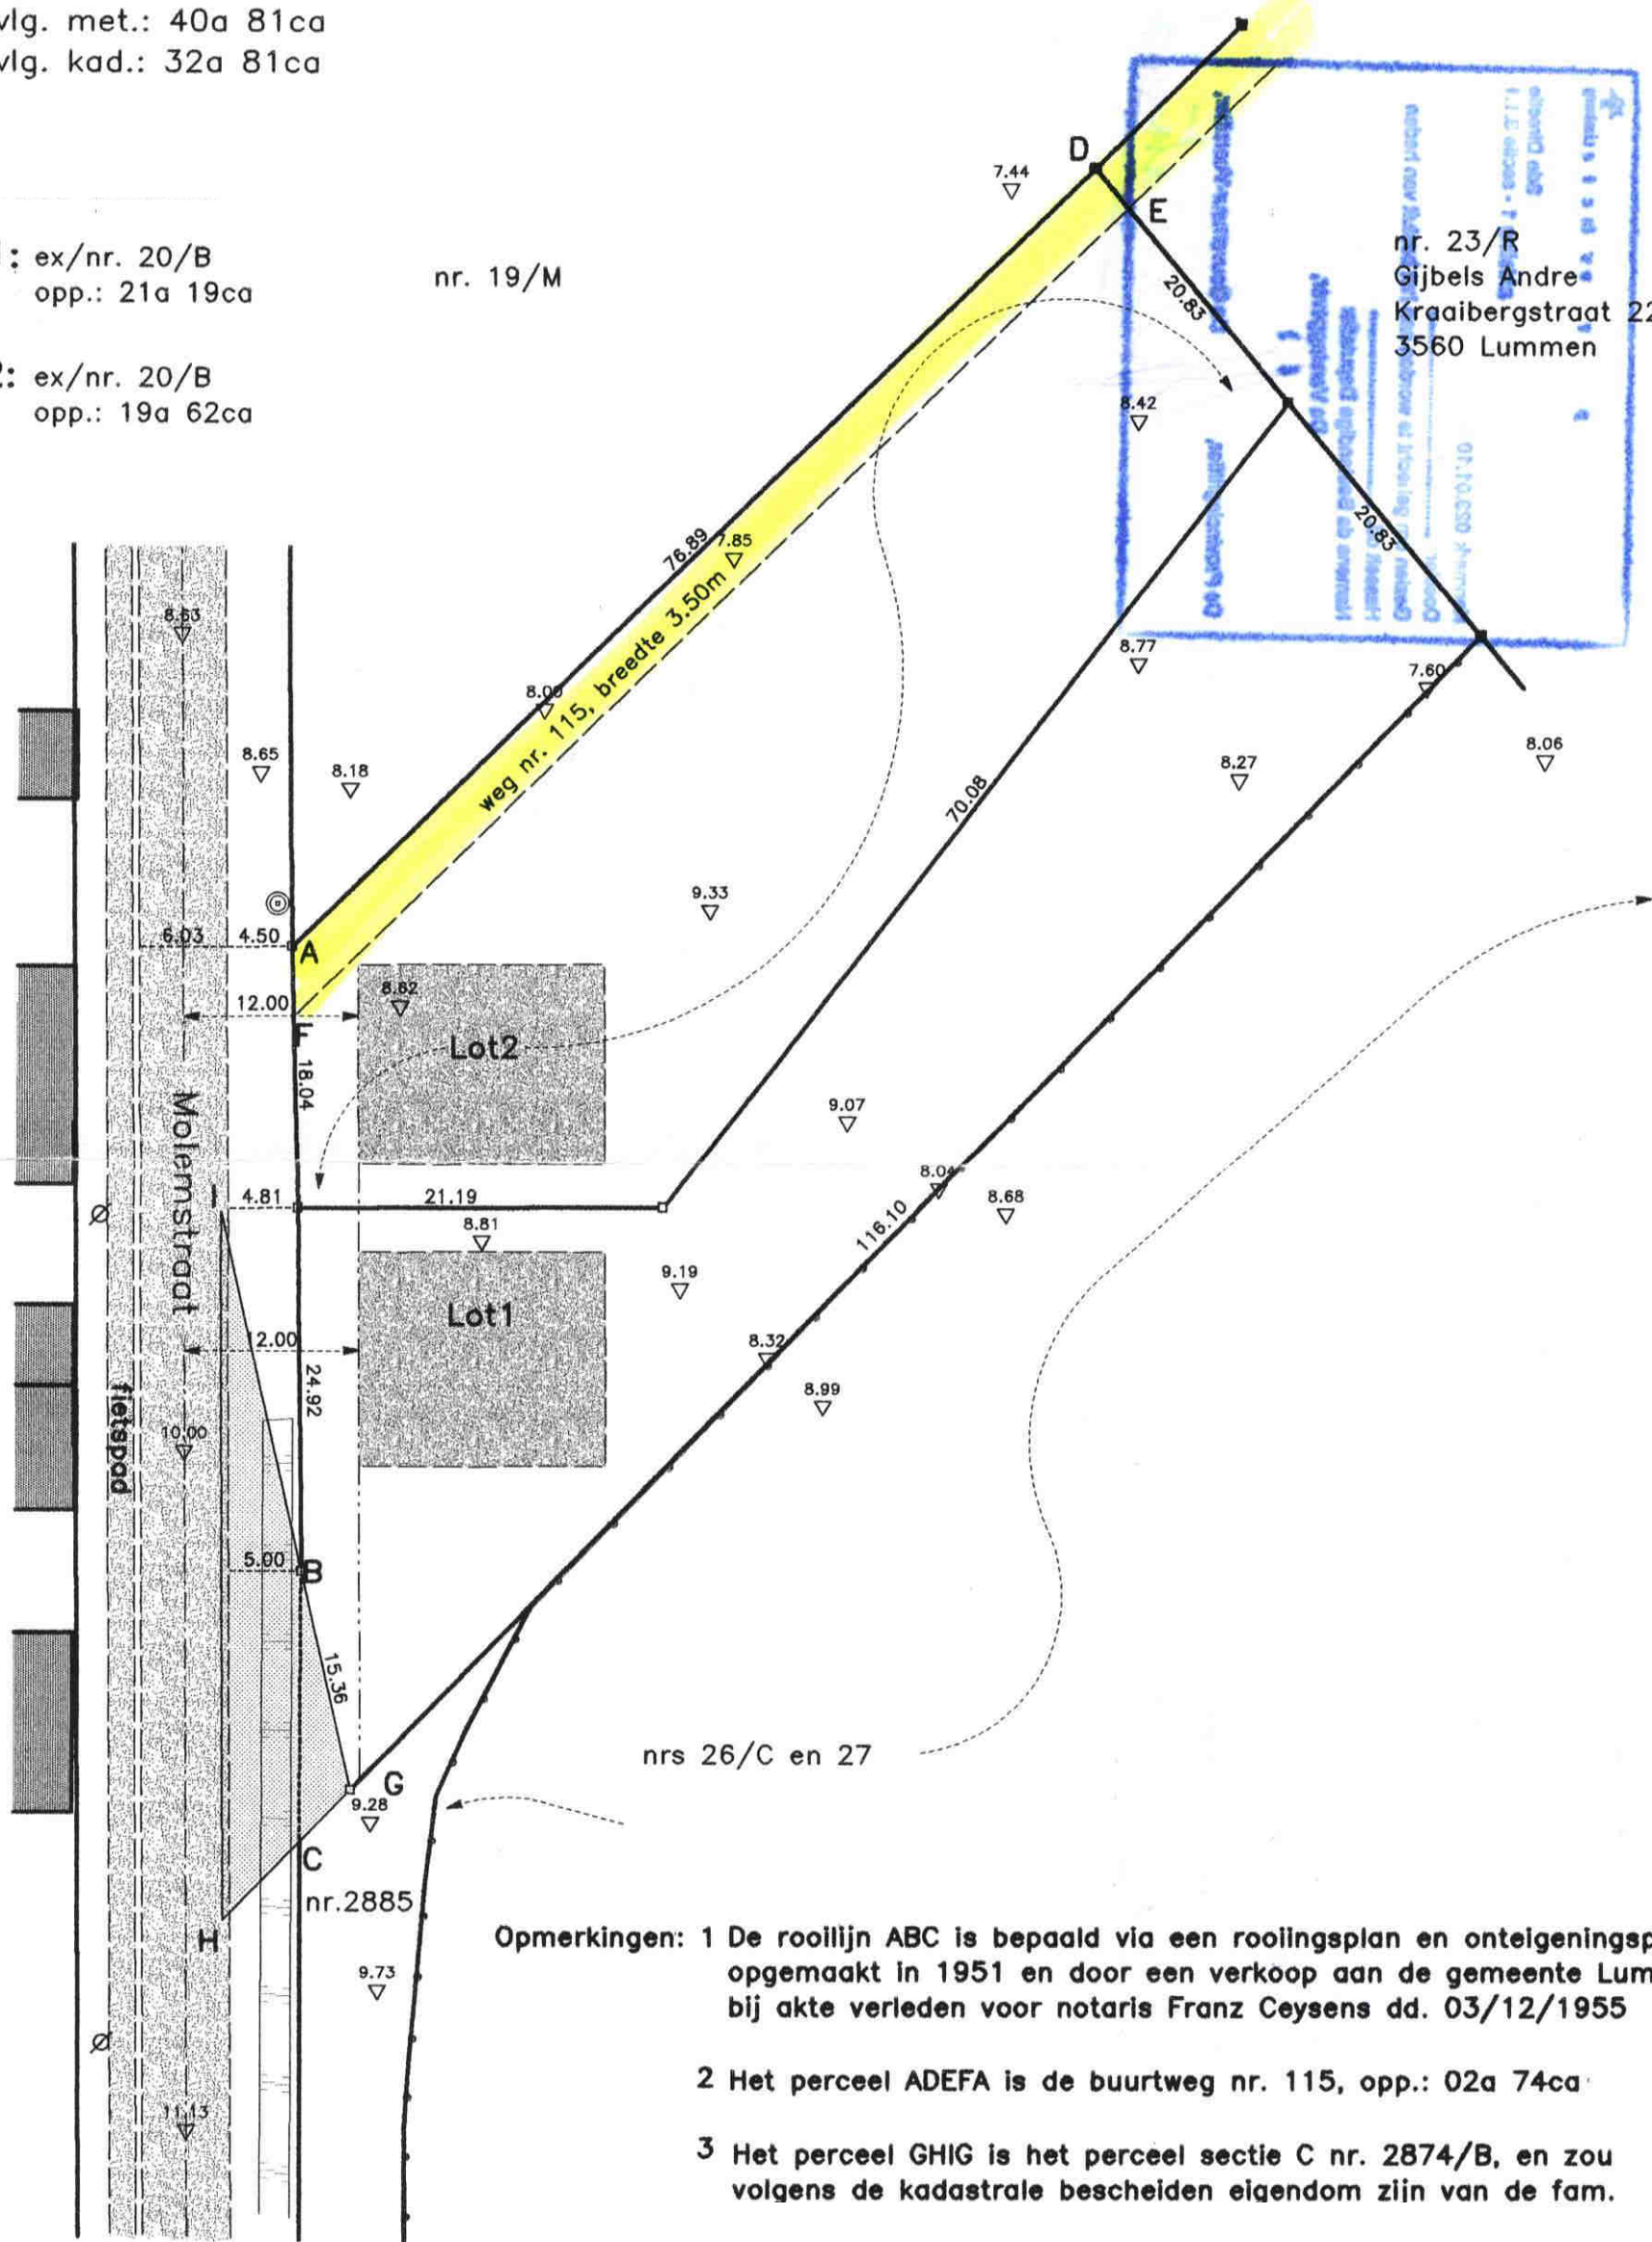

Opmerkingen: 1 De rooilijn ABC is bepaald via een rooilingsplan en onteigeningsplan opgemaakt in 1951 en door een verkoop aan de gemeente Lummen bij akte verleden voor notaris Franz Ceysens dd. 03/12/1955

2 Het perceel ADEFA is de buurtweg nr. 115, opp.: 02a 74ca

3 Het perceel GHIG is het perceel sectie C nr. 2874/B, en zou volgens de kadastrale bescheiden eigendom zijn van de fam.

Het gedeelte aangeduid door de letters HIBCH is gelegen in de wegzate van de Molenstraat

Legende

- +— bestaande paalsteen
- o— nieuwe paalsteen
- ▨ asfaltverharding
- Ø elektriciteitspaal
- draadafsluiting
- ⊙ inspectieput

Schaal: 1/500

0 2,5 5 10 15 20
Meters

Studiebureau Stals B.V.B.A.
Gruitroderlaan 36, 3680 Maaseik-Opoeteren
Tel.: 089/86.42.37 - Fax.: 089/86.76.50
Echt verklaard te Maaseik op 18/05/1999
Aangepast op 14/03/00

De zaakvoerder

M. Rutten
gezworen landmeter-expert beëdigd
door de rechtbank van eerste aanleg
van Tongeren

Schaal: 1/500
Dossier nr.: 99/6857