

PROVINCIEBESTUUR VAN LIMBURG.

4de Afdeling.

Aanwr.nr.7106/ 5068

M I N U U T

5 afschriften.

2 - P.T.D. + 1 plan

2 - Gte. 1- Bundel .

+ 1 plan + bijlagen

DE BESTENDIGE DEPUTATIE VAN DE PROVINCIERAAD
VAN LIMBURG;

Gelet op de ~~beraadslaging~~^{slissing} dd. 25 februari 1967.
 waardoor de gemeenteraad van Heerhelen-Bouwelingen
 een plan aanneemt voor de afschaffing van een gedeelte
 van de weg n^o 9
 op het grondgebied van deze gemeente;

Gelet op het proces-verbaal van het ingestelde
 onderzoek de commodo et incommodo, waaruit blijkt dat
 er geen bezwaren of opmerkingen werden ingediend;

Gelet op het gunstig advies van de Heer Hoofdinge-
 nieur-Directeur van de Provinciale Technische Dienst,
 dd. 21 mei 1967;

Gelet op de wet van 10 april 1841, gewijzigd bij de
 wet van 20 mei 1863 en op artikel 76 van de gemeentewet;

Gehoord de Heer Caessy Lid van het
 college, in zijn desbetreffend verslag;

B E S L U I T :

De sectie van de laanweg n^o 9
 op het grondgebied van de gemeente Heerhelen-Bouwelingen,
 aangeduid in rode kleur op het hierbijgevoegd
 plan, is afgeschaft en onttrokken aan het openbaar domein.

De afstand van de grond die door deze afschaffing
 vrijkomt, mag gebeuren overeenkomstig artikel 29 van de wet
 van 10 april 1841.

Dit besluit zal, 's zondags na ontvangst, door het
 schepencollege afgekondigd worden, en ingevolge de beschik-
 kingen van de wet van 20 mei 1863, gedurende acht dagen
 aangeplakt blijven.

Belanghebbende derden, alsook de gemeente, kunnen
 tegen dit besluit in beroep gaan bij de Koning. Dit
 beroep schorst de uitvoering van dit besluit tot wanneer
 de Koning uitspraak heeft gedaan. Dit beroep moet uitge-
 oefend en aan de gouverneur overgemaakt worden binnen
 vijftien dagen, volgend op de aanplakking van dit besluit.

3 minuten

Afschrift van dit besluit zal, ter uitvoering,
worden overgemaakt aan het gemeentebestuur van

Heerhelen-Bavelingen

Dergelijk afschrift zal, tot naricht, toegezonden
worden aan de Heer Hoofdingenieur-Directeur van de
Provinciale Technische Dienst.

Aldus besloten te Hasselt, de 12-6-1967

Gouverneur, Voorzitter ; Gruyters, Nartus,

Waren aanwezig de Heren Claessen, Dr. Léonard, Roggers, Croux, Leden

en K. Van Bockryck, Griffier der Provincie.

De Griffier der Provincie,

De Gouverneur-Voorzitter,

2
De Verslaggever,

3 minuten

15-6-1967

Gemeente: Meehelen-Bovelingen

"Het Dorp"

Sectie: C

760	9,70
890	15,50
1840	103,5
3490	35,55

Schaal: 1/250

0 1,5 3 6 9 12 Meters

Schaal: 1/250



Kasteelstraat.

Obtrectsel uit Atlas der wegen
plan n^o 5

Opge maakt te S^t Truiden op 15.9.1965
door de beëdigde meetk. schatter.

A. Verwaert

Obtrectsel uit liggingplan
met aanduiding van af te schaffen
deel van weg n^o 9.

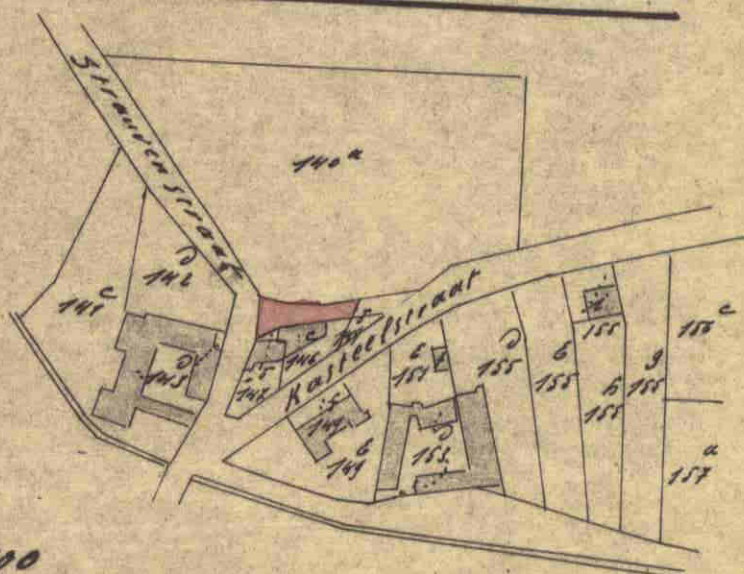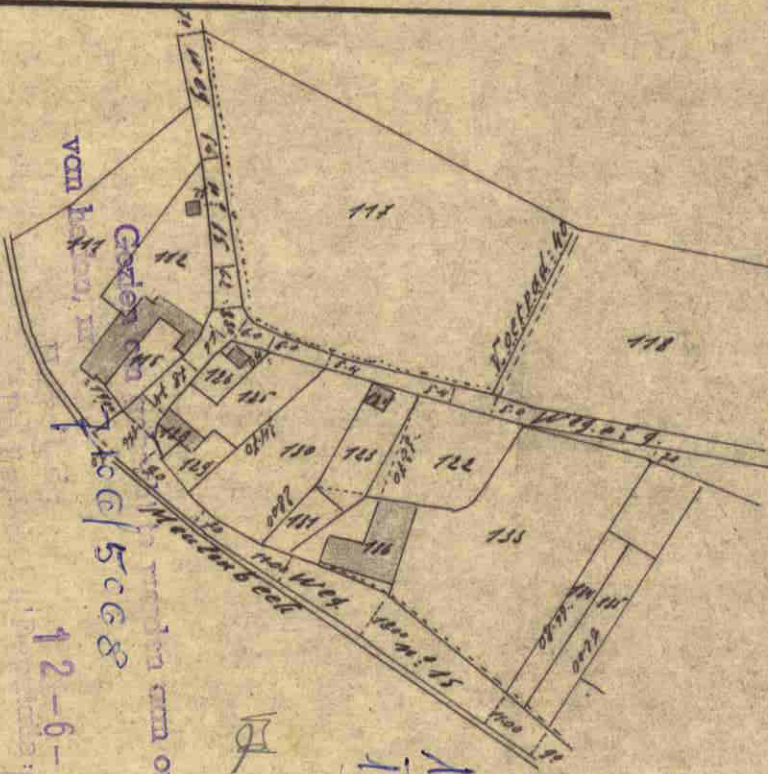

Schaal: 1/2.500

Schaal: 1/2500

0 15 30 60 90 120 Meters

De Gouverneur-Voorzitter,
12-6-1967

Verk. a. gemaakt
ver. a. p. r. b.

De Verslaggever,

2

3 meter 15-6-1967