



Provincie Limburg

3de Directie - Afdeling 5

Technische Aangelegenheden

(5 afschriften maken a.u.b.)

Minuut

AFSCHAFFING VAN BUURTWEGEN

DE BESTENDIGE DEPUTATIE VAN DE PROVINCIERAAD VAN LIMBURG

Kenmerk: 305.1/7071
Dossier: 841.1/730.0

Datum:

Bijlagen:

Gelet op de beslissing van de Gemeenteraad van Maarsmechelen
dd. 02.09.1986, waarbij voorgesteld wordt over te gaan tot de afschaffing van
den gedeelte van de voetweg nr. 99
aangeduid in rode kleur op de aan onderhavig besluit gehechte plannen;
Gelet op de toepasselijke reglementering, nl. de Wet van 10 april 1841 over de buurtwegen, inzonderheid op artikel 28;

Gelet op het Proces-Verbaal van sluiting van het openbaar onderzoek «de commodo et incommodo», waaruit blijkt dat geen bezwa(a)r(en) of opmerking(en) werd(en) ingediend (1);

Overwegende dat de bezwaren werden weerlegd in bovengenoemd gemeenteraadsbesluit; (1)

Gelet op het gunstig advies van de Hoofdingenieur-Directeur van de Provinciale Technische Wegendienst, dd. 28-10-1986, nr. 027.0/865.1/334/5/1986

Gehoord het verslag van NEVEN, Lid van ons College;

BESLUIT:

Artikel 1. - De Het gedeelte vd. voetweg nr. 99
aangeduid in rode kleur op de aan onderhavig besluit gehechte plannen IS-ZHN (1)

AFGESCHAFT EN ONTTROKKEN AAN HET OPENBAAR DOMEIN.

Overeenkomstig artikel 29 van bovengenoemde Wet over de buurtwegen kan de gemeenteraad, na schatting door een deskundige, beslissing tot verkoop van de aan het openbaar domein onttrokken gronden, of tot het vorderen, vanwege de eigenaars van de gronden, van de meerwaarde die voor hen ontstaat tengevolge van deze afschaffing en onttrekking aan het openbaar domein.

Artikel 2. - Het College van Burgemeester en Schepenen is belast met de bekendmaking van onderhavig besluit overeenkomstig de bepalingen van artikel 28, derde lid, van bovengenoemde Wet van 10.04.1841.

De Gemeente en de belanghebbende derden kunnen, binnen de 15 dagen te rekenen vanaf de eerste dag van de bekendmaking, beroep instellen tegen onderhavig besluit. Het beroep moet worden gericht aan de Gouverneur van de Provincie Limburg, die het beroepschrift en het volledig dossier voor verder gevolg zal doorzenden aan de Gemeenschapsminister voor Ruimtelijke Ordening, ~~De Meussquare 25~~, te 1040 Brussel.
Belgianstraat 14-18

Door het indienen van beroep wordt onderhavige beslissing opgeschorst.

Artikel 3. - Onderhavig besluit zal voor verder gevolg worden gezonden:

- aan het College van Burgemeester en Schepenen van de belanghebbende gemeente;
- aan de Hoofdingenieur-Directeur van de Provinciale Technische Wegendienst.

Hasselt, **13-11-1986**

Aanwezig:

Gouverneur, Voorzitter; Mannaerts, Mevrouw
Houben-Bertrand, Martin, Dufaux, Swennen,
Neven, Leden en Martens, Provinciegriffier.

Namens de Bestendige Deputatie:

(5 minuten)

De Griffier der Provincie,

De Gouverneur-Voorzitter,

(3)
De Verslaggever,

18-11-1986

III^e DIRECTIE

5^{de} AFDELING A

Gezien om gehacht te worden aan ons besluit
van heden, nr. 305.1/7072/841.1/730.0

Hasselt, de

13-11-1986

→ 1 exp. pte.

→ 1 exp. P.T.W.D.


De Bestendige Deputatie :

De Griffier der Provincie, De Gouverneur-Voorzitter,

5 min.

(3)
De Verslaggever,

18-11-1986

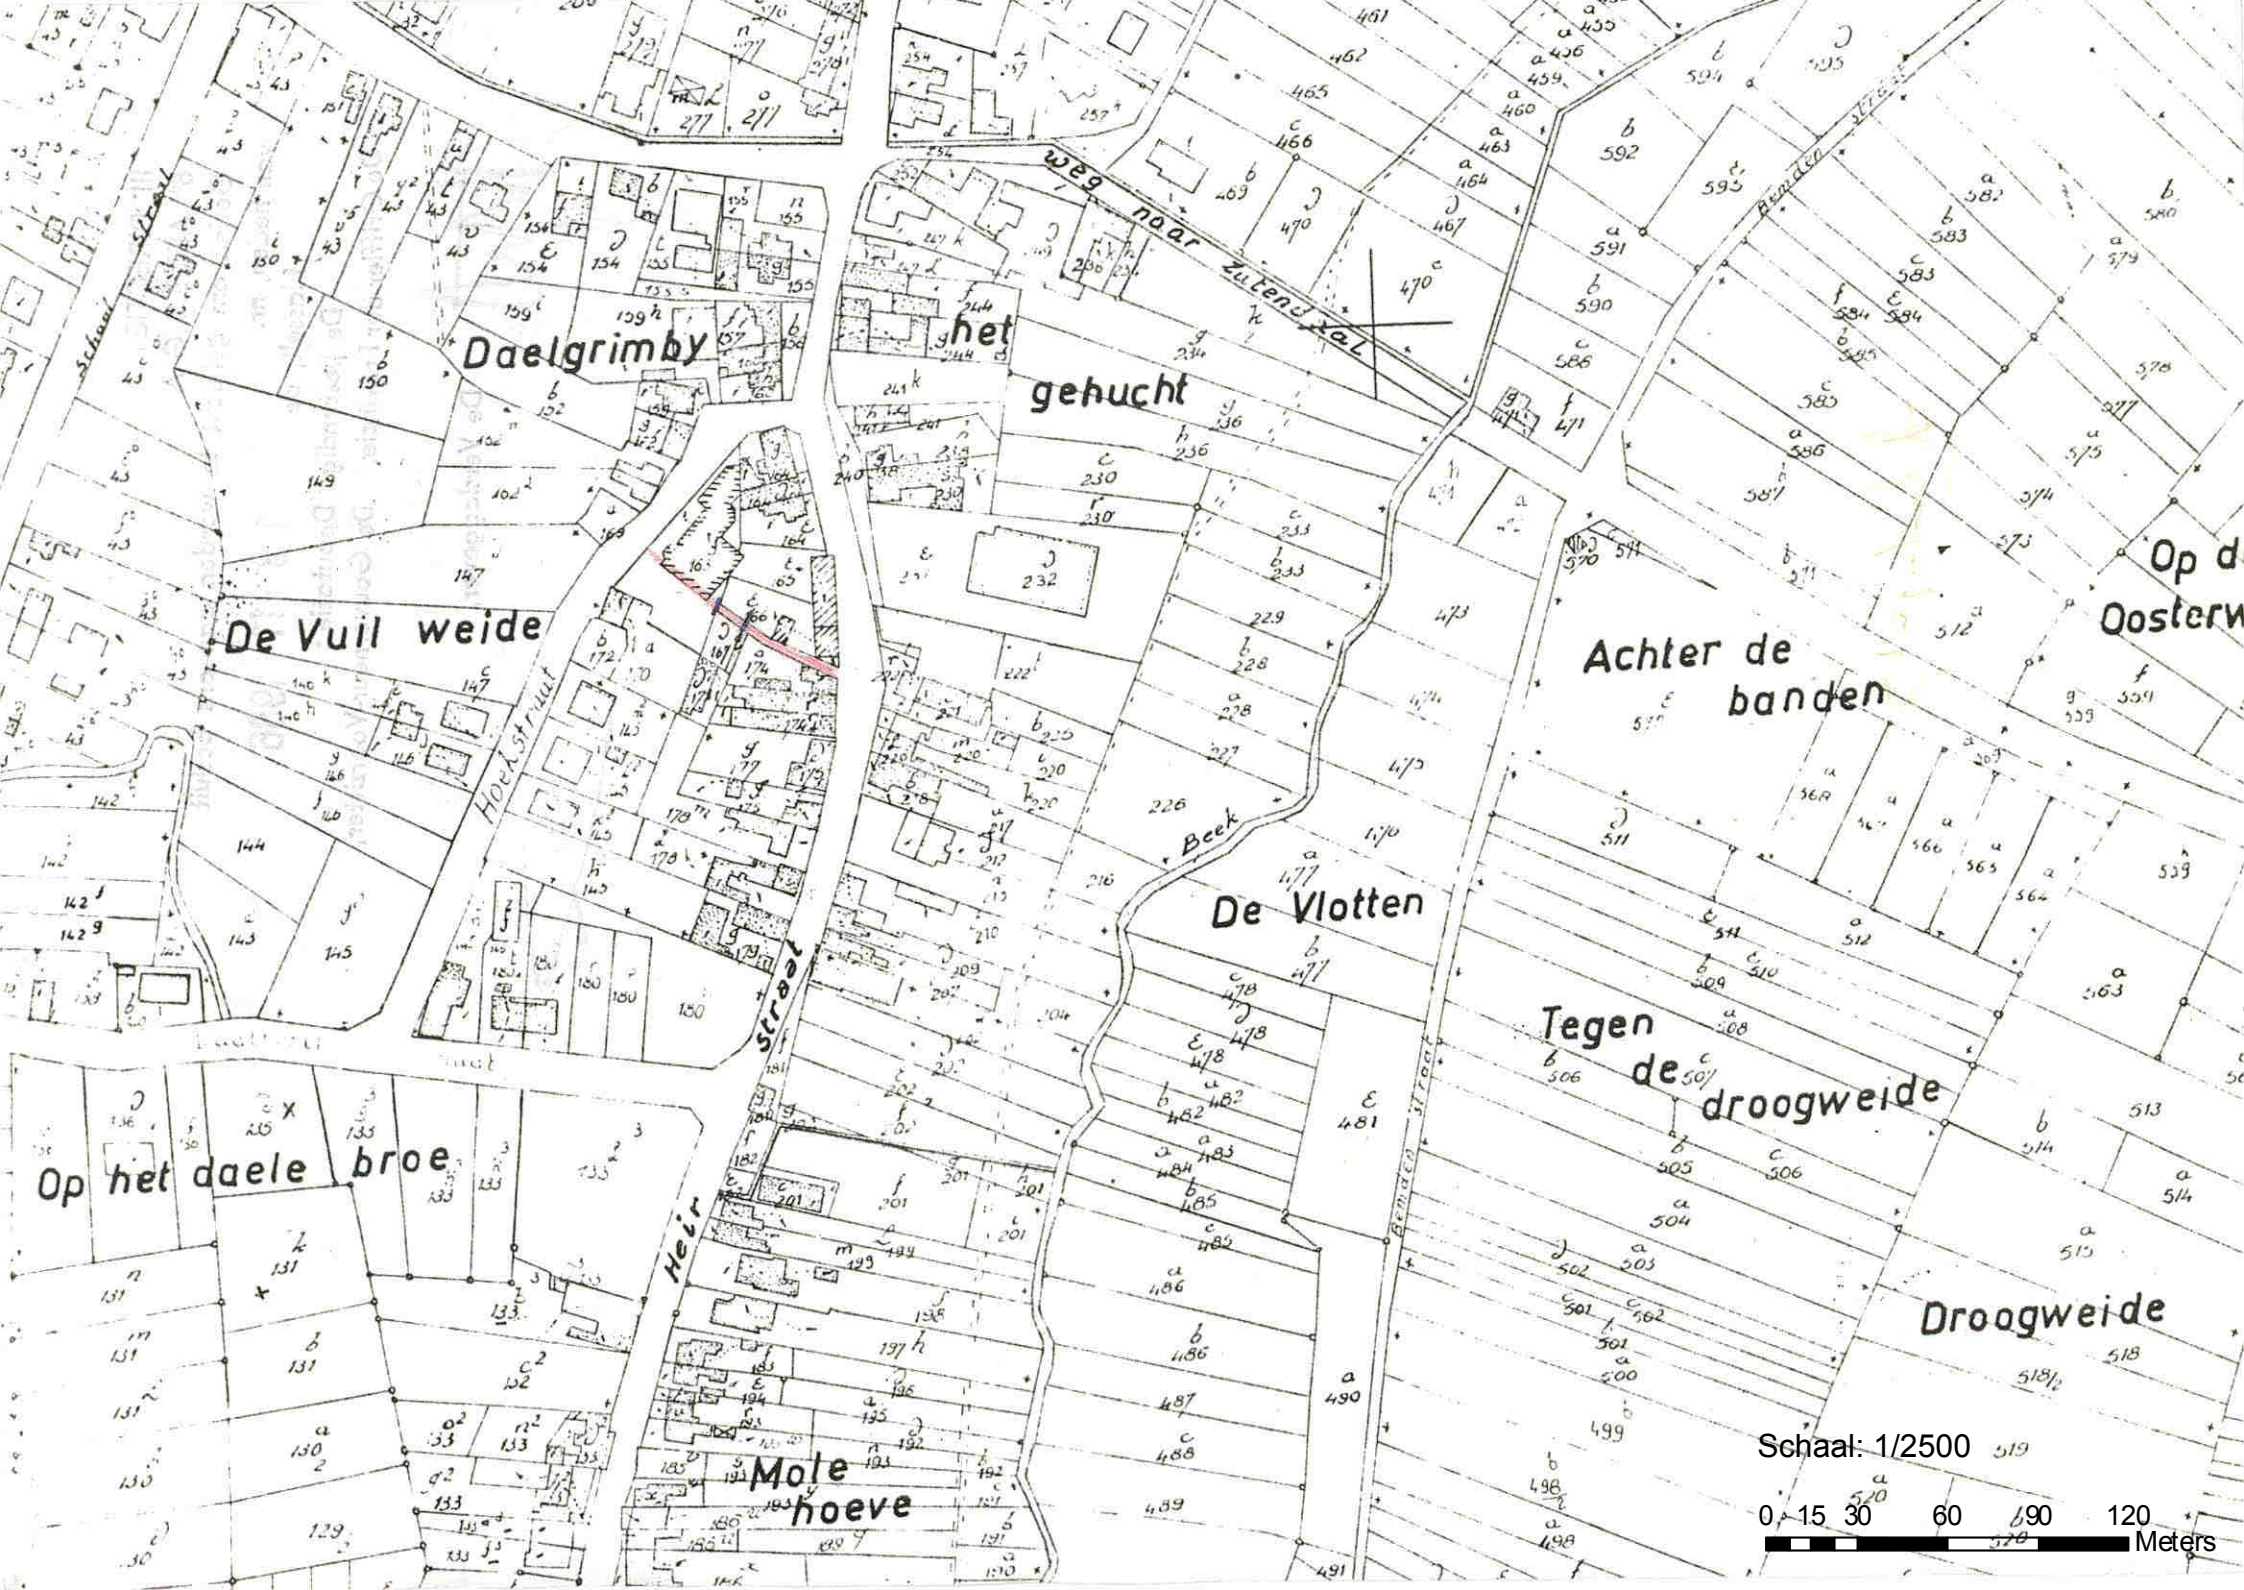

Daelgrimby

het
gehucht

De Vuil weide

Achter de
banden

De Vlotten

Tegen
de droogweide

Droogweide

Op het daele broe

Mole
hoeve

Schaal: 1/2500

0 15 30 60 90 120
Meters

PLAN N° 3.

Schaal: 1/2500

0 15 30 60 90 120 Meters

