

N^o 7106 / 15021. *RM*MINUUT. *RM*Bijlagen
waarvan $\frac{1}{1}$ plan3 Afschriften.

De Bestendige Deputatie

VAN DEN PROVINCIALEN RAAD VAN LIMBURG.

Gezien de beraadslaging van den Gemeenteraad van Mechelen / Maas
dd. 24 mei 1930 waardoor een plan

wordt aangenomen voor de afschaffing van een gedeelte van
voetweg n^o 78 van den atlas der buurtwegen;

bezien het plan der ligging waarop het afte
schaffen gedeelte van voornemd voetpad door de letters
AB en bij middel van een gele tint is aangeduid;

Gezien het plan der ligging;

Gezien het proces-verbaal van onderzoek de *commodo et incommodo*
waaruit blijkt dat tegen het onderhavig ontwerp geen
bezwaren noch opmerkingen werden ingediend;

Gezien het verslag van den H^o Hoofdingenieur-Bestuurder van den
Provincialen Technischen dienst, d.d. 27 juni 1930, n^o 5546;

2 minuten

Gehoord het verslag van den Heer *Hayen*,
lid van het College ;

Gezien de wet van den 10 April 1841 gewijzigd door die van den
20 Mei 1863 en artikel 76 der Gemeentewet ;

BESLUIT :

De bovengemelde beraadslaging voor hetgeen betreft de aanneming des
plans goed te keuren, en den aankoop in der minne der tot uitvoering van
dit plan noodige gronden alsook den afstand der beschikbare gedeelten weg
aan de aangrenzende eigenaars gelijkvormig art 29 der wet van 10 April 1841,
toe te staan.

Het tegenwoordig besluit zal door het Schepencollege 's Zondags na
deszelfs ontvangst afgekondigd worden, en ingevolge de schikkingen der wet
van den 20 Mei 1863, gedurende acht dagen aangeplakt blijven.

Het bewijs der vervulling dezer formaliteit zal ons, na afloop van den
bepaalden tijd voor het beroep bij den Koning overgelegd worden.

Deze beroepen zullen desgevallend *aan den Heer Gouverneur der Provincie*
moeten toekomen binnen de vijftien dagen die de aanplakking volgen.

Afschrift des tegenwoordigen zal, ter uitvoering, aan het Gemeentebestuur
van *Mechelem Spaas* overgezonden worden.

Dergelijk afschrift zal tot naricht aan den H' Hoofdingenieur-Bestuurder
van den Provinciaal Technischen dienst te Hasselt, overgezonden worden.

In zitting te Hasselt, den *14 Juli* 19*30*.

Waren tegenwoordig : de Heeren :

*Gouverneur, Voorzitter; Dr. Moors, Ceelen, Palmers,
Hayen, Gruyters en Dr. Spaas, leden en Roelants,
Griffier der Provincie.*

De Griffier der Provincie,

De Bestendige Deputatie,

De Verslaggever,

Gemeente Mechelen ^{o/m}

Uittreksel van den Atlas der Buurtwegen

dienende tot staving eener aanvraag voor afschaffing van een gedeelte van den Voetpad n^o 48, tussehen de punten A en B. aangeduidt op hieronder vermeld plan


Gezien om geheckt te worden aan ons bevel van heden, n^o 7100-150021

Hasselt, den 14 juli 1900.

De Bestendige Deputatie,

De Verslaggever,

Schaal: 1/2500.

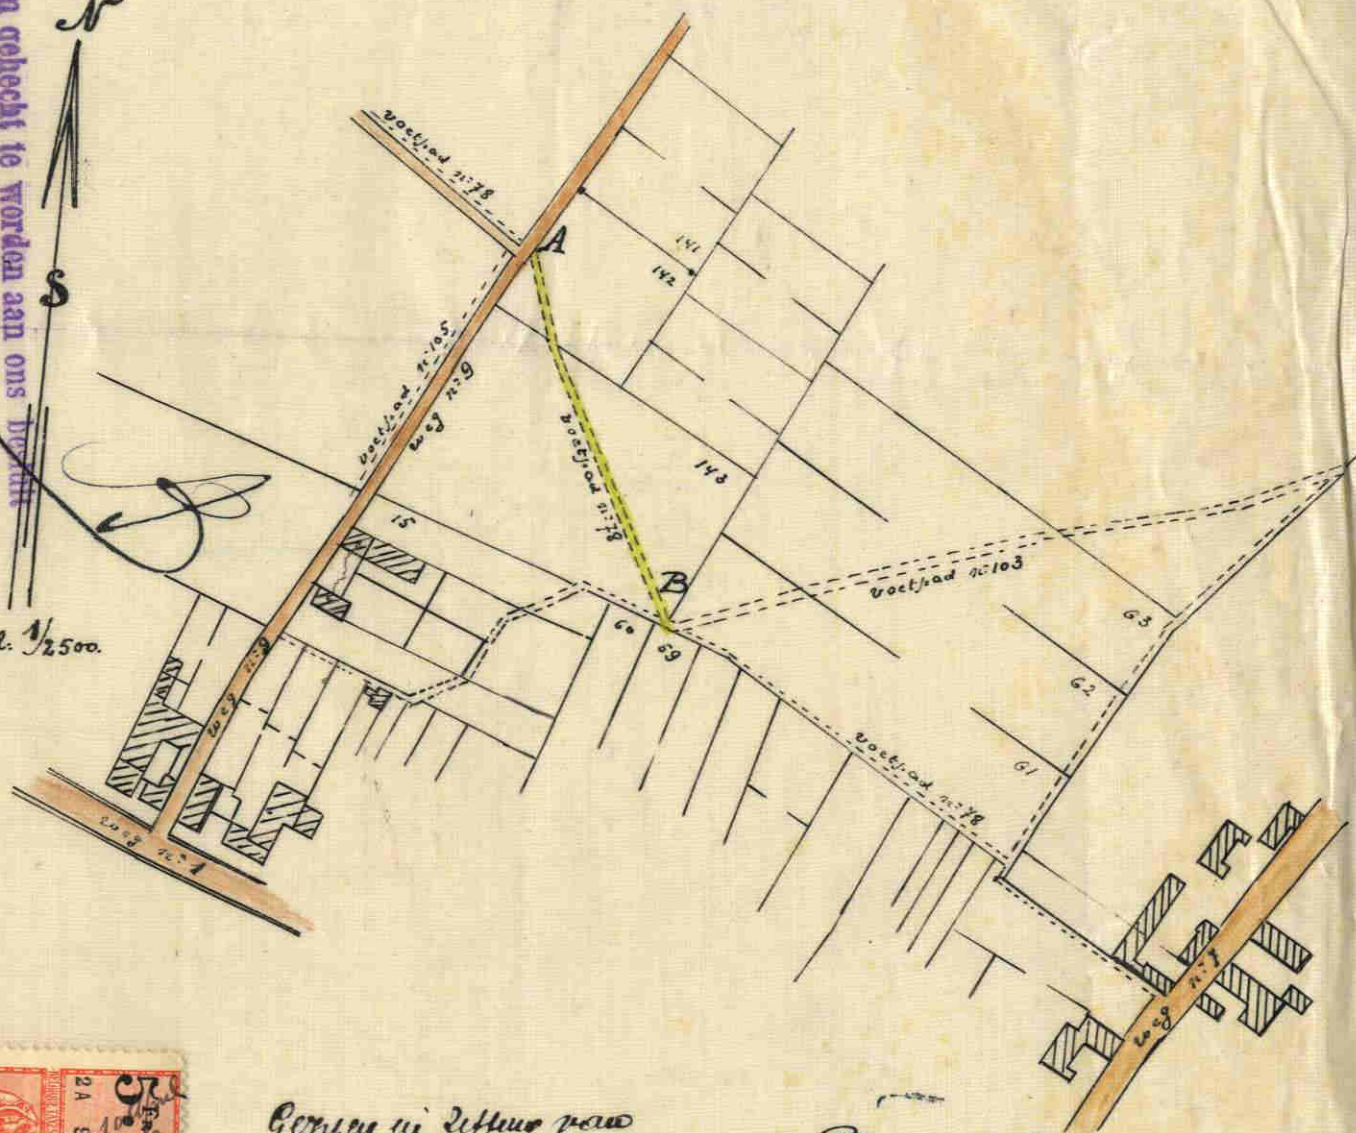

Gecreeu in zitting van
24 Dec 1900.

Vanwege den Raad:
De Secretaris: De Marguissen

Jonck. Thibaut

Plan opgemaakt door den ondergeteekende
gezworen en landmeter, wetlig beëdigd in den
hoedanigheid, bij de rechtbank van eerste aanleg
te Hasselt
Mechelen ^{o/m} den 10 April 1900 en derzij

Schaal: 1/2500

0 15 30 60 90 120 Meters