

PROVINCIEBESTUUR VAN LIMBURG.  
III° DIRECTIE - 5e Afdeling A  
Aanwr. nr. 7106/5343

5 afschriften.  
2-P.T.D.  
2-Gte.  
I-Bundel.

M I N U U T.

DE BESTENDIGE DEPUTATIE VAN DE PROVINCIERAAD  
VAN LIMBURG;

Gelet op de beslissing dd. *20 augustus 1976*,  
waardoor de gemeenteraad van *Maarsmechelen*  
een plan aanneemt voor de afschaffing van *een gedeelte*  
*van de weg nr 46*,  
op het grondgebied van deze gemeente;

Overwegende dat het niet gaat om een voetweg  
welke in de bebouwde kom van een stad of in een aaneen-  
gebouwd gedeelte van een plattelandsgemeente is gelegen;

Gelet op het proces-verbaal van het onderzoek  
de commodo et incommodo, waaruit blijkt dat er geen be-  
zwaren of opmerkingen werden ingediend;

Gelet op het gunstig advies van de Heer Hoofd-  
ingenieur-Directeur van de Provinciale Technische Wegen-  
dienst, dd. *23 september 1976*, nr. *1871*;

 Gelet op de wet van 10 april 1841, gewijzigd bij  
de wetten van 20 mei 1863, 9 augustus 1948 en 5 augustus  
1953, alsook op de omzendbrieven van de Heer Minister van  
Openbare Werken nrs. 13, 13bis en 13 ter;

Gehoord de Heer *laan*, Lid van het  
college, in zijn desbetreffend verslag;

.../...

B E S L U I T :

De sektie van ~~de~~ *een gedeelte van de weg nr 46* op het grondgebied van de gemeente *Maasmechelen*, aangeduid in *orange* kleur op het hierbijgevoegd plan, is afgeschaft en onttrokken aan het openbaar domein.

De afstand van de grond die door deze afschaffing vrijkomt, mag gebeuren overeenkomstig artikel 29 van de wet van 10 april 1841.

Dit besluit zal, 's zondags na ontvangst, door het schepencolleg~~e~~ afgekondigd worden, en ingevolge de beschikkingen van de wet van 20 mei 1863, gedurende acht dagen aangeplakt blijven.

Belanghebbende derden, alsook de gemeente, kunnen tegen dit besluit in beroep gaan bij de Koning. Dit beroep schorst de uitvoering van dit besluit tot wanneer de Koning uitspraak heeft gedaan. Dit beroep moet uitgeoefend en aan de gouverneur overgemaakt worden binnen vijftien dagen, volgend op de aanplakking van dit besluit.

Afschrift van dit besluit zal, ter uitvoering worden overgemaakt aan het gemeentebestuur van

*Maasmechelen*

Dergelijk afschrift zal, tot naricht, gezonden worden aan de Heer Hoofdingenieur-Directeur van de Provinciale Technische Wegendienst.

Hasselt, *7 oktober 1976*

WAREN AANWEZIG DE HEREN : *Gouverneur, Voorzitter; Claessen, Croux Smets, Vints, Beuls, Konings, Leden en Smeets, Griffier der Provincie.*

Namens de Bestendige Deputatie;

De Griffier der Provincie,

De Gouverneur-Voorzitter,

*"4"*  
De Verslaggever,

*11-10-1976*

*4 min*



Schaal: 1/2500

0 15 30 60 90 120 Meters

*III Direction  
5e Afdeling A*

*1 exp gte  
1 exp T.T.W.D.*

Gezien om gehecht te worden aan ons besluit  
van heden, nr. *1104/5343*

Hasselt, de *4* oktober 1916

De Bestendige Deputatie :

De Griffier der Provincie, De Gouverneur-Voorzitter,

*46*  
De Verslaggever

*11-10-1916*


Voor eensluidend fotocopies uit de  
Atlas der Wegen  
Maasmechelen, 9 maart 1976.  
De Burgemeester,

PLAN N° 13.

J. Smeets.



HERMANSLAAN.

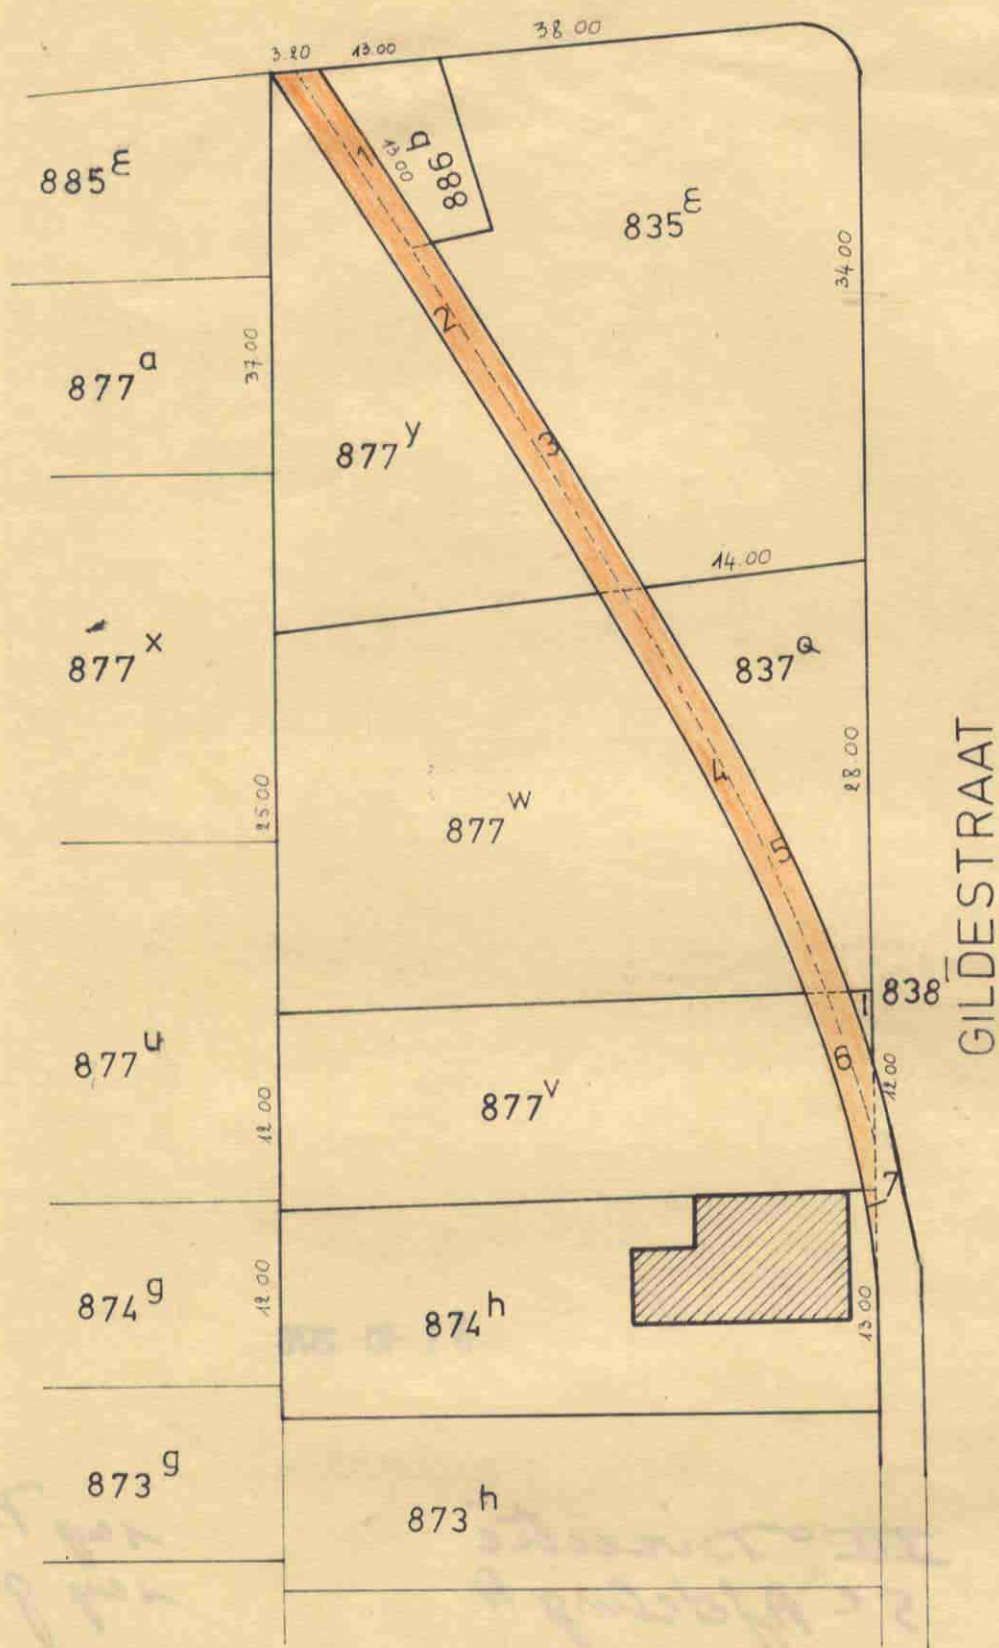

|   |   |    |                |
|---|---|----|----------------|
| 1 | = | 21 | m <sup>2</sup> |
| 2 | = | 62 | m <sup>2</sup> |
| 3 | = | 41 | m <sup>2</sup> |
| 4 | = | 45 | m <sup>2</sup> |
| 5 | = | 45 | m <sup>2</sup> |
| 6 | = | 30 | m <sup>2</sup> |
| 7 | = | 6  | m <sup>2</sup> |

MAASMECHELEN 1ste Afd. Sectie B.  
Grondoverschotten van af te schaffen  
voetweg nr. 46.

OPGEMAAKT DOOR DE ONDER-  
GETEKENDE BEËEDIGD LAND-  
METER TE MAASMECHELEN, DE 13 aug.-'75.

F. NELISSEN.

*[Signature]*

Schaal: 1/500

0 2,5 5 10 15 20  
Meters

L.G. Techn. dienst.