

$\frac{8}{1}$  Bijlagen

waarvan

plan



# De bestendige Deputatie

VAN DEN PROVINCIALEN RAAD VAN LIMBURG

Gezien de beraadslaging van den gemeenteraad van *truchelen*  
dd. *3/maart 1915* / *28 januari 1916* een plan aannemende voor *de afschaffing*  
*van een gedeelte van den voetweg n° 89 van*  
*den atlas de buurtwegen;*

Gezien het plan der ligging;

Gezien het proces-verbaal van onderzoek *de commodo et incommodo*  
waaruit blijkt dat *dit ontwerp aangeen verget noch*  
*opmerking aan leiding heeft gegeven;*

Gezien het advies van den Arrondissements-Commissaris;

Gezien het verslag van den H. Hoofd-Ingenieur Bestuurder van den tech-  
nischen dienst der provincie, dd. *5 april 1916*, n° *63482*;

Gehoord het verslag van den H. *Gielen*,  
lid van ~~het~~ Collegie;

Gezien de wet van den 10 April 1841 gewijzigd door die van den 20 Mei 1863 en artikel 76 der gemeentewet;

BESLUIT:

De bovengemelde beraadslaging voor hetgeen betreft de aanneming des plans goed te keuren, en ~~den aankoop in der minne der tot uitvoering van dit plan noodige gronden alsook~~ den afstand der beschikbare gedeelten weg aan de aangrenzende eigenaren gelijkvormig art. 29 der wet van 10 April 1841, toe te staan.

Het tegenwoordig besluit zal door het schepencollegie 's Zondags na deszelfs ontvangst afgekondigd worden, en ingevolge de schikkingen der wet van den 20 Mei 1863, gedurende acht dagen aangeplakt blijven.

Het bewijs der vervulling dezer formaliteit zal ons, na verloop van den bepaalden tijd voor het beroep bij den koning, overgelegd worden.

Deze beroepen zullen desgevallend *aan den H. Gouverneur der provincie* moeten toekomen binnen de vijftien dagen die de aanplakking volgen.

Afschrift des tegenwoordigen zal, ter uitvoering aan den H. Arrondissements-Commissaris van *Tongeren* verzonden worden.

Dergelijk afschrift zal tot naricht aan den H. Hoofd-Ingenieur Bestuurder van den technischen dienst der provincie te Hasselt, overgezonden worden.

In zitting, te Hasselt, den *14 april* 1916.

Waren tegenwoordig: de HH. *Bazille* Voorzitter; Baron de Borman, *Gielen*, Moors, Van Hamont, *Jadoul* en ————— leden, en Roelants, Griffier.

*2 minutes*

De Griffier der provincie,  
*W. Ruellaers*

*Spécialement à signer*  
De Verslaggever,

*H. Gielen*

De bestendige Deputatie,

*Bazille*

# PROVINCE DE LIBOURG

Commune de Mecheles <sup>1/4</sup>m.



Extrait de L'atlas des chemins vicinaux.

Suppression partielle du sentier n° 89.

Echelle : 1 à 2500

Schaal: 1/2500

0 15 30 60 90 120 Meters

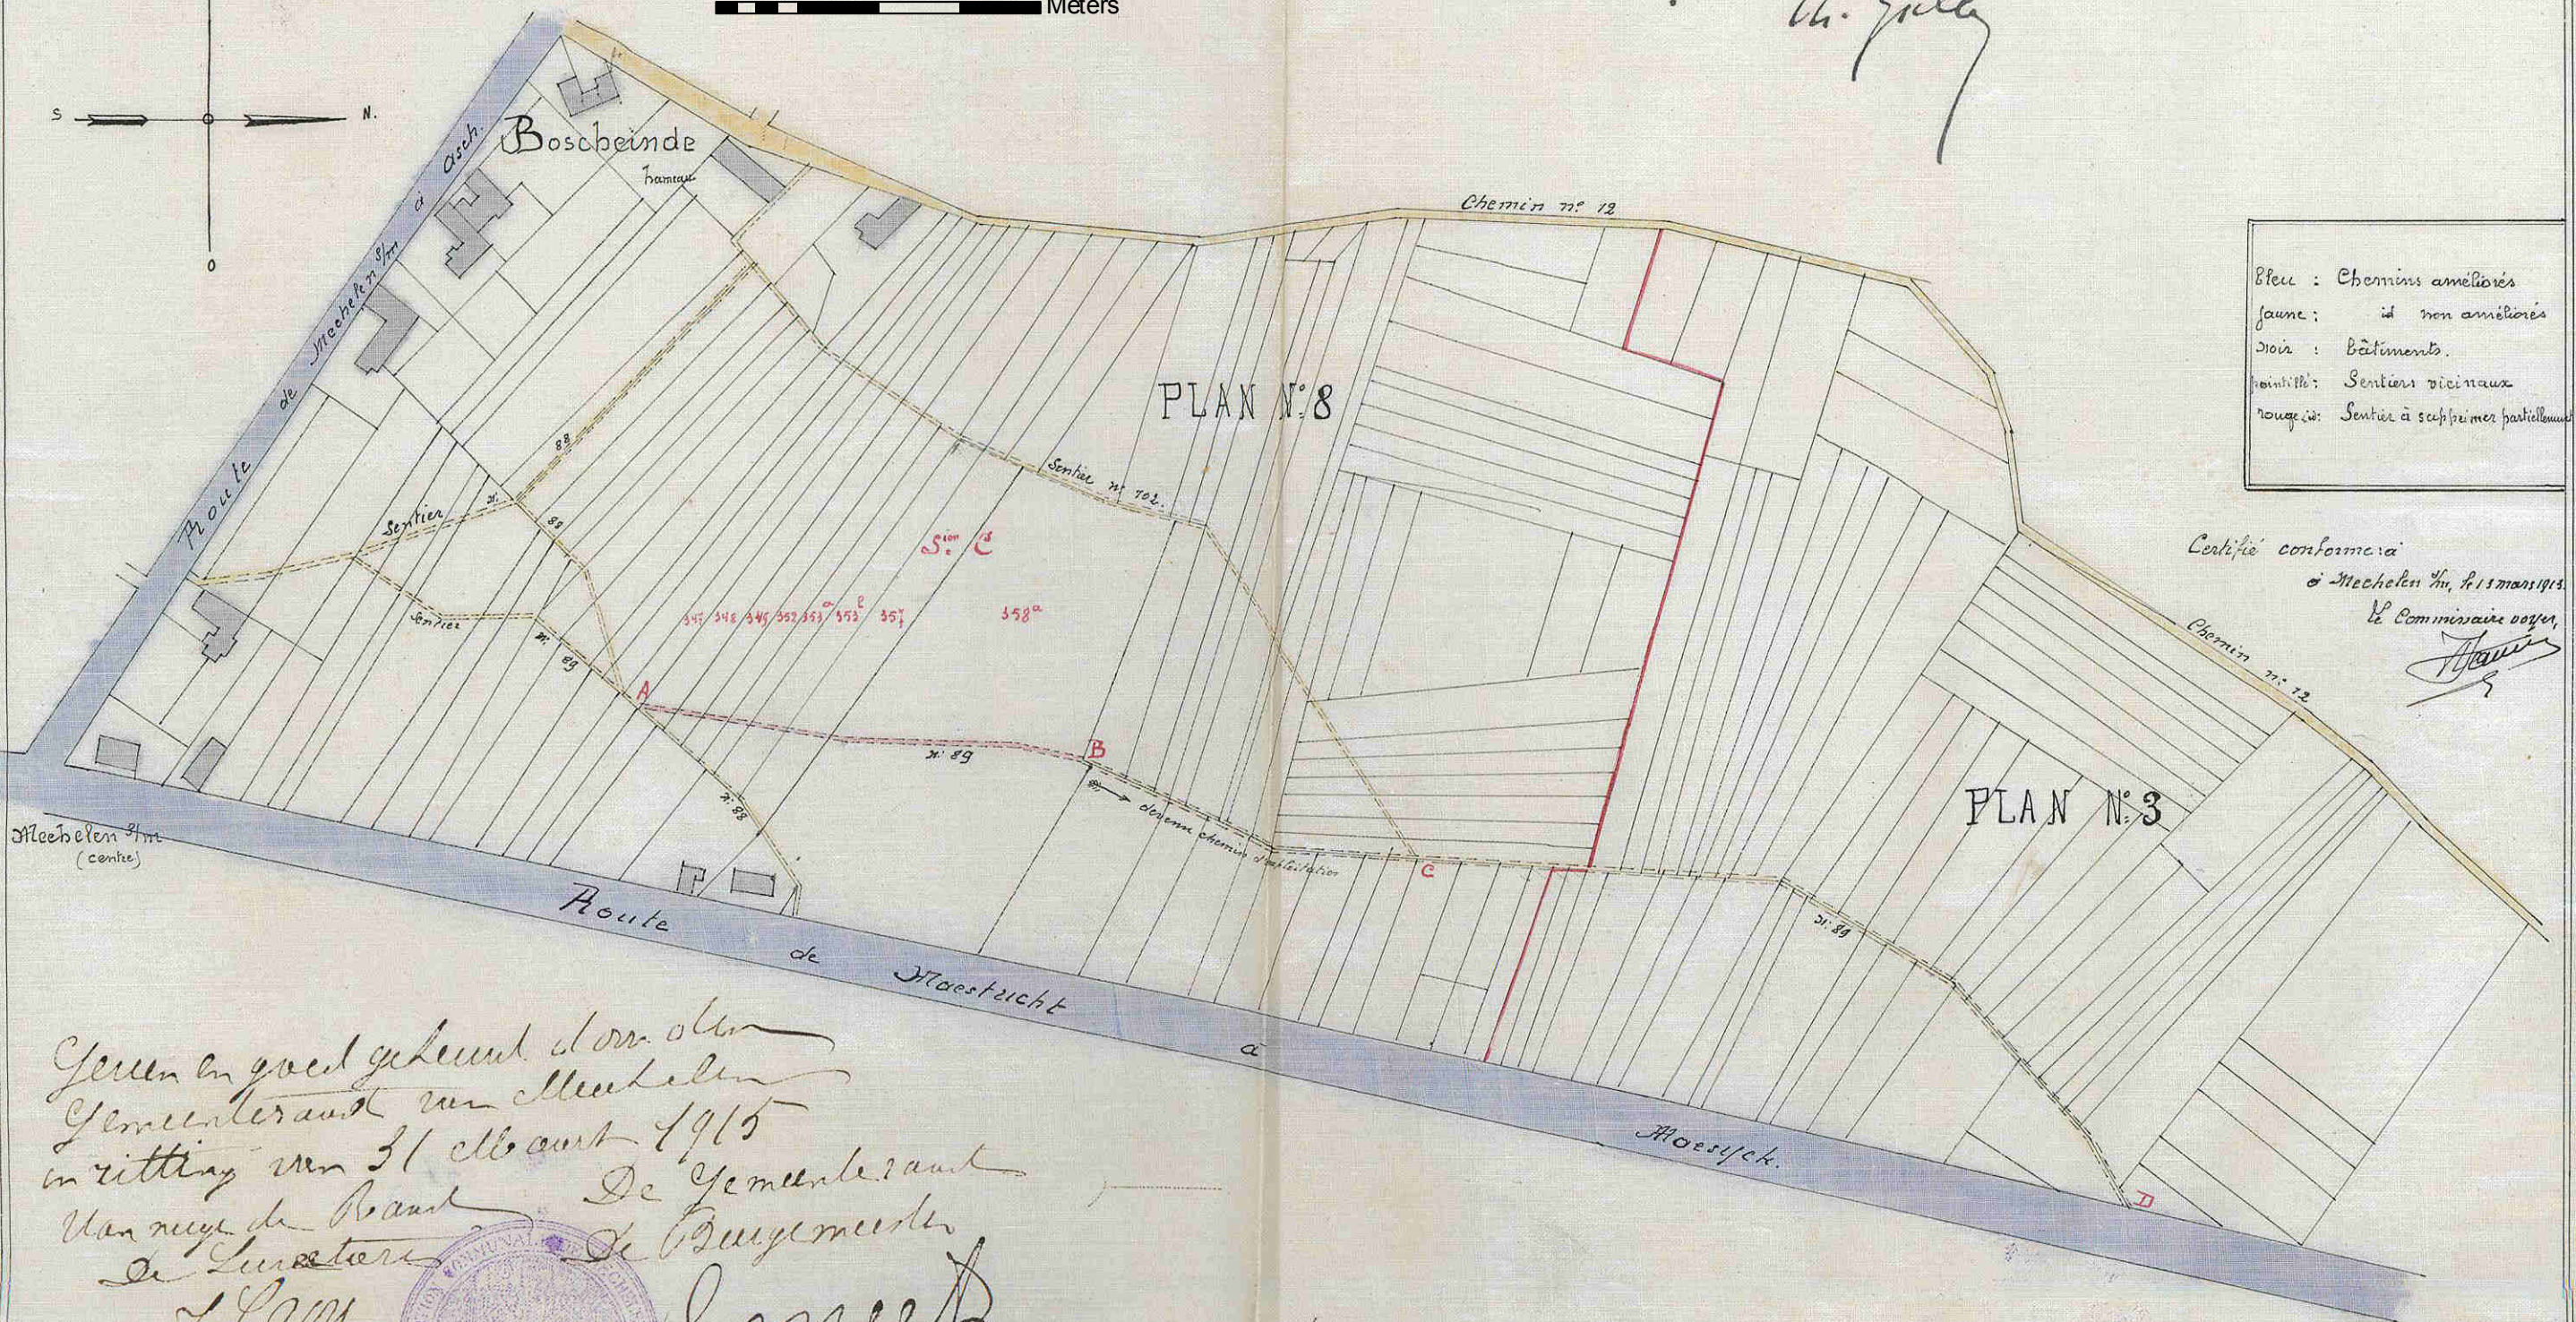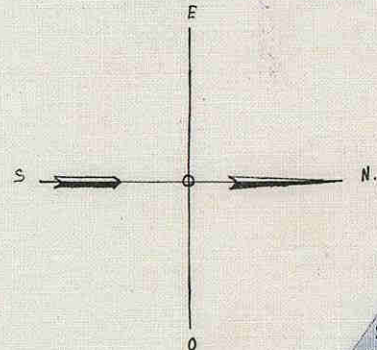

Bleu : Chemins améliorés  
jaune : id non améliorés  
Noir : Bâtimens.  
pointillé : Sentiers vicinaux  
rouge : Sentier à supprimer partiellement

Certifié conforme à  
le Mecheles 1/4 m, le 15 mars 1916.  
Le Commissaire royal,  
*[Signature]*

Gezien om gehout te worden aan ons besluit  
van heden, n° 7106/5241  
L. Carrelt, den april 1916.  
De Bestendige Reputatie  
*Bazille*  
De Griffier der provincie,  
W. N. Wellens  
De verallegere,  
Ch. Gile

Gezien en goed gehout door den  
Gemeenteraad van Mecheles  
in zitting van 31 maart 1915  
Van nuyt de Raad De Gemeenteraad  
de Loozers De Burgemeester  
*L. Cooy* *[Signature]*

