

Nr 7106. /4441

1/ Bijlagen

waarvan 1/ plan

3 Afschriften.

14 JUL 1950

MINUUT

De Bestendige Deputatie

VAN DEN PROVINCIALEN RAAD VAN LIMBURG,

Gelet Gezien de beraadslaging van den Gemeenteraad van OPGRIMBIE,
d.d. 9 Juni 1950, waardoor een plan wordt aangenomen
voor de herleiding ener sectie van de voetweg Nr. 98 van de
Atlas der Buurtwegen van voornoemde gemeente;

Gelet Gezien het overgelegd plan, waarop de gedeeltelijk nieuwe richting,
in vervanging van de bestaande A.B., wordt aangeduid door de
letters A.C.;

Gelet Gezien het proces-verbaal van onderzoek de *commodo et incommodo*, waaruit
blijkt dat er tegen het onderhavig ontwerp een bezwaarschrift
werd ingediend door de genaamde [redacted], die aangeeft
dat hij over de te herleiden sectie voetweg en daarlangs gele-
gen gemeentegrond een doorvaart heeft om zijn er achter gele-
gen magazijn te bereiken en dat, door de ontworpen herleiding,
deze doorvaart omzeggens onmogelijk wordt;

Gelet op het verslag van het onderzoek ter plaatse, inge-
steld door een afgevaardigde van ons College, waaruit blijkt
dat, - de breedte van de voetweg inbegrepen, - tussen het

~~Gezien het verslag van den H^r Hoofdingenieur-Directeur van den Provincialen
schoolhuis en de woning van aanvragerster [redacted], een ruimte
Technischen Dienst, d.d.~~
bestaat van 7,- m.;

dat, na de ontworpen herlegging en de verkoop van een strook
je grond, met een breedte van 1,50 m. langs de steenweg, nog
een inrij ter breedte van 4,50 m. overblijft, die meer dan
voldoende is om klager toe te laten zijn magazijn te bereiken;

dat daarenboven niet uit het oog mag verloren worden dat de
doorvaart, waarop klager zich beroept, louter gedogen is, ver-
mits hij geen recht van doorgang met voertuigen kan opeisen
noch over de voetweg noch over de daarlangs gelegen gemeente-
grond;

Overwegende dat de ontworpen herleiding klager geen werke-
lijk nadeel berokkent, terwijl anderzijds de mogelijkheid van
aankoop van een klein stukje grond voor de aanvragerster [redacted]
van het grootste belang is, om haar, voor vier personen
absoluut te kleine woning, enigszins te vergroten;

Overwegende dat er derhalve geen rekening dient gehouden
van het ingediend bezwaarschrift;

Gelet op het gunstig advies van de Heer Directeur van het
Bestuur van Stedebouw in Limburg;

Gezien de wet van den 10 April 1841, gewijzigd door die van den 20 Mei 1863
en artikel 76 der gemeentewet;

Gehoord het verslag van den Heer *Henrotte*, Lid van
het College;

BESLUIT:

De bovengemelde beraadslaging voor hetgeen betreft de aanneming des plans
goed te keuren, ~~en den aankoop in der minne der tot uitvoering van dit plan noodige
gronden alsook den afstand der beschikbare gedeelten weg aan de aangrenzende
eigenaars gelijkvormig art. 29 der wet van 10 April 1841, toe te staan.~~

~~Die aanwerving van bedoelde gronden geschiedt ten algemeenen nutte.~~

Het tegenwoordig besluit zal door het Schepencollege 's Zondags na deszelfs
ontvangst afgekondigd worden, en ingevolge de schikkingen der wet van den 20 Mei
1863, gedurende acht dagen aangeplakt blijven.

Het bewijs der vervulling dezer formaliteit zal ons, na afloop van den bepaalden
tijd voor het beroep bij den Koning overgelegd worden.

Deze beroepen zullen desgevallend aan den Heer Gouverneur der Provincie
moeten toekomen binnen de vijftien dagen die de aanplakking volgen.

Afschrift des tegenwoordigen zal, ter uitvoering, aan het Gemeentebestuur
van *Opgrimbie* overgezonden worden.

Dergelijk afschrift zal tot nariicht aan den Hr Hoofdingenieur-Directeur van
den Provinciaelen Technischen Dienst te Hasselt, overgezonden worden.

In vergadering te Hasselt, den *10 Juli* 19*50*.

Waren tegenwoordig de Heeren:

**Gouverneur, Voorzitter; Gruyters, Boes,
Dr. Bollen, Henrotte, Nartus, Claessen,
Leden en Van Bockryck, Griffier der Provincie.**

2 minuten
De Griffier der Provincie,

De Bestendige Deputatie,

H
g
g
De Verslaggever,

14 JUL 1950

Gezien om gehecht te worden aan ons Besluit
van heden, n° 1106/4441

aan de Heeren, Hasselt, den 10 Juli 1950

De Bestendige Deputatie,

De Griffier der Provincie,


De Verslaggever,

K. Van Boekrijck

Uittreksel der Atlas der Buurtwegen der Gemeente MECHELEN (nu Opgrimbie)

Plan detail n°15.

GEVOEGD BIJ EENE VRAAG VAN.
[REDACTED] TE OPGRIMBIE
TEN EINDE GEMACHTIGD TE WORDEN
HET DEEL AB VAN VOETWEG N° 98.
TE HERLEIDEN IN DE RICHTING AC.

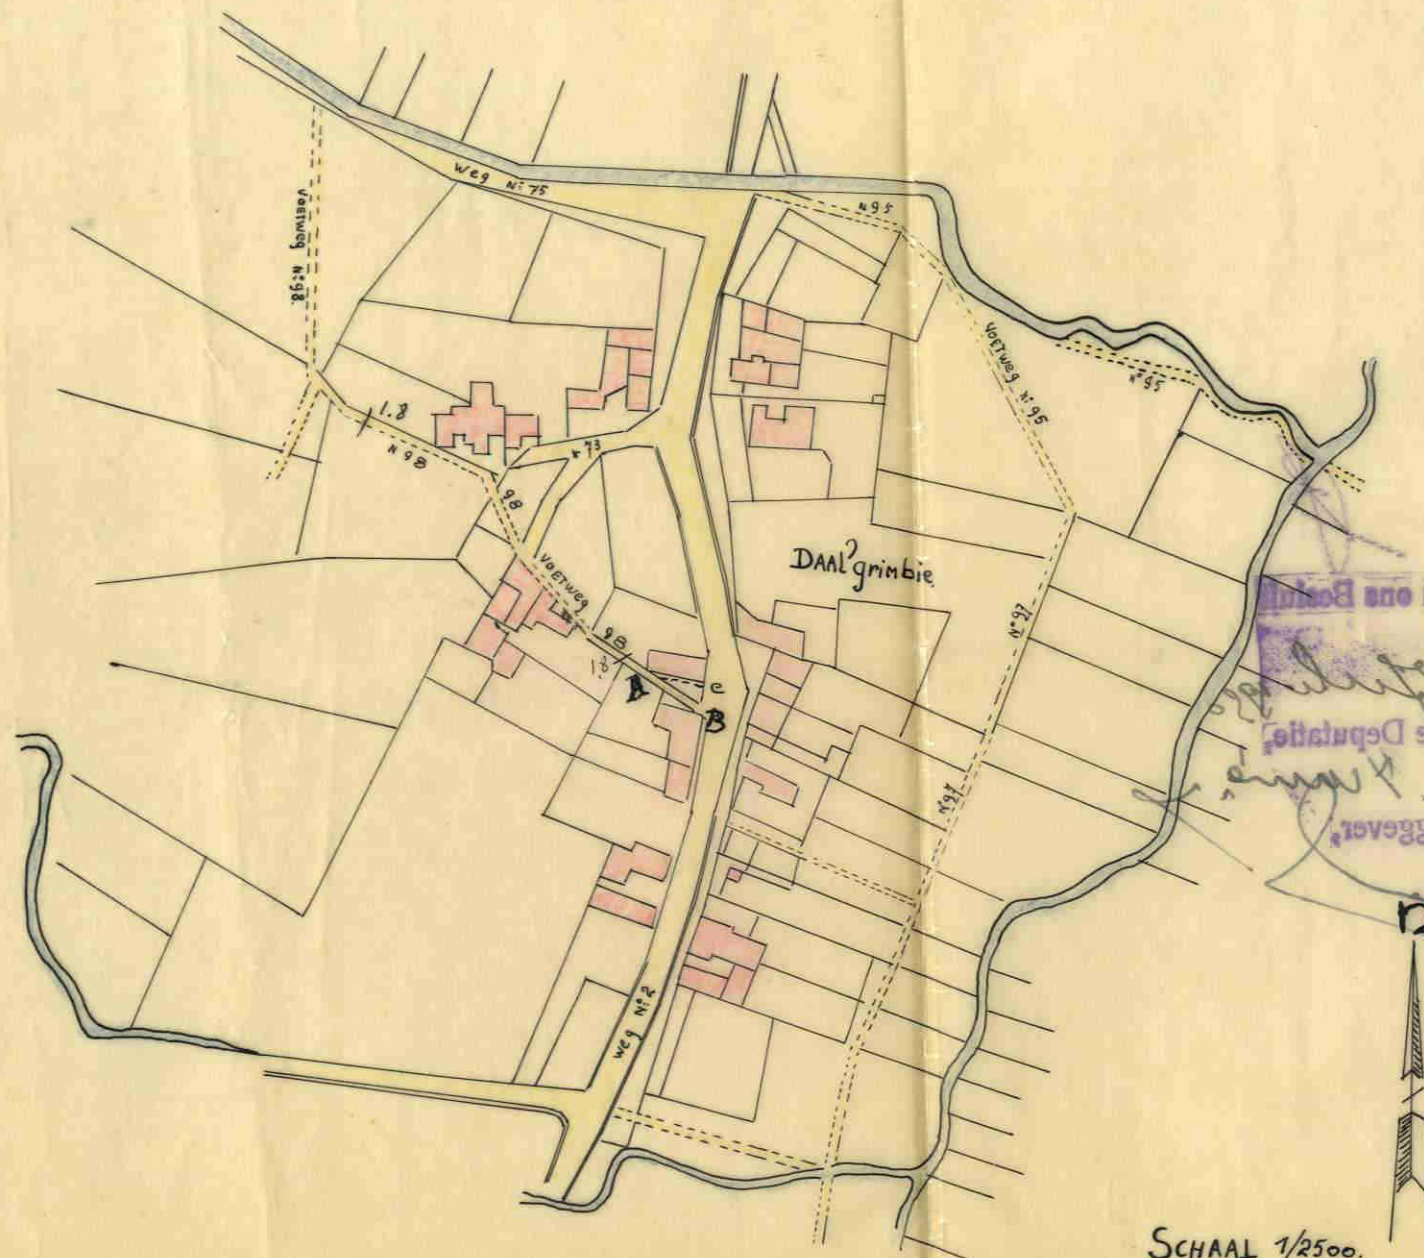

SCHAAL 1/2500.

Schaal: 1/2500

0 15 30 60 90 120 Meters

[Signature]