



p r o v i n c i e Limburg

3de Directie Infrastructuur, Ruimtelijke Ordening, Milieu en Natuur

Sectie 3.1.1 Infrastructuur - Administratie

**De deputatie
van de provincie Limburg**

Gelet op het besluit van de gemeenteraad van Maaseik van 30 mei 2005 houdende het voorstel tot afschaffing van gedeeltes van buurtwegen nrs. 70, 102, 103, 104 en 114 zoals aangeduid in groene kleur op het aan dit besluit gehechte uittreksel uit de atlas van de buurtwegen;

Gelet op de wet van 10 april 1841 over de buurtwegen, inzonderheid artikel 28;

Overwegende dat tijdens het openbaar onderzoek 25 maart 2005 tot en met 11 april 2005 een bezwaar werd ingdiend;

Overwegende dat dit bezwaar door de gemeenteraad ongegrond verklaard werd omdat de toegangsweg naar de woning van reclamant , zijnde het eerste gedeelte van voetweg nr. 103 vanaf de Venlosesteenweg niet in de procedure tot afschaffing is opgenomen ;

Gelet op de machtiging van de deputatie d.d. 21-02-1913 om het deel van CD van buurtweg nr. 70 af te schaffen en te verleggen naar CC' en de bij K.B. d.d. 28-12-1953 goedgekeurde beslissing om het deel B'CC' van buurtweg nr. 70 af te schaffen en te verleggen naar B'B waaruit blijkt dat het deel CD reeds afgeschaft is;

Gelet op het onderzoek door de Sectie 3.1.2 Wegen;

Gelet op het bijgevoegde uittreksel uit de atlas van de buurtwegen, opgesteld door ing. H. Meuwis d.d. 05-06-2008, waarop voormelde eerdere wijzigingen zijn aangeduid;

Gehoord het verslag van Gilbert Van Baelen, lid van het college;

BESLUIT

Artikel 1 De gedeelten van buurtwegen (atlas Maaseik) nrs. 70 (A - E - B' - B), 102 (E- F), 103 (G - D - H), 104 (I - B - D), 114 (A - J) aangeduid in groene kleur op het bijgaande uittreksel uit de atlas van de buurtwegen, opgesteld door ing. H. Meuwis d.d. 05-06-2008, ZIJN AFGESCHAFT EN ONTTROKKEN AAN HET OPENBAAR DOMEIN.

Artikel 2 Overeenkomstig artikel 29 van de wet van 10 april 1841 over de buurtwegen kan de gemeenteraad, na schatting door een deskundige, beslissen tot verkoop van de aan het openbaar domein onttrokken gronden, of tot het vorderen, vanwege de eigenaars van de gronden, van de meerwaarde die voor hen ontstaat door deze afschaffing en onttrekking aan het openbaar domein.

Artikel 3 Overeenkomstig artikel 28, derde lid van de bovenvermelde wet over de buurtwegen is het college van burgemeester en schepenen belast met de bekendmaking van dit besluit.
De gemeente en de belanghebbende derden kunnen, binnen 15 dagen te rekenen vanaf de eerste dag van de bekendmaking, een beroep instellen tegen dit besluit. Het beroep moet worden gericht aan de gouverneur van de provincie Limburg, die het beroepschrift en het volledige dossier voor verdere afhandeling zal doorzenden aan het Ministerie van de Vlaamse Gemeenschap, Departement Leefmilieu en Infrastructuur, Administratie voor Ruimtelijke Ordening, Huisvesting en Monumenten en Landschappen, Phoenix-gebouw, Koning Albert II – laan 19, 1210 Brussel.
Door het indienen van een beroep wordt deze beslissing opgeschort.

Artikel 4 Het uittreksel uit de atlas van de buurtwegen wordt als een integrerend deel gehecht aan dit besluit.

Artikel 5 Dit besluit wordt ter kennisneming gestuurd aan het college van burgemeester en schepenen van Maaseik.

Aanwezig: Steve Stevaert, gouverneur-voorzitter; Marc Vandeput, Sylvain Sleyen,
Gilbert Van Baelen, Frank Smeets, Hilde Claes, leden;
Renata Camps, provinciegriffier

Hasselt d.d. 2008-06-12

De verslaggever,
(2)

Gilbert Van Baelen

De provinciegriffier,

De gouverneur-voorzitter,

Renata Camps

Steve Stevaert

Nota:1
Minuten:3
Expedities: 1
Afschriften:4 x 1 besluit

Kenmerk
023.01.10/S2008N055745
Dossier
2005N12134
Bijlagen

p

r

o

v

i

e



Limburg

3de Directie

Afdeling 1 - Sectie 3.1.1

Kenmerk 023.01.10

Dossier

Gezien om gehecht te worden aan het besluit van heden

Hasselt d.d.

Namens de deputatie

De verslaggever,


(2)

De provinciegriffier,

De gouverneur-voorzitter,

Renata Camps

Steve Stevaert

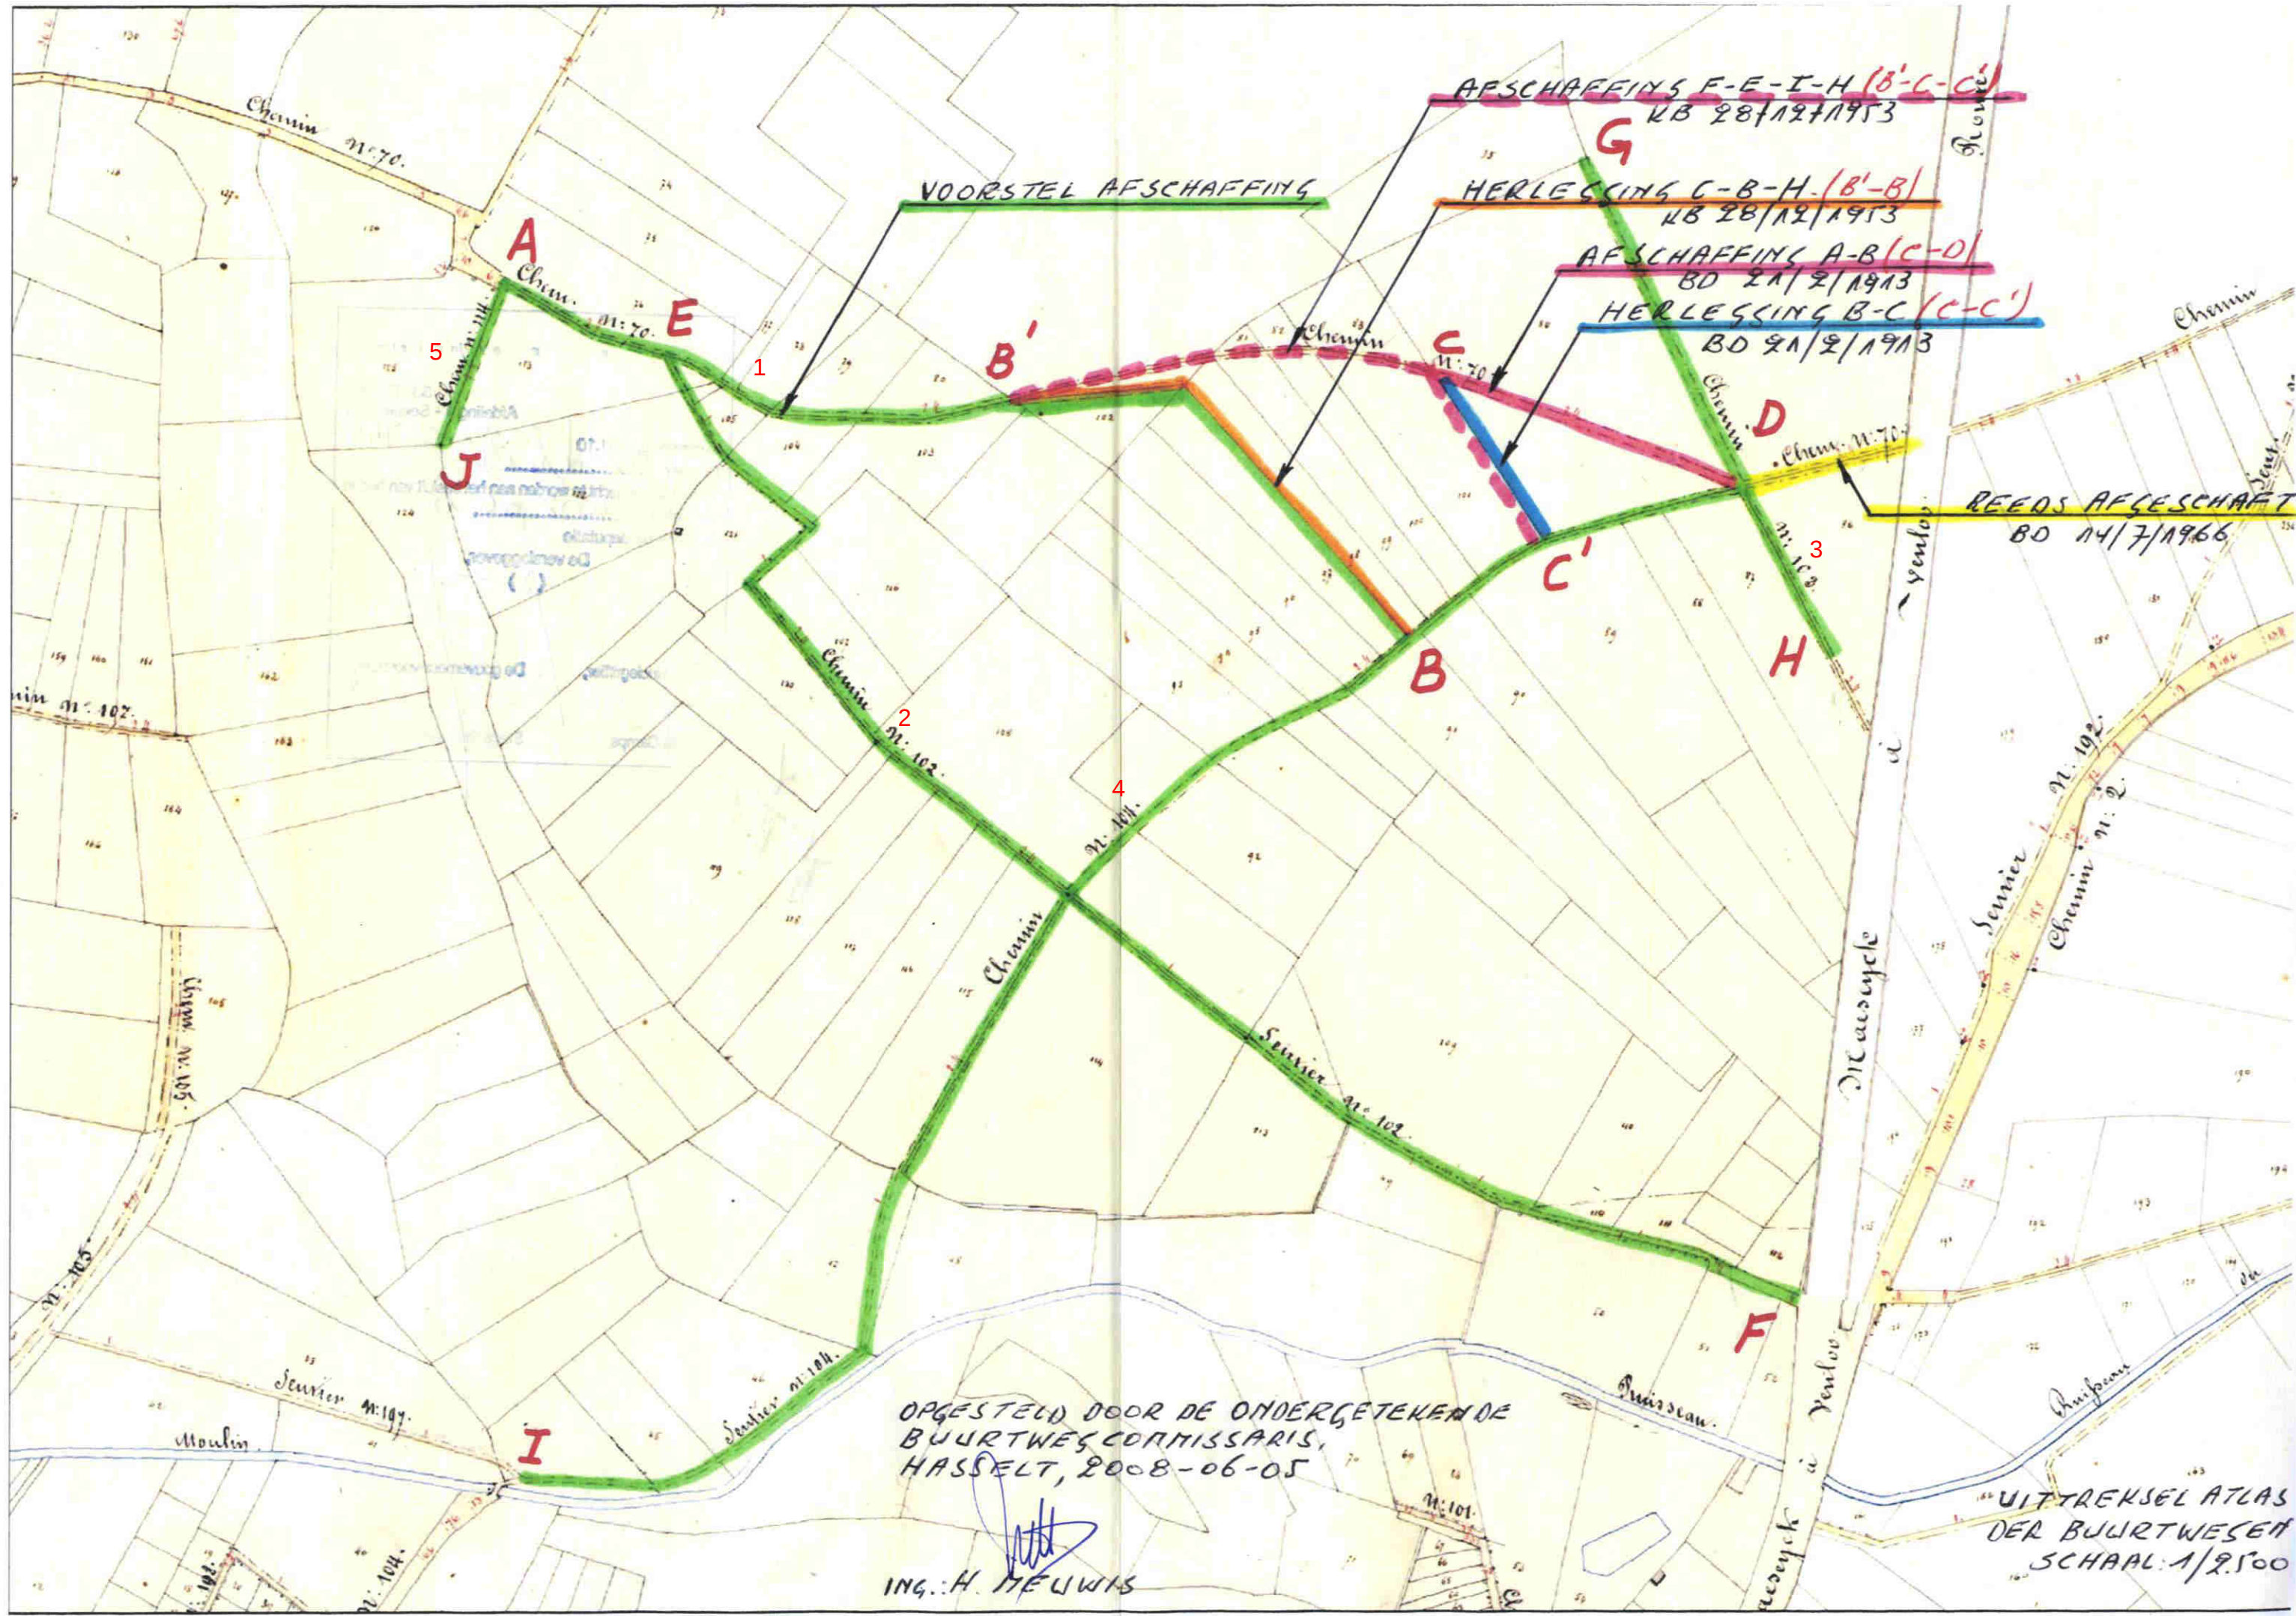

VOORSTEL AFSCHAFFING

AFSCHAFFING F-E-I-H (B'-C-C')
KB 28/12/1953

HERLESSING C-B-H (B'-B)
KB 28/12/1953

AFSCHAFFING A-B (C-D)
BD 21/2/1913

HERLESSING B-C (C-C')
BD 21/2/1913

REEDS AFGESCHAFT
BD 14/7/1966

OPGESTELD DOOR DE ONDERGETEKENDE
BUURTWEES COMMISSARIS,
HASSELT, 2008-06-05

ING.: H. MEUWIS

UITTREKSEL ATLAS
DER BUURTWESEN
SCHAAL: 1/2.500