

Aanw. N^o 7106/4 2019.

6 BIJLAGEN

7 —

2 PLANS

DE BESTENDIGE DEPUTATIE
VAN DEN PROVINCIALEN RAAD VAN LIMBURG,

confred.
Gezien de beraadslaging van den gemeenteraad van *Marsyck*
dd. *13 augustus 1906* een plan aannemende voor *de ver-*
breeding en de rechtmaking der buurwegen
n^o 2 en 14 en de afschaffing van den
voetpad n^o 192;

Gezien het plan der ligging;

M
Gezien het proces-verbaal van onderzoek *de commodo et incommodo*
waaruit blijkt dat *dit ontwerp aan geene aan-*
merking noch verzet aanleiding heeft
gegeven;

Gezien het advies van den H. Arrondissements-Commissaris;

Gezien het verslag van den H. provincialen Opziener der buurt-
wegen en waterloopen, dd. *5 oktober 1906*, n^o *16623;*


Gehoord het verslag van den H. *Gielen*
lid van ons College;

Gezien de wet van den 20 Mei 1863 en artikel 76 der gemeen-
tewet;

BESLUIT:

De bovengemelde beraadslaging voor hetgeen betreft de aanneming
des plans goed te keuren, en den aankoop in der minne der tot
uitvoering van dit plan noodige gronden, ~~alook de afstand de overschotten cken~~
~~toe te staan onder de volgende~~
~~voorwaarden: de aangrenzende eigenaren toe te~~
~~staan.~~

Het tegenwoordige zal door het schepencollege 's Zondags na
deszelfs ontvangst afgekondigd worden, en, ingevolge de schikkingen
der wet van den 20 Mei 1863, gedurende acht dagen aangeplakt
blijven.

Het bewijs der vervulling dezer formaliteit zal ons, na verloop
van den bepaalden tijd voor het beroep, overgelegd worden.

Afschrift des tegenwoordigen zal, ter uitvoering, aan ~~het~~
~~Gemeentebestuur~~
H. Arrondissements-Commissaris van *Maesryck*
verzonden worden.

Dergelyk afschrift zal tot naricht aan den H. provincialen Opziener
der buurtwegen en waterlooppen, te Hasselt, overgezonden worden.

In zitting, te Hasselt, den *12 oktober 1906*
Waren tegenwoordig de HH. *Gouverneur, Voorz. Rid. de*
Borman, Gielen, Willems, de Craef en
maon leuen Roelans proefgriffier.

De provinciale Griffier,

13
1
Roelans

De bestendige Deputatie,

de
Roelans


De Verslaggever,

14. 5. 06

Huid Meuseyck
 Bouwtegenwoordigheid.
 Plan der voorgestelde verbinding en rechtsaak
 van de wegen n^o. 2 en 14, in der afschaffing van het
 gedeelte AB van die verbinding n^o. 192, overeenkomstig art. 24
 in 18 van de wet van 10 April 1841, goedgekeurd door art. 2
 van de wet van 20 Mei 1863.

Schaal van 1 tot 1000 meters.
 Legende:
 De rode kleur betrekking tot de verbindingen;
 De gele " " de overschotten in
 de verbinding. De aangegevenen afstanden;
 C D voorgestelde rechtsaak.

Schaal: 1/1000
 0 5 10 20 30 40 Meters

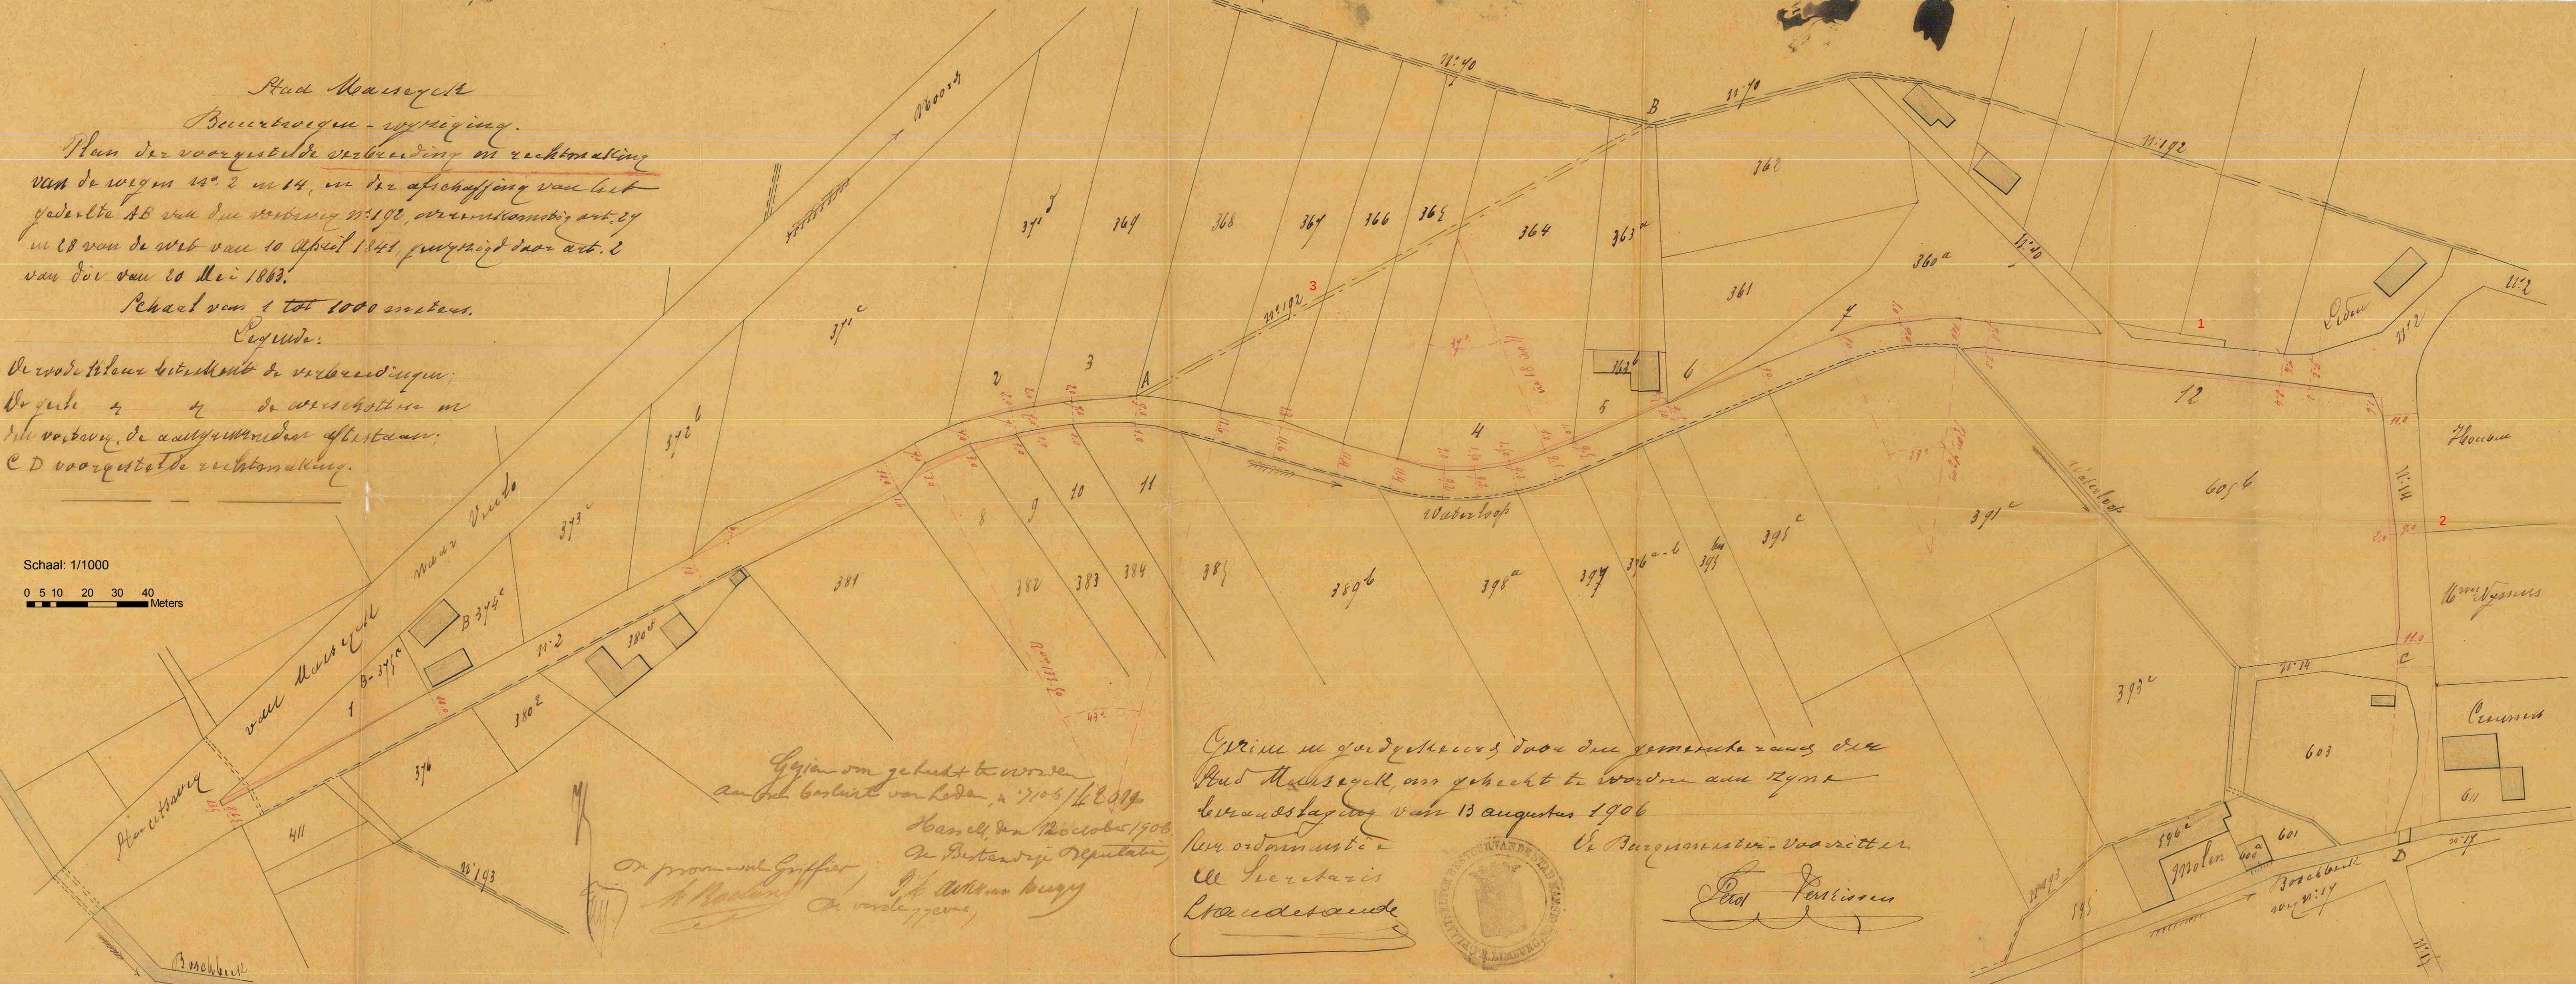

Gelijk om getuigt te worden
 aan het bestuur van Leden, n^o. 7105/16014
 H. van der Meulen, 1906
 De provincie Griffioen, 1906

Gelijk in gedinge van de gemeenteraad van
 Huid Meuseyck, om getuigt te worden aan de
 bevestiging van 13 augustus 1906
 De Burgemeester-voorzitter
 J. van der Meulen



Aanwinststapel.

N ^o van de plan	Plaats	Aanwinststapel		Natuur	Grootte A. c.
		Eigenaars	Woonst		
1	B	374 ^a	Huid Meuseyck	tuin	12
2		374 ^b	"	bouwland	30
3		369	"	"	44
4		364	"	"	14
5		363 ^b	Abnagell	tuinplaats	26
6		361	Huid Meuseyck	bouwland	15
7		360 ^a	"	weide	25
8		382	"	bouwland	60
9		383	"	"	30
10		384	"	"	16
11		385	"	"	29
12		605 ^b	Huid Meuseyck	weide	225
Totaal					694

 Huid Meuseyck, om getuigt te worden aan de
 bevestiging van 13 augustus 1906.
 De Burgemeester-voorzitter
 J. van der Meulen