

N^o 7106

73743.

MINUUT.

1 BIJLAGEN

2 waarvan / plan

De bestendige Deputatie

VAN DEN PROVINCIALEN RAAD VAN LIMBURG,

a cop.

Gezien de beraadslaging van den gemeenteraad van *Maasryk*
 dd. *15 juni 1908* een plan aannemende voor *de afschaffing*
van den vrelweg n^o 192, van den atlas
der buurtwegen;

Gezien het plan der ligging;

Gezien het proces-verbaal van onderzoek *de commodo et incommodo*
 waaruit blijkt dat *geen bezwaar tegen dit*
ontwerp is ingediend geworden;

~~Gezien het advies van den II. Arrondissements-Commissaris;~~

Hof-Ingenieur Bedumder
 Gezien het verslag van den H. ~~provincialen~~ Opziener der buurt-
 wegen en waterloopen, dd. *13 augustus 1908*, n^o *21352*;

Gehoord het verslag van den H. *Gielen*,
lid van ons College;

Gezien de wet van den 20 Mei 1863 en artikel 76 der gemeentewet;

BESLUIT :

De bovengemelde beraadslaging voor hetgeen betreft de aanneming des plans goed te keuren, ~~en den aankoop in der minne der tot uitvoering van dit plan noodige gronden toe te staan onder de volgende voorwaarden :~~

Het tegenwoordig besluit zal door het schepencollege 's Zondags na deszelfs ontvangst afgekondigd worden, en, ingevolge de schikkingen der wet van den 20 Mei 1863, gedurende acht dagen aangeplakt blijven.

Het bewijs der vervulling dezer formaliteit zal ons, na verloop van den bepaalden tijd voor het beroep bij den Koning, overgelegd worden.

Deze beroepen zullen desgevallend *aan den H. Gouverneur der provincie* moeten toekomen binnen de vijftien dagen die op de aanplaking volgen.

Afschrift des tegenwoordigen zal, ter uitvoering, *het gemeentebestuur* aan den ~~H. Arron-~~
~~dissements-Commissaris van~~ *der stad Maaseyk* verzonden worden.

Hooft ingesien Bestuurder
Dergelijk afschrift zal tot nariicht aan den H. provincialen Opziener der buurtwegen en waterloopen, te Hasselt, overgezonden worden.



In zitting, te Hasselt, den *21 augustus* 1908.

Waren tegenwoordig : de HH.


*Présents : Messieurs le Gouverneur, Président :
Chevalier de Borman, Gielen, de Creft, Meers, en
Corrauwem Van de onse Membres, et Roglants, Greffier
provincial.*

De provinciale Griffier,

De bestendige Deputatie,

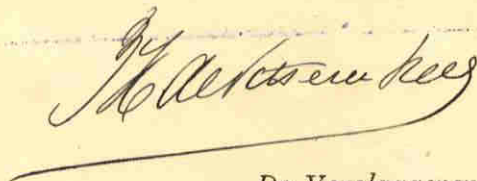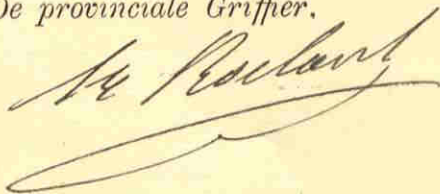


De Verslaggever,

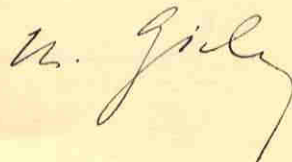

Gemeente Maaseyck.

Plan gevoegd bij de aanvraag van [redacted] eigenaar te Maaseyck (Aldeneyck) en Consoorten, strekkende tot toelating te bekomen tot het doen verdwijnen van het voetpad n° 192. van den atlas der buurtswegen, plan n° 11.



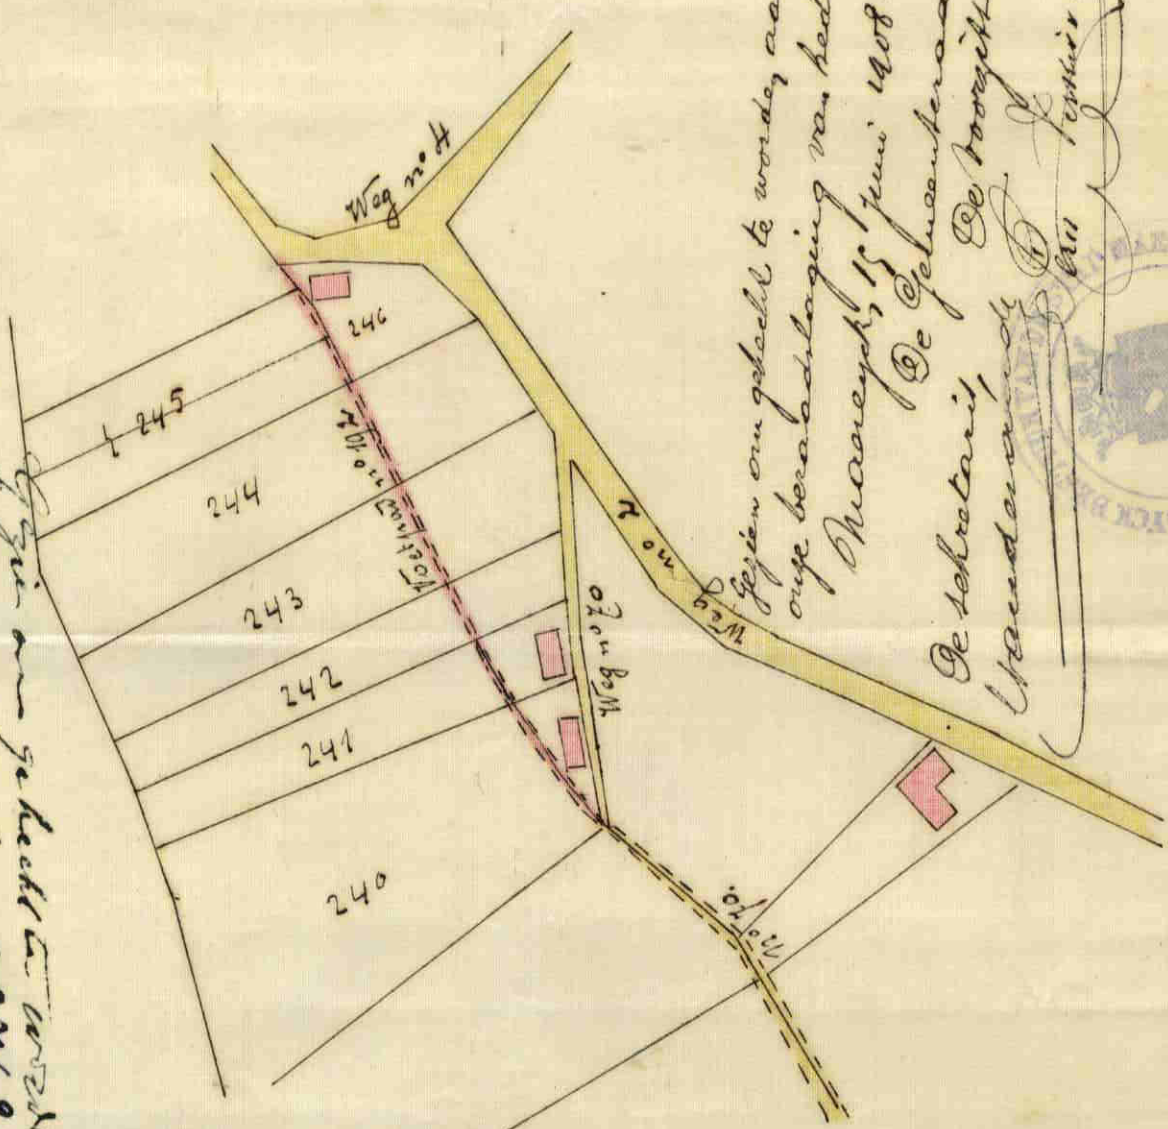

De Gemeenteraad.
De secretaris,
De voorzitter,



Schaal: 1/2500

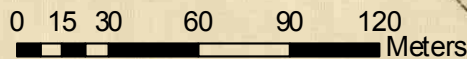

Gedaan in drievoud
Maaseyck, den 29 Februari 1908.
De geworven landmeter,
[Signature]

1/2500