

**De deputatie
van de provincie Limburg**

Gelet op het besluit van de gemeenteraad van Maaseik van 27 augustus 2012 houdende het voorstel tot afschaffing van een gedeelte van buurtweg nr. 53 (atlas Maaseik), aangeduid in rode kleur op het aan dit besluit gehechte uittreksel uit de atlas van de buurtwegen;

Gelet op de wet van 10 april 1841 over de buurtwegen, inzonderheid artikel 28;

Overwegende dat tijdens het openbaar onderzoek 19 juni 2012 tot en met 10 juli 2012 geen bezwaren of opmerkingen werden ingediend;

Gelet op de voorgelegde plannen:

- een uittreksel uit de atlas van de buurtwegen
- het kadasterplan
- een opmetingsplan opgesteld door landmeter-expert M. Rutten, d.d. 25 september 2012;

Gehoord het verslag van Gilbert Van Baelen, lid van het college;

BESLUIT

Artikel 1 Het gedeelte A – B van buurtweg nr. 53 (atlas Maaseik) aangeduid in rode kleur op het uittreksel uit de atlas van de buurtwegen IS AFGESCHAFT EN ONTTROKKEN AAN HET OPENBAAR DOMEIN.

Artikel 2 Overeenkomstig artikel 29 van de wet van 10 april 1841 over de buurtwegen kan de gemeenteraad, na schatting door een deskundige, beslissen tot verkoop van de aan het openbaar domein onttrokken gronden, of tot het vorderen, vanwege de eigenaars van de gronden, van de meerwaarde die voor hen ontstaat door deze afschaffing en onttrekking aan het openbaar domein.

Artikel 3 Overeenkomstig artikel 28, derde lid van de bovenvermelde wet over de buurtwegen is het college van burgemeester en schepenen belast met de bekendmaking van dit besluit.
De gemeente en de belanghebbende derden kunnen, binnen 15 dagen te rekenen vanaf de eerste dag van de bekendmaking, een beroep instellen tegen dit besluit. Het beroep moet worden gericht aan de gouverneur van de provincie Limburg, die het beroepschrift en het volledige dossier voor verdere afhandeling zal doorzenden naar Vlaanderen, Departement R.W.O., Agentschap Ruimtelijke Ordening en Onroerend Erfgoed, Koning Albert II-laan 19 bus 3, 1210 Brussel. Door het indienen van een beroep wordt deze beslissing opgeschort.

Artikel 4 Het kadasterplan, het uittreksel uit de atlas van de buurtwegen en het opmetingsplan van landmeter-expert M. Rutten, d.d. 25 september 2012 worden als een integrerend deel gehecht aan dit besluit.

Artikel 5 Dit besluit wordt ter kennisneming gestuurd aan het college van burgemeester en schepenen van Maaseik.

Aanwezig: Herman Reynders, gouverneur-voorzitter; Marc Vandeput, Walter Cremers, Gilbert Van Baelen, Frank Smeets, Jean-Paul Peuskens, Mieke Ramaekers, leden; Renata Camps, provinciegriffier

Hasselt d.d. 2012-10-24

De verslaggever,
(4)

Gilbert Van Baelen

De provinciegriffier,

Renata Camps

De gouverneur-voorzitter,

Herman Reynders

Nota:1
Minuten:5
Expedities: 1
Afschriften:4 x 1 besluit

Kenmerk
124.02.20/S2012N077361
Dossier
2012N018682
Bijlagen



Directie Ruimte

Dienst Wegen en Ruistestructuren

Kenmerk 124.02.001520121077361

Dossier 20121077361

Gezien om gehecht te worden aan het besluit van heden

Hasselt d.d. 24 OKT. 2012

Namens de deputatie

De verslaggever,


(4)

De provinciegriffier,


Renata Camps

De gouverneur-voorzitter,

Herman Reyniers

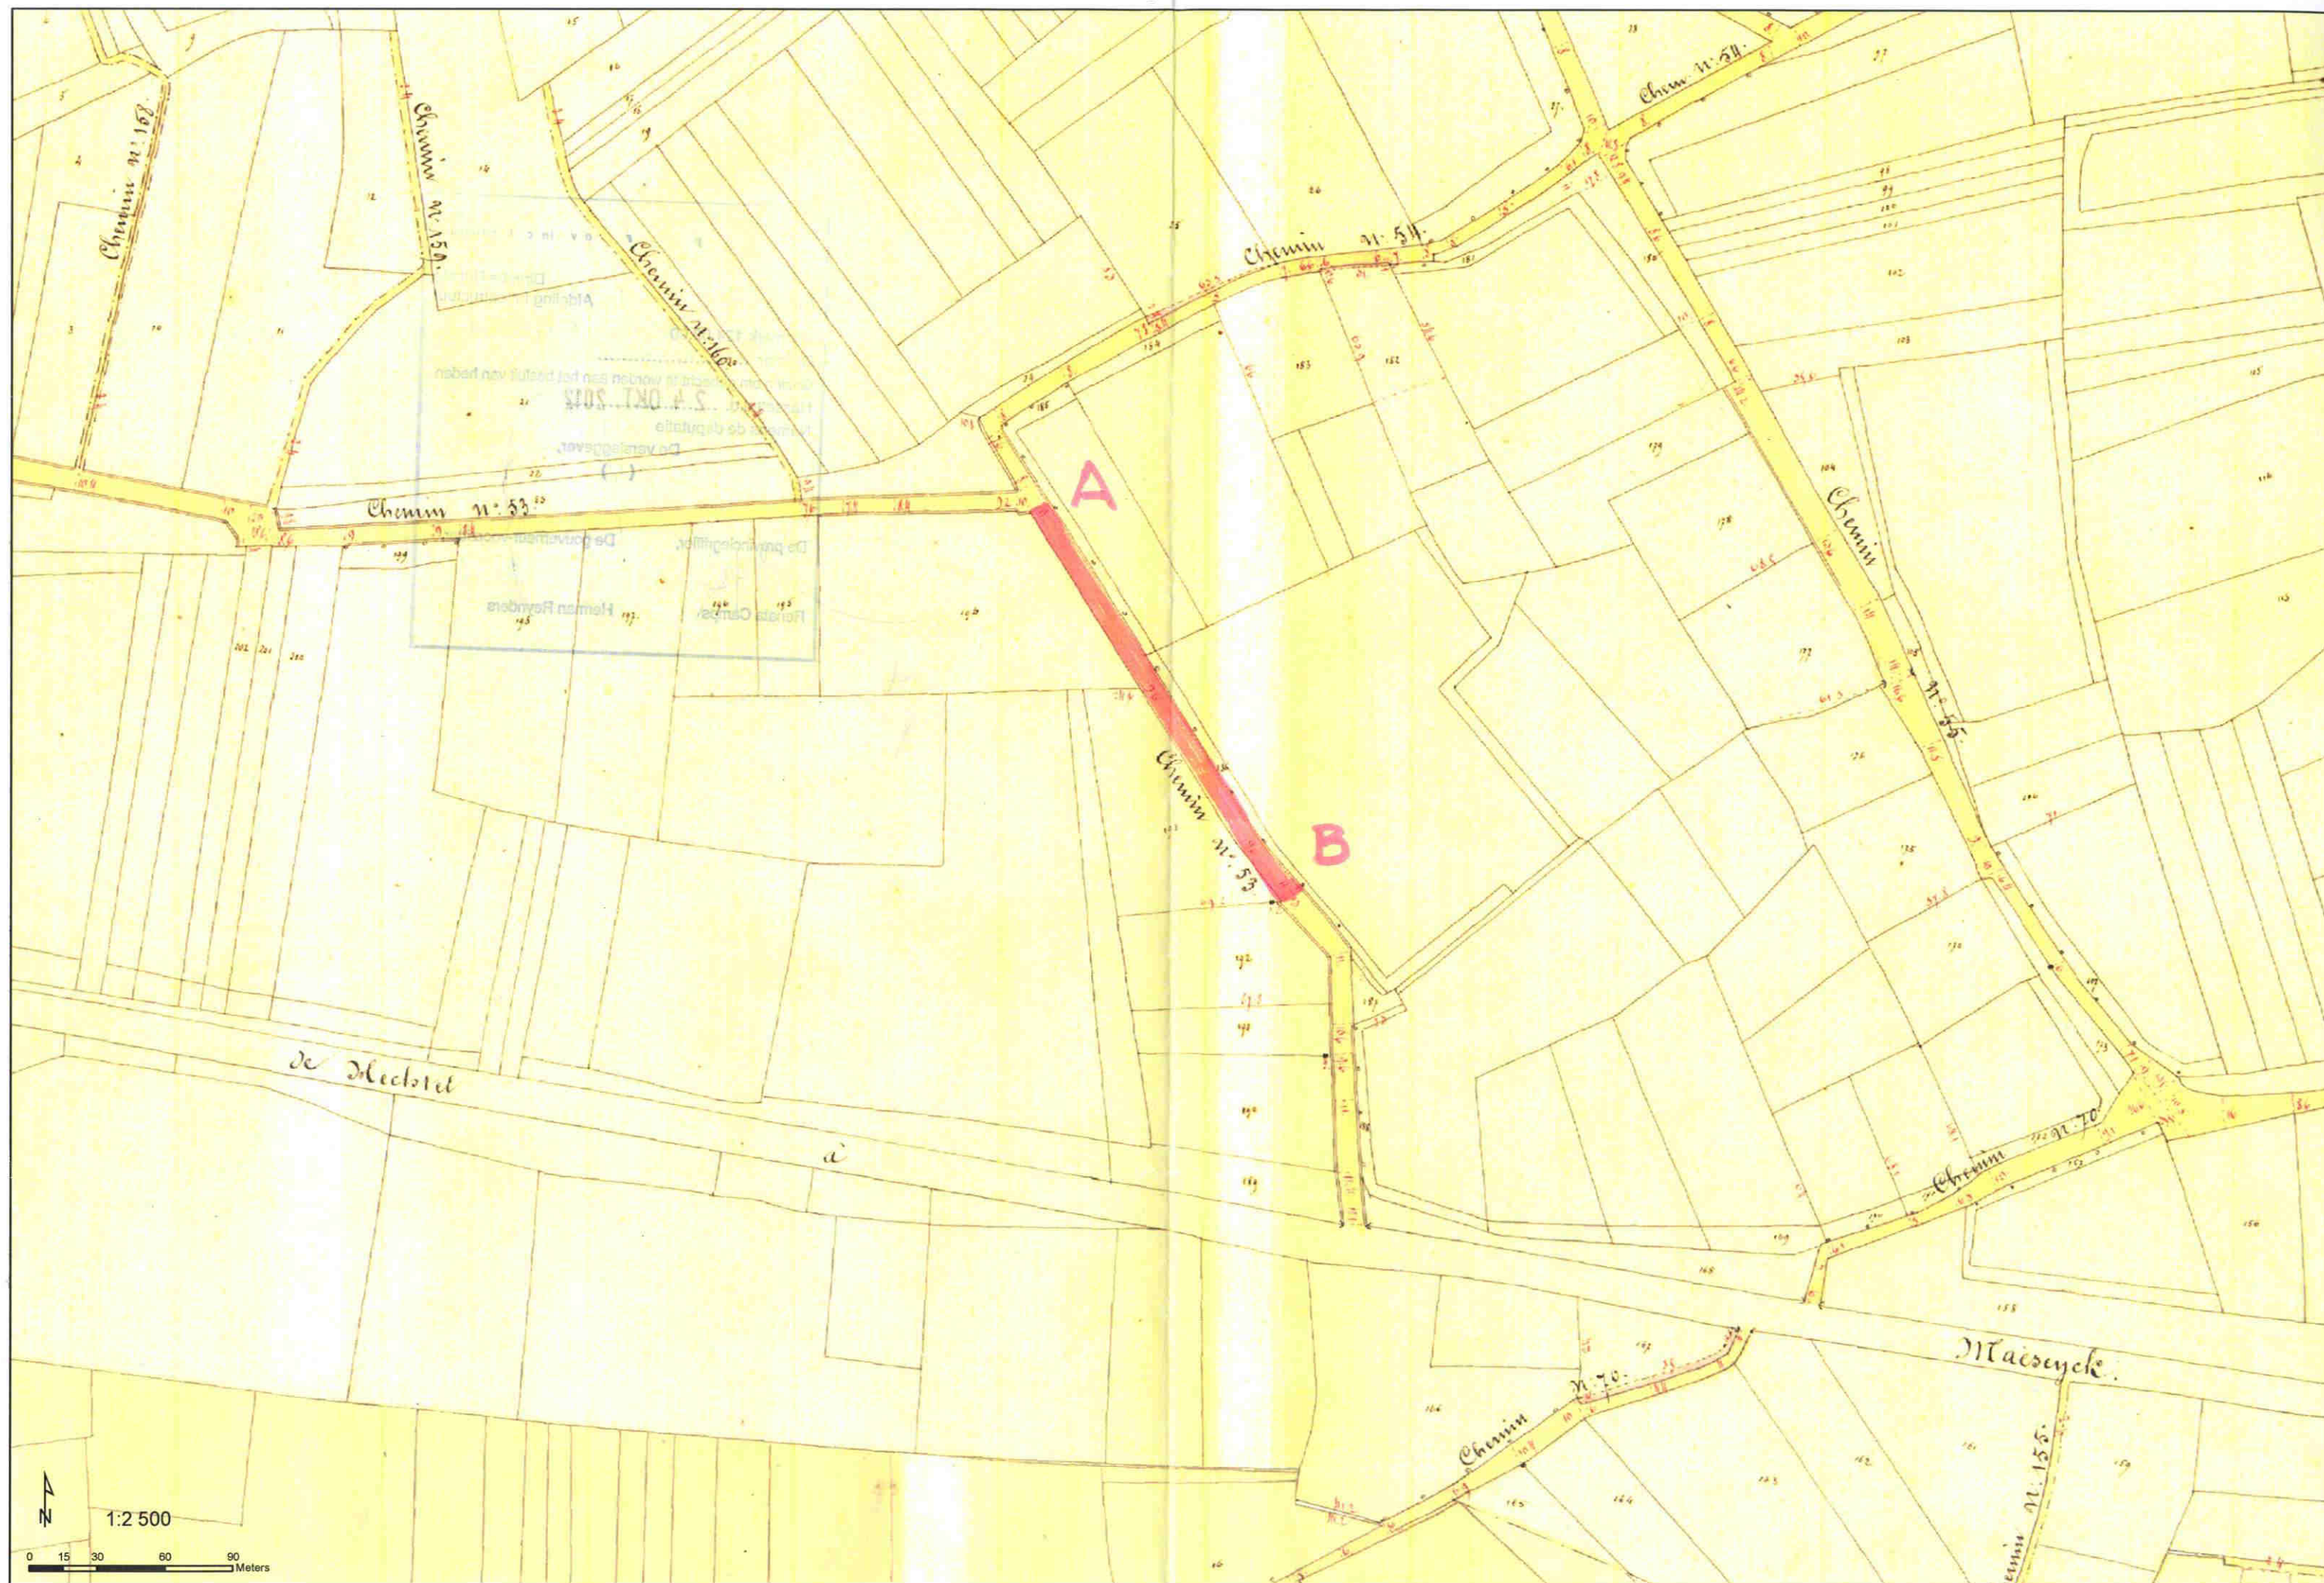


Maaseik - buurtweg 53 Schuurstraat

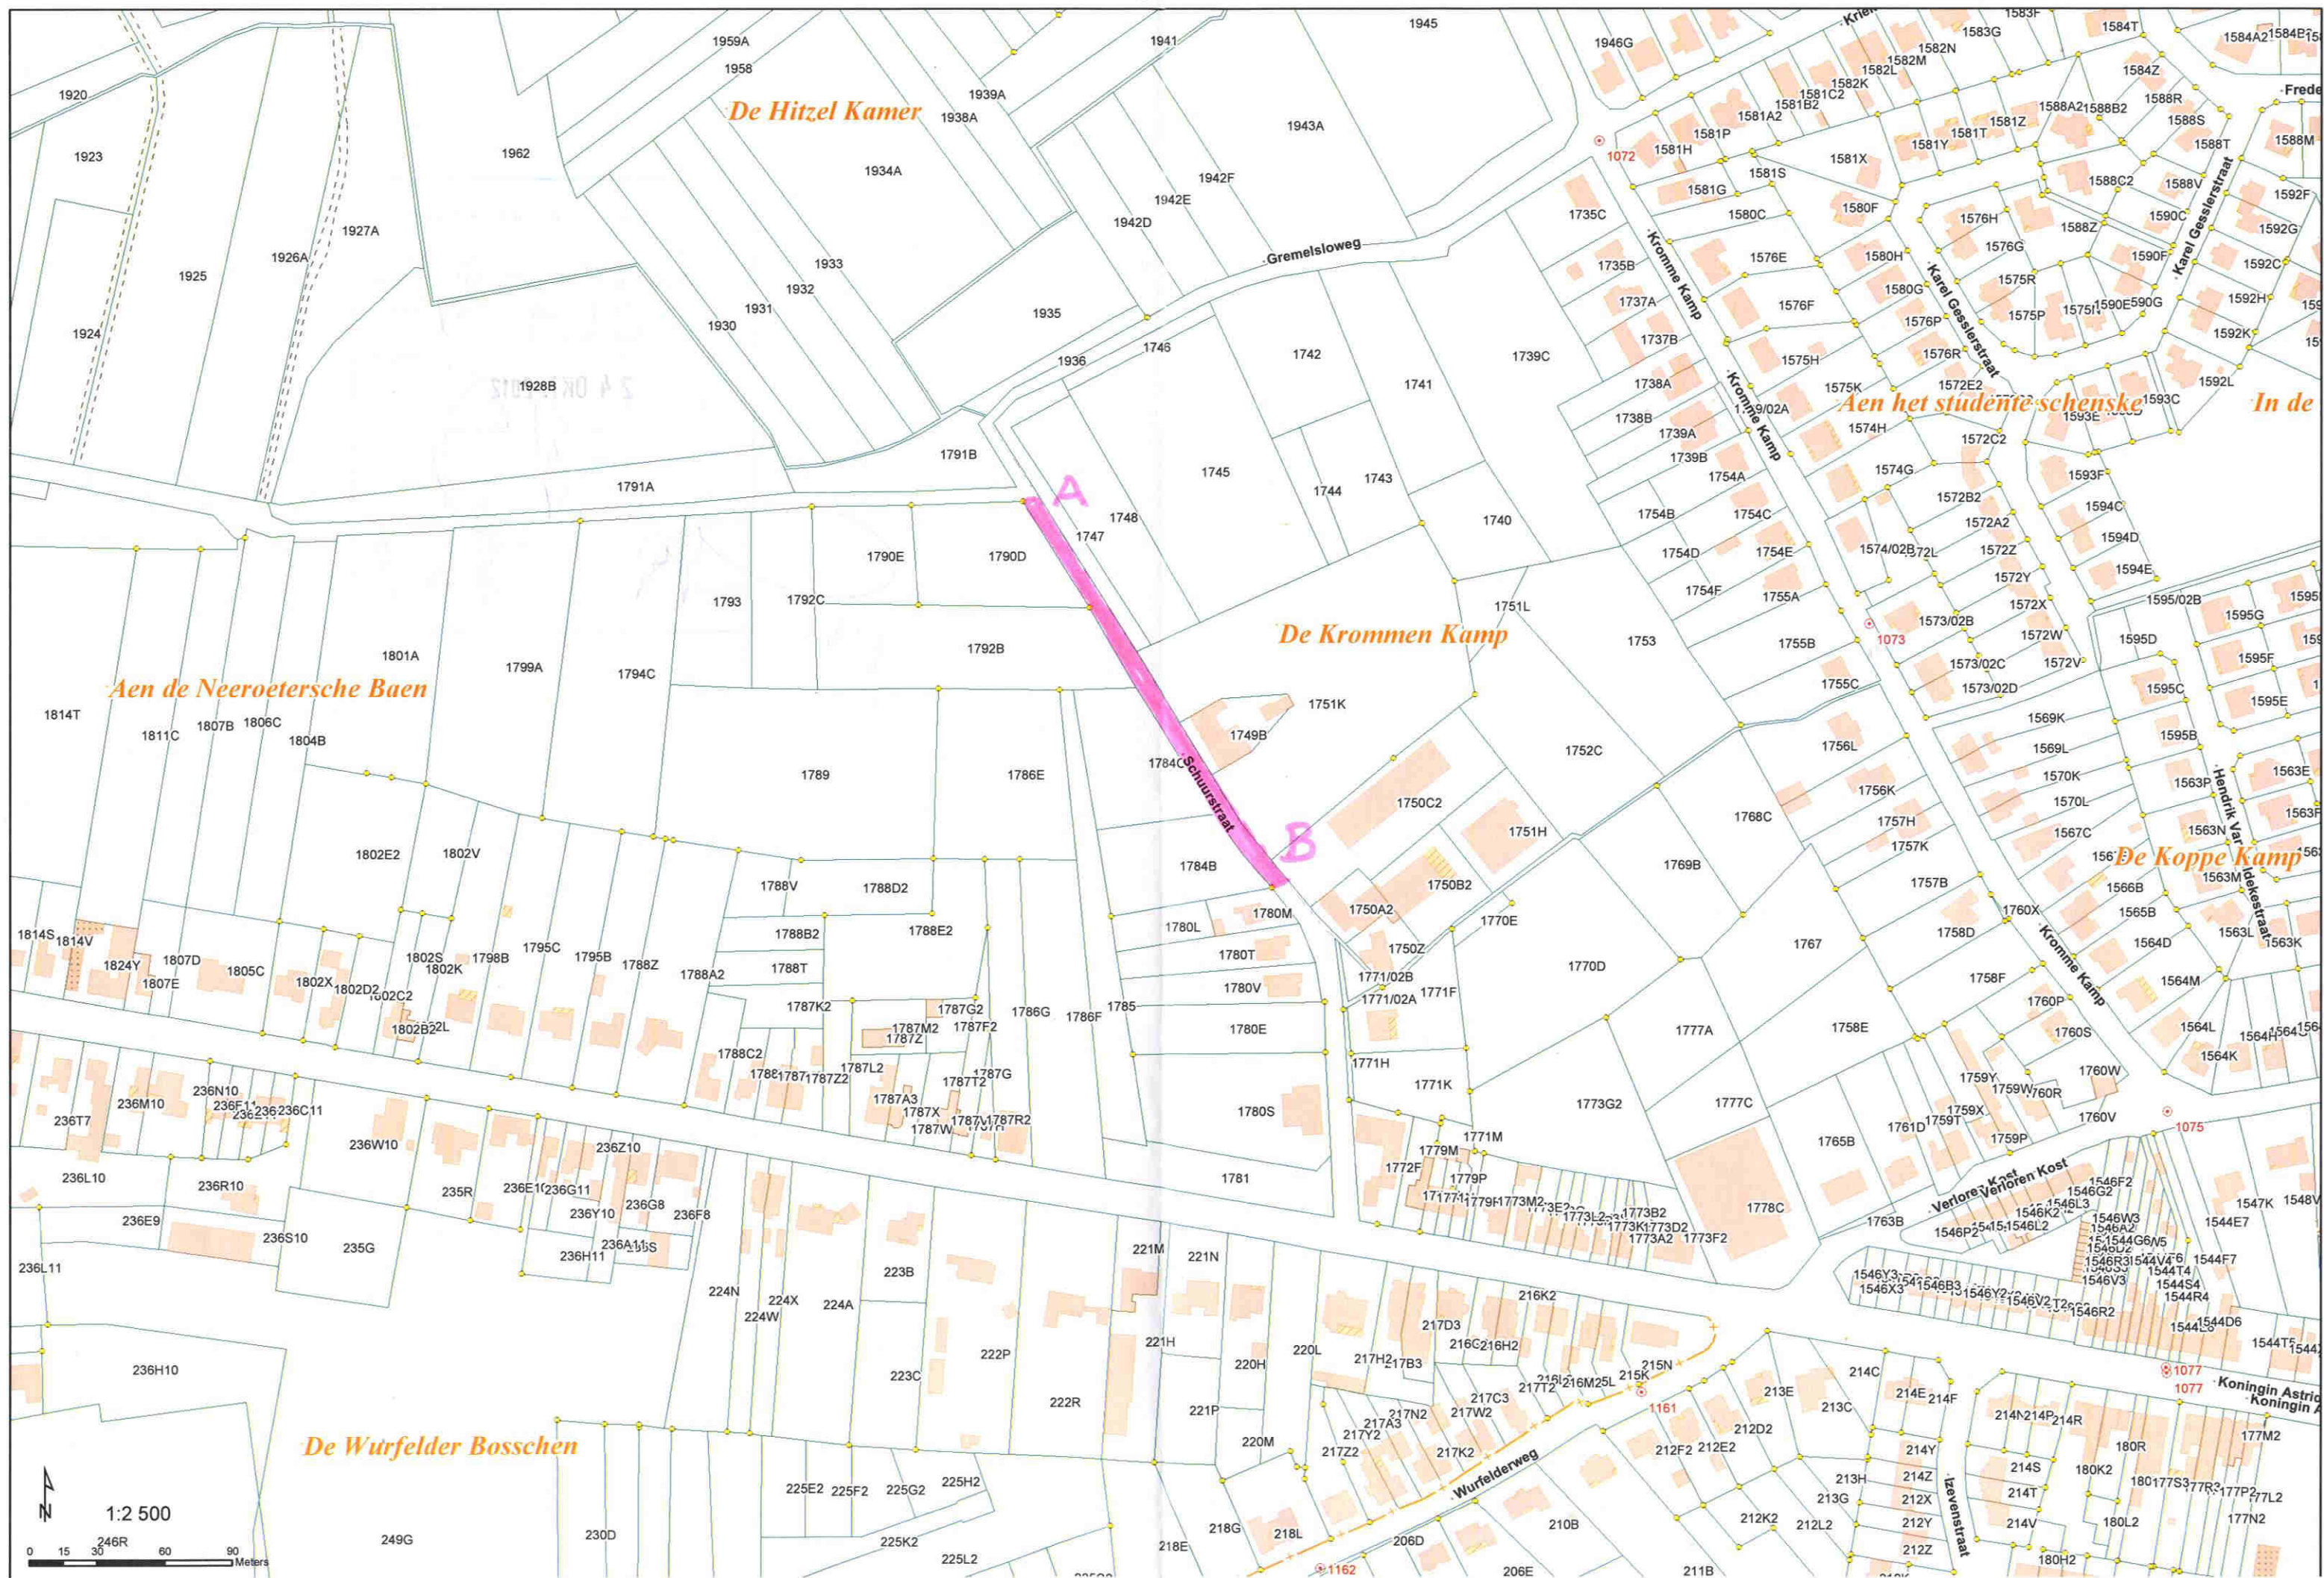

Stad Maaseik 1ste afdeling

" De Krommen Kamp "

Sectie A

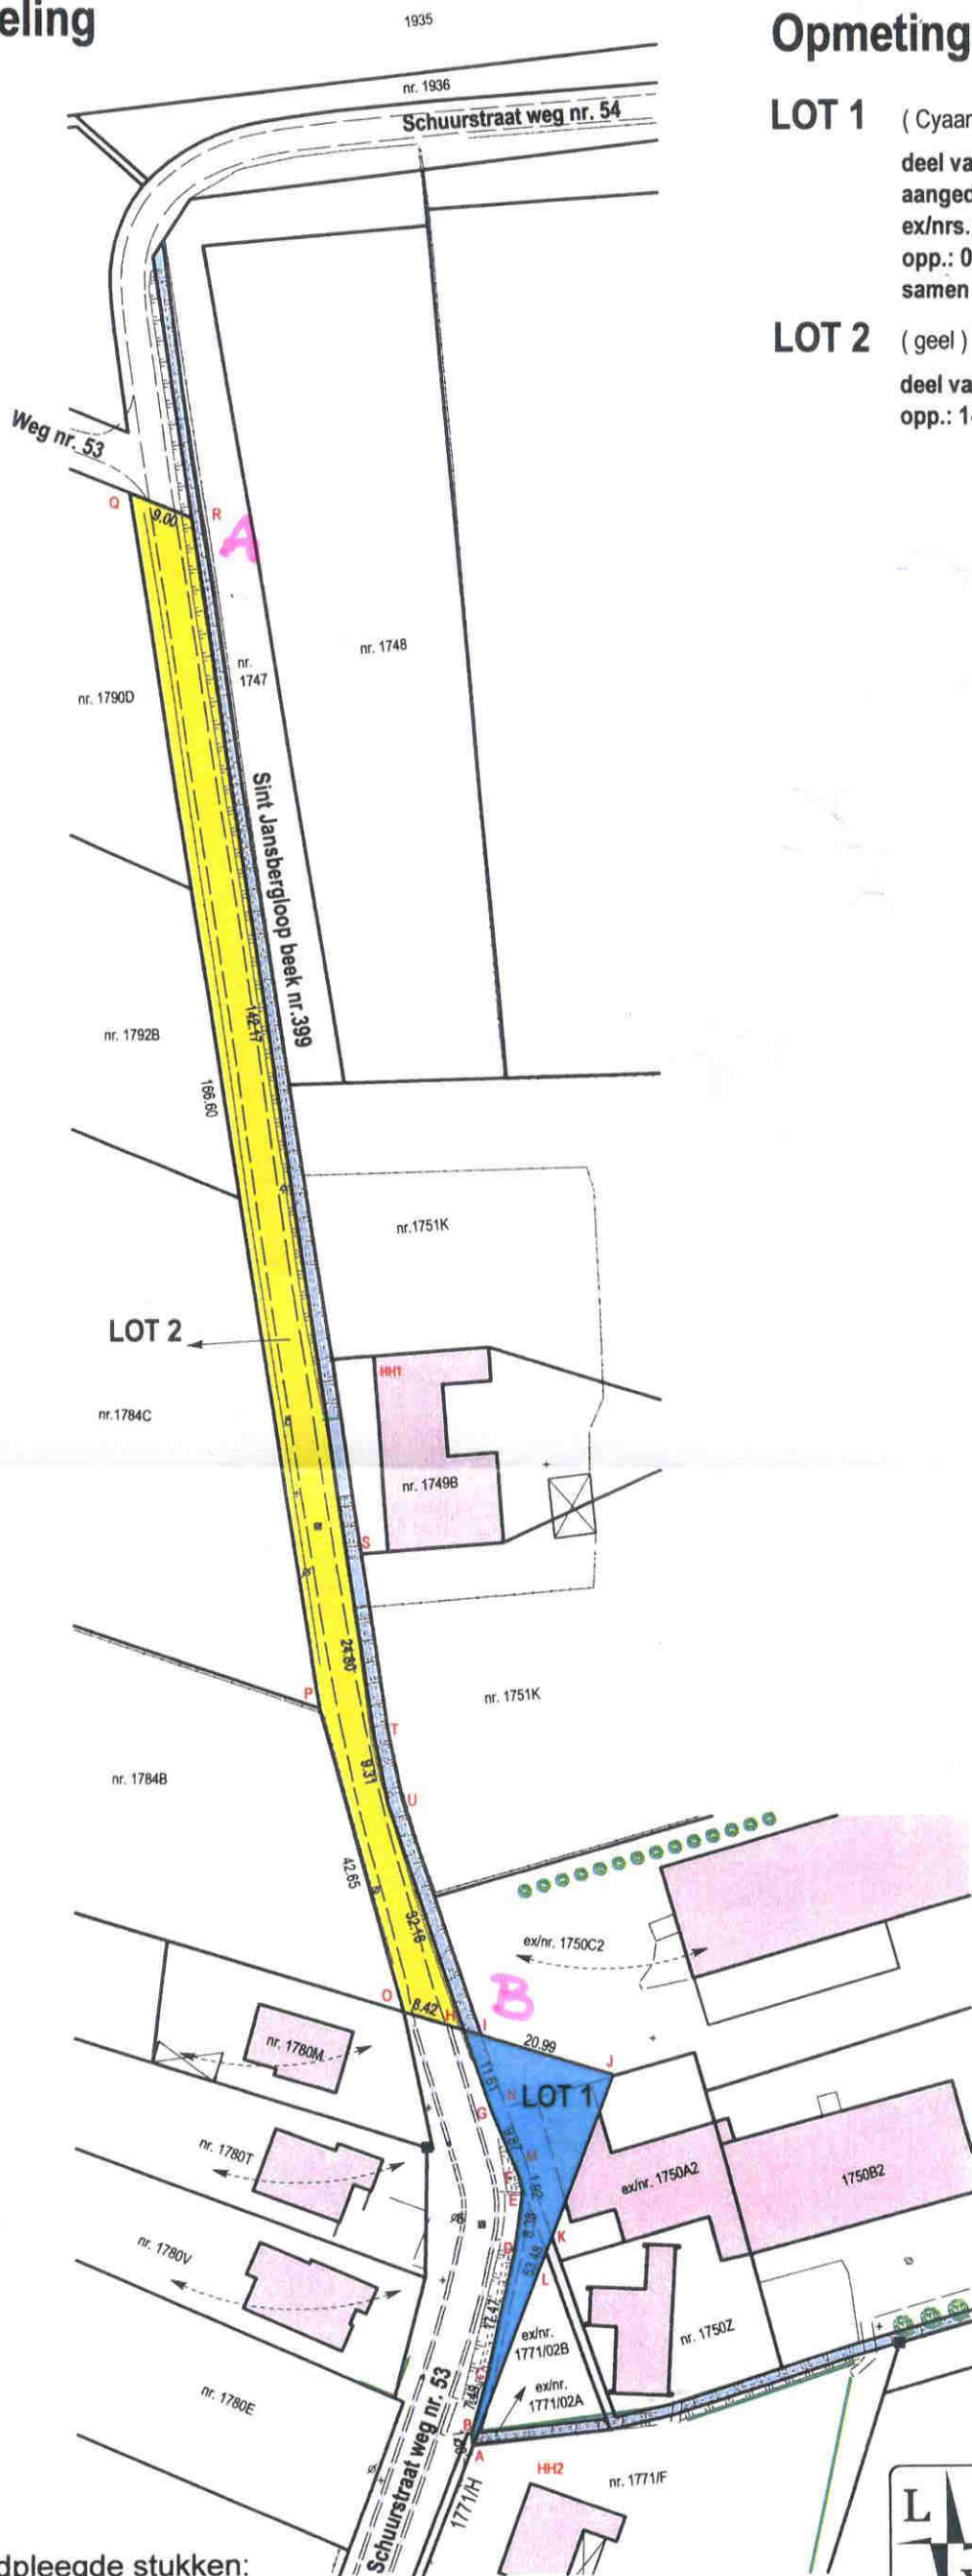

Opmetingsplan

LOT 1 (Cyaan)

deel van de Sint Jansbergloop nr. 399
aangeduid door de letters H,I,N,M,K,L,F,G,H, opp.: 00a 53ca
ex/nrs.: 1750/C2, 1750/A2, 1771/02/B, 1771/02/A
opp.: 02a 94ca
samen groot: 03a 47ca

LOT 2 (geel)

deel van de Schuurstraat weg nr. 53
opp.: 14a 61ca

Coördinatenlijst:

A	247998.62	199874.19
B	247997.86	199875.48
C	247996.91	199882.91
D	247993.67	199900.08
E	247991.42	199908.15
F	247990.35	199909.74
G	247983.31	199916.65
H	247975.60	199925.34
HH1	247928.48	200004.76
HH2	248007.79	199872.23
I	247978.03	199925.60
J	247996.47	199927.63
K	247997.41	199904.18
L	247997.50	199901.99
M	247991.73	199910.39
N	247984.79	199917.99
O	247967.23	199924.42
P	247940.59	199957.73
Q	247852.50	200099.13
R	247861.50	200099.31
S	247935.90	199978.16
T	247948.90	199957.04
U	247954.25	199949.41

LEGENDE

- bestaande paalsteen
- nieuwe paalsteen
- asfaltverharding
- bestaande gebouwen
- elektriciteitspaal
- inspectieput, rond
- hydrant
- Kabeltelevisie
- straatkolk
- hoogtepunt
- loofboom

Geraadpleegde stukken:

- Kadastrale plannen en leggers
- Atlas der buurtwegen en waterlopen
- Opmetingsplan opgesteld door landmeter J.L.Simons dd.: 23/03/1985
- Opmetingsplan opgesteld door landmeter Diris dd.: 04/12/1963
- Opmetingsplan opgesteld door landmeter J.Rutten dd.: 17/06/1994
- Opmetingsplan opgesteld door landmeter Paul Theunis dd.: 14/10/2005
- Opmetingsplan opgesteld door landmeter Marc Bussels dd.: 17/05/2002

Schaal: 1/1000

0 5 10 20 30 40 Meters



Landmeters - en vastgoedexperten B.V.B.A.
Peerderbaan 2 3960 Bree
GSM.: 0475 / 627 595
Echt verklaard te Bree op 25/09/2012
Aangepast op

De Landmeter - Expert

Schaal: 1/1000
Dossier: 1797/4