

N^o 106-122.

De bestendige Deputatie

VAN DEN PROVINCIALEN RAAD VAN LIMBURG,

Gezien de beraadslaging van den gemeenteraad van

Maeseyck dd. 18 oktober 1897

een plan aannemende voor de gedeeltelijke herbestemming van den weg n^o. 39 van de aldaar de buurtwegen der stad Maeseyck;

Gezien het plan en het proces-verbaal van onderzoek

de commodo et incommodo waaruit blijkt dat er geene reclamen tegen dit ontwerp zijn opgekomen;

Gezien de verslagen van den H. Arrondissents Commissaris en van den H. arrondissements Commissaris der buurtwegen en waterloopren;

5 bylagen
2 plannen.

M^{re} Leelle.

Deputatie

Gezien de wet van den 20 Mei 1863 en artikel 76 der gemeentewet ;

Gehoord het verslag van den H. *Hegen*,
lid van ons College ;

Besluit :

De bovengemelde beraadslaging voor hetgeen
betreft de aanneming des plans goed te keuren, en den aan-
koop in der minne der tot uitvoering van dit plan noodige

gronden, toe te staan, *onder de volgende voorwaarden :*

Het tegenwoordige zal door het schepencollege's zor-
dags na deszelfs ontvangst afgekondigd worden, en, inge-
volge de schikkingen der wet van den 20 mei 1863, gedu-
rende acht dagen aangeplakt blijven.

Het bewijs der vervulling dezer formaliteit zal ons,
na verloop van den bepaalden tijd voor het beroep, over-
gelegd worden.

Afschrift des tegenwoordigen zal, ter uitvoering, aan
den *Burgemeester en Schepenen der stad*
Hasselt Arrondissements Commissaris van *Hasselt* verzonden worden.

In zitting, te Hasselt, den *3 x bes* 1897.
Waren tegenwoordig de HH. *Burggraaf Goupy de*
Beauvolers, Gouverneur, Voorzitter ; *Ridder de Menten*,
Willems,
de Ouwelt,
de Ouwelt, leden, en Roelants provinciale Greffier, die
de minuut geteekend hebben.

De provinciale Griffier,

De bestendige Députatie,

(get.) *de Ouwelt* *(get.)* *de Ouwelt*

De verslaggever

Voor gelijkvormig afschrift :

De provinciale Griffier,

A. Derydijck
zal tot kennis en
richting aan den
H. provinciale
opziener der buurs-
wegen en waterlopen
te Hasselt, verzonden
worden.

Commune de Maeseyck
Voie vicinale
Modifications

in onse gebedte worden aan ons
betrust van leden. 206 = 122.


26 and, der 3. u. 1897


De vanden

5

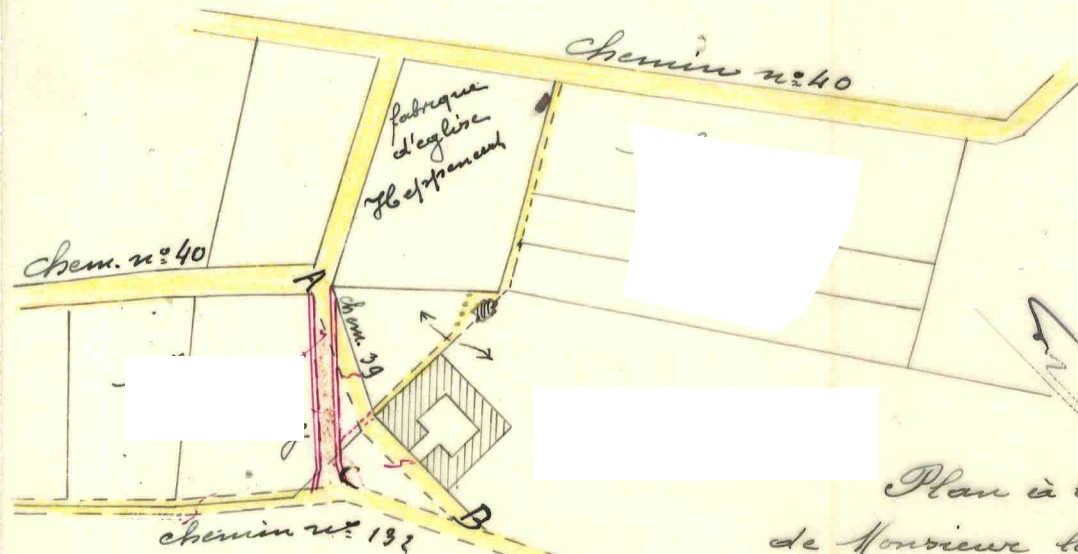

Votre M^{re} de Belhaine

Schaal: 1/2500

A scale bar with markings at 0, 15, 30, 60, 90, and 120 meters. The bar is black with white markings and the word "Meters" is written at the end.

Eschelle 1 à 2500 mètres

Plan à l'appui de la demande
de Monsieur le chevalier [redacted]
Bourgmestre à Rothem, tendant à être
autorisé de supprimer le chemin de
servitude n° 39 entre les points AB et de le
remplacer par le nouveau chemin AC lon-
geant la ferme dite: Trichelenhof
Rothem le 12th 1898

Rothem le 12 Fev 1894