



p r o v i n c i e Limburg

Directie Omgeving

Mobiliteit en Routenetwerken

De deputatie van de provincie Limburg

Gelet op volgende doelstelling, actieplan en actie van het provinciaal beleid 2014-2019:

- beleidsdoelstelling 2017140005 "Overig beleid"
- actieplan 2017140105 "In uitvoering van het Mobiliteitscharter bijdragen aan meer duurzame mobiliteit en (infrastructurele) veiligheid in Limburg, met een maximale verschuiving ten voordele van duurzame vervoermiddelen"
- actie 2017140424 "Op basis van een bovenlokale visie en instrumentarium rond trage mobiliteit, de lokale overheden ondersteunen in het tot stand brengen en uitvoeren van hun lokaal tragemobiliteitsbeleid";

Gelet op het besluit van de gemeenteraad van Stad Maaseik d.d. 22 mei 2017 houdende het voorstel tot de afschaffing van buurtweg 122 in de Atlas van de Buurtwegen van Maaseik;

Gelet op de wet op de buurtwegen van 10 april 1841, gewijzigd bij de wet van 20 mei 1863, bij de wet van 9 augustus 1948 en bij het decreet van 4 april 2014, inzonderheid artikels 27 t.e.m. 29;

Gelet op het besluit van de Vlaamse Regering tot vaststelling van nadere regels voor de organisatie van het openbaar onderzoek inzake buurtwegen van 20 juni 2014;

Overwegende dat de aanvrager de aanpassing aan de Atlas van de Buurtwegen vraagt ter uitvoering en afronding van het BPA 'Kloosterbempden';

Overwegende dat tijdens het openbaar onderzoek van 21 maart 2017 tot en 25 april 2017 één bezwaar of opmerking werd ingediend;

Overwegende dat dit bezwaar de onbezorgdheid uitdrukt over de 'eventuele afsluiting' van de Kloosterbempden en de samengaande nadelige gevolgen voor de verkeersafwikkeling van gemotoriseerd en niet-gemotoriseerd verkeer;

Overwegende dat bovenvermeld bezwaar kan weerlegd worden gezien het niet de niet de bedoeling is om buurtweg 122 af te sluiten maar enkel administratief af te schaffen als buurtweg;

Overwegende dat de huidige Kloosterbempden, die de functie van buurtweg 122 heeft overgenomen, zal opgenomen worden in het openbaar domein en het statuut van gemeenteweg sensu stricto behoudt en dat de publieke toegang gegarandeerd is hierdoor;

Overwegende dat de aanvraag gunstig wordt geadviseerd omdat de administratieve afschaffing van buurtweg 122 in de Atlas der Buurtwegen van Maaseik geen invloed zal hebben op de bereikbaarheid en de verkeersafwikkeling gezien de huidige weg behouden blijft als gemeenteweg met bedding in eigendom van het lokale bestuur;

Kenmerk: 2017/S/0001094

Dossier: 2017/D/000070

Bijlagen: plannen

Gelet op de voorgelegde plannen, opgesteld door landmeter-expert Landmeters- en vastgoedexperten bvba Mathieu Rutten op 2 mei 2017:

- een uittreksel uit de Atlas van de Buurtwegen
- een uittreksel uit het kadaster
- een uittreksel uit de topografische kaart
- een ruilingsplan;

Gehoord het verslag van Jean-Paul Peuskens, lid van het college;

BESLUIT

Artikel 1 De buurtweg 122 in de Atlas van de Buurtwegen van Maaseik wordt administratief afgeschaft zoals weergegeven in de rode kleur op bijgevoegd uittreksel van de Atlas der Buurtwegen van Maaseik.

Artikel 2 Overeenkomstig artikel 29 van de wet op de buurtwegen van 10 april 1841 kan de gemeenteraad, na schatting door een deskundige, beslissen tot verkoop van de aan het openbaar domein onttrokken gronden, of tot het vorderen, vanwege de eigenaars van de gronden, van de meerwaarde die voor hen ontstaat door deze aanpassing aan de Atlas van de Buurtwegen.

Artikel 3 Overeenkomstig artikel 28, vierde lid van de bovenvermelde wet over de buurtwegen is het College van Burgemeester en Schepenen belast met de bekendmaking van dit besluit, en dit gedurende acht dagen vanaf de zondag na de ontvangst ervan.

De gemeente en de belanghebbende derden kunnen, binnen 15 dagen te rekenen vanaf de eerste dag na de bekendmaking, een beroep instellen tegen dit besluit. Het beroep moet worden gericht aan de gouverneur van de provincie Limburg, die het beroepschrift en het volledige dossier voor verdere afhandeling zal doorzenden naar Ruimte Vlaanderen, Koning Albert II-laan 19 bus 12, 1210 Brussel. Door het indienen van een beroep wordt dit besluit opgeschort.

Artikel 4 Het uittreksel uit de Atlas van de Buurtwegen, het uittreksel uit het kadaster, het uittreksel uit de topografische kaart en het ruilingsplan worden als een integrerend deel gehecht aan dit besluit.

Artikel 5 Deze beslissing tot afschaffing van bovenvermelde buurtweg ontheft de aanvrager niet tot het verkrijgen van alle andere vereiste toelatingen en vergunningen, inzonderheid de omgevingsvergunning.

Artikel 6 Dit besluit wordt ter kennisneming gestuurd aan het College van Burgemeester en Schepenen van de Stad Maaseik.

Kenmerk: 2017/S/0001094

Dossier: 2017/D/000070

Bijlagen: plannen

Aanwezig: Herman Reynders, gouverneur-voorzitter; Frank Smeets, Ludwig Vandenhove, Igor Philtjens, Erik Gerits, Jean-Paul Peuskens, Inge Moors, leden; Liliane Vansummeren, provinciegriffier wd

Hasselt d.d. 2017-08-24

De verslaggever
(1)




Jean-Paul Peuskens

De provinciegriffier, *wd.*



Liliane Vansummeren

De gouverneur-voorzitter,

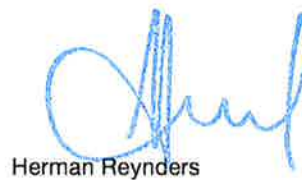

Herman Reynders



Nota: 1
Minuten: 3
Expedities: 1
Afschriften: 2x3

Kenmerk: 2017/S/0001094
Dossier: 2017/D/000070
Bijlagen: plannen



p r o v i n c i e Limburg

Directie Omgeving

Mobiliteit en Routenetwerken

**De deputatie
van de provincie Limburg**

De plannen, opgesteld door landmeter-expert Landmeters- en vastgoedexperten bvba Mathieu Rutten op 2 mei 2017 voor de afschaffing van buurtweg 122 in de Atlas van de Buurtwegen van Maaseik, bestaande uit:

- een uittreksel uit de Atlas van de Buurtwegen
- een uittreksel uit het kadaster
- een uittreksel uit de topografische kaart
- een ruillingsplan

gezien om gehecht te worden aan het besluit van de deputatie van 24 augustus 2017 na verslag van Jean-Paul Peuskens, lid van het College.

Aanwezig: Herman Reynders, gouverneur-voorzitter; Frank Smeets, Ludwig Vandenhove, Igor Philtjens, Erik Gerits, Jean-Paul Peuskens, Inge Moors, leden; Liliane Vansummeren, provinciegriffier wd

Hasselt d.d. 24/08/17

De verslaggever

Jean-Paul Peuskens

De provinciegriffier, wd


De gouverneur-voorzitter,

Liliane Vansummeren


Herman Reynders


Nota: 1
Minuten: 3
Expedities: 1
Afschriften: 2x3

Kenmerk: 2017/S/0001096
Dossier: 2017/D/000070
Bijlagen: plannen

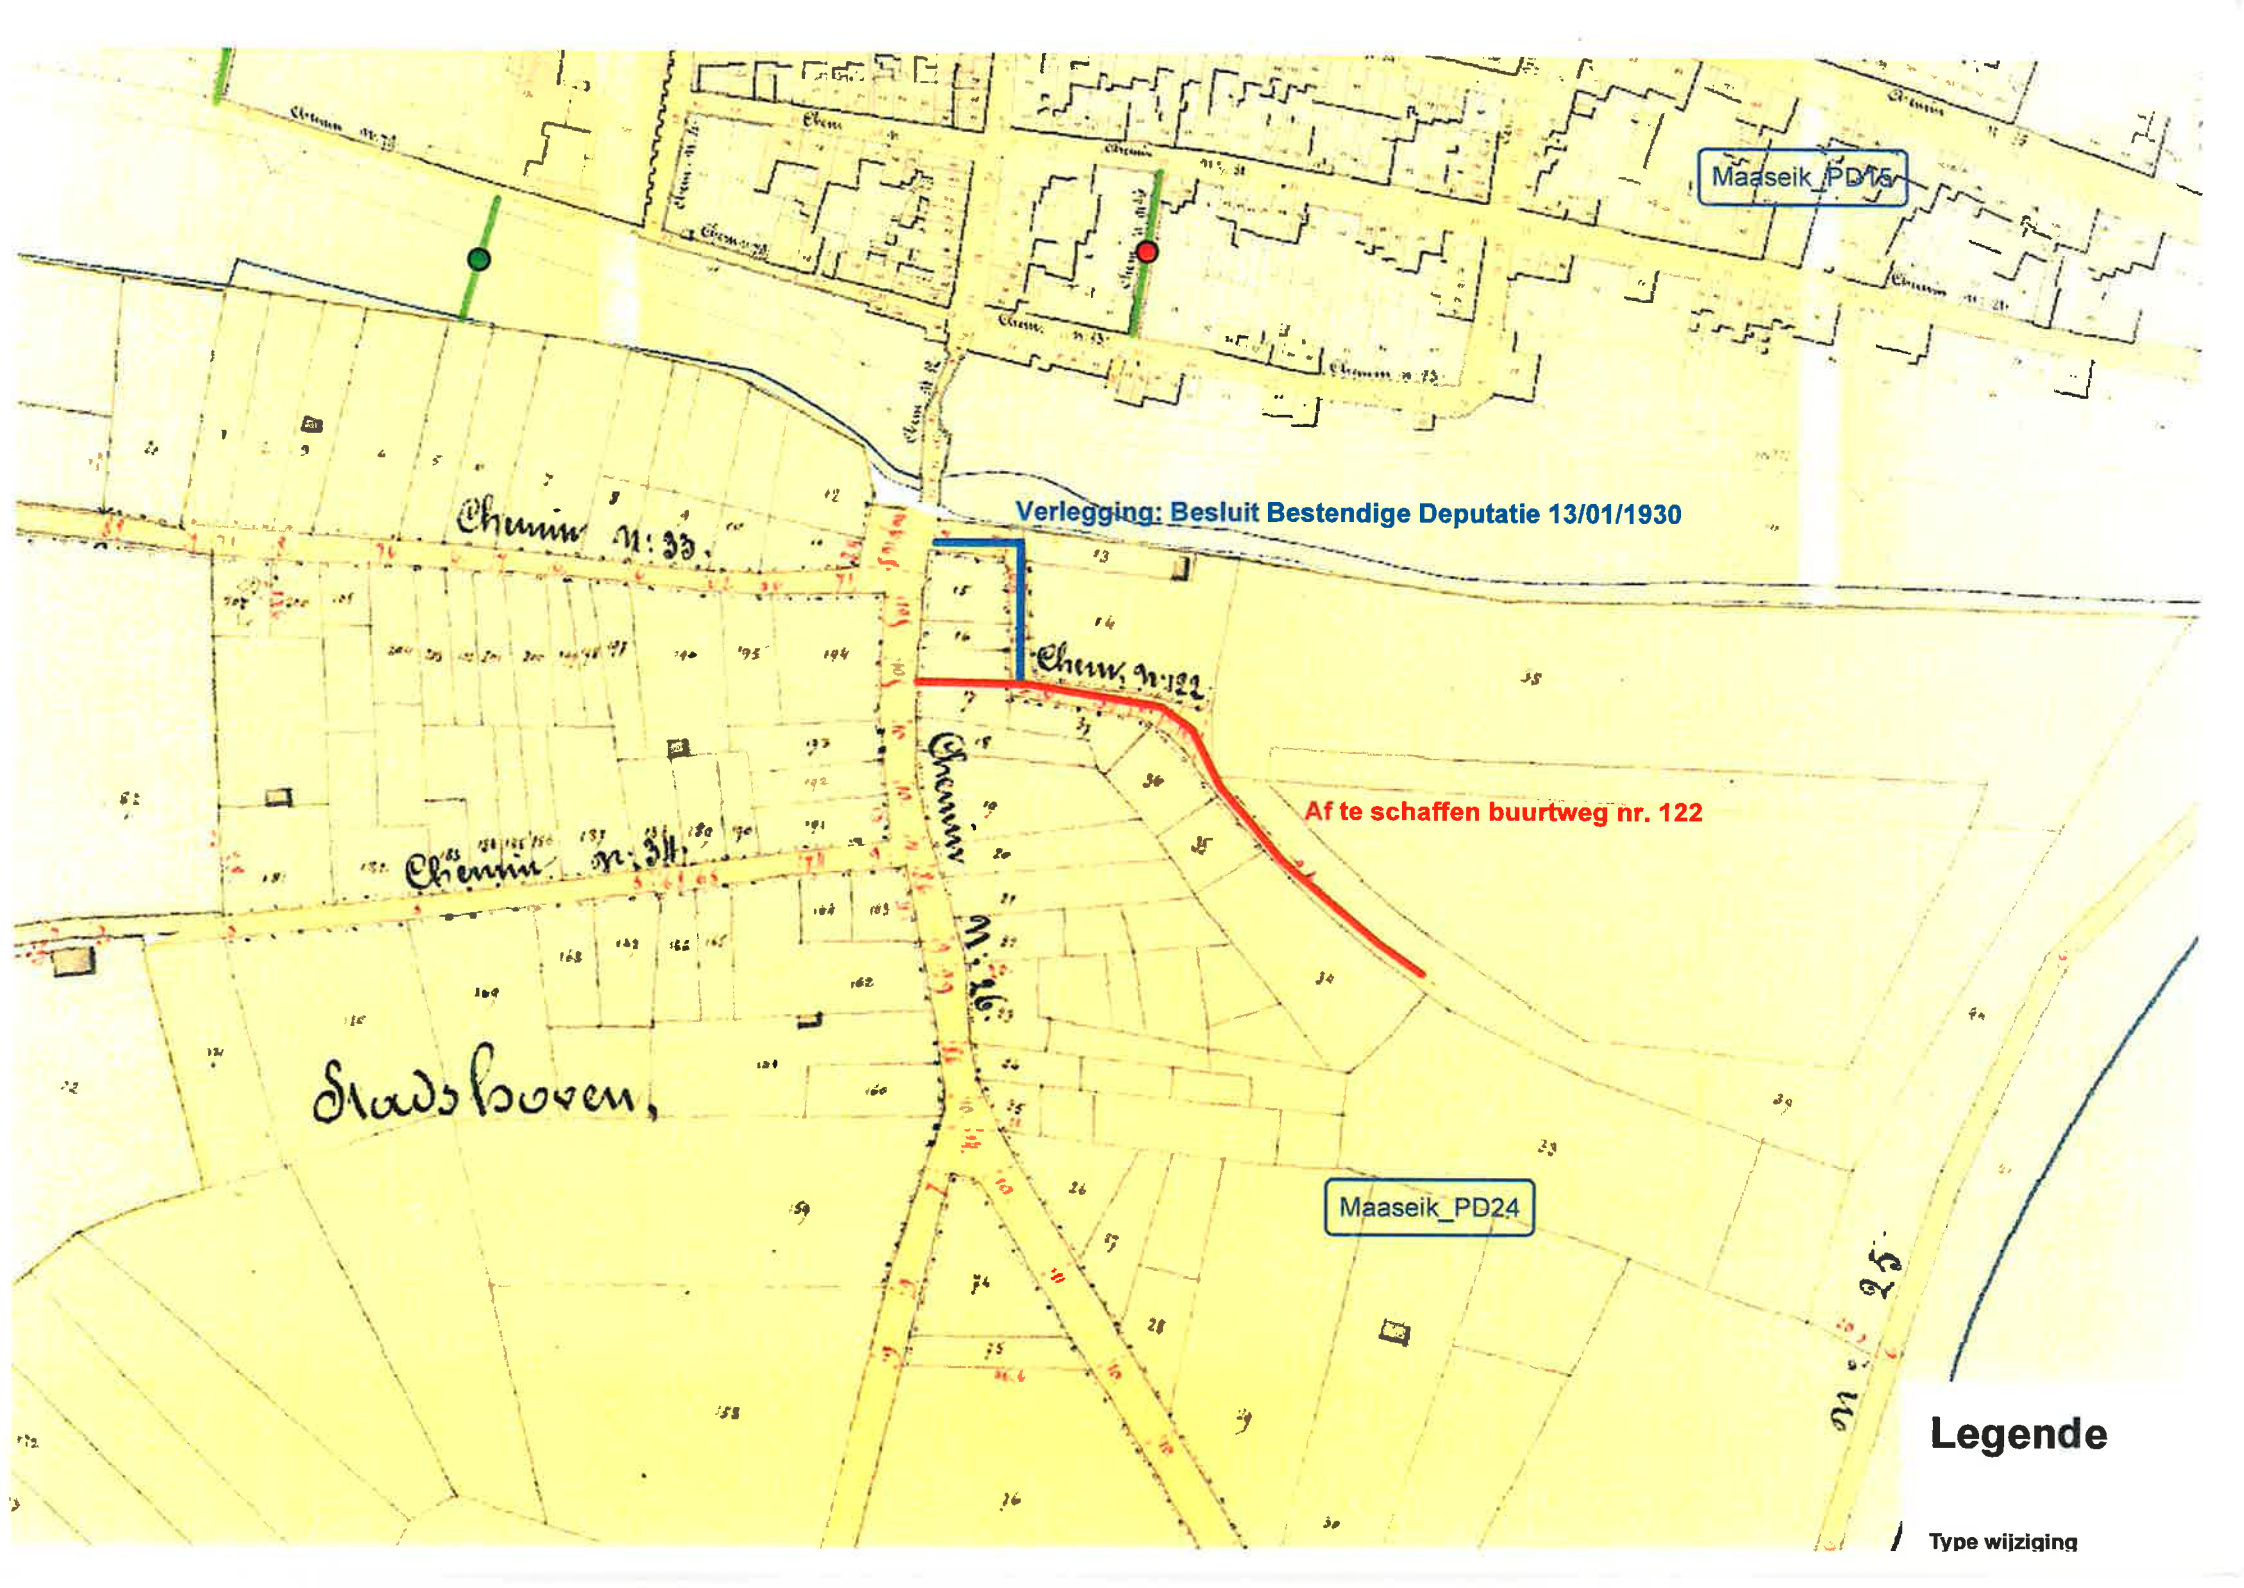



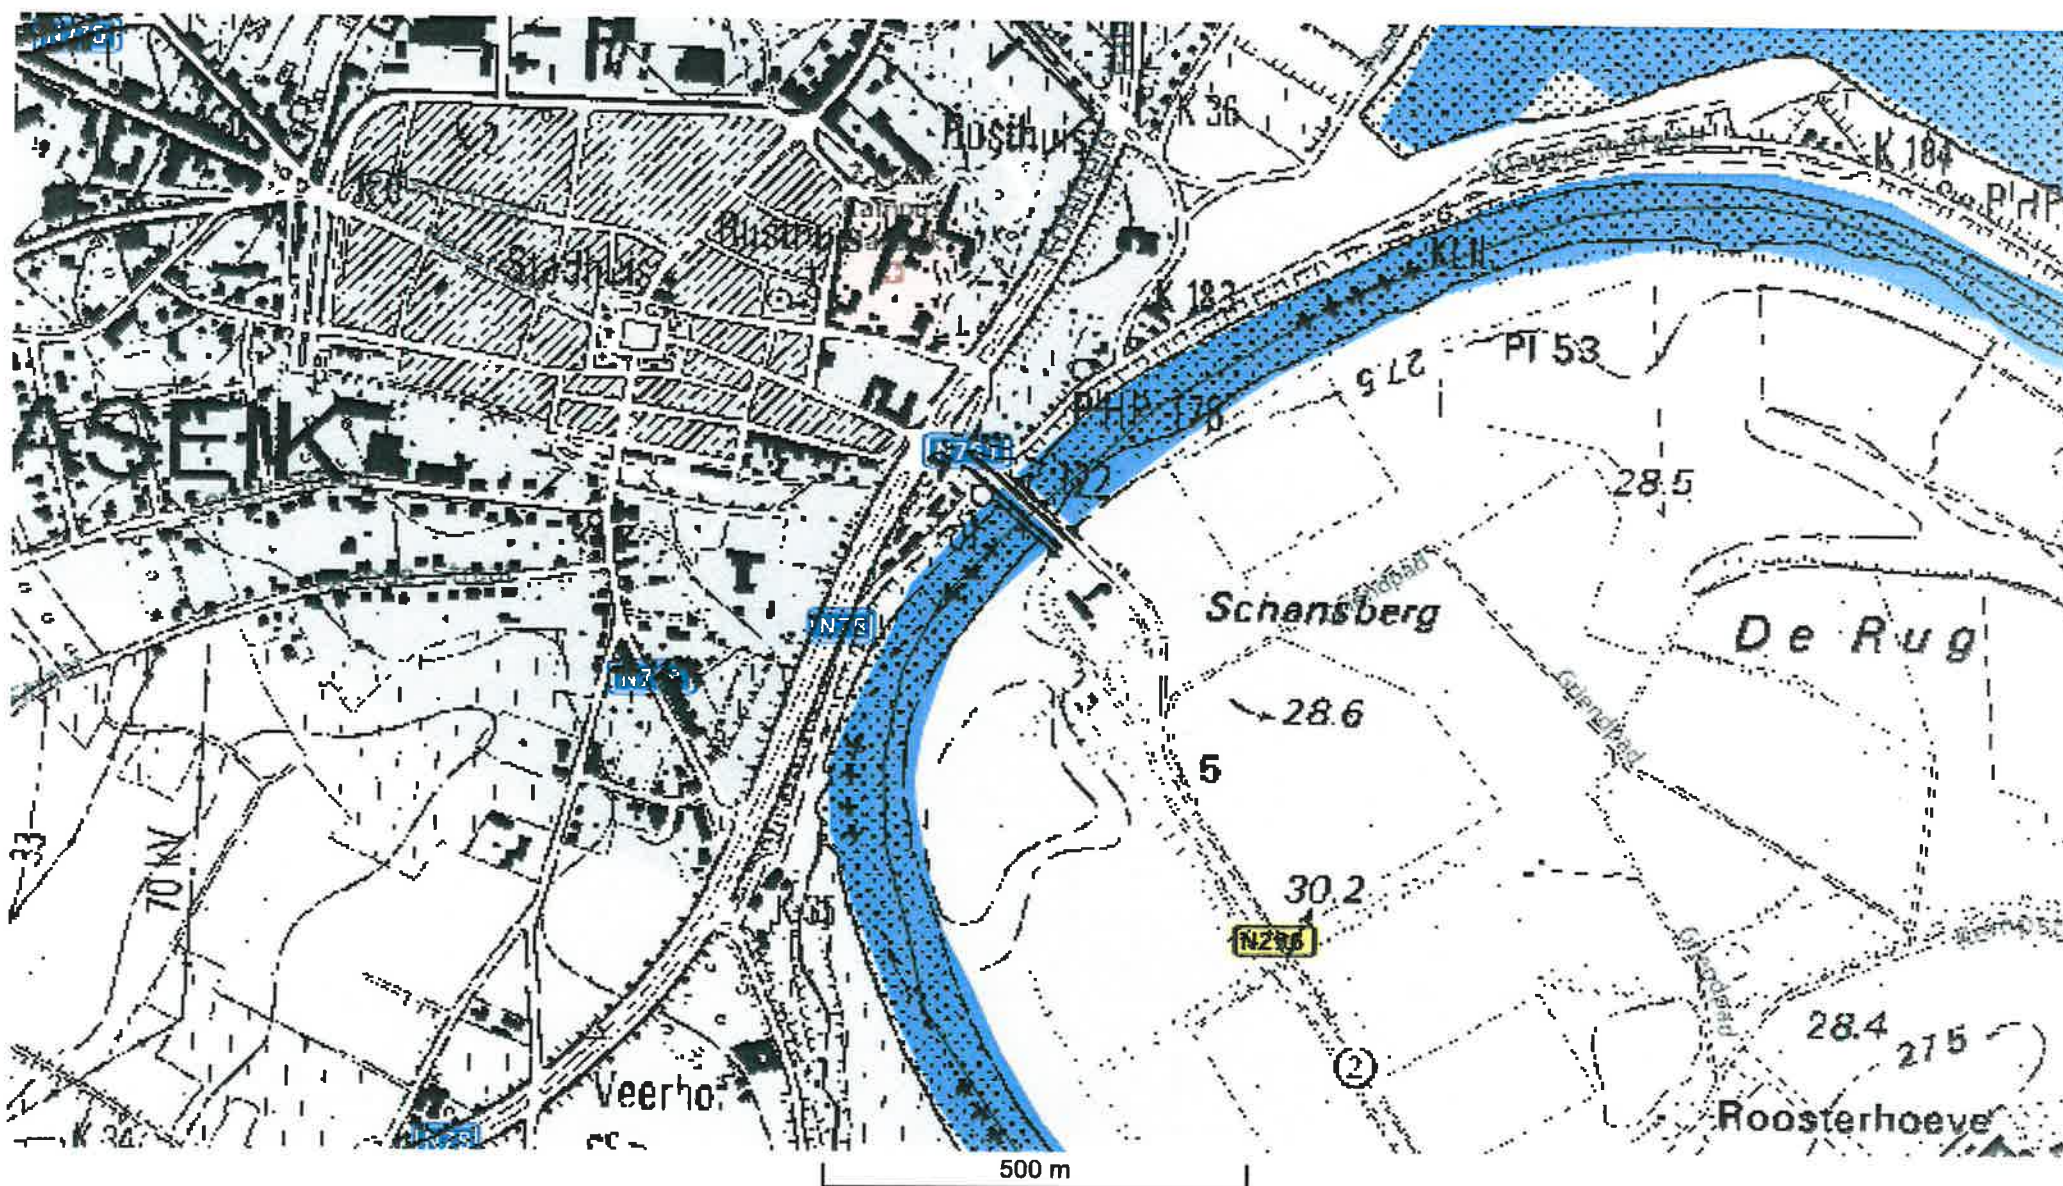

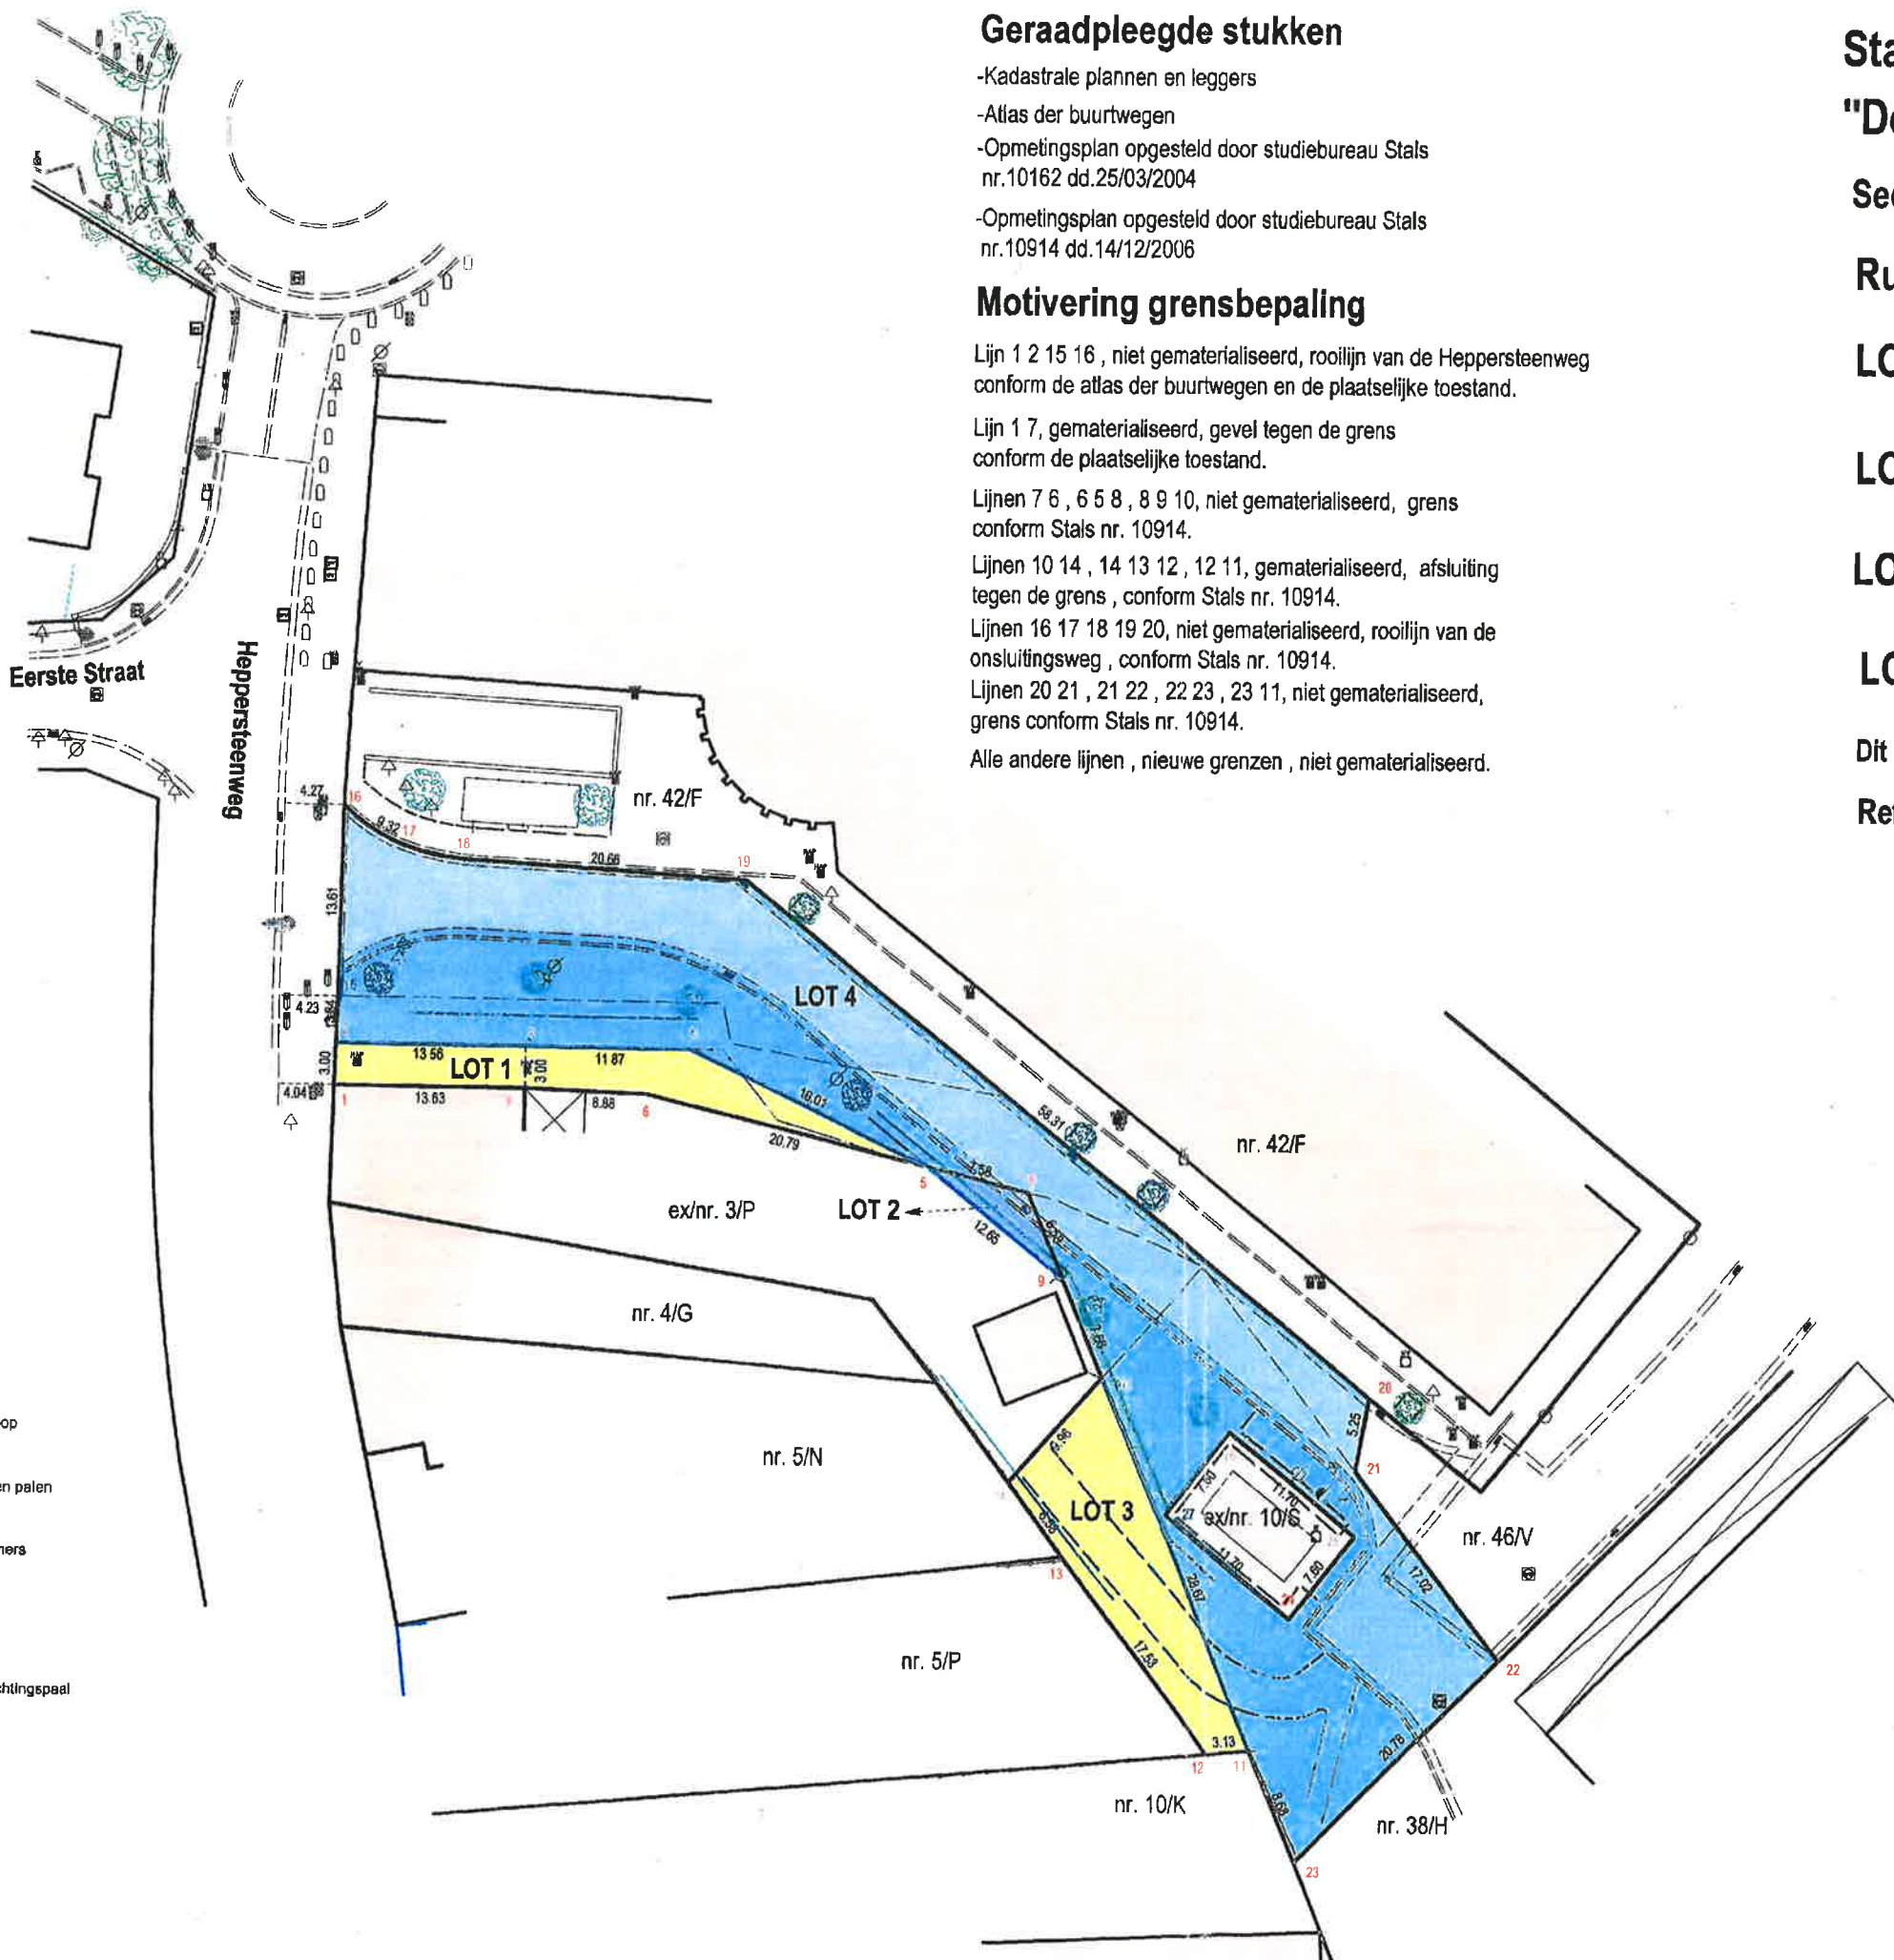

- LEGENDE**
- Haag
 - Taliud, gracht, waterloop
 - draadafsluiting
 - afsluiting betonpielen en palen
 - muur
 - grenslijn met puntnummers
 - bestaande paalsteen
 - nieuwe paalsteen
 - asfaltverharding
 - bestaande gebouwen
 - elektricitetspaal / verlichtingspaal
 - inspectieput, rond
 - hydrant
 - Kabeltelevisie
 - straatkolk
 - hoogtepunt
 - loofboom

Geraadpleegde stukken

- Kadastrale plannen en leggers
- Atlas der buurtwegen
- Opmetingsplan opgesteld door studiebureau Stals nr.10162 dd.25/03/2004
- Opmetingsplan opgesteld door studiebureau Stals nr.10914 dd.14/12/2006

Motivering grensbepaling

Lijn 1 2 15 16 , niet gematerialiseerd, rooilijn van de Heppersteenweg conform de atlas der buurtwegen en de plaatselijke toestand.

Lijn 1 7, gematerialiseerd, gevel tegen de grens conform de plaatselijke toestand.

Lijnen 7 6 , 6 5 8 , 8 9 10, niet gematerialiseerd, grens conform Stals nr. 10914.

Lijnen 10 14 , 14 13 12 , 12 11, gematerialiseerd, afsluiting tegen de grens , conform Stals nr. 10914.

Lijnen 16 17 18 19 20, niet gematerialiseerd, rooilijn van de onsluitingsweg , conform Stals nr. 10914.

Lijnen 20 21 , 21 22 , 22 23 , 23 11, niet gematerialiseerd, grens conform Stals nr. 10914.

Alle andere lijnen , nieuwe grenzen , niet gematerialiseerd.

Stad Maaseik 1ste Afdeling
"De Klooster Bempden"

Sectie C

Ruillingsplan

- LOT 1** deel van gemeenteweg nr. 122
opp.: 01a 14ca
- LOT 2** ex/nr. 3/P
opp.: 00a 20ca
- LOT 3** ex/nr. 10/S
opp.: 01a 61ca
- LOT 4** Nrs. 1/V , 3/R , ex/nr. 10/S en deel van gemeenteweg nr. 122
opp.: 12a 06ca

Dit plan vervangt mijn vorig plan dd. 02/05/2017

Referentienummer : 72021 - 10444

Coördinatenlijst

Nr	X	Y	Commentaar
1	246856 083	199116 673	hoek gebouw
2	246855 171	199113 671	niet gematerialiseerd hoekpunt
3	246859 732	199113 791	niet gematerialiseerd hoekpunt
4	246861 804	199113 598	niet gematerialiseerd hoekpunt
5	246868 735	199105 288	niet gematerialiseerd hoekpunt
6	246878 558	199110 323	niet gematerialiseerd hoekpunt
7	246890 591	199110 701	hoek gebouw
8	246906 082	199103 435	niet gematerialiseerd hoekpunt
9	246908 575	199107 340	niet gematerialiseerd hoekpunt
10	246922 309	199105 733	niet gematerialiseerd hoekpunt
11	246919 217	199105 474	niet gematerialiseerd hoekpunt
12	246908 761	199117 548	niet gematerialiseerd hoekpunt
13	246904 837	199102 831	niet gematerialiseerd hoekpunt
14	246955 255	199117 207	niet gematerialiseerd hoekpunt
15	246955 638	199100 615	niet gematerialiseerd hoekpunt
16	246980 447	199108 175	niet gematerialiseerd hoekpunt
17	246984 938	199107 036	niet gematerialiseerd hoekpunt
18	246985 546	199125 622	niet gematerialiseerd hoekpunt
19	246930 880	199105 961	niet gematerialiseerd hoekpunt
20	246929 615	199103 759	niet gematerialiseerd hoekpunt
21	246940 342	199110 343	niet gematerialiseerd hoekpunt
22	246925 628	199102 702	niet gematerialiseerd hoekpunt
23	246925 138	199108 223	niet gematerialiseerd hoekpunt
24	246929 908	199109 133	niet gematerialiseerd hoekpunt
25	246920 808	199108 483	niet gematerialiseerd hoekpunt
26	246916 636	199100 583	niet gematerialiseerd hoekpunt



Landmeters - en vastgoedexperten B.V.B.A.
Stationswal 28 3960 Bree
GSM.: 0475 / 627 595
Echt verklaard te Bree op 02/05/2017
Aangepast op 08/05/2017

De Landmeter - Expert

Mathieu Rutten
landmeter-expert beëdigd door de
rechtbank van eerste aanleg
van Tongeren dd. 27 september 1999
inschrijvingsnummer op het tableau
van beëdigden LAN / 04 0420
ondernemersnummer 0474 134 614

Schaal: 1/500
Dossier: 4737