

Aanw. N^o 7106-53975.

1 BIJLAGEN

1 PLANS

DE BESTENDIGE DEPUTATIE

VAN DEN PROVINCIALEN RAAD VAN LIMBURG,

Gezien de beraadslaging van den gemeenteraad van *Meldert*
dd. *4 april 1901* een plan aannemende voor *de*
verbreding en de rechte making der
buurtwegen n^o 6, 1 en 3 leidend
naar de statie van Zalkhem;

Gezien het plan der ligging;

Gezien het proces-verbaal van onderzoek *de commodo et incommodo*
waaruit blijkt dat *er geen verzet tegen dit*
ontwerp is opgekomen;

Gezien het advies van den H. Arrondissements-Commissaris;

Gezien het verslag van den H. provincialen Opziener der buurt-
wegen en waterloopen, dd. *25 juni 1901*, n^o *9488;*

Gehoord het verslag van den H.
lid van ons College;

Slegers

Gezien de wet van den 20 Mei 1863 en artikel 76 der gemeen-
tewet;

BESLUIT:

De bovengemelde beraadslaging voor hetgeen betreft de aanneming
des plans goed te keuren, en den aankoop in der minne der tot
uitvoering van dit plan noodige gronden, toe te staan ~~onder de volgende~~
~~voorwaarden.~~

Het tegenwoordige zal door het schepencollege 's Zondags na
deszelfs ontvangst afgekondigd worden, en, ingevolge de schikkingen
der wet van den 20 Mei 1863, gedurende acht dagen aangeplakt
blijven.

Het bewijs der vervulling dezer formaliteit zal ons, na verloop
van den bepaalden tijd voor het beroep, overgelegd worden.

Afschrift des tegenwoordigen zal, ter uitvoering, aan den
H Arrondissements-Commissaris van *Hasselt-maeyk*
verzonden worden.

Dergelijk afschrift zal tot nariicht aan den H. provincialen Opziener
der buurtwegen en waterloopen, te Hasselt, overgezonden worden.

In zitting, te Hasselt, den *28 juni 1907*.

Waren tegenwoordig de HH. *Gouverneur: Voorzitter,*
Slegers, Ridder de Boorman, Gielen,
Willems, de Greeft en Moos, Leelen en
Roelants, provinciale Griffier.

De provinciale Griffier,

H. Roelants

De bestendige Deputatie,

31

De Verslaggever,

Province de Limbourg.

Commune de Moeldert.

Plan des emprises à faire pour l'élargissement
et la rectification du Chemin n° 6.1 et 3, Conduisant de la
Station de Zolhem au village de Moeldert.

Dressé à Herck-la-bille, le 9^{juin} 1899.
Le Commissaire-royal.

[Signature]

Vu et approuvé par le Collège des
Conseils communaux
d'origine et de nature de la Commune
de Moeldert.

Moeldert, le 18^{juin} 1901.




[Signature] J. Vandenweert
C. Verbeke
J. De Bont

Gezien om geverde te worden aan ons besluit
van Keden, n° 7106 p 53975,


[Signature] De overleggen

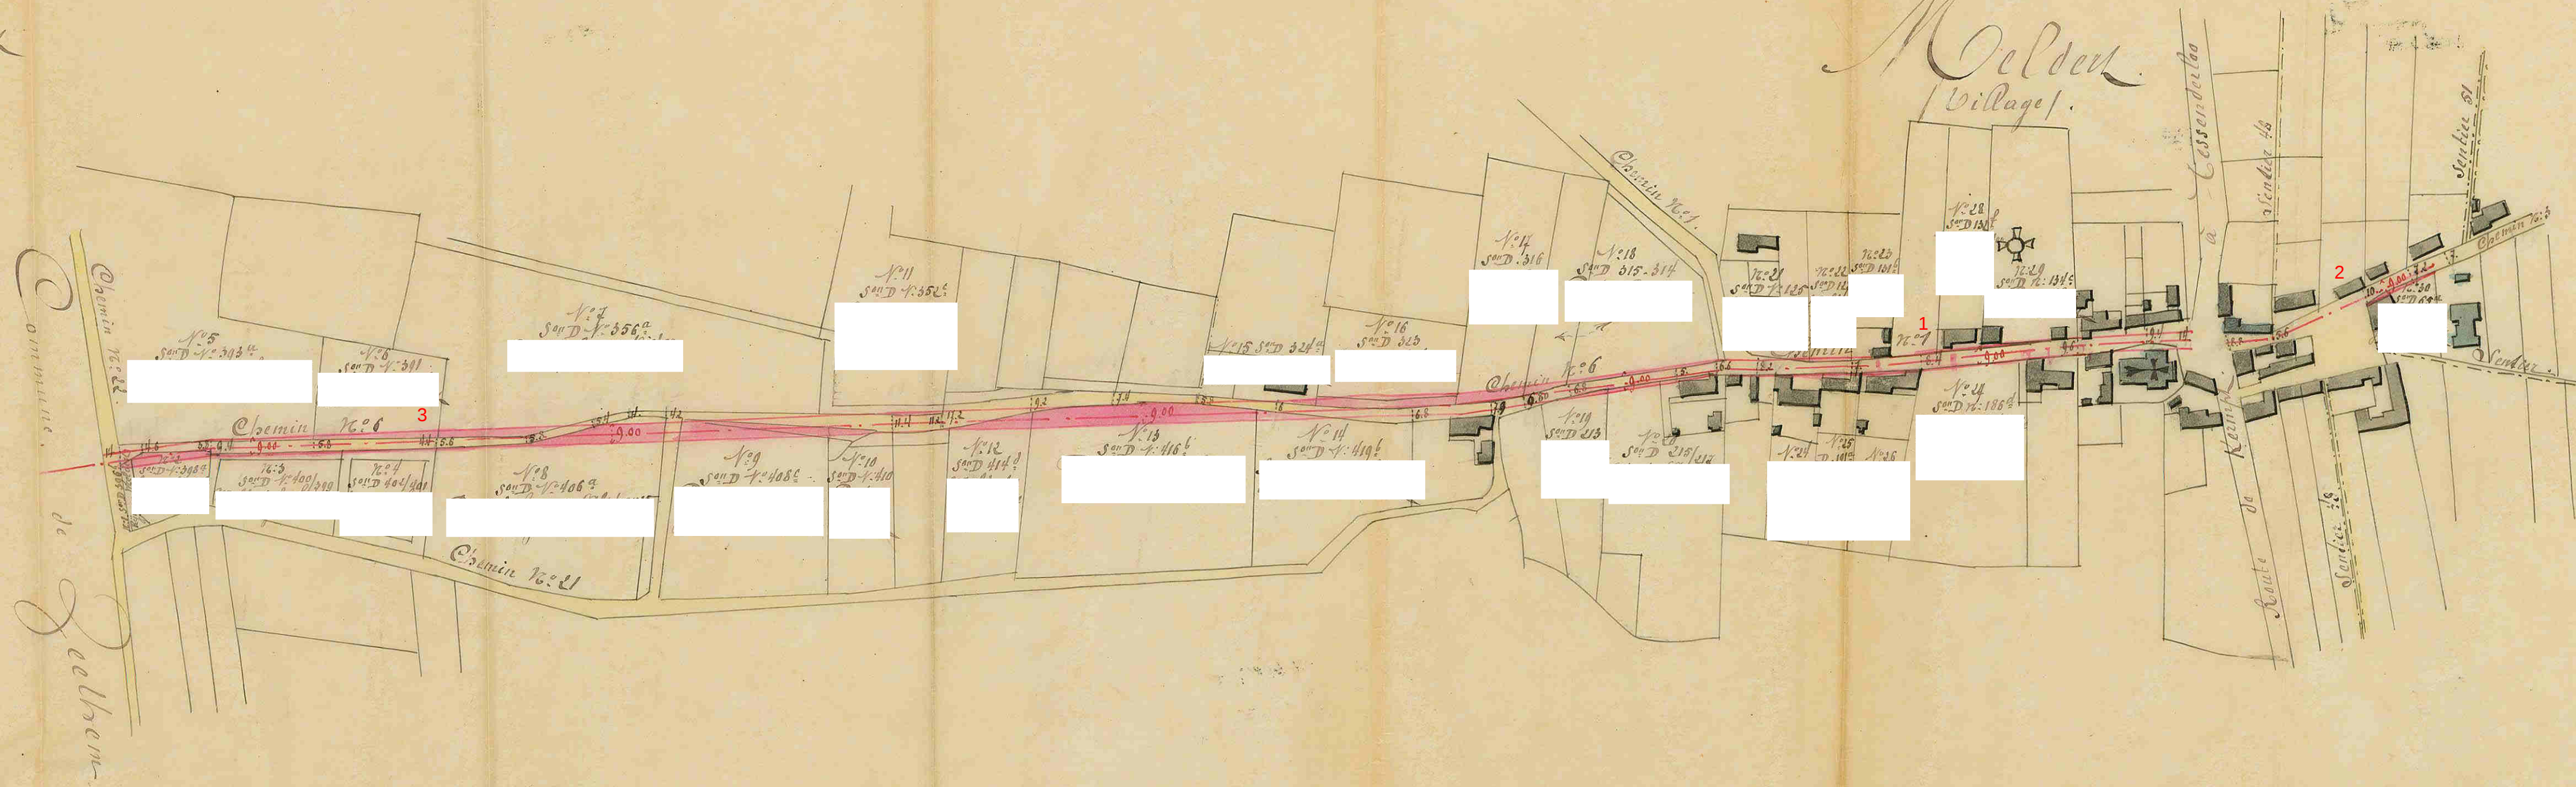

Echelle de 1 à 2500 mètres.

Schaal: 1/2500

0 15 30 60 90 120
Meters