

Manv. N^o 7106 - 36448.

(*I* BIJLAGEN
recommandé)

PLANS

DE BESTENDIGE DEPUTATIE

VAN DEN PROVINCIALEN RAAD VAN LIMBURG,

2 expéditions

Gezien de beraadslaging van den gemeenteraad van *Memburg*
dd. *28 februari 1900* een plan aannemende voor *het afschaffen*
der voetwegen n^o 26 en 36 en het gedeeltelijk recht-
maken van den weg n^o 4;

Gezien het plan der ligging;

Gezien het proces-verbaal van onderzoek *de commodo et incommodo*
waaruit blijkt dat *de h. h. Feitjens en anderen tegen*
dit ontwerp opgekomen zijn;

Gezien het advies van den H. Arrondissements-Commissaris;

Gezien het verslag van den H. provincialen Opziener der buurt-
wegen en waterloopen, dd. *1 mei 1900*, n^o *8097*

alsmede de beraadslaging van den gemeente-
raad van Memburg dd. 26 maart 1900
waaruit blijkt dat de gezegde reclamen
niet gepronst zijn;

Gehoord het verslag van den H.
lid van ons College;

Slegers

Gezien de wet van den 20 Mei 1863 en artikel 76 der gemeen-
tewet;

BESLUIT:

De bovengemelde beraadslaging voor hetgeen betreft de aanneming
des plans goed te keuren, ~~en den aankoop in der minne der tot~~
~~uitvoering van dit plan noodige gronden, toe te staan onder de volgende~~
~~voorwaarden:~~

Het tegenwoordige zal door het schepencollege 's Zondags na
deszelfs ontvangst afgekondigd worden, en, ingevolge de schikkingen
der wet van den 20 Mei 1863, gedurende acht dagen aangeplakt
blijven.

Het bewijs der vervulling dezer formaliteit zal ons, na verloop
van den bepaalden tijd voor het beroep, overgelegd worden.

Afschrift des tegenwoordigen zal, ter uitvoering, aan den
H Arrondissements-Commissaris van *Tongeren*
verzonden worden.

Dergelijk afschrift zal tot nariicht aan den H. provincialen Opziener
der buurtwegen en waterloopen, te Hasselt, overgezonden worden.

In zitting, te Hasselt, den *18 mei 1901*

Waren tegenwoordig de HH.

*Présents : Messieurs le Gouverneur, Président, Slegers,
notier de Borman, Gielen, Willem et de Creest,
bres, et Roela*

Emmuntz
De provinciale Griffier,

De bestendige Deputatie,



H. Roelant

J. de Witte

De Verslaggever,

31

notar

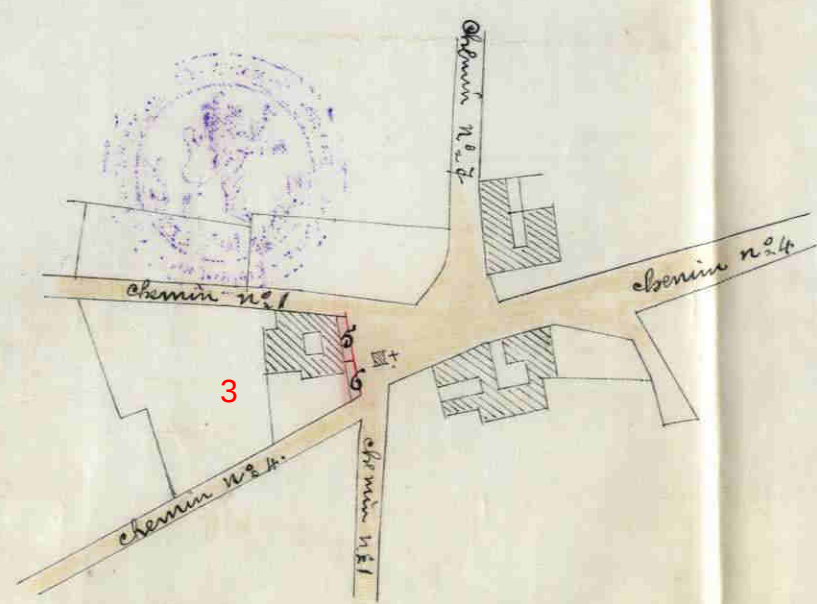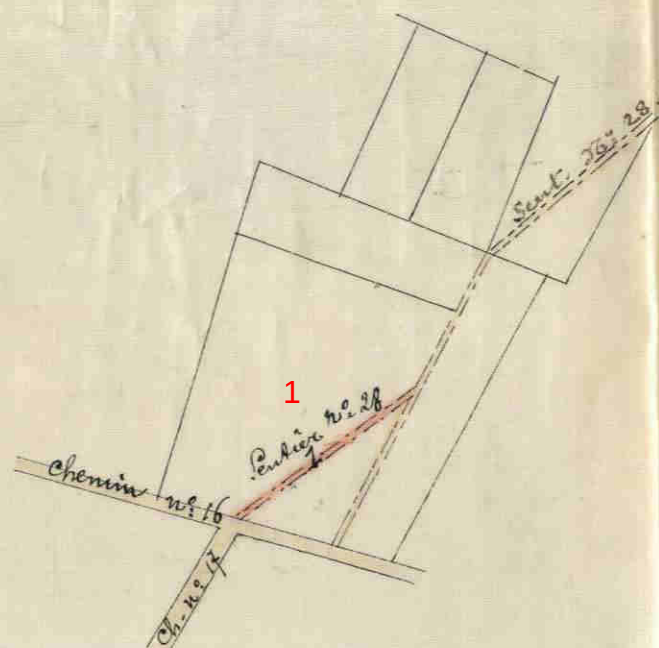

Schaal: 1/2500

0 15 30 60 90 120
Meters

Gemeente Membreuggen.
Plan van overschotten van wegen en voetwegen
waarvan de versmalling en vernietiging is ge-
vraagd door de aangrenzende eigenaars.

N° van het plan	Namen der eigenaars	N° der wegen	Grootte		Gaanmerkingen
			A	C	
1		28		42	
2		36	1	06	
3		36	1	43	
4		36	1	12	
5		1	"	20	
6		1	"	39	

In het drie dubbel opgemaaht door de ondergetekenen:
de landmeter,

Membreuggen, den 28 February 1900.

Jans. M.

Gezien en goedgekeurd door de gemeente raad om aan onze
beraadspaging van heden gehecht te worden, te men:
brugge, den 28 February 1900.

Op bevel, de secretaris,

De burgemeester, voorzitter,

W. J. Harting

W. K. K. K.



Gezien en gehecht te worden
n° 36448.

Hamer, den 18 mei 1900

De Bestuurde Deputatie

De promoude griffier J. A. A. A.

De Verdraggen

M.

M.