

N^o 7106

MINUUT

 $\frac{3}{2}$ Bijlagenwaarvan $\frac{1}{1}$ plan

3 AOÛT 1921

~~De Voorzitter van het Duitsch Burgerlijk Bestuur~~~~IN VERVANGING~~~~van de Bestendige Deputatie des Provincieraads van Limburg~~~~krachtens verordening des Heeren Generaal-gouverneurs in België van 26 April 1917.~~

Gezien de beraadslaging van den gemeenteraad van *Membruggen*
 dd. *4 Juni 1921* een plan aannemende voor *de afscheffing*
van gedeelten der wegen n^os 35, 40 en
29;

Gezien het plan der ligging;

Gezien het proces-verbaal van onderzoek *de commodo et incommodo*
 waaruit blijkt dat *geen enkel bezwaar tegen dit*
ontwerp ingebracht is geweest;

*Heer Arrondissements*Gezien het advies van den ~~Burgerlijken~~ Commissaris;

Gezien het verslag van den H. Hoofd-Ingenieur Bestuurder van den tech-
 nischen dienst der provincie, dd. *13 Juli 1921* n^o *79426;*

2 Minutes

Gezien de wet van den 10 April 1841 gewijzigd door die van den 20 Mei 1863 en artikel 76 der gemeentewet;
Gehoord het verslag van den Heer Gieten, lid van het College;
BESLUIT:

De bovengemelde beraadslaging voor hetgeen betreft de aanneming des plans goed te keuren, en den aankoop in der minne der tot uitvoering van dit plan noodige gronden alsook den afstand der beschikbare gedeelten weg aan de aangrenzende eigenaren gelijkvormig art. 29 der wet van 10 April 1841, toe te staan.

Het tegenwoordig besluit zal door het schepencollegie 's Zondags na deszelfs ontvangst afgekondigd worden, en ingevolge de schikkingen der wet van den 20 Mei 1863, gedurende acht dagen aangeplakt blijven.

Het bewijs der vervulling dezer formaliteit zal ons, na verloop van den bepaalden tijd voor het beroep bij den koning, overgelegd worden.

Deze beroepen zullen desgevallend aan den H. Gouverneur der provincie moeten toekomen binnen de vijftien dagen die de aanplakking volgen.

Afschrift des tegenwoordigen zal, ter uitvoering aan den H. ^{Arrondissements} Burgerlijken Commissaris van *Tongeren* verzonden worden.

Dergelijk afschrift zal tot nariicht aan den H. Hoofd-Ingenieur Bestuurder van den technischen dienst der provincie te Hasselt, overgezonden worden.

aanwezige n. d. d. d.

Gouverneur voorzitter Baron de Borsse

Gieten, Moore, Jodoul Coelen & Palmers leden

HASSELT, den 29 Juli 1911.

en Roelants, Griffier der Provincie


~~Der Präsident der deutschen Zivilverwaltung
in der Provinz Limburg,~~

*De Bestuursdeputatie
C. M. v. Schreier*

De Griffier der provincie,

De Verslaggever,

h. Gieten

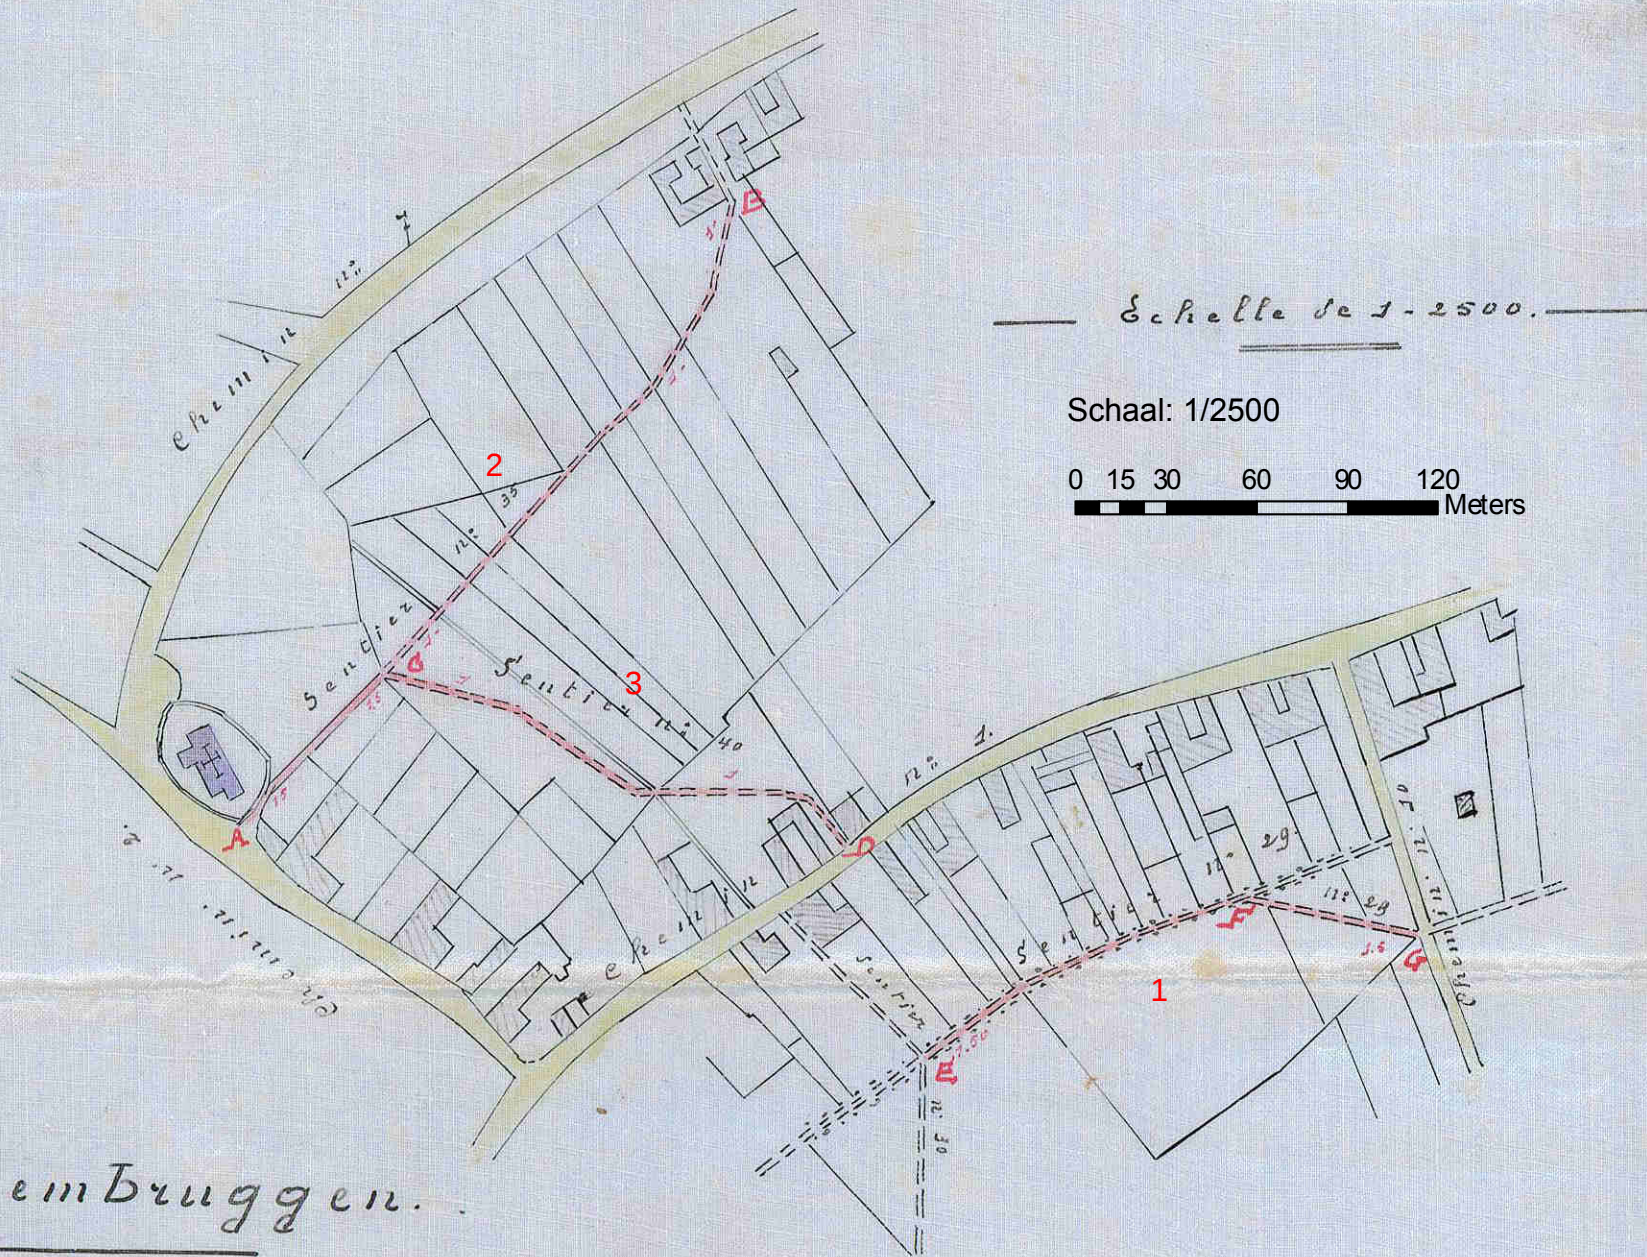

Gemeente Membruggen.

Uittreksel van den atlas der Buurtwegen
aanduidende in roode tint, gedeelten van
Voetwegen, die welken de gemeente voornemens
is af te staan, aan de aangrenzende eigenaars.

- I. Gedeelte AB van den voetweg n^o 35 met een
oppervlakte van 2 are 96 centiares.
- II. Gedeelte C.D. van den voetweg n^o 40 met een
oppervlakte van 1 are 64 centiares.
- III. Gedeelte EFG van den voetweg n^o 29 met een
oppervlakte van 2 are 61 centiares.

Aldus opgemaakt door den ondergeteekten de
Kantonale buurtweg commissaris van het
8^e district.

Mopertingen, den 12 Mei, 1921.

Meuwissen

2 minuten

de Griffier der provincie

de Griffier

Gezien om gehecht te worden aan
ons besluit van heden n^o 106 / 12958

Hasselt, den 29 Juli 1921
de Bestuursloze deputatie
in Mevr. Schreier

de Verelaggever

H. Gidley

Gezien en goedgekeurd
in zitting van den 4 Juni 1921

De 1^{ste} Leetw.
G. Wolmer

De Gemeenteraad
J. Wolmer

G. Wolmer
