



p r o v i n c i e Limburg

3de Directie Infrastructuur, Ruimtelijke Ordening, Milieu en Natuur

Sectie 3.1.1 Infrastructuur - Administratie

De bestendige deputatie van de provincieraad van Limburg

Gelet op het besluit van de gemeenteraad van Meeuwen-Gruitrode d.d. 14 september 2000 houdende het voorstel tot afschaffing van een gedeelte van buurtweg nr. 51 aangeduid in oranje kleur op het aan dit besluit gehechte uittreksel uit de atlas van de buurtwegen;

Gelet op de wet van 10 april 1841 over de buurtwegen, inzonderheid artikel 28;

Overwegende dat tijdens het openbaar onderzoek van 9 juli 2000 tot 3 augustus 2000 geen bezwaren of opmerkingen werden ingediend;

Gelet op het onderzoek door de Sectie 3.1.2 - Wegen;

Gelet op de voorgelegde plannen :

- het uittreksel uit de atlas der buurtwegen
- het uittreksel uit het kadasterplan
- het bestemmingsplan
- het opmetingsplan 14 juni 2000

Gehoord het verslag van Jean-Paul Lavigne, lid van het College;

BESLUIT

Artikel 1 Het gedeelte van buurtweg nr. 51 aangeduid in oranje kleur op het uittreksel uit de atlas van de buurtwegen IS AFGESCHAFT EN ONTTROKKEN AAN HET OPENBAAR DOMEIN.

Artikel 2 Overeenkomstig artikel 29 van de wet van 10 april 1841 over de buurtwegen kan de gemeenteraad, na schatting door een deskundige, beslissen tot verkoop van de aan het openbaar domein onttrokken gronden, of tot het vorderen, vanwege de eigenaars van de gronden, van de meerwaarde die voor hen ontstaat door deze afschaffing en onttrekking aan het openbaar domein.

Kenmerk
023.01.10/2931
Dossier
841.1/ 120.40.01
Bijlagen

Artikel 3 Overeenkomstig artikel 28, derde lid van de bovenvermelde wet over de buurtwegen is het college van burgemeester en schepenen belast met de bekendmaking van dit besluit. De gemeente en de belanghebbende derden kunnen, binnen 15 dagen te rekenen vanaf de eerste dag van de bekendmaking, een beroep instellen tegen dit besluit. Het beroep moet worden gericht aan de gouverneur van de provincie Limburg, die het beroepschrift en het volledige dossier voor verder gevolg zal doorzenden aan het Ministerie van de Vlaamse Gemeenschap, Departement Leefmilieu en Infrastructuur, Administratie voor Ruimtelijke Ordening, Huisvesting en Monumenten en Landschappen, Graaf de Ferrarisgebouw, Koning Albert II-laan 20, 1000 Brussel.

Door het indienen van een beroep wordt deze beslissing opgeschort.

Artikel 4 Het kadasterplan, het uittreksel uit de atlas van de buurtwegen, bestemmingsplan en het opmetingsplan worden als een integrerend deel gehecht aan dit besluit.

Artikel 5 Dit besluit wordt ter kennisneming gestuurd aan het college van burgemeester en schepenen van de gemeente Meeuwen-Gruitrode.

Aanwezig : Hilde Houben-Bertrand, gouverneur-voorzitter; Marc Vandeput, Sylvain Sleyphen, Jean-Paul Lavigne, Sonja Claes, Guy Vrijs, Frank Smeets, leden;
Marc Martens, provinciegriffier

Hasselt d.d. 2000-12-14

De Verslaggever,
(6)

Jean-Paul Lavigne

De Provinciegriffier,

Marc Martens

De Gouverneur-Voorzitter,

Hilde Houben-Bertrand

Nota: 1
Minuten: 5
Expedities: 1
Afschriften: 4 x 1 besluit

Kenmerk
023.01.10/2931
Dossier
841.1/ 120.40.01
Bijlagen

3de Directie
afdeling 1 - sectie 3.1.1

Kenmerk 023.01.10 1293-1.

Dossier ...841-112037-01

Gezien om gelicht te worden aan het besluit van heden

Hasselt dd. ...600-12-14

Namens de Bestendige Deputatie:

De Verslaggever,

(6)

De Provinciegriffier,

De Gouverneur-Voorzitter,

2/18



BESTEMMINGSPLAN


Gezien om te worden gevoegd bij het besluit van de Vlaamse regering
 van 28-07-1995 houdende vaststelling van een gedeelte van het
 gewestplan Neerpelt-Bree in Meeuwen-Gruitrode.

De minister-president van
 de Vlaamse regering

De Vlaamse minister van
 Openbare Werken, Vervoer en
 Ruimtelijke Ordening.

LUC VAN DEN BRANDE

Eddy BALDEWIJNS

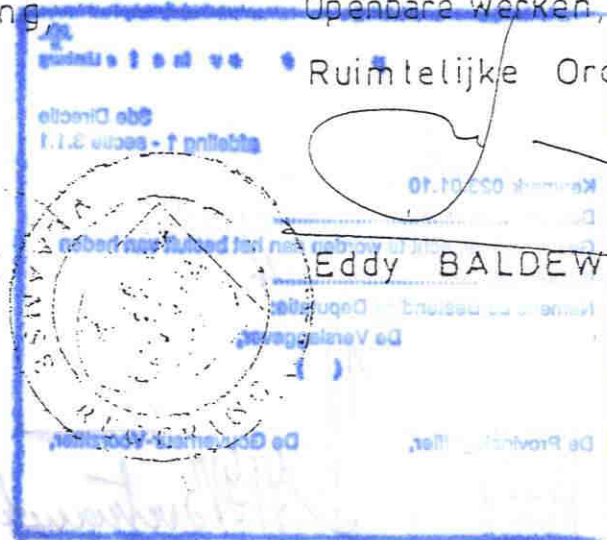


SCHAAL: 1/10.000

KAARTBLAD: 18/5

Schaal: 1/10 000

0 75 150 300 450 600
 Meters

Fragment uit de topografische kaart(en)
 met toelating A 1395 van het N.G.I.

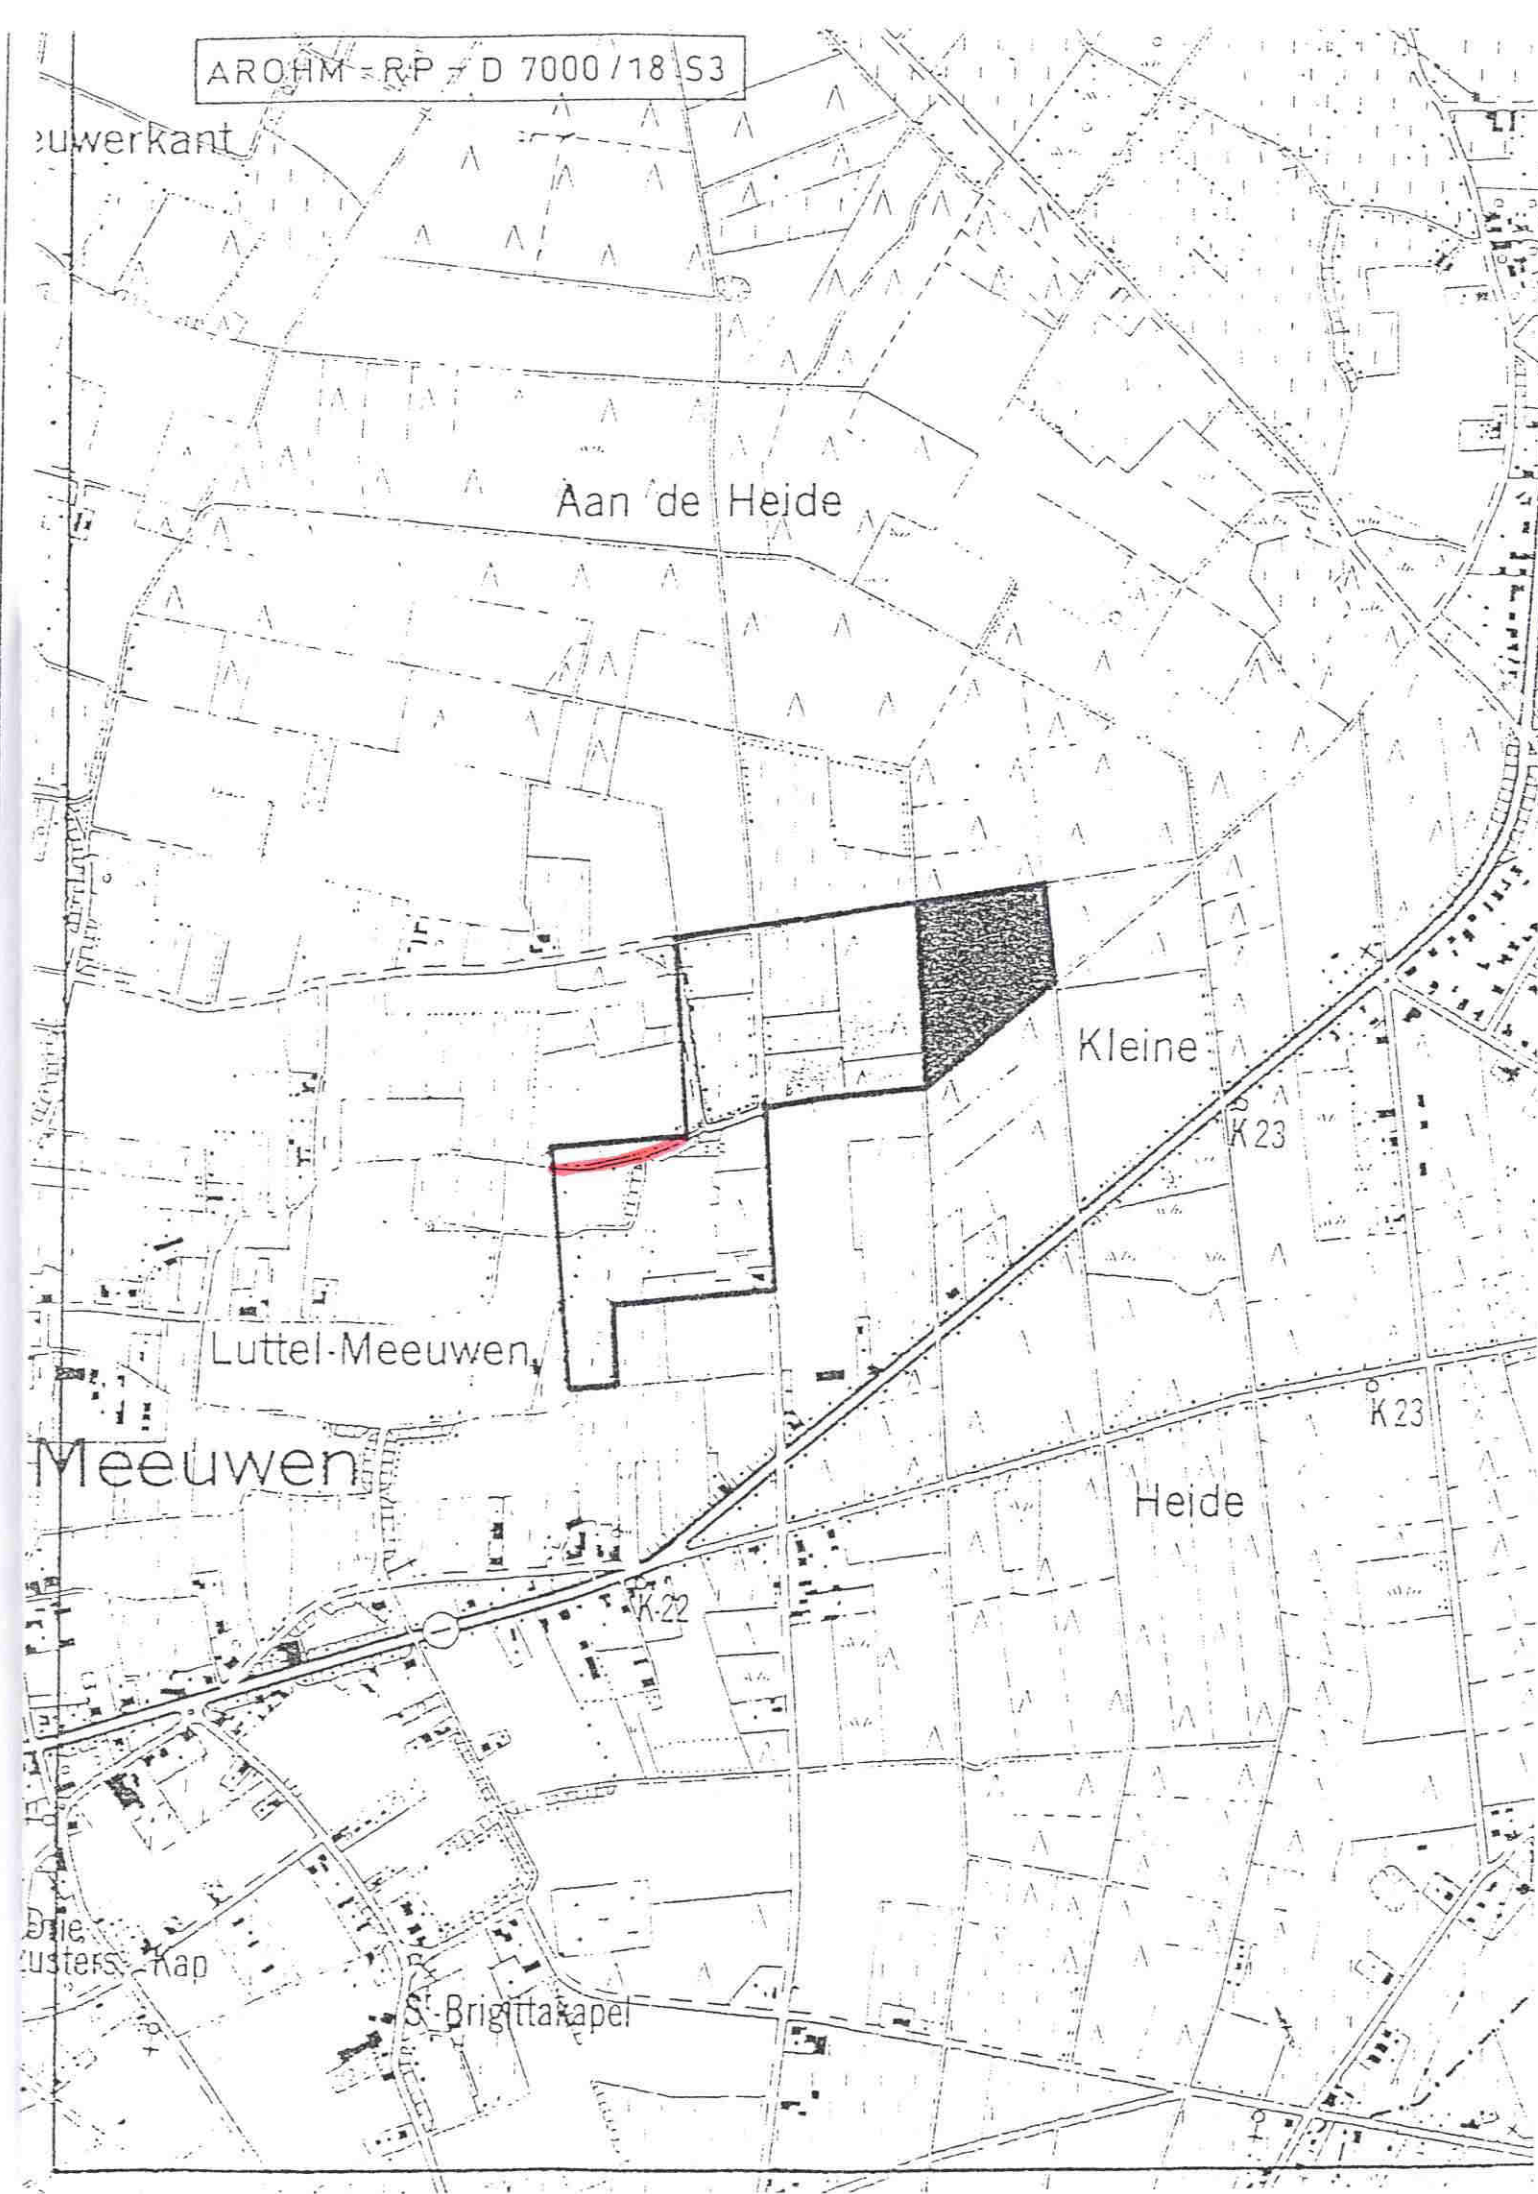



SECTIE

B/7

Bijgewerkt tot

PLAN N° 1.

Chem. n° 31

Chem. n° 11:30

Chem. n° 51

Chem. n° 10

De Provincie

De Gemeente

De Verrekening


De Directie

De Afdeling



PLAN N° 2.



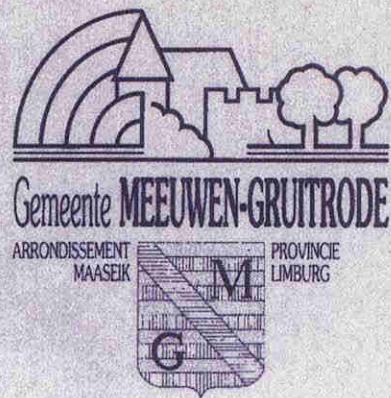

**Afschaffing v.e. deel v.d. buurtweg nr. 51,
Onttrekking a.h. openbaar domein, deelgemeente Meeuwen.**

Opgemaakt door de Technische Dienst van de gemeente Meeuwen - Gruitrode
Dorpsstraat 44 te 3670 Meeuwen - Gruitrode
Tel. 011/79.01.70 - 79.01.80 Fax. 011/79.01.81
Meeuwen-Gruitrode, 14 juni 2000.
Opgemeten door

J. Voermans
Landmeter

Gezien en voorlopig aangenomen door de
Gemeenteraad in zitting van 28/06/2000.
De Secretaris De Burgemeester

J. Berben H. Hoogmartens

Het College van Burgemeester en Schepenen bevestigt
dat onderhavig plan voor openbaar onderzoek werd
neergelegd van 09/07/2000 tot 03/08/2000.
De secretaris De Burgemeester

J. Berben H. Hoogmartens

Gezien en goedgekeurd door de gemeenteraad in zitting
van 14/09/2000.
De secretaris De Burgemeester,

Berben J. Hoogmartens H.

Legende

Bestaande As van de weg

Bestaande rooilijn

Nieuwe rooilijn

nr. 97/b

Perceelnummers

In te nemen

N.G.S. Nieuw Goede Staat

O.G.S. Oud Goede Staat

O.S.S. Oud Slechte Staat

Schaal: 1/500

Plan: 3

Dossiernummer: 147

Schaal: 1/500

0 2,5 5 10 15 20
Meters

Lot 1: dl buurtweg nr 51
opp: 16a 84ca

