

12-11-1987



Provincie Limburg

3de Directie-Afdeling 5

Technische Aangelegenheden

(5 afschriften maken a.u.b.)

 2 fte
 2 PTWD
 1 domh

Minuut

AFSCHAFFING VAN BUURTWEGEN

DE BESTENDIGE DEPUTATIE VAN DE PROVINCIERAAD VAN LIMBURG

 Kenmerk: 305.1/8578
 Dossier: 841.1/731.0

 Datum:
 Bijlagen:

 Gelet op de beslissing van de Gemeenteraad van Meerworm - Gruitrode
 dd. 29/06/1987, waarbij voorgesteld wordt over te gaan tot de afschaffing van

gedeelte voetpad nr. 111
 aangeduid in rode kleur op de aan onderhavig besluit gehechte plannen;

Gelet op de toepasselijke reglementering, nl. de Wet van 10 april 1841 over de buurtwegen, inzonderheid op artikel 28;

 Gelet op het Proces-Verbaal van sluiting van het openbaar onderzoek «de commodo et incommodo», waaruit blijkt dat een schriftelijk bezwa(a)r(en) of opmerking(en) werd(en) ingediend (1);
door bezuuchst

Overwegende dat de bezwaren werden weerlegd in bovengenoemd gemeenteraadsbesluit; (1)

 Gelet op het gunstig advies van de Hoofdingenieur-Directeur van de Provinciale Technische Weggendienst, dd. 26/10/1987, nr. 027.0/3027/841.1/731.0;

 Gehoord het verslag van dn. Jansen, Lid van ons College;

BESLUIT:

 Artikel 1. - Het gedeelte van voetpad nr. 111
 aangeduid in rode kleur op de aan onderhavig besluit gehechte plannen IS-~~ZON~~ (1)

AFGESCHAFT EN ONTTROKKEN AAN HET OPENBAAR DOMEIN.

Overeenkomstig artikel 29 van bovengenoemde Wet over de buurtwegen kan de gemeenteraad, na schatting door een deskundige, beslissing tot verkoop van de aan het openbaar domein onttrokken gronden, of tot het vorderen, vanwege de eigenaars van de gronden, van de meerwaarde die voor hen ontstaat tengevolge van deze afschaffing en onttrekking aan het openbaar domein.

Artikel 2. - Het College van Burgemeester en Schepenen is belast met de bekendmaking van onderhavig besluit overeenkomstig de bepalingen van artikel 28, derde lid, van bovengenoemde Wet van 10.04.1841.

De Gemeente en de belanghebbende derden kunnen, binnen de 15 dagen te rekenen vanaf de eerste dag van de bekendmaking, beroep instellen tegen onderhavig besluit. Het beroep moet worden gericht aan de Gouverneur van de Provincie Limburg, die het beroepschrift en het volledig dossier voor verder gevolg zal doorzenden aan de Gemeenschapsminister voor Ruimtelijke Ordening, ~~De Meessquare 35, te 1040 Brussel.~~
griffier schied 30 - 1040 Brussel

Door het indienen van beroep wordt onderhavige beslissing opgeschorst.

Artikel 3. - Onderhavig besluit zal voor verder gevolg worden gezonden:

- aan het College van Burgemeester en Schepenen van de belanghebbende gemeente;
- aan de Hoofdingenieur-Directeur van de Provinciale Technische Wegendienst.

Hasselt,

- 5 -11- 1987

Aanwezig:

Gouverneur, Voorzitter; Mannaerts, Mevrouw
Houben-Bertrand, Martin, Dufaux, Swennen,
Neven, Leden en Martens, Provinciegriffier.

Namens de Bestendige Deputatie:

(6 minuten)

De Griffier der Provincie,

De Gouverneur-Voorzitter,

(4)
De Verslaggever,

54 / 2 PTW 2
28 Me
120000

12-11-1987

Q

PROVINCIEBESTUUR VAN LIMBURG

IIIe DIRECTIE - 5e Afdeling A

Gezien om gehecht te worden aan ons besluit van

heden, kenmerk : 305.1 | 8578

dossier : 841.11731.0

Hasselt,

- 5-11-1987

6 min

Namens de Bestendige Deputatie


De Provinciegriffier, (4) De Gouverneur-Voorzitter,

De Verslaggever,

Handwritten signatures and stamps at the bottom of the document.

Voor eensluidende fotocopie
uit de atlas der buurtwegen
deelgemeente Meeuwen
uit het plan nr. 8 en 9

Namens het Schepencollege,
De Secretaris, *del.* De Burgemeester, *8*

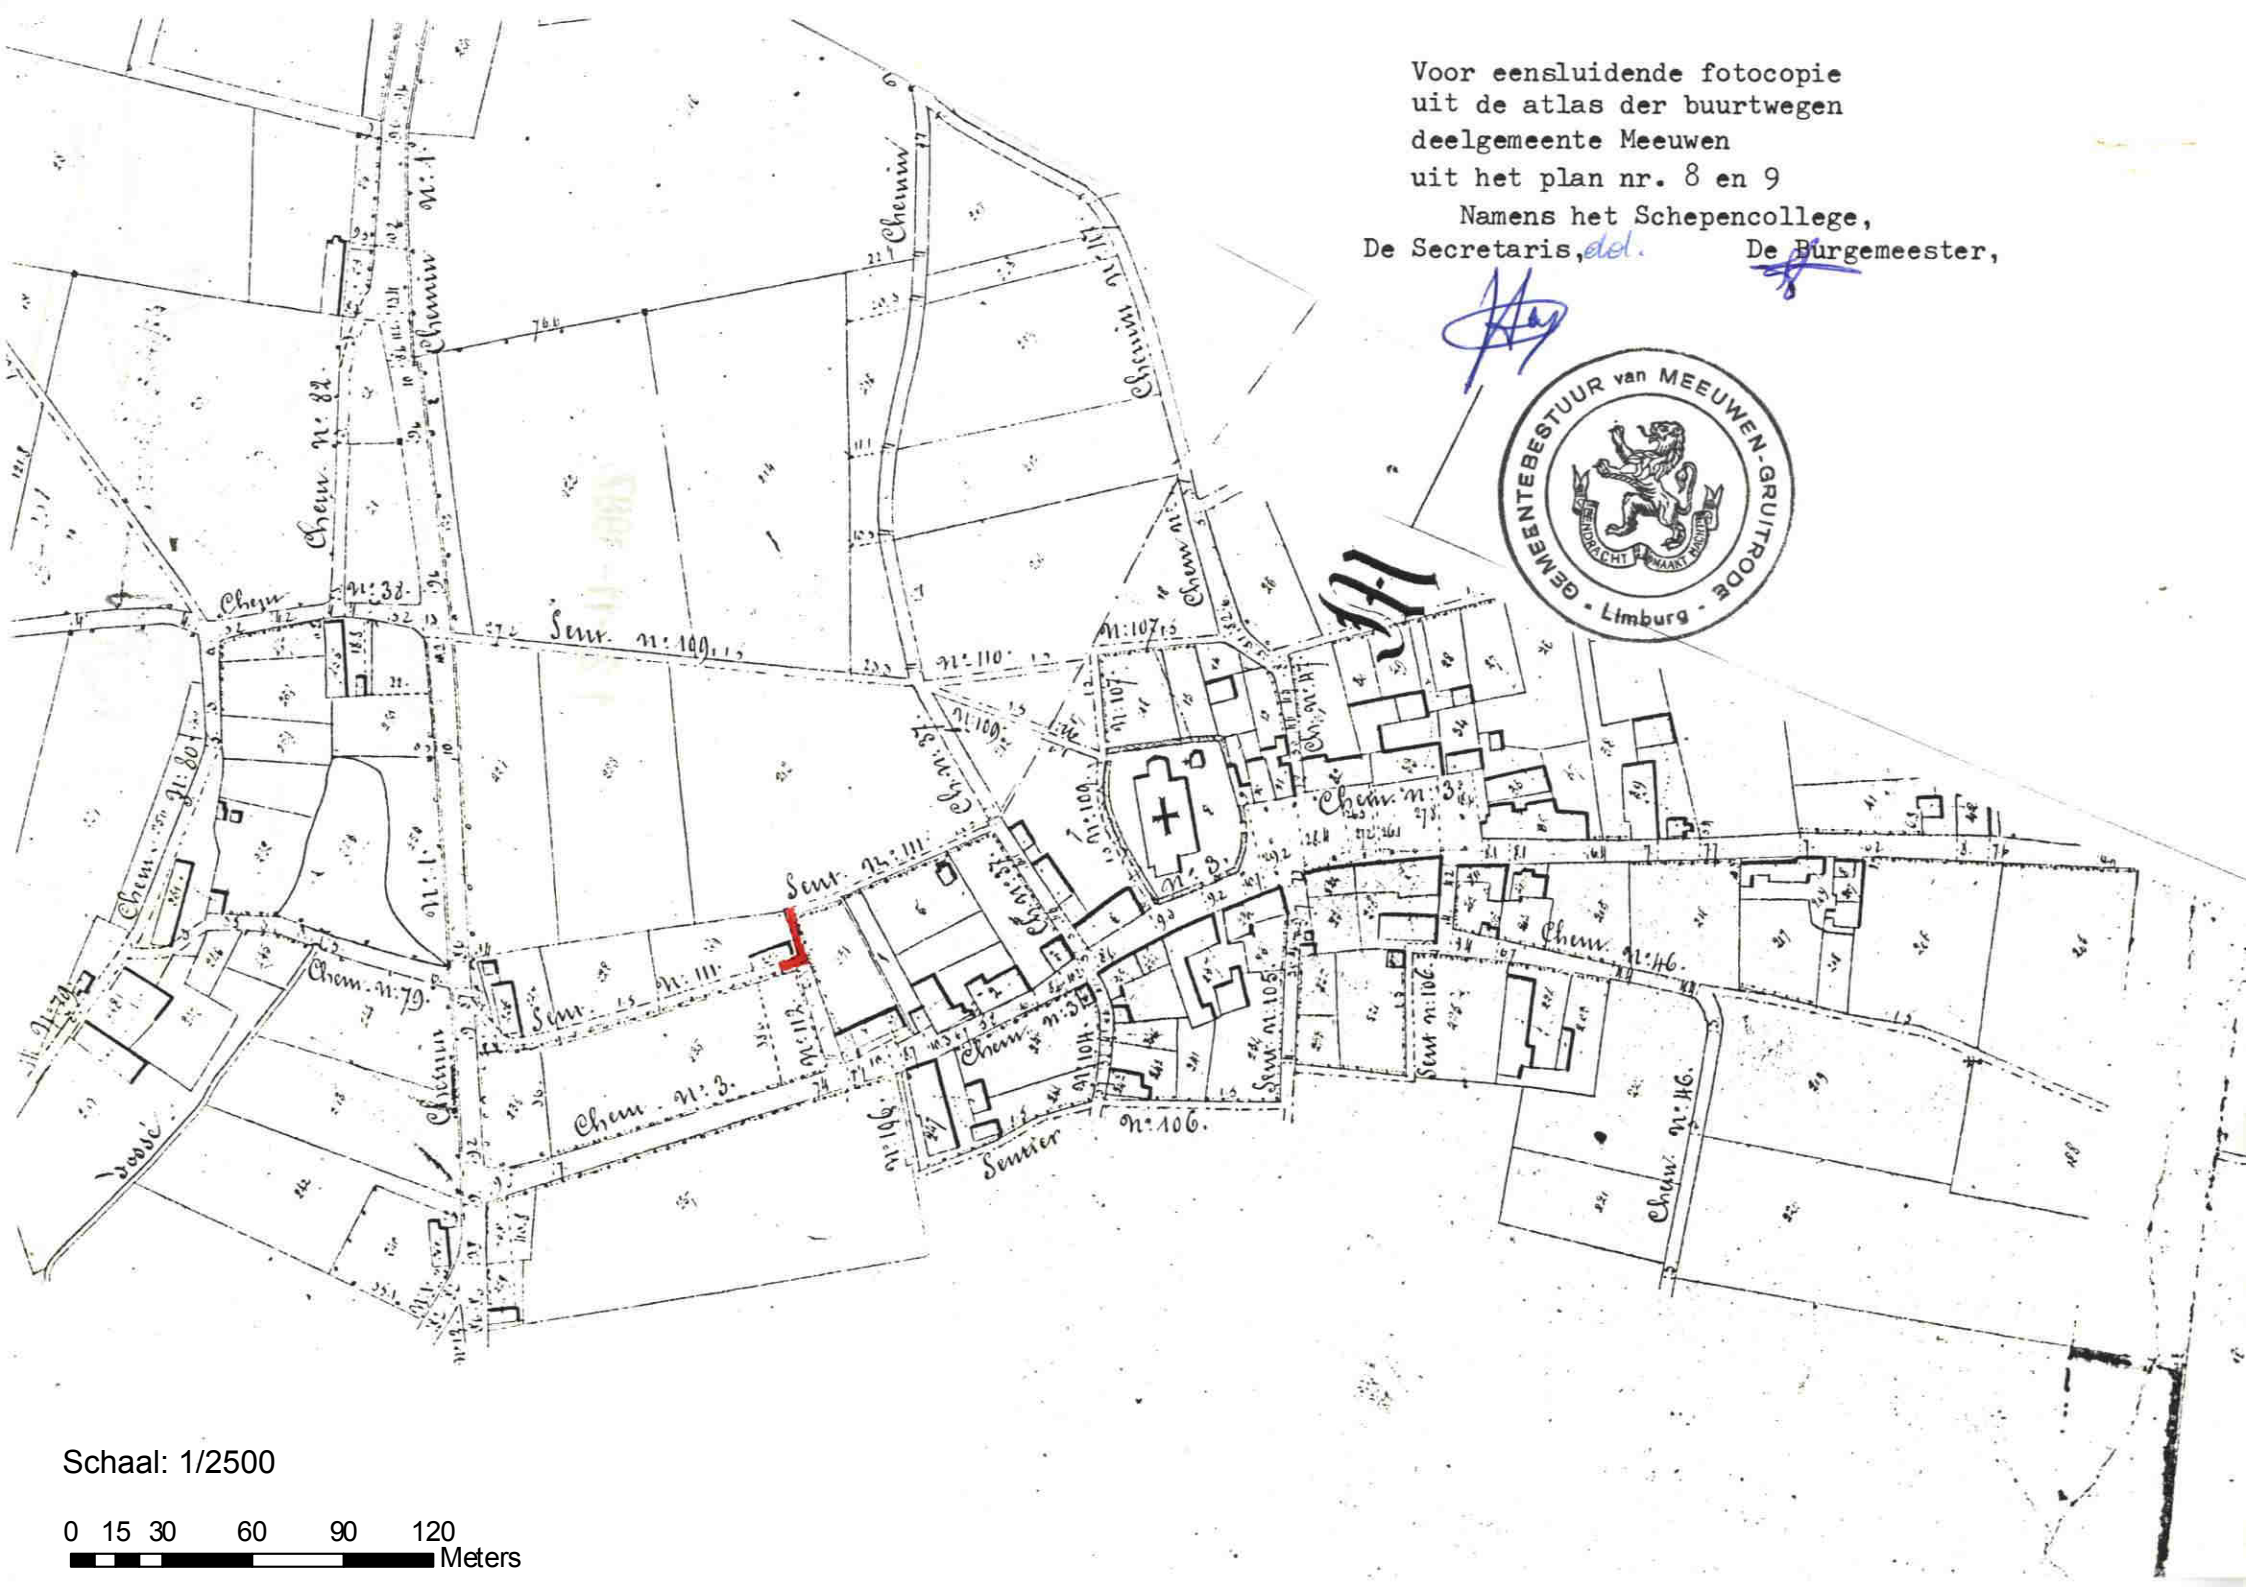

Schaal: 1/2500

0 15 30 60 90 120
Meters

VOOR EENSTUDENDE FOTOCOPIE.
Namen het Schepencollege:

De Secretaris dd. De Burgemeester,



Meeuwen het Dorp

Hoog

Kerkplein

Kloosterstraat

Smisstraat

Torenstraat

Schaal: 1/2500

0 15 30 60 90 120 Meters

A die.

GEMEENTE MEEUWEN - GRUITRODE


1^e Afdeling (voorheen MEEUWEN)

Meeuwen het Dorp

SECTIE B: nr 603i

NOORD

Aanvraag aan de Gemeente Meeuwen-Gruitrode
voor afschaffing van een gedeelte van voetpad nr 111 (oranje
gekleurd) groot 0a.37ca, gelegen op eigendom, nl. perc. nr 603i,
en niet meer gebruikt door het publiek.
Sch.: 1/250

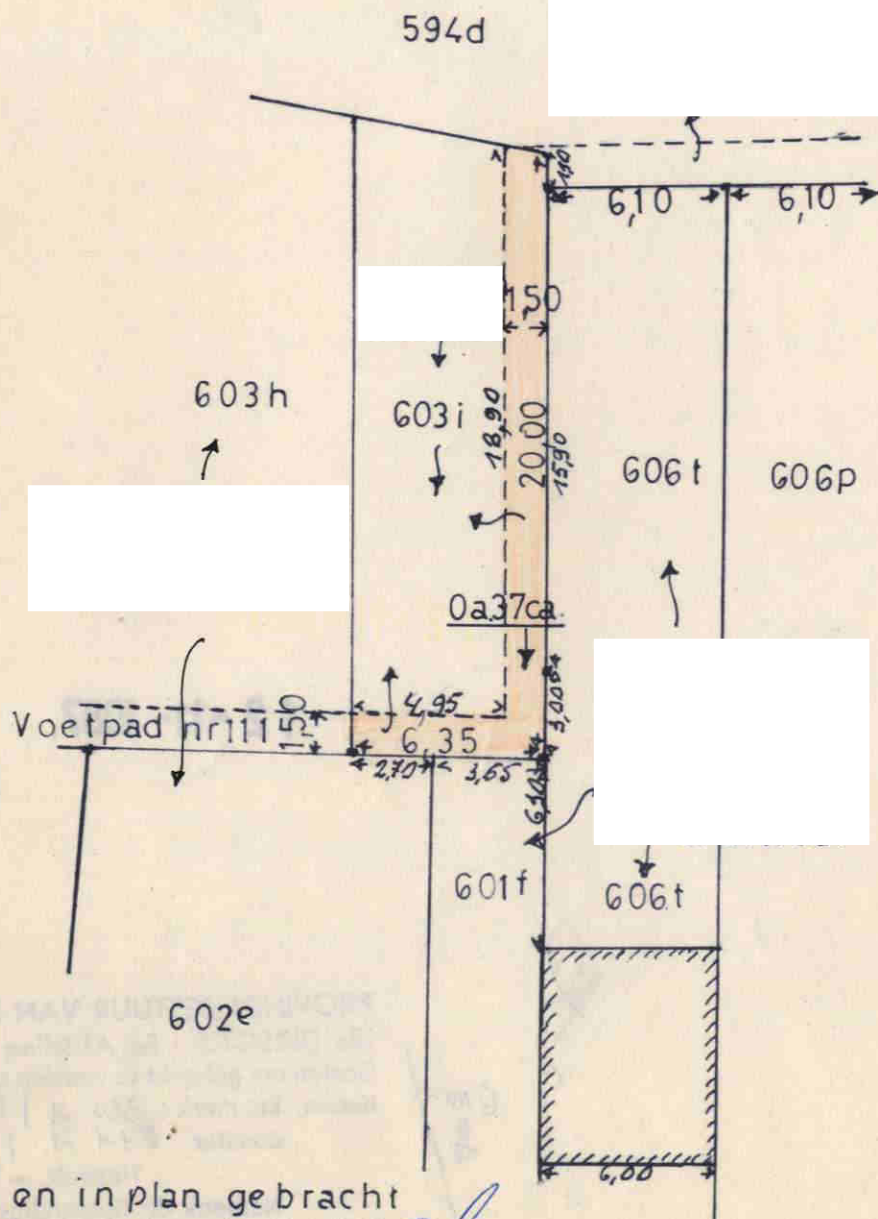

Opgemeten en in plan gebracht
door de ondergetekende beëdigde
landmeter, Smeets H.

Weg naar As, GG
Meeuwen-Gruitrode

Schaal: 1/250

0 1,5 3 6 9 12
Meters

11-7-86