

N^r 7106 —

81377

MINUUT.

BIJLAGEN

waarvan plan

De bestendige Deputatie

VAN DEN PROVINCIALEN RAAD VAN LIMBURG,

Gezien de beraadslaging van den gemeenteraad van *Meuwen*
 dd. *2 November 1908* een plan aannemende voor *de verbreding*
en de rechtmaking der buurtwegen n^o 3, 34,
44, 13 en 15 naar het gehucht Gestel en
Genek;

Gezien het plan der ligging;

Gezien het proces-verbaal van onderzoek *de commodo et incommodo*
 waaruit blijkt dat *dit ontwerp aan geen bezwaar*
noch verzet aanleiding heeft gegeven;

Gezien het advies van den H. Arrondissements-Commissaris;

Gezien het verslag van den H. *hoofdingenieur Bestuurder*
~~provincialen Opziener~~ der buurt-
 wegen en waterloopen, dd. *28 December 1908*, n^r *23012*;

Gehoord het verslag van den H.
lid van ons College;

Gielen,

Gezien de wet van den 20 Mei 1863 en artikel 76 der gemeentewet;

BESLUIT :

De bovengemelde beraadslaging voor hetgeen betreft de aanneming
des plans goed te keuren, ~~en den aankoop in der minne~~ *en des nood bij gedwongen onteigening*
uit rede van openbaar nut der tot ~~tot~~ *galaan de bestemming be*
uitvoering van dit plan noodige gronden ~~te~~ *maaktiging onderworpen worden*
~~voorwaarden:~~

Het tegenwoordig besluit zal door het schepencollege 's Zondags
na deszelfs ontvangst afgekondigd worden, en, ingevolge de schikkingen
der wet van den 20 Mei 1863, gedurende acht dagen aangeplakt blijven.

Het bewijs der vervulling dezer formaliteit zal ons, na verloop van
den bepaalden tijd voor het beroep bij den Koning, overgelegd worden.

Deze beroepen zullen desgevallend *aan den H. Gouverneur der*
provincie moeten toekomen binnen de vijftien dagen die op de aanplak-
king volgen.

Afschrift des tegenwoordigen zal, ter uitvoering, aan den H. Arron-
dissements-Commissaris van *Handt-maereyk* verzonden
worden.

Hooft-Ingenieur Bestuurder
Dergelijk afschrift zal tot nariicht aan den H. *provincialen Opziener*
der buurtwegen en waterloopen, te Hasselt, overgezonden worden.

In zitting, te Hasselt, den *15 January* 1909.

Waren tegenwoordig: de HH.


*Présents : Messieurs le Gouverneur, Président ;
Chevalier de Borman, Gielen, de Cruel, Moors (ner
orswarem Van Ham ont Membres, et Roelants, Greffier
provincial.*

De provinciale Griffier,

De bestendige Deputatie,

M. Roelants

De Verslaggever,

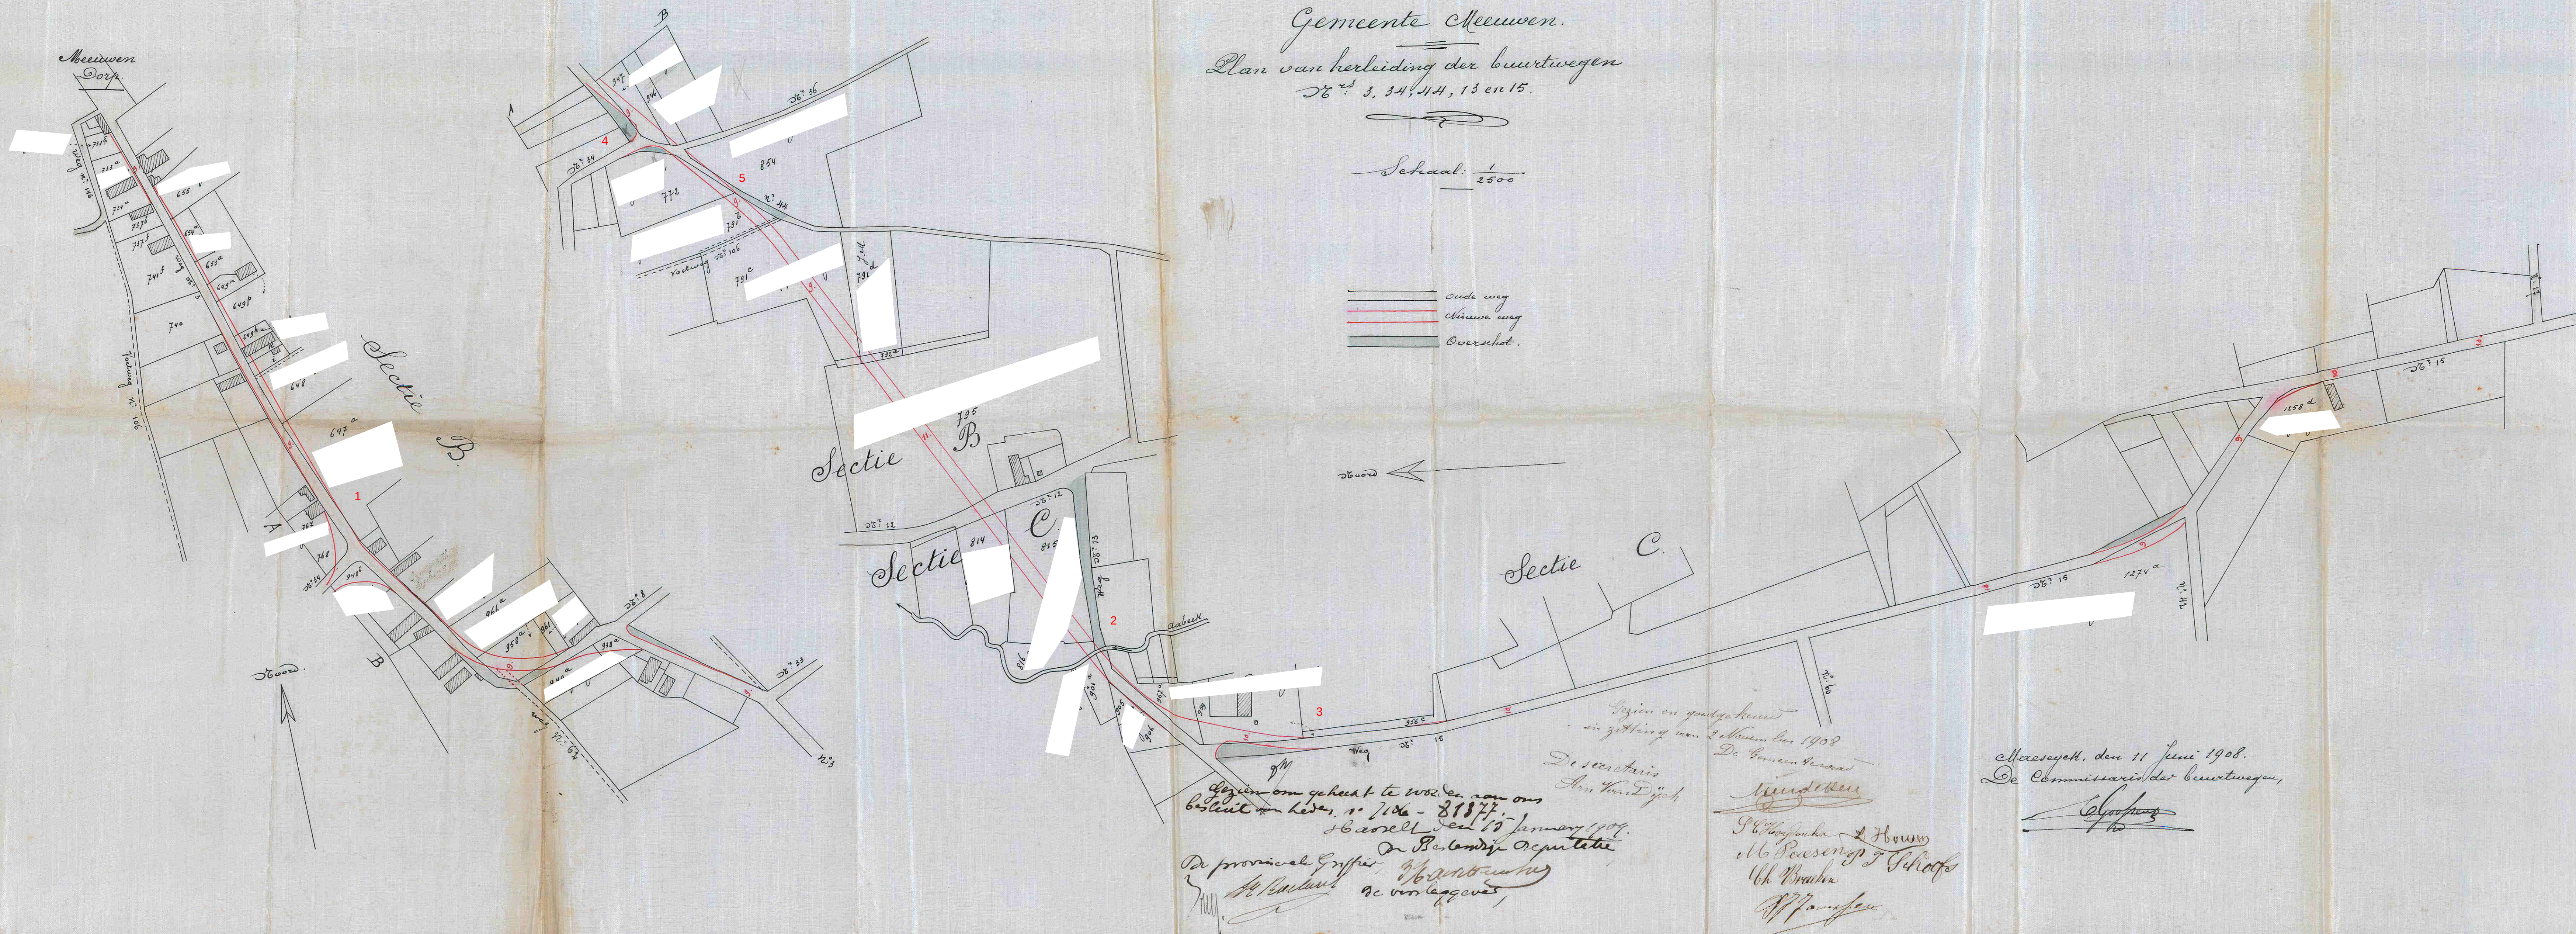

Maeseyck, den 11 Juni 1908.
De Commissaris der Buurtwegen,

Chapman