



p r o v i n c i e Limburg

3de Directie Infrastructuur, Ruimtelijke Ordening, Milieu en Natuur

Sectie 3.1.1 Infrastructuur - Administratie

De bestendige deputatie van de provincieraad van Limburg

Gelet op het besluit van de gemeenteraad van de gemeente Gingelom d.d. 6 november 2001 houdende het voorstel tot afschaffing van voetwegen nrs. 29 en 34 aangeduid in rode kleur en afschaffing van een gedeelte van voetweg nr. 33 aangeduid in rode kleur en te herleggen volgens aanduiding in blauwe kleur op het aan dit besluit gehechte uittreksel uit de atlas van de buurtwegen;

Gelet op de wet van 10 april 1841 over de buurtwegen, inzonderheid artikel 28;

Overwegende dat tijdens het openbaar onderzoek van 10 oktober 2001 tot 25 oktober 2001 geen bezwaren of opmerkingen werden ingediend;

Gelet op het onderzoek door de sectie 3.1.2.- wegen;

Gelet op de voorgelegde plannen :

- het uittreksel uit de atlas der buurtwegen
- het kadasterplan
- het opmetingsplan d.d. 29 maart 2000
- het opmetingsplan d.d. 24 augustus 2001;

Gehoord het verslag van Jean-Paul Lavigne, lid van het College;

BESLUIT

Artikel 1 De voetwegen nrs. 29 en 34 en een gedeelte van voetweg nr. 33 aangeduid in rode kleur op het uittreksel uit de atlas van de buurtwegen ZIJN AFGESCHAFT EN ONTTROKKEN AAN HET OPENBAAR DOMEIN en een gedeelte van voetweg nr. 33 wordt verlegd volgens aanduiding in blauwe kleur.

Artikel 2 Overeenkomstig artikel 29 van de wet van 10 april 1841 over de buurtwegen kan de gemeenteraad, na schatting door een deskundige, beslissen tot verkoop van de aan het openbaar domein onttrokken gronden, of tot het vorderen, vanwege de eigenaars van de gronden, van de meerwaarde die voor hen ontstaat ten gevolge van deze afschaffing en onttrekking aan het openbaar domein.

Kenmerk
023.01.10/2843
Dossier
841.1/110.47.01
Bijlagen

Artikel 3 Overeenkomstig artikel 28, derde lid van de bovenvermelde wet over de buurtwegen is het College van Burgemeester en Schepenen belast met de bekendmaking van dit besluit. De gemeente en de belanghebbende derden kunnen, binnen 15 dagen te rekenen vanaf de eerste dag van de bekendmaking, een beroep instellen tegen dit besluit. Het beroep moet worden gericht aan de Gouverneur van de provincie Limburg, die het beroepschrift en het volledig dossier voor verder gevolg zal doorzenden aan het Ministerie van de Vlaamse Gemeenschap, Departement Leefmilieu en Infrastructuur, Administratie voor Ruimtelijke Ordening, Huisvesting en Monumenten en Landschappen, Graaf de Ferrarisgebouw, Koning Albert II – laan 20, 1000 Brussel.
Door het indienen van een beroep wordt onderhavige beslissing opgeschort.

Artikel 4 Het kadasterplan, het uittreksel uit de atlas van de buurtwegen en de opmetingsplannen worden als een integrerend deel gehecht aan dit besluit.

Artikel 5 Deze beslissing tot verlegging van bovenvermelde buurtweg ontheft de aanvrager niet tot het bekomen van alle andere vereiste toelatingen en vergunningen, inzonderheid de bouwvergunning.
Indien een vereiste toelating of vergunning wordt geweigerd, dan zal de aanvrager de voortijdige gerealiseerde verlegging op zijn kosten ongedaan maken volgens de aanwijzingen van de sectie 3.1.2. – Wegen.

Artikel 6 Dit besluit wordt ter kennisneming gestuurd aan het college van burgemeester en schepenen van de gemeente Gingelom.

Aanwezig : Hilde Houben-Bertrand, Gouverneur Voorzitter; Marc Vandeput, Sylvain Sleypen, Jean-Paul Lavigne, Sonja Claes, Guy Vrijs, Frank Smeets, leden;
Marc Martens, provinciegriffier

Hasselt, d.d. 2002-02-28

De Verslaggever,
(5)

Jean-Paul Lavigne

De Provinciegriffier,

Marc Martens

De Gouverneur-Voorzitter,
Hilde Houben-Bertrand

Nota: 1
Minuten: 6
Expeditie: 1
Afschriften: 4 x 1 besluit
2 x 4 plannen

Kenmerk
023.01.10/2843
Dossier
841.1/ 110.47.01
Bijlagen



3de Directie
afdeling 1 - sectie 3.1.1

Kenmerk 023.01.10/1843
Dossier 841.1/110.47.01

Gezien om gehecht te worden aan het besluit van heden
Hasselt dd. 2002-01-28

Namens de Bestendige Deputatie:

De Verslaggever,

(5)


De Provinciegrieffier,

De Gouverneur-Voorzitter,

[Handwritten signature]

OPMETINGSPLAN

GINGELOM 6de afdeling
voorheen " Mielen-boven-Aalst "
sectie A, nrs.: zie plan
den breeden Akker

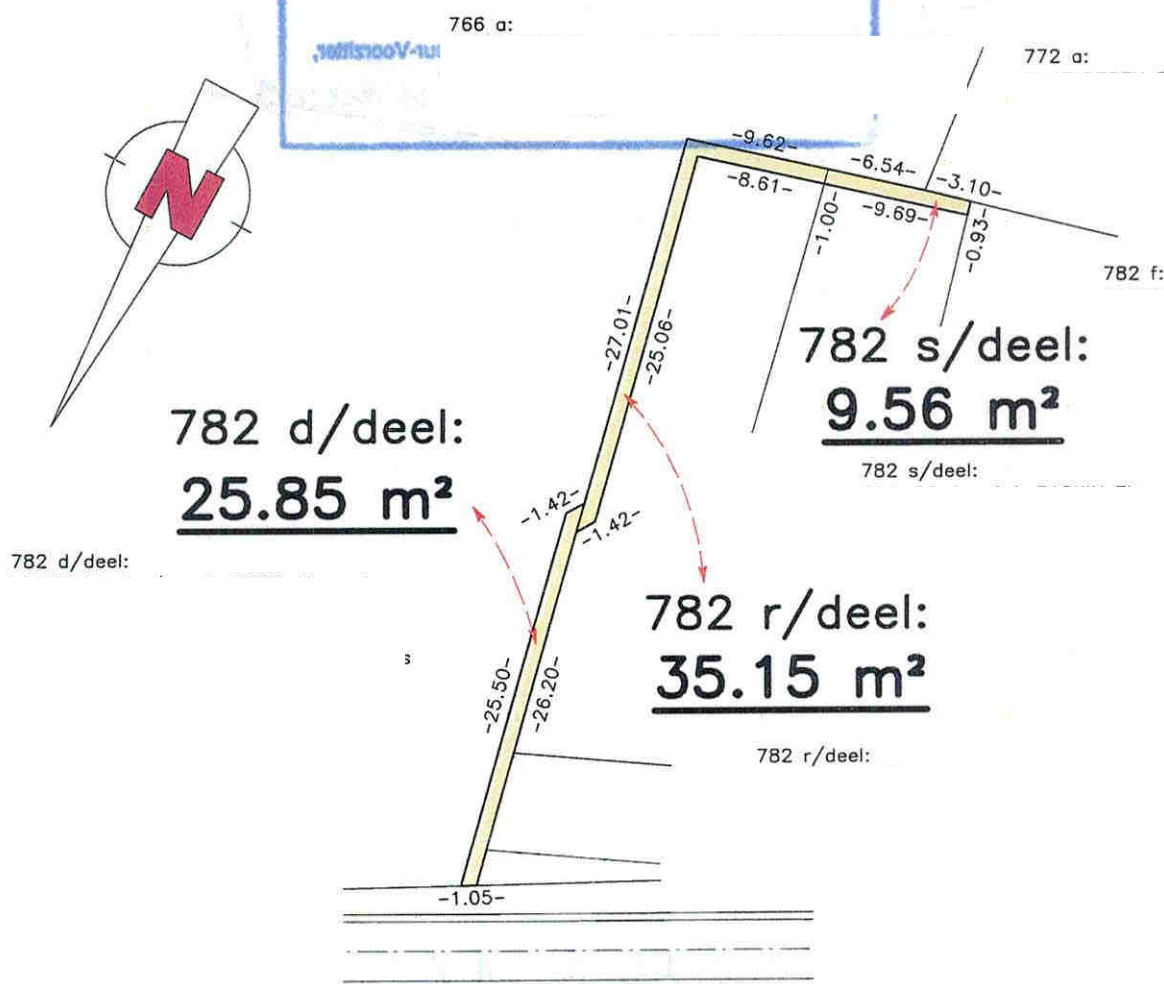

BREDENAKKERSTRAAT

OPGEMAAKT TE HERK-DE-STAD, 24 AUGUSTUS 2001
DE MEETKUNDIGE-SCHATTER van ONROERENDE GOEDEREN
André IVEN

Schaal: 1/500

Schaal: 1/500

0 2,5 5 10 15 20
Meters

ST.-TRUIDERSTEENWEG 143
3540 HERK-DE-STAD


Gingelom Afdeling 6 Sectie A

- af te schaffen voetweg
- bestaande weg
- nieuwe weg

schaal 1/2000


Schaal: 1/2000

0 15 30 60 90 120
Meters

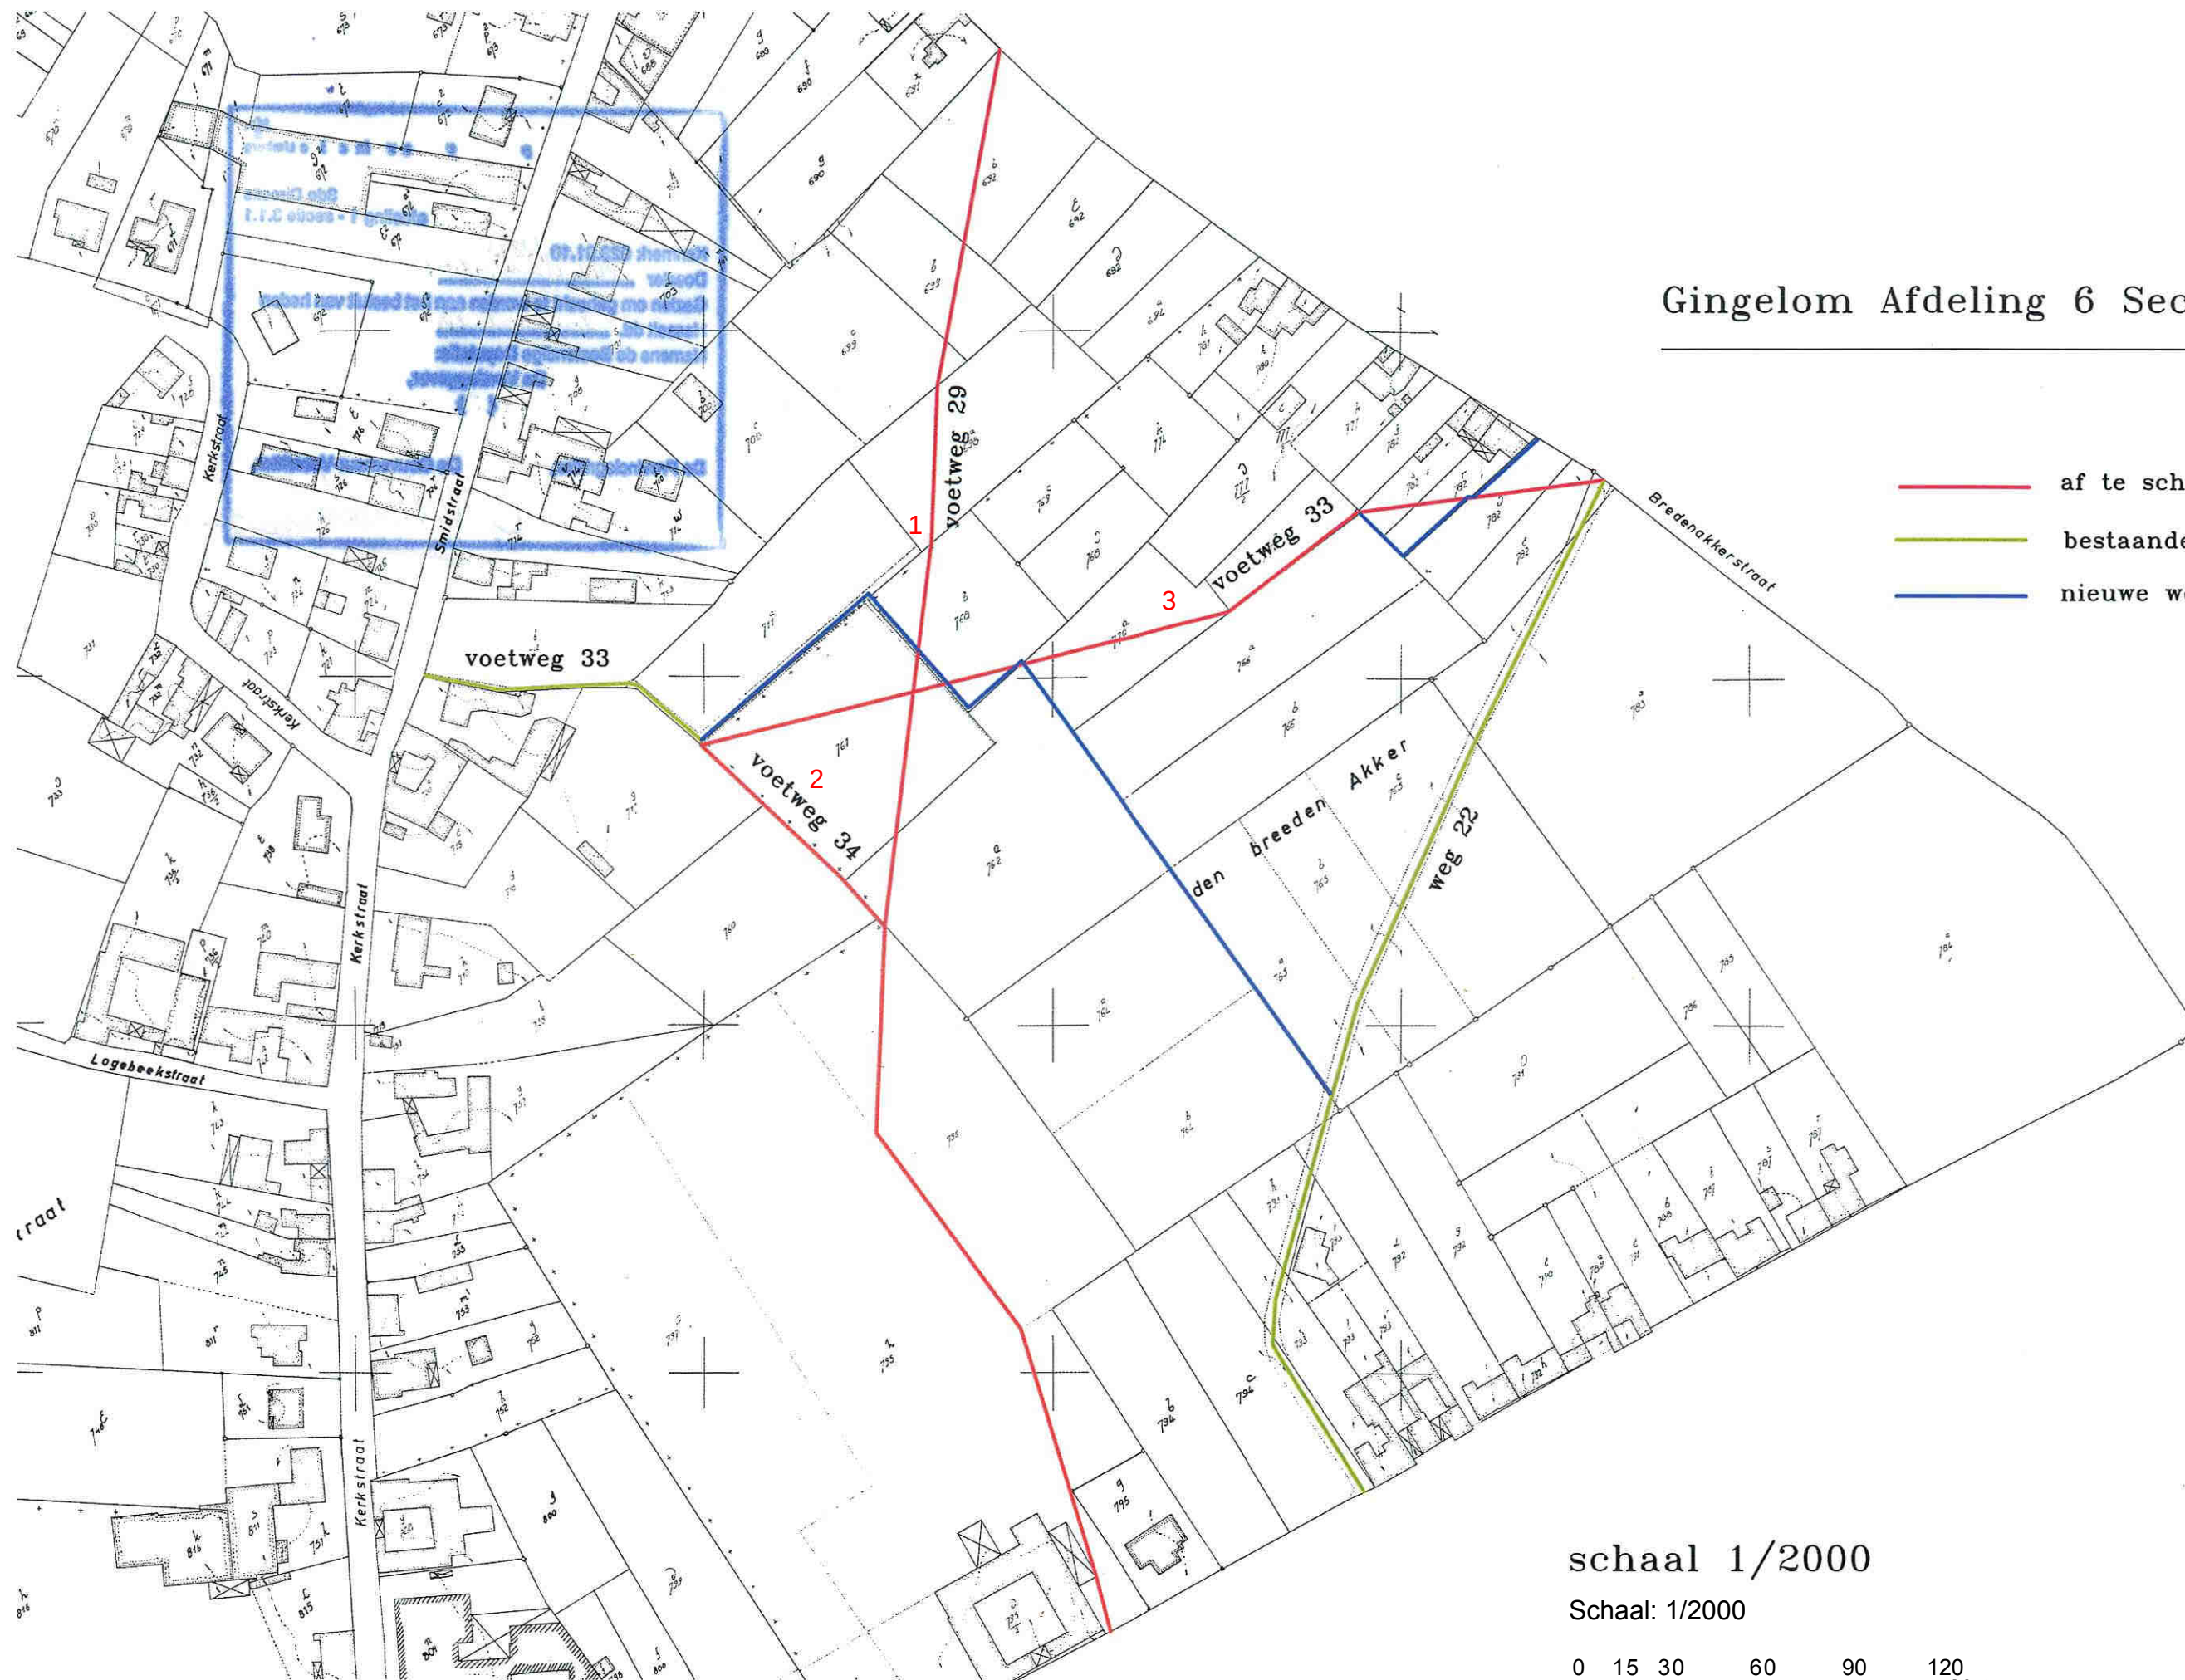


PLAN N° 1.

af te xaffen
bestand
bierwer

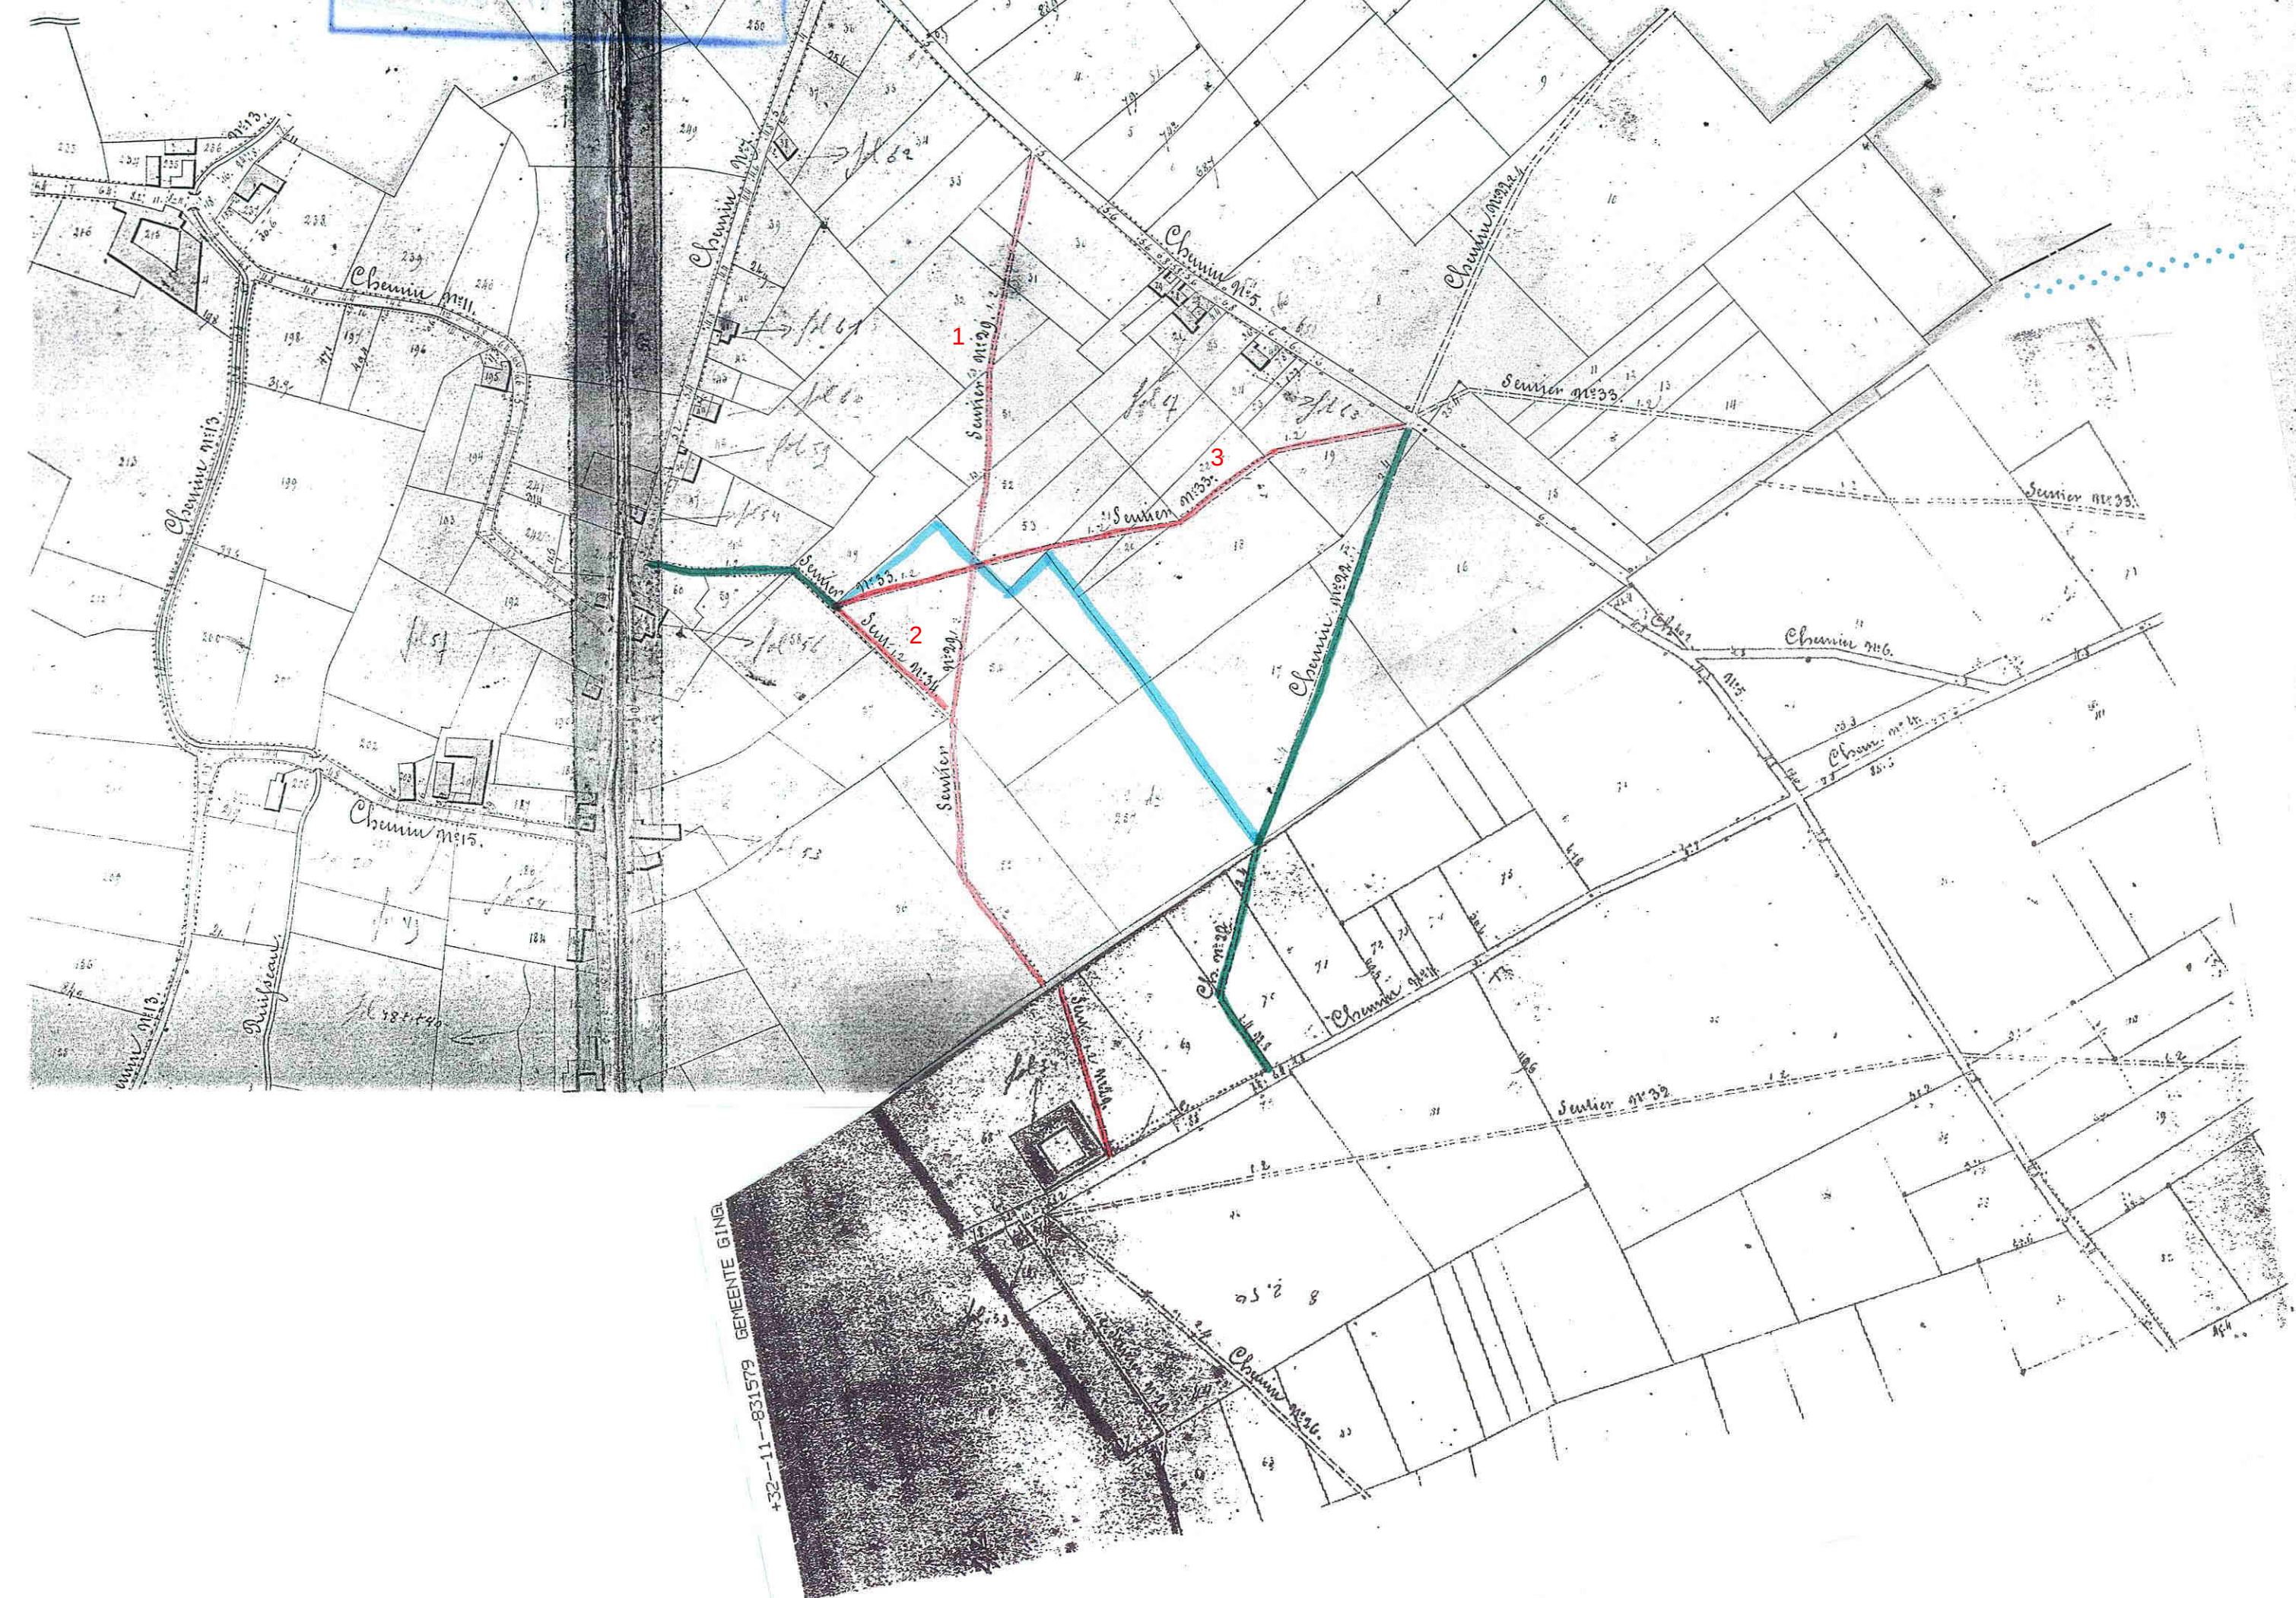

OPMETINGSPLAN

GINGELOM 6de afdeling
voorheen " Mielen-boven-Aalst "
sectie A, nrs.: zie plan

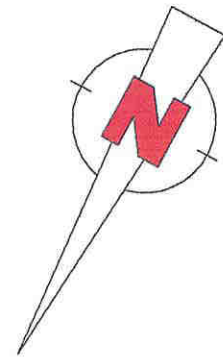


den breeden Akker

A - B : deel van voetweg nr. 33
B - C : nieuwe weg

De Smitsstraat

SMIDSTRAAT

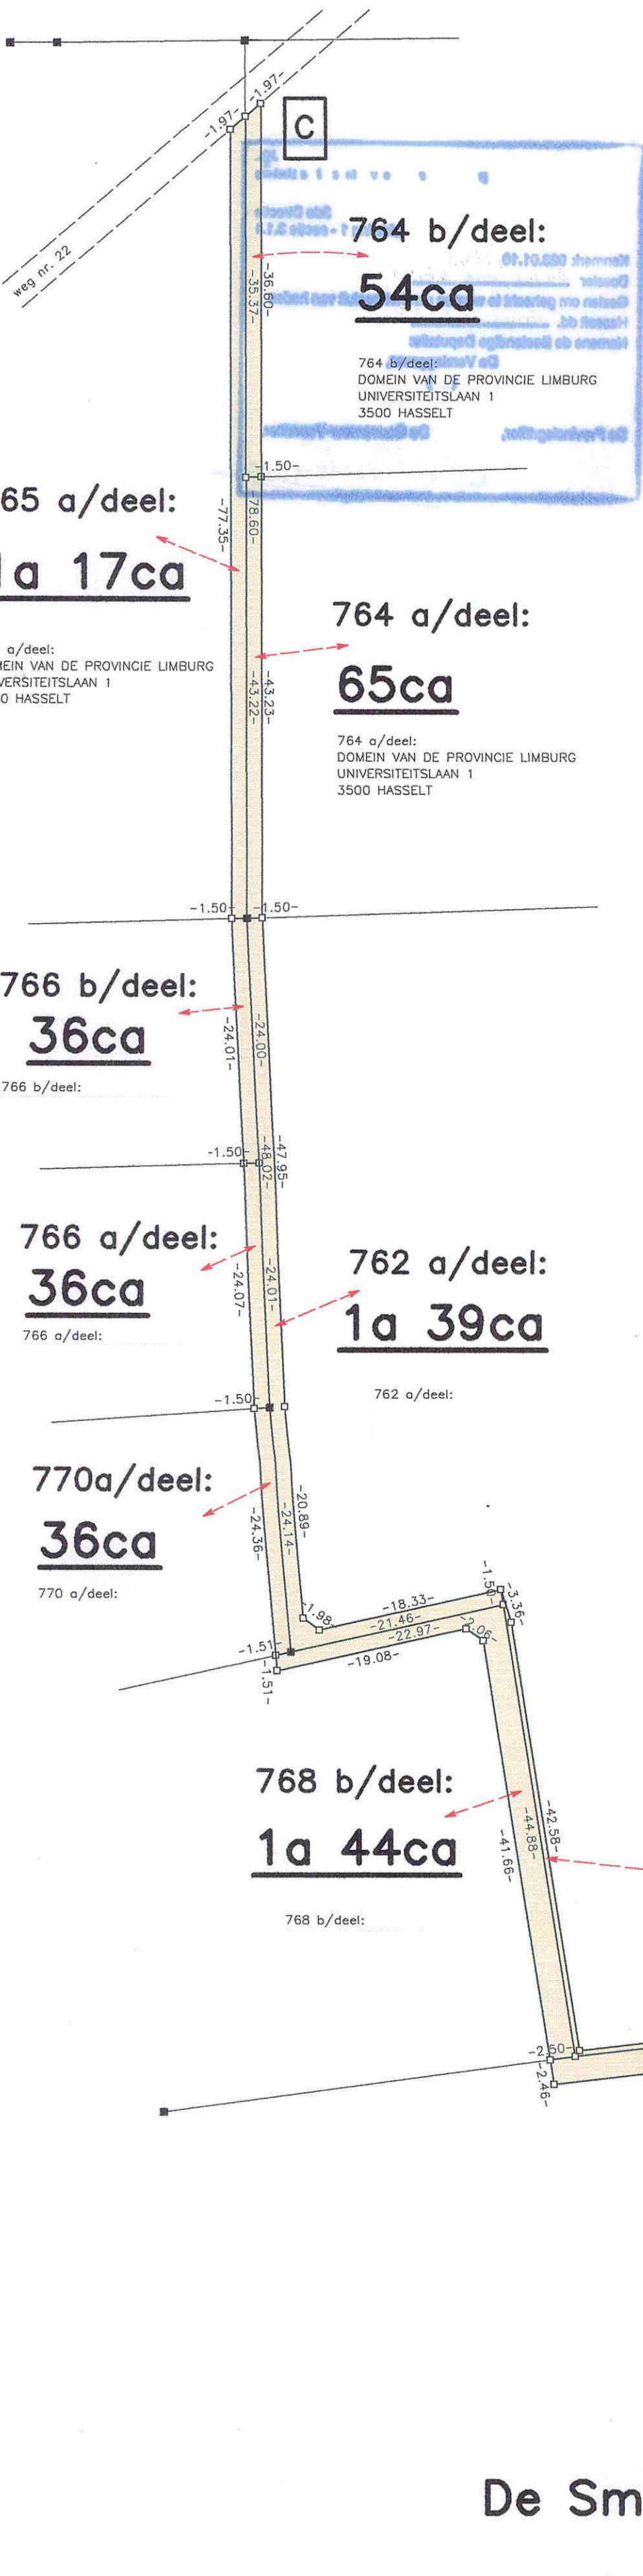

OPGEMAAKT TE HERK-DE-STAD, 29 MAART 2000
DE MEETKUNDIGE-SCHATTER van ONROERENDE GOEDEREN
André IVEN

ST.-TRUIDERSTEENWEG 143
3540 HERK-DE-STAD

Schaal: 1/500

0 2,5 5 10 15 20 Meters

Schaal: 1/500