

13 -9- 1976

PROVINCIEBESTUUR VAN LIMBURG.
III° DIRECTIE - 5e Afdeling A
Aanwr. nr. 7102/ *4485*

5 afschriften.
2-P.T.D.
2-Gte.
I-Bundel.

M I N U U T.

DE BESTENDIGE DEPUTATIE VAN DE PROVINCIERAAD
VAN LIMBURG;

Gelet op de beslissing dd. *08.06.1976*,
waardoor de gemeenteraad van *Mullen*
een plan aanneemt voor de afschaffing van *een*
gedeelte van de weg nr 12
op het grondgebied van deze gemeente;

Overwegende dat het niet gaat om een voetweg
welke in de bebouwde kom van een stad of in een aaneen-
gebouwd gedeelte van een plattelandsgemeente is gelegen;

Gelet op het proces-verbaal van het onderzoek
de commodo et incommodo, waaruit blijkt dat er geen be-
zwaren of opmerkingen werden ingediend;

Gelet op het gunstig advies van de Heer Hoofd-
ingenieur-Directeur van de Provinciale Technische Wegen-
dienst, dd. *27 augustus 1976*, nr. *1360* ;

Gelet op de wet van 10 april 1841, gewijzigd bij
de wetten van 20 mei 1863, 9 augustus 1948 en 5 augustus
1953, alsook op de omzendbrieven van de Heer Minister van
Openbare Werken nrs. 13, 13bis en 13 ter;

X Gehoord de Heer *Clarys*, Lid van het
college, in zijn desbetreffend verslag;

.../...

B E S L U I T :

De sektie van de ~~de~~ ^{het} gedeelte ^{od weg nr 12} op het grondgebied van de gemeente ^{Millen}, aangeduid in ^{rode} kleur op het hierbijgevoegd plan, is afgeschaft en onttrokken aan het openbaar domein.

De afstand van de grond die door deze afschaffing vrijkomt, mag gebeuren overeenkomstig artikel 29 van de wet van 10 april 1841.

Dit besluit zal, 's zondags na ontvangst, door het schepencolleg afgekondigd worden, en ingevolge de beschikkingen van de wet van 20 mei 1863, gedurende acht dagen aangeplakt blijven.

Belanghebbende derden, alsook de gemeente, kunnen tegen dit besluit in beroep gaan bij de Koning. Dit beroep schorst de uitvoering van dit besluit tot wanneer de Koning uitspraak heeft gedaan. Dit beroep moet uitgeoefend en aan de gouverneur overgemaakt worden binnen vijftien dagen, volgend op de aanplakking van dit besluit.

Afschrift van dit besluit zal, ter uitvoering worden overgemaakt aan het gemeentebestuur van ^{Millen}.

Dergelijk afschrift zal, tot naricht, gezonden worden aan de Heer Hoofdingenieur-Directeur van de Provinciale Technische Weggendienst.

Hasselt, 9 ^{september 1876}

WAREN AANWEZIG DE HEREN :

Gouverneur, Voorzitter; Claessen, ~~Groot~~
Smets, Vints, Beuls, Konings, Leden en
Smets, Griffier der Provincie.

Namens de Bestendige Deputatie;

De Griffier der Provincie,

De Gouverneur-Voorzitter,

De ^{" 2 "} Verslaggever,

III Directie
5e Afdeling.

1 exp P.T.W.D.
1 exp gte.

Gezien om gehecht te worden aan ons besluit
van heden, nr. 7107/4785

Hasselt, de 9 september 1971

De Bestendige Deputatie :

De Griffier der Provincie, De Gouverneur-Voorzitter,

De Verslaggever,


13 - 9 - 1976

Uittreksel uit de atlas der wegen

Detail plan n^o 8.

Schaal: 1/2500

0 15 30 60 90 120
Meters

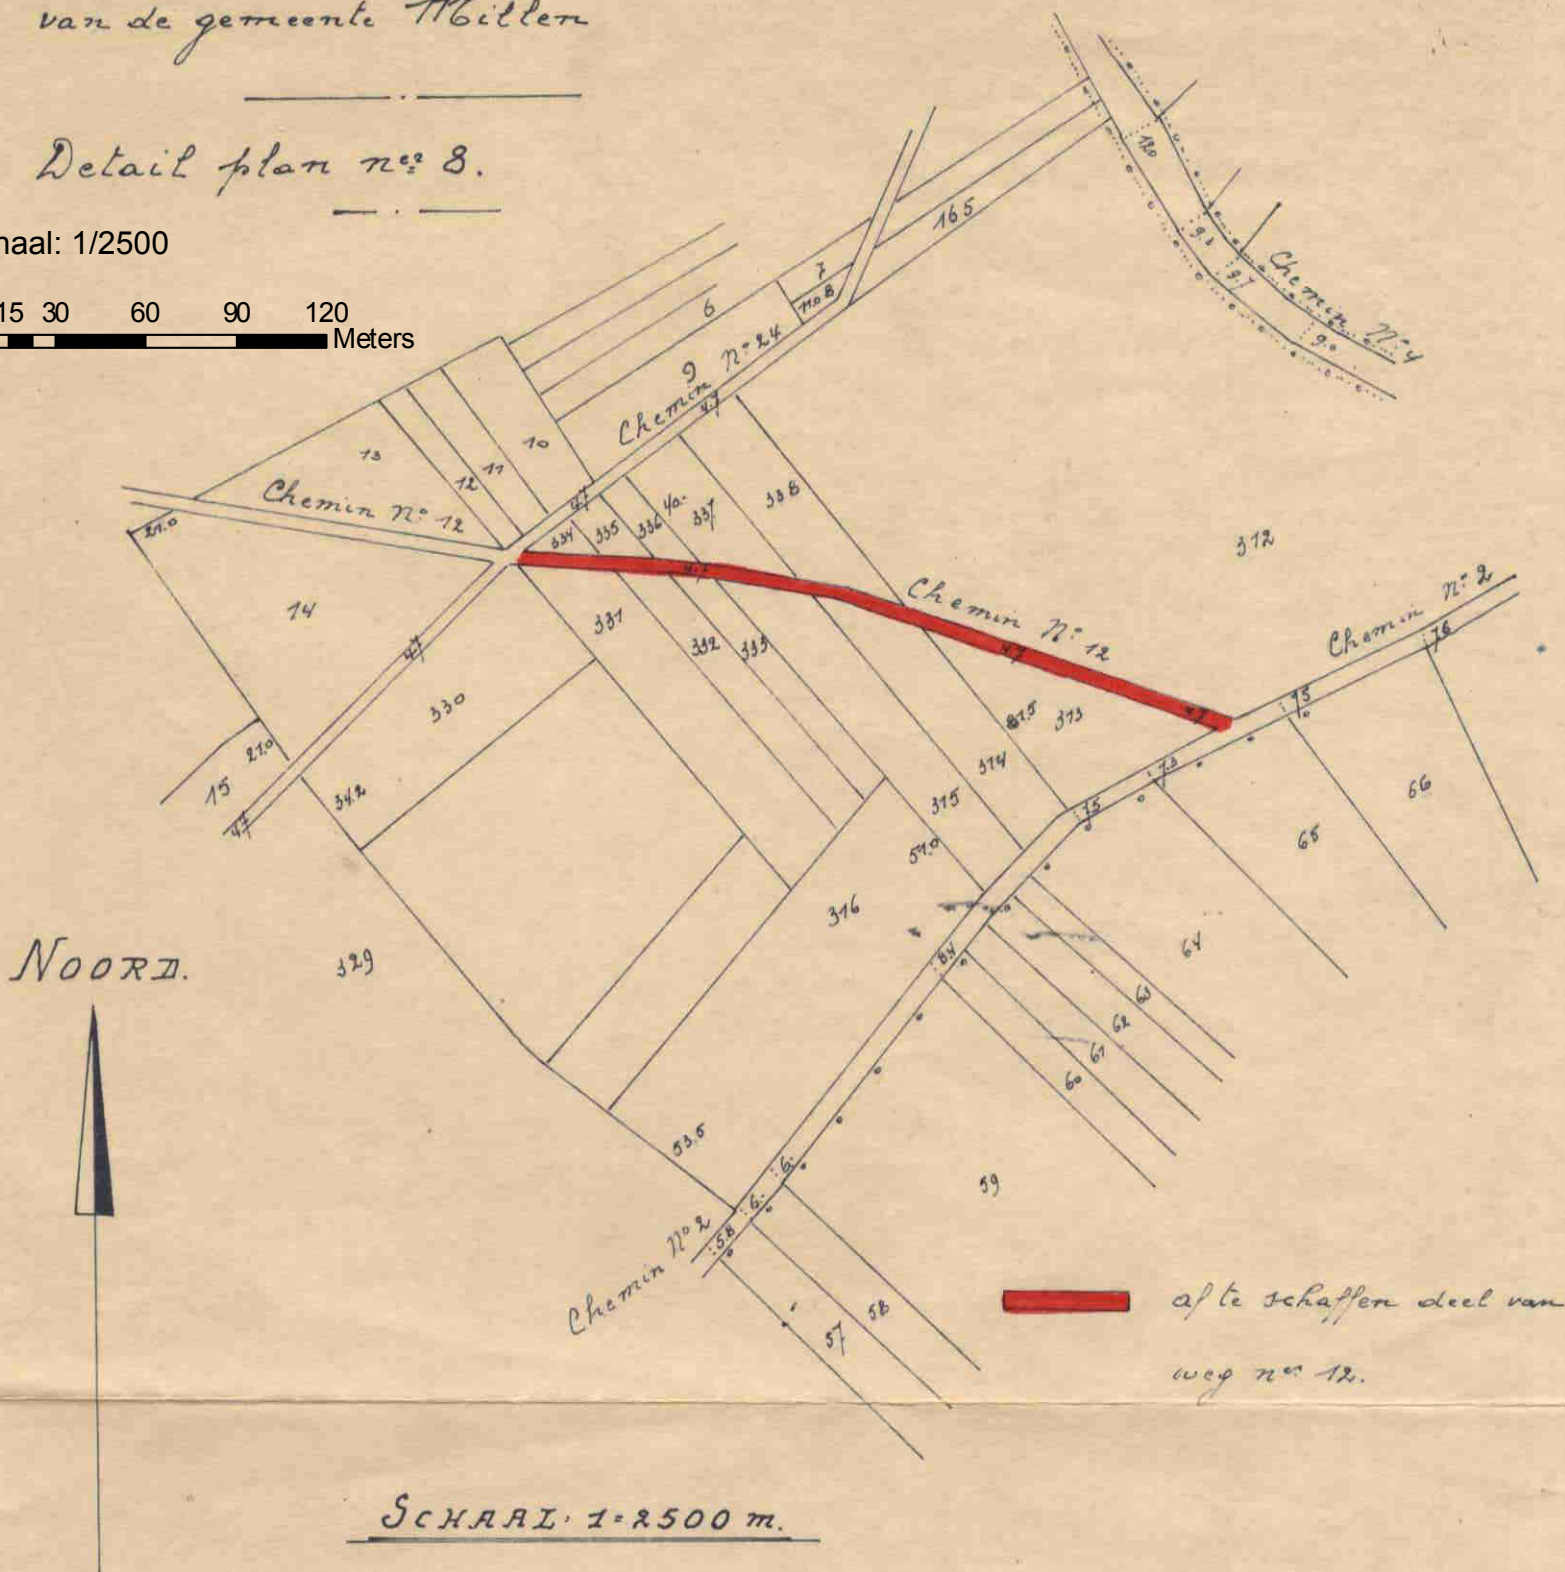

Perceel n ^o Atlas	Perceel n ^o & Sectie Kadastraal plan	Eigenaars
330	D. 627	
331	D. 629 ^a	
334	D. 630	
335-336	D. 634 ^a	
337	D. 639	
338	D. 642	
374-375-376 382-383	D. 640 ^b -641 ^b	
373	B. 1285 ^c	
372	B. 1286 ^a	

Voor eensluidend afschrift

Het Schepencollege.

De secretaris

De Burgemeester

[Handwritten signature]



[Handwritten signature]