

PROVINCIEBESTUUR VAN LIMBURG.
III° DIRECTIE - 5e Afdeling A
Aanwr. nr. 7106/2828

5 afschriften.
2-P.T.D.
2-Gte.
1-Bundel.

29-05-1978

M I N U U T.

DE BESTENDIGE DEPUTATIE VAN DE PROVINCIERAAD
VAN LIMBURG;

Gelet op de beslissing dd. *11* april 1978 ,
waardoor de gemeenteraad van Riemst
een plan aanneemt voor de afschaffing van het gedeelte van de voet-
weg nr. 40, gelegen langs perceel Sie B. nr. 1577 v *de Miller,*
~~op het~~ grondgebied van de ~~gemeente~~ *Riemst* ;

Overwegende dat het niet gaat om een voetweg
welke in de bebouwde kom van een stad of in een aaneen-
gebouwd gedeelte van een plattelandsgemeente is gelegen;

Gelet op het proces-verbaal van het onderzoek
de commodo et incommodo, waaruit blijkt dat er geen be-
zwaren of opmerkingen werden ingediend;

Gelet op het gunstig advies van de Heer Hoofd-
ingenieur-Directeur van de Provinciale Technische Wegen-
dienst, dd. 10 mei 1978 , nr. 1961 ;

Gelet op de wet van 10 april 1841, gewijzigd bij
de wetten van 20 mei 1863, 9 augustus 1948 en 5 augustus
1953, alsook op de omzendbrieven van de Heer Minister van
Openbare Werken nrs. 13, 13bis en 13 ter;

Gehoord de Heer *Vuit* , Lid van het
college, in zijn desbetreffend verslag;

.../...

B E S L U I T :

De sektie van het gedeelte van de voetweg nr. 40 gelegen ~~langs het perceel~~ Sie B. nr. 1577 v, te Millen, ~~De sekte van de~~ op het grondgebied van de gemeente Riemst, aangeduid in rode kleur op het hierbijgevoegd plan, is afgeschaft en onttrokken aan het openbaar domein.

De afstand van de grond die door deze afschaffing vrijkomt, mag gebeuren overeenkomstig artikel 29 van de wet van 10 april 1841.

Dit besluit zal, 's zondags na ontvangst, door het schepencollege afgekondigd worden, en ingevolge de beschikkingen van de wet van 20 mei 1863, gedurende acht dagen aangeplakt blijven.

Belanghebbende derden, alsook de gemeente, kunnen tegen dit besluit in beroep gaan bij de Koning. Dit beroep schorst de uitvoering van dit besluit tot wanneer de Koning uitspraak heeft gedaan. Dit beroep moet uitgeoefend en aan de gouverneur overgemaakt worden binnen vijftien dagen, volgend op de aanplakking van dit besluit.

Afschrift van dit besluit zal, ter uitvoering worden overgemaakt aan het gemeentebestuur van Riemst.

Dergelijk afschrift zal, tot naricht, gezonden worden aan de Heer Hoofdingenieur-Directeur van de Provinciale Technische Wegendienst.

Hasselt, 25 mei 1978.

WAREN AANWEZIG DE HEREN :
Gouverneur, Voorzitter : Smets, Vints,
Beuls, Mannerts, Didden, Op 't Eynde,
Leden en Smeets, Griffier der Provincie

Namens de Bestendige Deputatie;

De Griffier der Provincie,

De Gouverneur-Voorzitter,

De Verslaggever,

L. Min

Lijst der eigenaars :


Schaal: 1/2500

0 15 30 60 90 120
Meters



Lengte af te schaffen weg 40 meter.

PLAN N° 5.

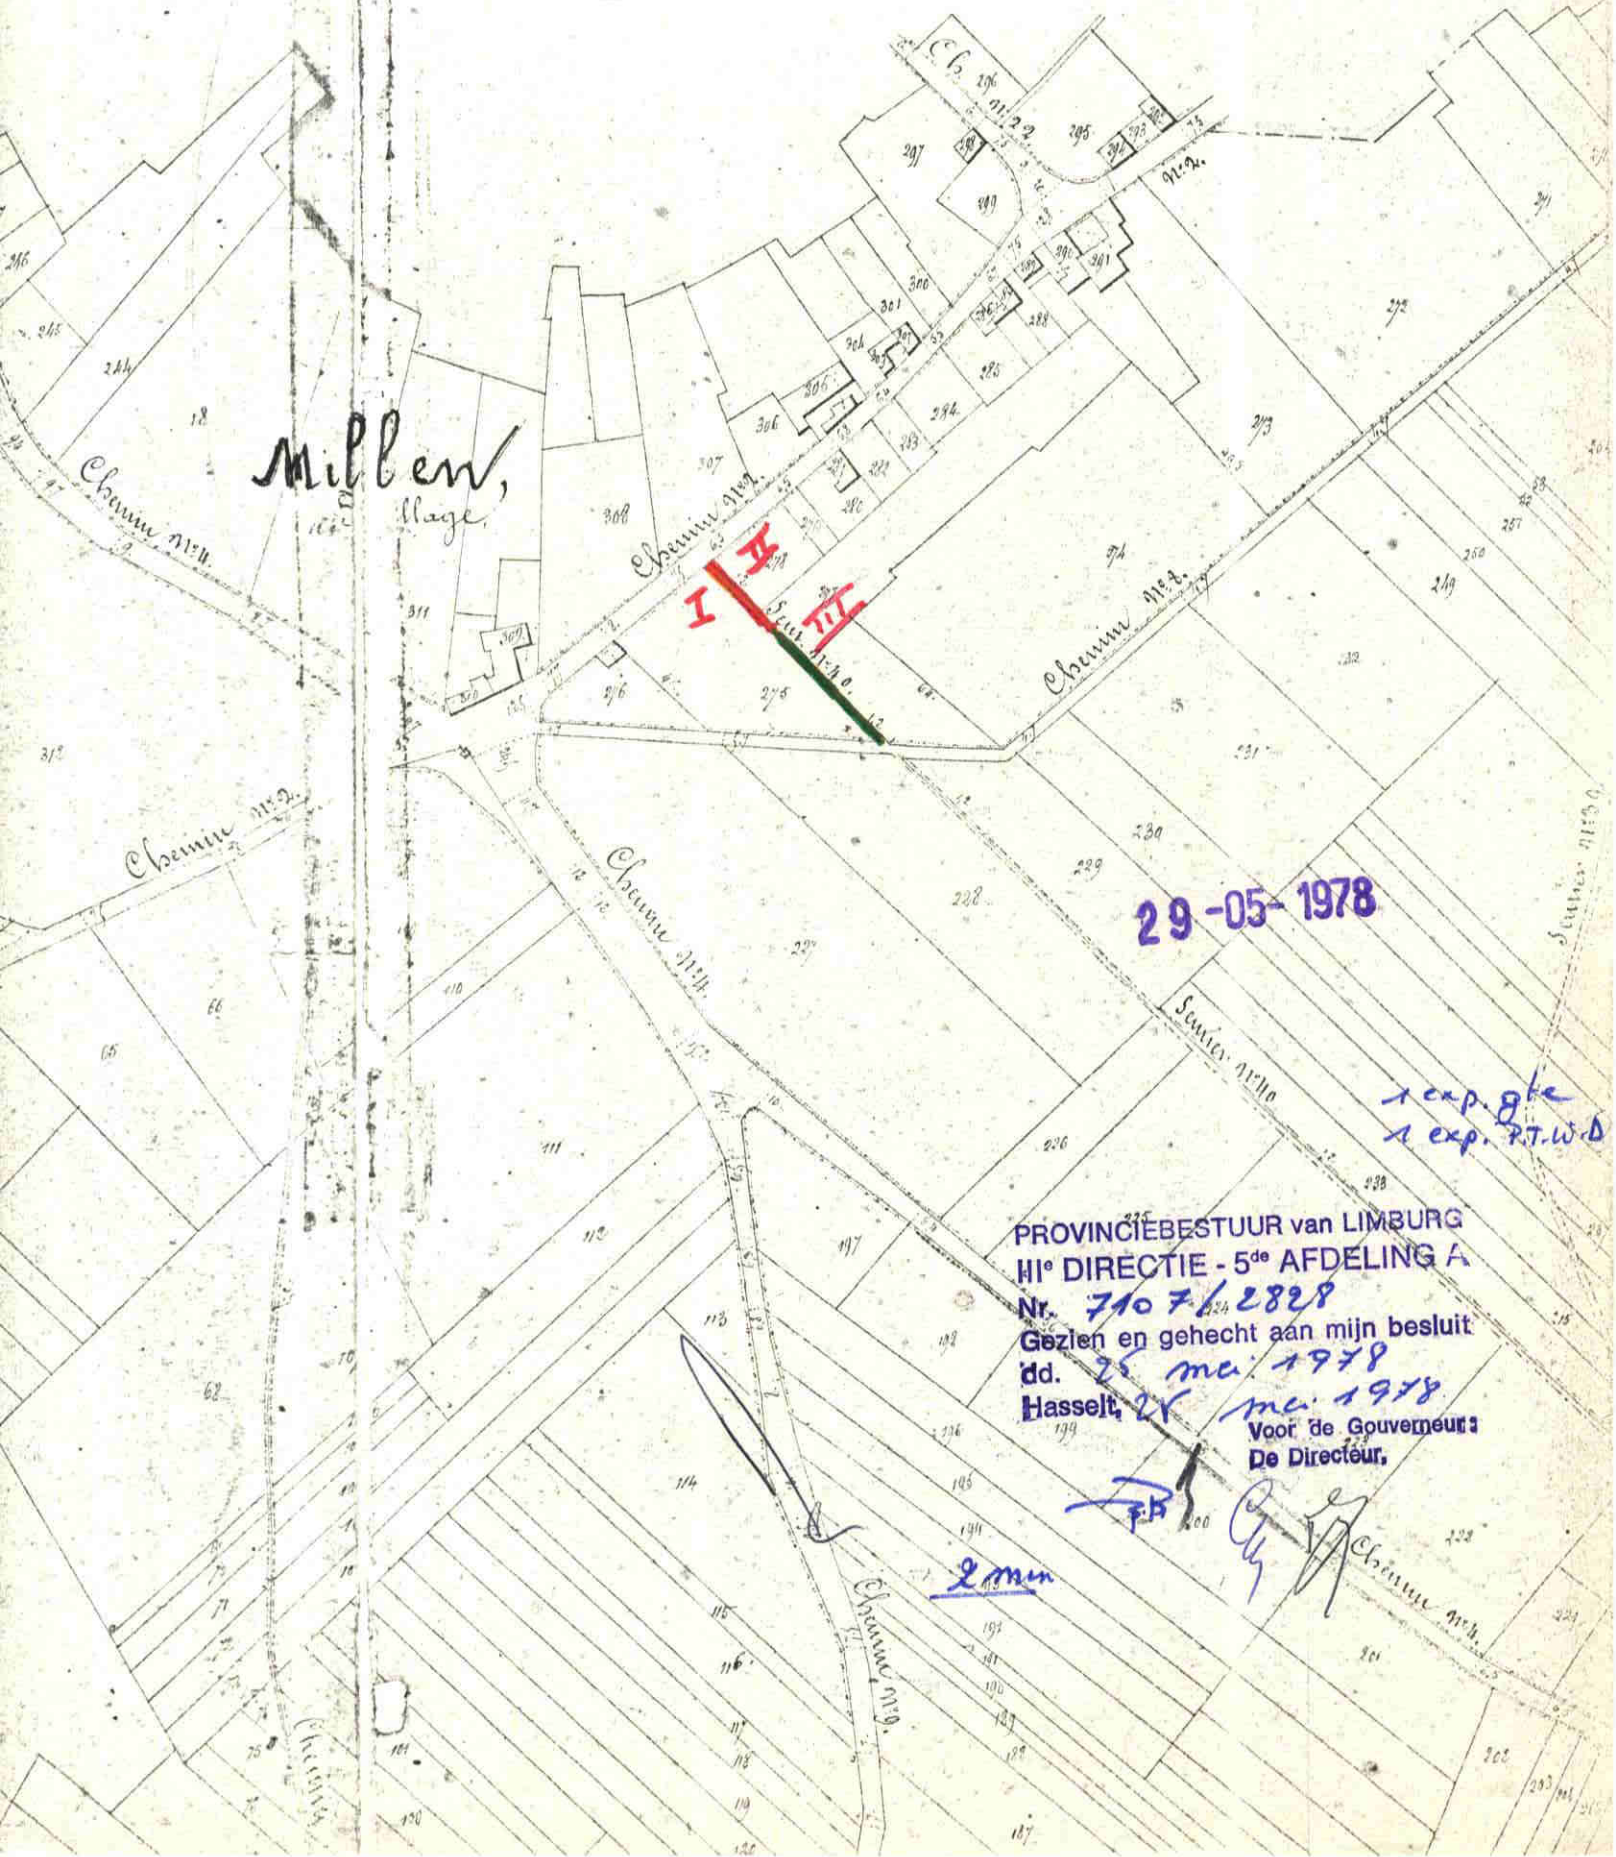

29-05-1978

PROVINCIEBESTUUR van LIMBURG
III^e DIRECTIE - 5^{de} AFDELING A
Nr. 7107/2828
Gezien en gehecht aan mijn besluit
dd. 25 mei 1978
Hasselt, 25 mei 1978
Voor de Gouverneur
De Directeur,