

N^r 7106

14262

Minuut

3 AUG. 1925

Bijlagen

waarvan $\frac{1}{2}$ plan

3 AFSCHRIFTEN



De Bestendige Deputatie

VAN DEN PROVINCIALEN RAAD VAN LIMBURG

Gezien de beraadslaging van den gemeenteraad van *Heerpelt*
 dd. *9 Maart 1925* een plan aannemende voor *de afschaffing*
van het voetpad n^o 66 van den atlas der buurt-
wegen;

Gezien het plan der ligging ;

Gezien het proces-verbaal van onderzoek *de commodo et incommodo*
 waaruit blijkt dat *tegen dit ontwerp geen bezwaren*
noch opmerkingen ingebracht werden;

Gezien het advies van den Arrondissements-Commissaris ;

Gezien het verslag van den H. Hoofd-Ingenieur Bestuurder van den
 urbanisten en buurtwegdienst der provincie, dd. *14 Juli 1925,*
 n^r *4212;*

2 minuten

Gehoord het verslag van den H.
lid van het Collegie ;

Palmer,

Gezien de wet van den 10 April 1841 gewijzigd door die van den
20 Mei 1863 en artikel 76 der gemeentewet ;

BESLUIT :

De bovengemelde beraadslaging voor hetgeen betreft de aanneming des
plans goed te keuren, en ~~den aankoop in der minne der tot uitvoering van dit
plan noodige gronden alsook~~ den afstand der beschikbare gedeelten weg aan de
aangrenzende eigenaren gelijkvormig art. 29 der wet van 10 April 1841, toe
te staan.

Het tegenwoordig besluit zal door het schepencollegie 's Zondags na
deszelfs ontvangst afgekondigd worden, en ingevolge de schikkingen der wet
van den 20 Mei 1863, gedurende acht dagen aangeplakt blijven.

Het bewijs der vervulling dezer formaliteit zal ons, na verloop van den
bepaalden tijd voor het beroep bij den koning overgelegd worden.

Deze beroepen zullen desgevallend *aan den Heer Gouverneur der
provincie* moeten toekomen binnen de vijftien dagen die de aanplakking volgen.

Afschrift des tegenwoordigen zal, ter uitvoering aan den H. Arrondis-
sements-Commissaris van *Hasselt-Haerlyck* verzonden worden.

Dergelijk afschrift zal tot naricht aan den H. Hoofd-Ingenieur Bertuuder
van den urbanisten en buurtweg dienst der provincie te Hasselt, overgezonden
worden.

In zitting te Hasselt, den *31 Juli* 192*f*.

Waren tegenwoordig : de HH.

**Gouverneur Voorzitter Gielen Moors, Jadoul, Ceelen,
Palmer Hayen, leden en Roelants Griffier der Provincie**

De Griffier der provincie,

[Handwritten signature]

De Bestendige Deputatie.

[Handwritten signature]

De Verslaggever,

Heer Palmer

2 minuten

[Handwritten initials]

Gemeente Heerzfelt.

Plan.

Uittreksel van den Atlas der Buurtwegen,
olienende om gevoegd te worden bij eene aanvraag
tot afschaffing van Pad N°66, aangeduid door
eene roze tint. — — — — —

Voor eenstuidenol afschrift:
De Hant^e Buurtwegcommissaris.

[Handwritten signature]

— Schaal: 1/2500. —

Gezien en goedgekeurd in zitting van den
gemeenteraad van Heerzfelt den 9 maart 1925

De secretaris,

De burgemeester,


[Handwritten signature]

[Handwritten signature]



Schaal: 1/2500

0 15 30 60 90 120
Meters

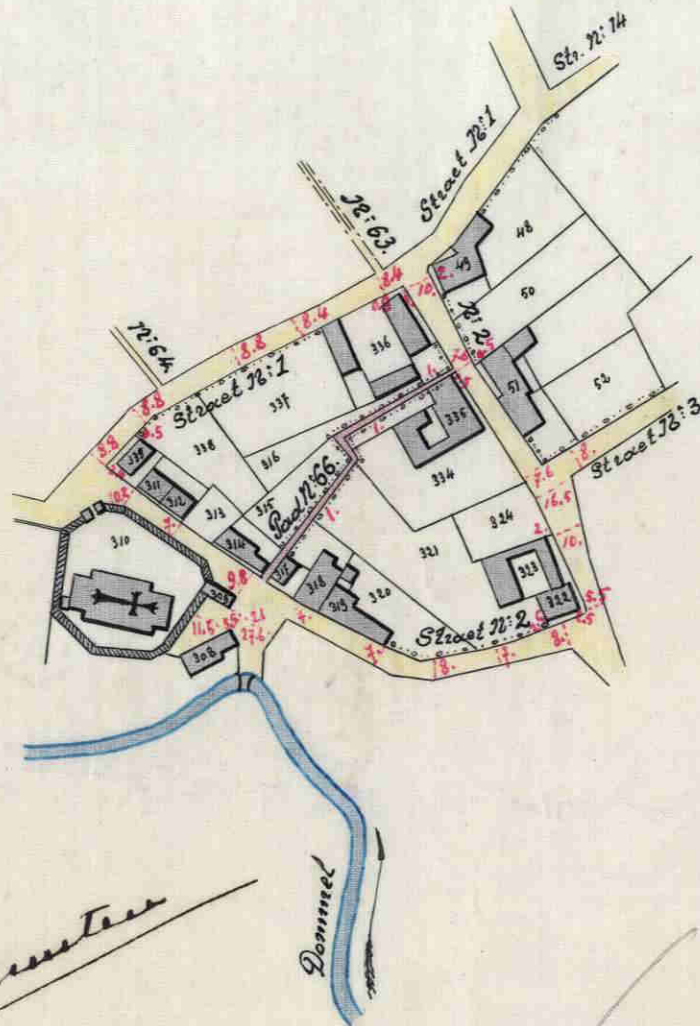

Gezien om gehecht te worden aan ons besluit
van heden, n° 1106-1426 2. 8 AUG. 1925

Hasselt, den 21 Juli 1924.

De Bestendige Deputatie,

De Verslaggever,

[Handwritten signature]

[Handwritten signature]

De provinciale Griffier,

[Handwritten signature]