

Annw. N<sup>o</sup> 7106/47015.

11  
5 BIJLAGEN

# PLANS

## DE BESTENDIGE DEPUTATIE VAN DEN PROVINCIALEN RAAD VAN LIMBURG,

*2 capéd*  
Gezien de beraadslaging van den gemeenteraad van *Bespeelt*  
dd. *23 juli 1906* een plan aannemende voor de af-  
schaffing van een gedeelte van den voet-  
weg n<sup>o</sup> 70 van Clatlas der buurtwegen  
en de opening van eenen nieuwe weg van  
een breedte van acht meter verbindende den  
staatsweg met den weg gezegd Hazenstraat;  
Gezien het plan der ligging;

*PH*  
Gezien het proces-verbaal van onderzoek *de commodo et incommodo*  
waaruit blijkt dat *dit ontwerp aan geen op-*  
*merking noch verzet aanleiding heeft*  
*gegeven;*

Gezien het advies van den H. Arrondissements-Commissaris;

Gezien het verslag van den H. provincialen Opziener der buurt-  
wegen en waterloopen, dd. *12 september 1906, n<sup>o</sup> 16501;*

Gehoord het verslag van den H.  
lid van ons College;

*Gielen,*

Gezien de wet van den 20 Mei 1863 en artikel 76 der gemeen-  
tewet;

BESLUIT:

De bovengemelde beraadslaging voor hetgeen betreft de aanneming  
des plans goed te keuren, en den aankoop in der minne der tot  
uitvoering van dit plan noodige gronden, toe te staan ~~onder de volgende~~  
~~voorwaarden:~~

Het tegenwoordige zal door het schepencollege 's Zondags na  
deszelfs ontvangst afgekondigd worden, en, ingevolge de schikkingen  
der wet van den 20 Mei 1863, gedurende acht dagen aangeplakt  
blijven.

Het bewijs der vervulling dezer formaliteit zal ons, na verloop  
van den bepaalden tijd voor het beroep, overgelegd worden.

Afschrift des tegenwoordigen zal, ter uitvoering, aan den  
H Arrondissements-Commissaris van *Hasselt-Maeyck*  
verzonden worden.

Dergelijk afschrift zal tot nariicht aan den H. provincialen Opziener  
der buurtwegen en waterloopen, te Hasselt, overgezonden worden.

In zitting, te Hasselt, den *21 september 1906.*

Waren tegenwoordig de HH. *Gouverneur Voorz. Rid.*  
*de Borman, Williams, de Creff en*  
*Moors leden Ruclant provincie griffier.*

De provinciale Griffier,

*Ruclant*

De bestendige Deputatie,

*de Borman*


De Verslaggever,

*de Creff*

Gemeente Neerpelt.

Plan van het voetpad, n<sup>o</sup> 70 van den Atlas der Buurt-  
wegen, hetwelk de hier onder ingeschreven eigenaars aanvragen  
gedeeltelijk te doen verdwijnen —  
en der aan te leggen straat tusschen de punten A en B.

Het te doen verdwijnen gedeelte is  
in Rood geverfd, alfook de nieuwe  
straat verbindende de statiestraat  
met de hazenotstraat -



Schaal van 1 tot 2500 m.

Opigemaakt in driedubbel  
door den ondergetekenden gezworen landmeter  
te Neerpelt den 18 Januarij 1906.

Gezien en goedgekeurd door den Gemeenteraad  
De Gemeente Secretaris. De Burgemeester.


Schaal: 1/2500