

N^o 7106

Minuut

 $\frac{2}{2}$ Bijlagenwaarvan $\frac{1}{-1}$ plan

3 AFSCHRIFTEN



De Bestendige Deputatie

VAN DEN PROVINCIALEN RAAD VAN LIMBURG

Gezien de beraadslaging van den gemeenteraad van heerfelt

dd. 22 maart 1926 een plan aannemende voor 1^o de verbrediging op 8m. van het gedeelte AB van den buurtweg n^o 10; 2^o de herleiding van het gedeelte LM van den buurtweg n^o 11 volgens de richting LN; 3^o de afheffing der gedeelten CD van buurtweg n^o 24, - EF van buurtweg n^o 3, - IK van buurtweg n^o 16, en GH van buurtweg n^o 28 van deels de buurtwegen.

Gezien het proces-verbaal van onderzoek de commodo et incommodo

waaruit blijkt dat tegen dit ontwerp geen bezwaren noch opmerkingen werden ingebracht;

~~Gezien het advies van den Arrondissements-Commissaris ;~~

Gezien het verslag van den H. Hoofd-Ingenieur Bestuurder van den provinciaal technische
urbanisten- en buurtwegdienst der provincie, dd. 23 juni 1926
n^o 3433;

2 minuten

Gehoord het verslag van den H. *Gruyters*,
lid van het Collegie ;

Gezien de wet van den 10 April 1841 gewijzigd door die van den
20 Mei 1863 en artikel 76 der gemeentewet ;

BESLUIT :

De bovengemelde beraadslaging voor hetgeen betreft de aanneming des
plans goed te keuren, en den aankoop in der minne der tot uitvoering van dit
plan noodige gronden alsook den afstand der beschikbare gedeelten weg aan de
aangrenzende eigenaren gelijkvormig art. 29 der wet van 10 April 1841, toe
te staan.

Het tegenwoordig besluit zal door het schepencollegie 's Zondags na
deszelfs ontvangst afgekondigd worden, en ingevolge de schikkingen der wet
van den 20 Mei 1863, gedurende acht dagen aangeplakt blijven.

Het bewijs der vervulling dezer formaliteit zal ons, na verloop van den
bepaalden tijd voor het beroep bij den koning overgelegd worden.

Deze beroepen zullen desgevallend *aan den Heer Gouverneur der*
provincie moeten toekomen binnen de vijftien dagen die de aanplakking volgen.

Afschrift des tegenwoordigen zal, ter uitvoering aan ~~den H. Arrondis-~~
~~sements-Commissaris van~~ *het gemeente* *heersk* verzonden worden.

Dergelijk afschrift zal tot naricht aan den H. Hoofd-Ingenieur Bertuurder
provinciale technische
van den ~~urbanisten en buurtweg dienst der provincie~~ te Hasselt, overgezonden
worden.

In zitting te Hasselt, den *30 juli* 1926






Waren tegenwoordig : de HH.

2 minuten
**Gouverneur Voorzitter Moors, Geelen, Palmers Haven,
Gruyters en Spaasleden en Roelants Griffier der
Provincie**

De Griffier der provincie,

De Bestendige Deputatie.

De Verslaggever,
Heerdeyden

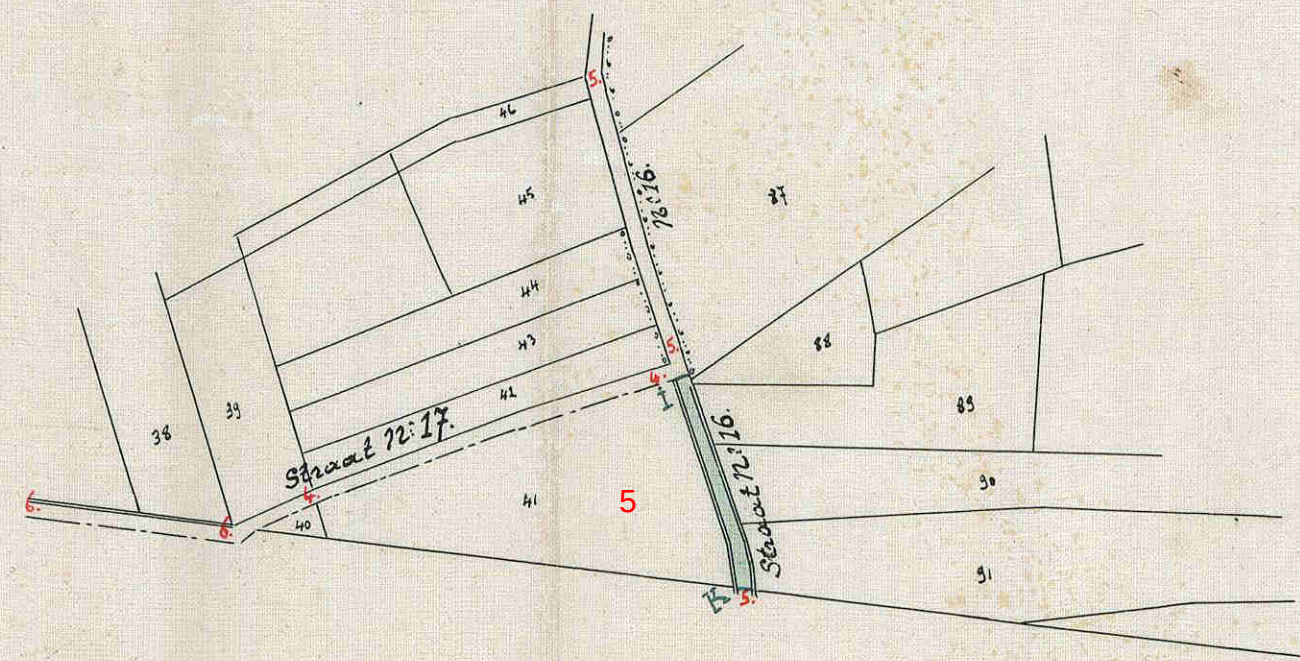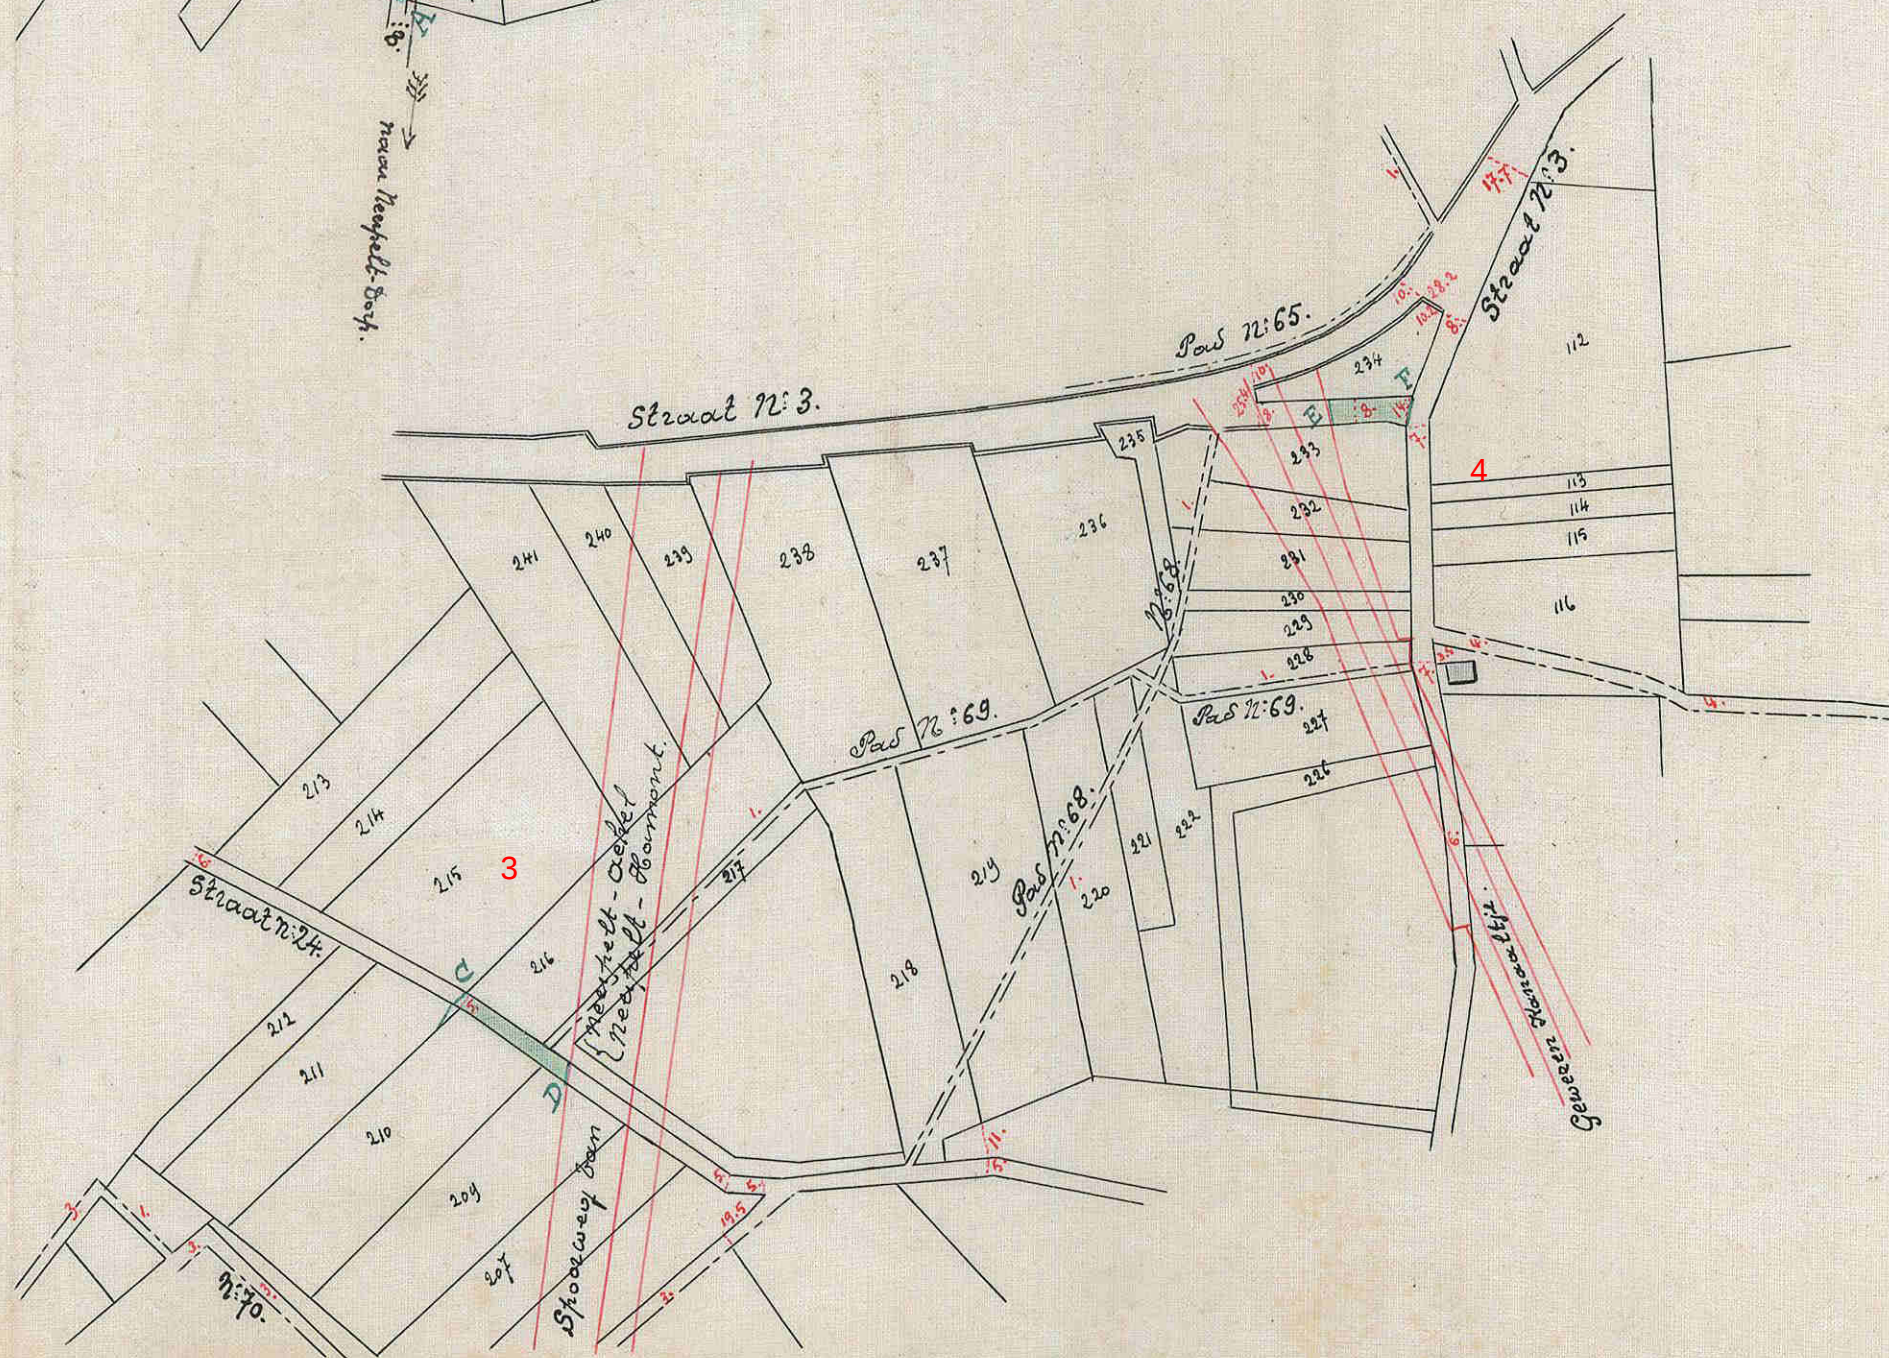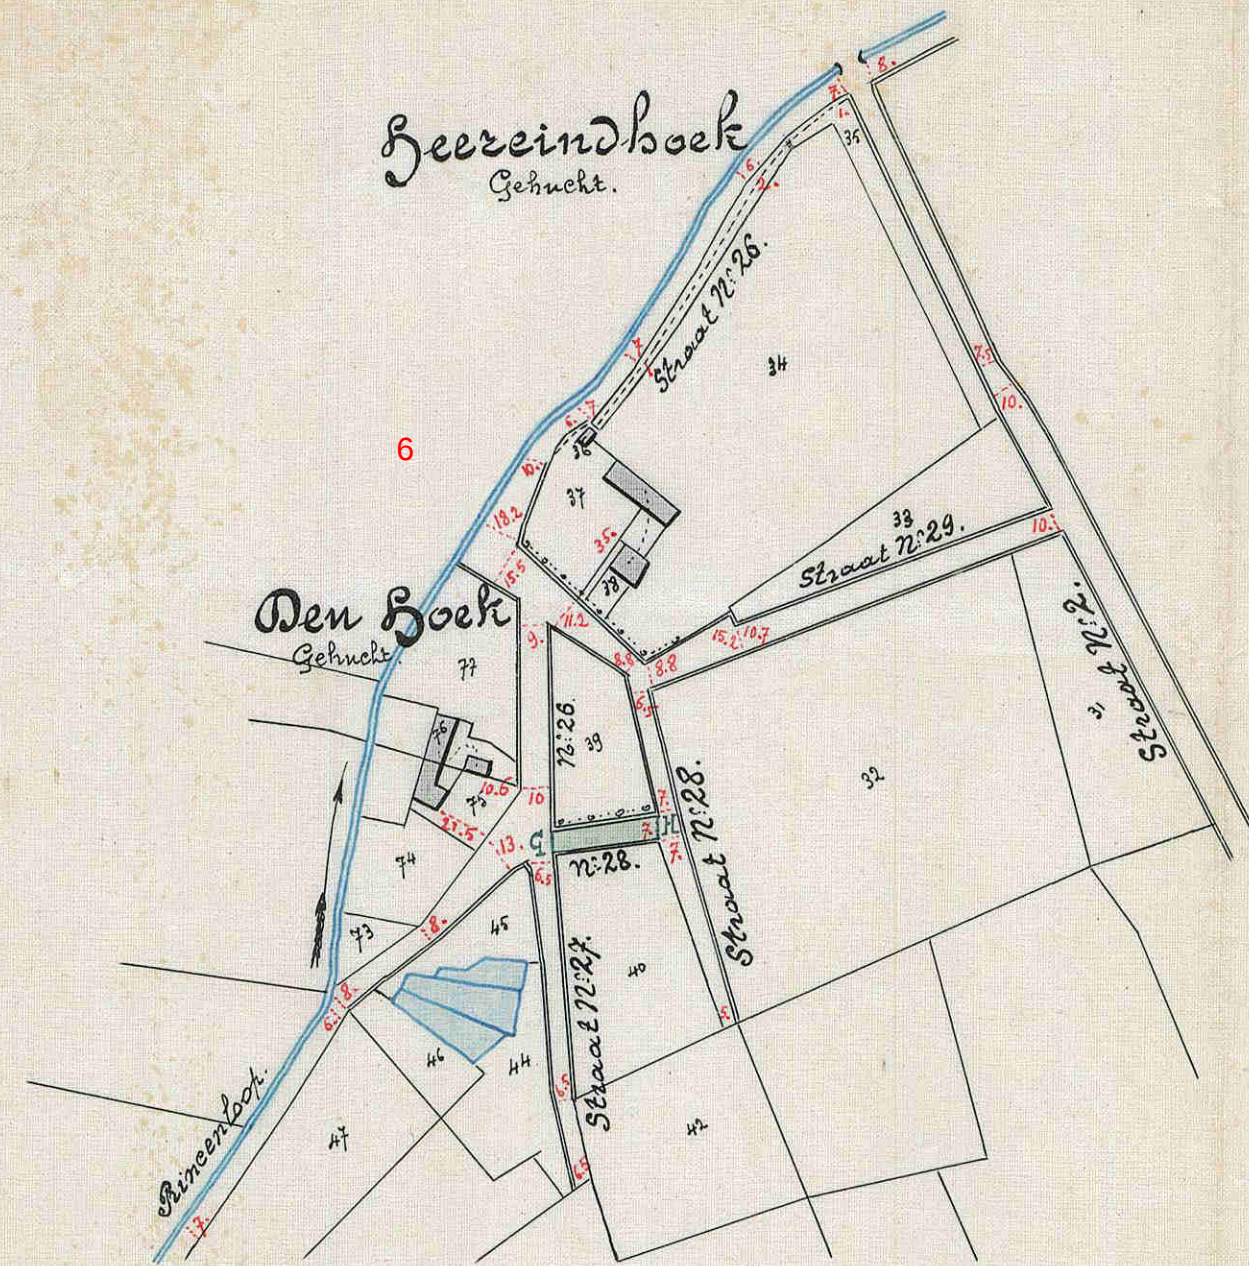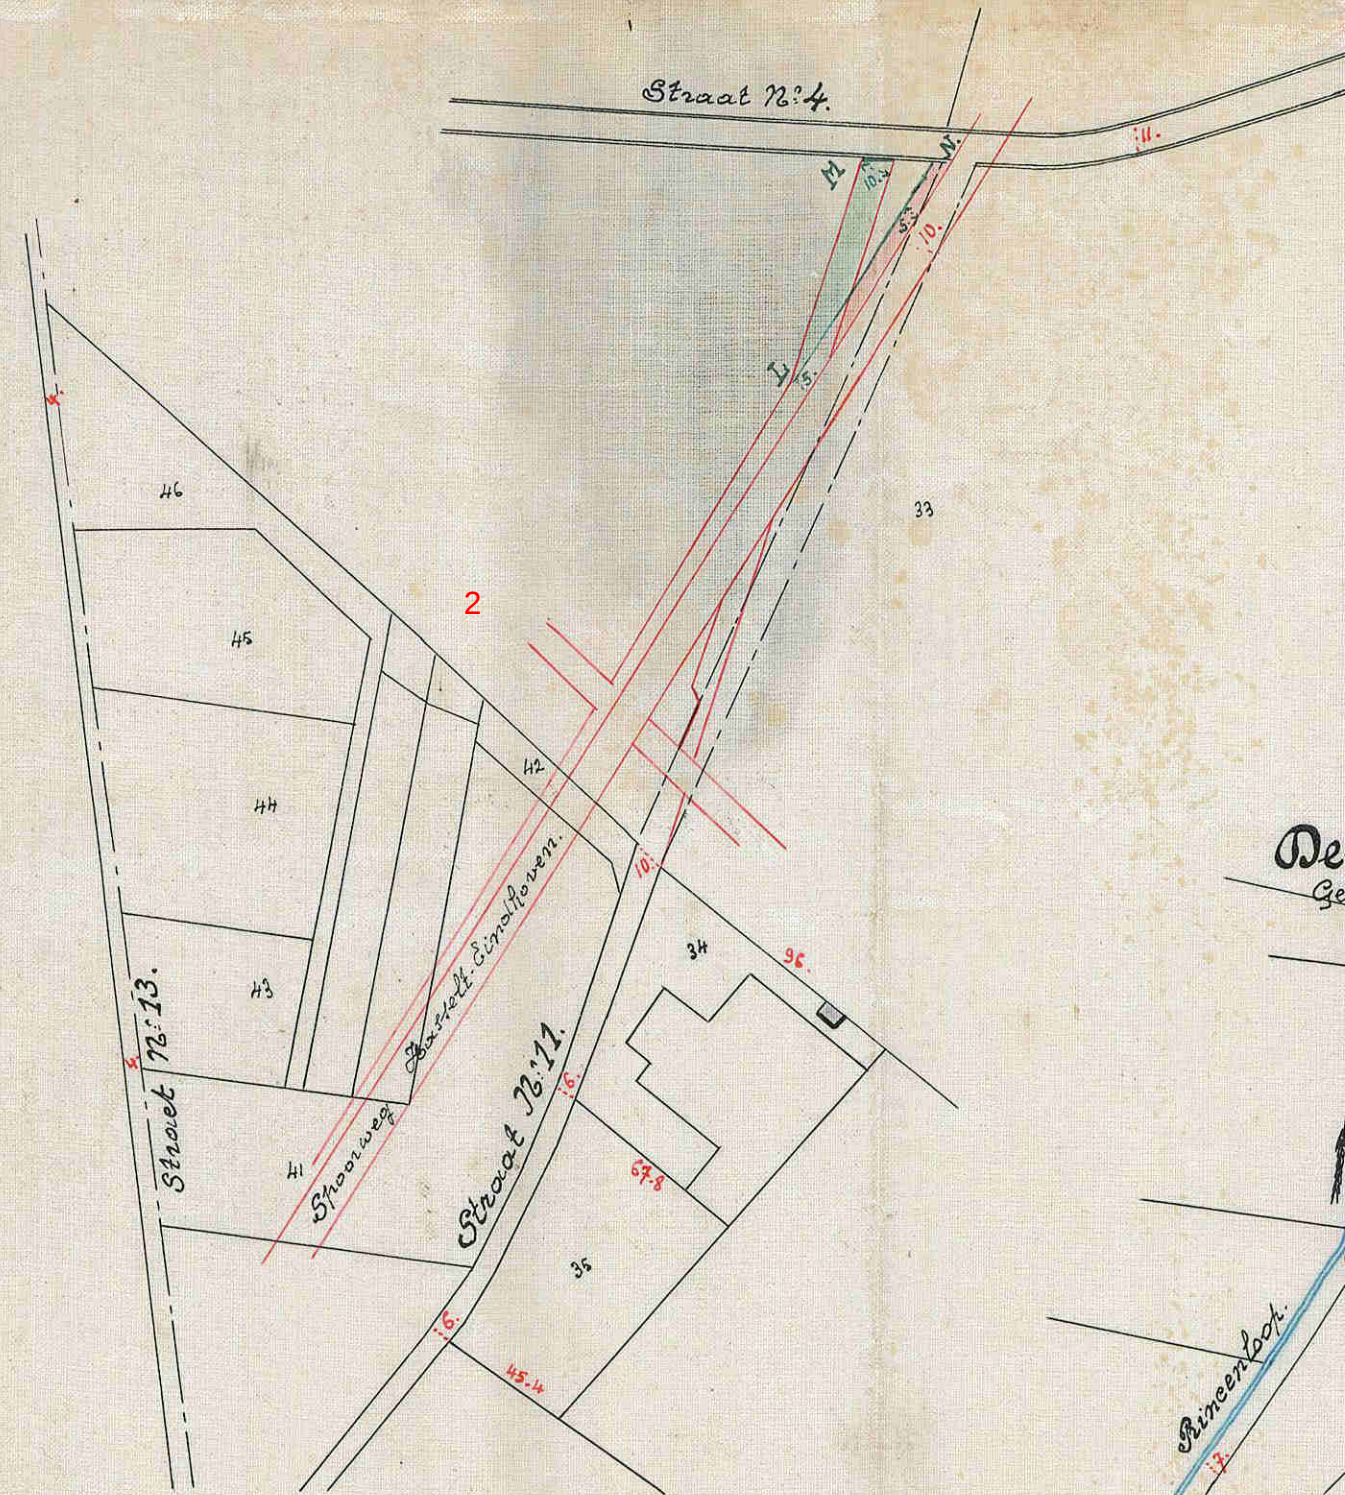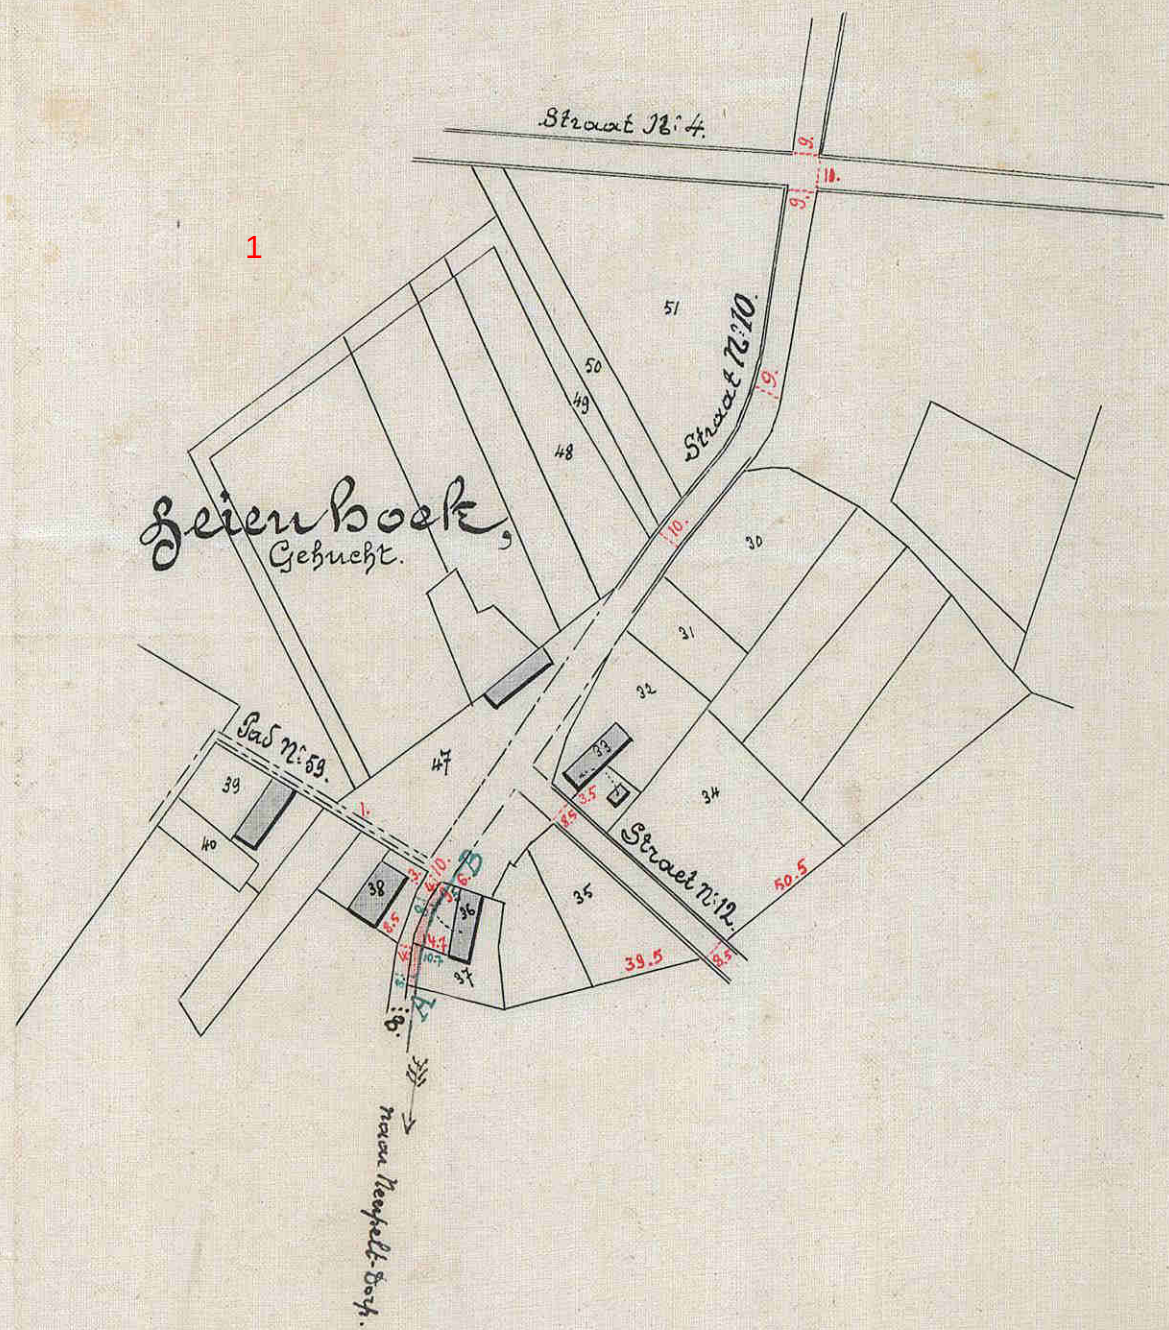

Gemeente Neerpelt.

Plan

Littreksel van den Atlas der Buurwegen, dienende om gevraagd te worden bij eene aanvraag tot:

1. Verbreeding op 8^m 00 van het gedeelte AB van weg N:10.
2. Verlegging van het gedeelte LM van weg N:11, volgens de richting LN.
3. Afschaffing der gedeelten CD van weg N:24, EF van weg N:3, IK van weg N:16, en GH van weg N:28.

Schaal: 1/2500.

Voor eensluidend afschrift:
Te Neerpelt, den 10^m maart 1926.


De Gezworen Landmeter, als zoodanig
beëdigd bij de Rechtbank van 1st Aanleg, te
Hasselt.

[Handwritten signature]

Opzien en goedgekeurd tegenwoordig plan opgesteld
ter vervanging van het plan goedgekeurd door den gemeenteraad
den 25 juni 1924 in zitting van 22 maart 1926.

De Secretaris,
[Handwritten signature]

De Burgemeester,
[Handwritten signature]

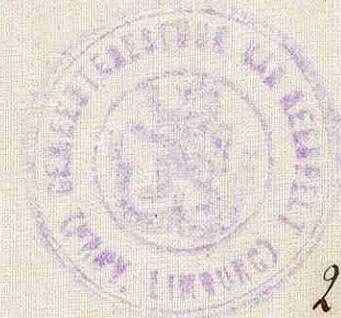

Gézien om gehecht te worden aan ons besluit
van heden, n^o 7106-16482.

Hasselt, den 30 juli 1926

De Bestendige Deputatie,
De provinciale Griffier, De Verslaggever,

[Handwritten signatures of the Bestendige Deputatie, Griffier, and Verslaggever]

Schaal: 1/2500

