

MINISTÈRE  
DE  
L'AGRICULTURE.

—0—

SERVICE DE SANTÉ,  
HYGIÈNE PUBLIQUE  
ET  
VOIRIE COMMUNALE.

—0—

N° 27503

# LÉOPOLD II, Roi des Belges,

A TOUS PRÉSENTS ET A VENIR, SALUT.

*26-6-84*  
Vu l'arrêté en date du *9 juil 1904* par lequel la Députation permanente du Conseil provincial de *Limbourg* approuve une délibération du Conseil communal de *Neerhaeren* en date du *1 mai 1904* adoptant un plan pour l'élargissement des terrains vicinaux n° *8. 4 et 2* de cette localité;

Vu la demande d Conseil communa précité tendant à ce que les terrains nécessaires à l'exécution de ce projet, puissent être acquis, soit à l'amiable, soit par voie d'expropriation pour cause d'utilité publique;

Vu le plan annexé à l'arrêté précité de la Députation permanente;

Vu les pièces de l'enquête à laquelle ce plan a été soumis;

Vu le relevé estimatif détaillé des terrains à acquérir, lesquels ayant une superficie totale de *32 ares 68 cent.*, sont évalués, dans leur ensemble, à francs *4995.42*;

Vu l'avis de la Députation permanente;

Vu les lois du 20 mai 1863, du 27 mai 1870 et la loi communale;

Sur la proposition de Notre Ministre de l'Agriculture,

NOUS AVONS ARRÊTÉ ET ARRÊTONS :

Art. 1. — Il y a lieu à cession, pour cause d'utilité publique, des terrains nécessaires à l'exécution du plan annexé à l'arrêté susmentionné de la Députation permanente du Conseil provincial de *Limbourg* en date du *9 juil 1904* ; en conséquence, ces terrains pourront être acquis, soit de gré à gré, sur les bases du devis estimatif détaillé ci-dessus, soit par voie d'expropriation, conformément aux lois sur la matière.

Art. 2. — Notre Ministre de l'Agriculture est chargé de l'exécution du présent arrêté.

Donné à *Lacken*, le *2 juil* 1904.  
*1<sup>er</sup> Léopold*

PAR LE ROI :

Le Ministre de l'Agriculture,

*1<sup>er</sup> B<sup>re</sup> M. van der Bruggen*

Pour copie conforme :

*Le Secrétaire général*



Kanw. N<sup>o</sup> 7106 - 3792.

1 BIJLAGEN

1 PLANS

## DE BESTENDIGE DEPUTATIE

VAN DEN PROVINCIALEN RAAD VAN LIMBURG,

Gezien de beraadslaging van den gemeenteraad van *Reeshaaren*

dd. *1 mei 1904* een plan aannemende voor *de*  
*verbreding en de rechtmaking des buurt-*  
*wegen n<sup>o</sup> 2, 4 en 6 verbindende de Korn*  
*der gemeente met den Staatsweg van Lanaken*  
*naar Maestricht en met de vaart van Maestricht*  
Gezien het plan der ligging; *naar St. Harlogembosch;*

Gezien het proces-verbaal van onderzoek *de commodo et incommodo*  
waaruit blijkt dat *er geen verzet noch opmerkingen*  
*tegen dit ontwerp zijn gekomen;*

Gezien het advies van den H. Arrondissements-Commissaris;

Gezien het verslag van den H. provincialen Opziener der buurt-  
wegen en waterloopen, dd. *13 Augustus 1904, n<sup>o</sup> 13620;*

Gehoord het verslag van den H. *Gielen*,  
lid van ons College;

Gezien de wet van den 20 Mei 1863 en artikel 76 der gemeen-  
tewet;

BESLUIT:

De bovengemelde beraadslaging voor hetgeen betreft de aanneming  
des plans goed te keuren, en den aankoop in der minne der tot  
uitvoering van dit plan noodige gronden, toe te staan ~~onder de volgende~~  
~~voorwaarden:~~

Het tegenwoordige zal door het schepencollege 's Zondags na  
deszelfs ontvangst afgekondigd worden, en, ingevolge de schikkingen  
der wet van den 20 Mei 1863, gedurende acht dagen aangeplakt  
blijven.

Het bewijs der vervulling dezer formaliteit zal ons, na verloop  
van den bepaalden tijd voor het beroep, overgelegd worden.

Afschrift des tegenwoordigen zal, ter uitvoering, aan den  
H Arrondissements-Commissaris van *Tongeren*  
verzonden worden.

Dergelijk afschrift zal tot naricht aan den H. provincialen Opziener  
der buurtwegen en waterloopen, te Hasselt, overgezonden worden.

In zitting, te Hasselt, den *9 Augustus 1904.*

Waren tegenwoordig de HH. *september*  
*de Bormann, Gielen, Willems de Creese*  
*voorz. Prisdor*  
*voorz. en de Caritat leden Raclant*  
*proef griffier.*

De provinciale Griffier,


*27*  
*de Raclant*

De bestendige Deputatie,

*de*  
*de Raclant*

De Verslaggever,

*de Raclant*

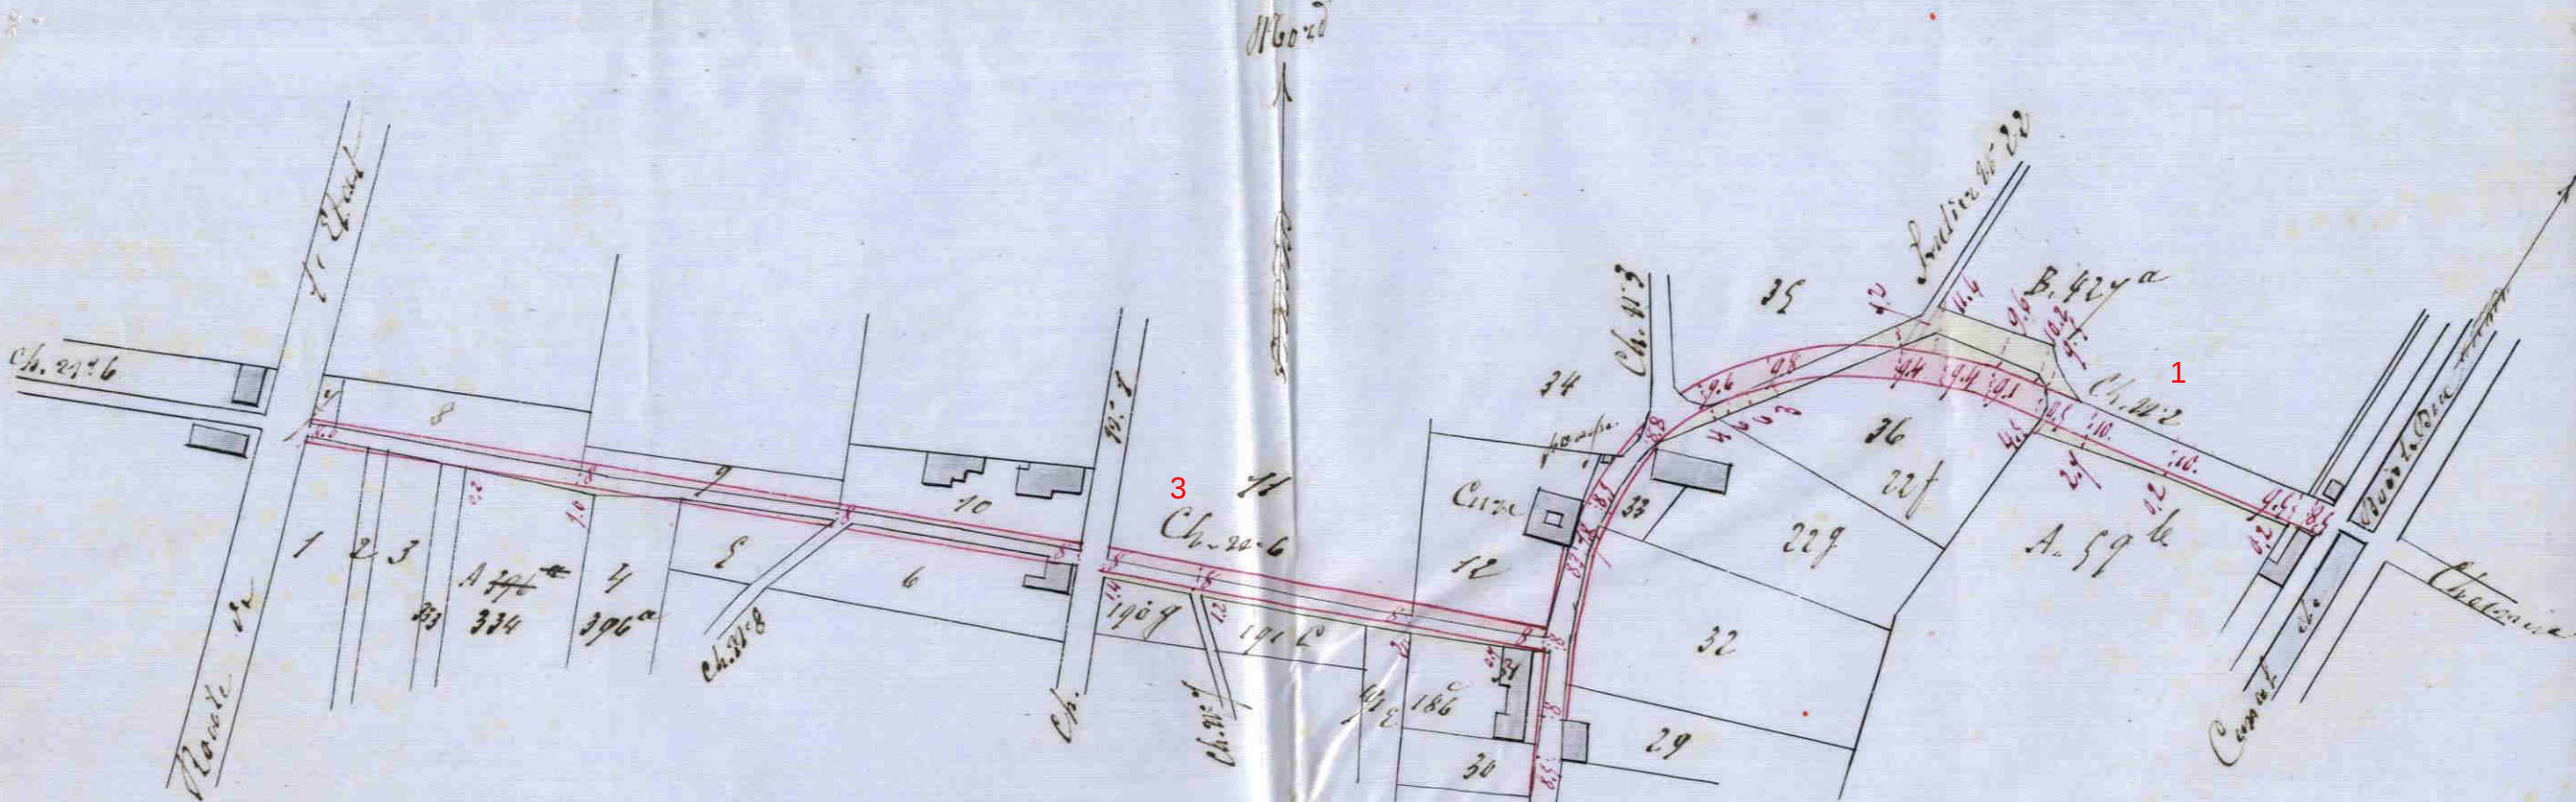

Commune de Meer-Hacru.

Plan de l'élargissement et de la rectification des chemins n° 2, 4, 6, proposés à être améliorés ou pavés.

Echelle de 1 à 2500 mètres.

Légende.

Le Caennais indique les emprises à faire.

La teinte jaune indique les emplacements à céder aux riverains.

Dressé en triple à Harzevick le 2 juillet 1903.

El Commisaire vager.

provisoirement

*[Signature]*

*[Signature]*  
 Gezien om gekeekt te worden aan ons besluit van heden n° 7106 - 3792.  
 Handel, den 9 september 1904  
 De Balanier Reputatie  
 De provinciale Griffier, J. B. Aertsen  
 De verlaggers  
 H. Fiedt

