

N^o 7106

Bijlagen

waarvan plan

3 Afschriften.

MINUUT.



De Bestendige Deputatie

VAN DEN PROVINCIALEN RAAD VAN LIMBURG.

Gezien de beraadslaging van den Gemeenteraad van heerhaeren
dd. 24 Augustus 1931 waardoor een plan

wordt aangenomen voor de opening van eenen weg;
besien het liggingsplan waarop de weg
waarvan de opening outwerpen is bij middel
der letters A B en van een roode lijn
is aangeduid;

Gezien het plan der ligging;

Gezien het proces-verbaal van onderzoek de *commodo et incommodo*
waaruit blijkt dat tegen het onderhavig ontwerp geen
bezwaar noch opmerking werd ingediend;

Gezien het verslag van den H^r Hoofdingenieur-Bestuurder van den
Provincialen Technischen dienst, d.d. 1 October 1931. nr

7578 ;

2 minuten

Gehoord het verslag van den Heer
lid van het College ;

Hayen

Gezien de wet van den 10 April 1841 gewijzigd door die van den
20 Mei 1863 en artikel 76 der Gemeentewet ;

BESLUIT :

De bovengemelde beraadslaging voor hetgeen betreft de aanneming des
plans goed te keuren, en den aankoop in der minne der tot uitvoering van
dit plan noodige gronden, ~~alsook den afstand der beschikbare gedeelten weg
aan de aangrenzende eigenaars gelijkvormig art. 29 der wet van 10 April 1841,~~
toe te staan.

Het tegenwoordig besluit zal door het Schepencollege 's Zondags na
deszelfs ontvangst afgekondigd worden, en ingevolge de schikkingen der wet
van den 20 Mei 1863, gedurende acht dagen aangeplakt blijven.

Het bewijs der vervulling dezer formaliteit zal ons, na afloop van den
bepaalden tijd voor het beroep bij den Koning overgelegd worden.

Deze beroepen zullen desgevallend *aan den Heer Gouverneur der Provincie*
moeten toekomen binnen de vijftien dagen die de aanplakking volgen.

Afschrift des tegenwoordigen zal, ter uitvoering, aan het Gemeentebestuur
van *Heerhaeren* overgezonden worden.

Dergelijk afschrift zal tot naricht aan den H^r Hoofdingenieur-Bestuurder
van den Provincialen Technischen dienst te Hasselt, overgezonden worden.

In zitting te Hasselt, den *12 October* 192*7*.

Waren tegenwoordig : de Heeren :

**Gouverneur, Voorzitter ; Dr. Moors, Ceelen. Palmers,
Hayen, Gruyters en Dr. Spaas, leden en Roelants,
Griffier der Provincie.**

De Griffier der Provincie,

De Bestendige Deputatie,

2 minuten
[Signature]

De Verslaggever,


[Signature]

[Signature]

—Gemeente Beerhaeren.

Opening van eenen nieuwen weg van 12^m.00 breedte. AB

Uittreksel uit het atlas der buurtwegen.

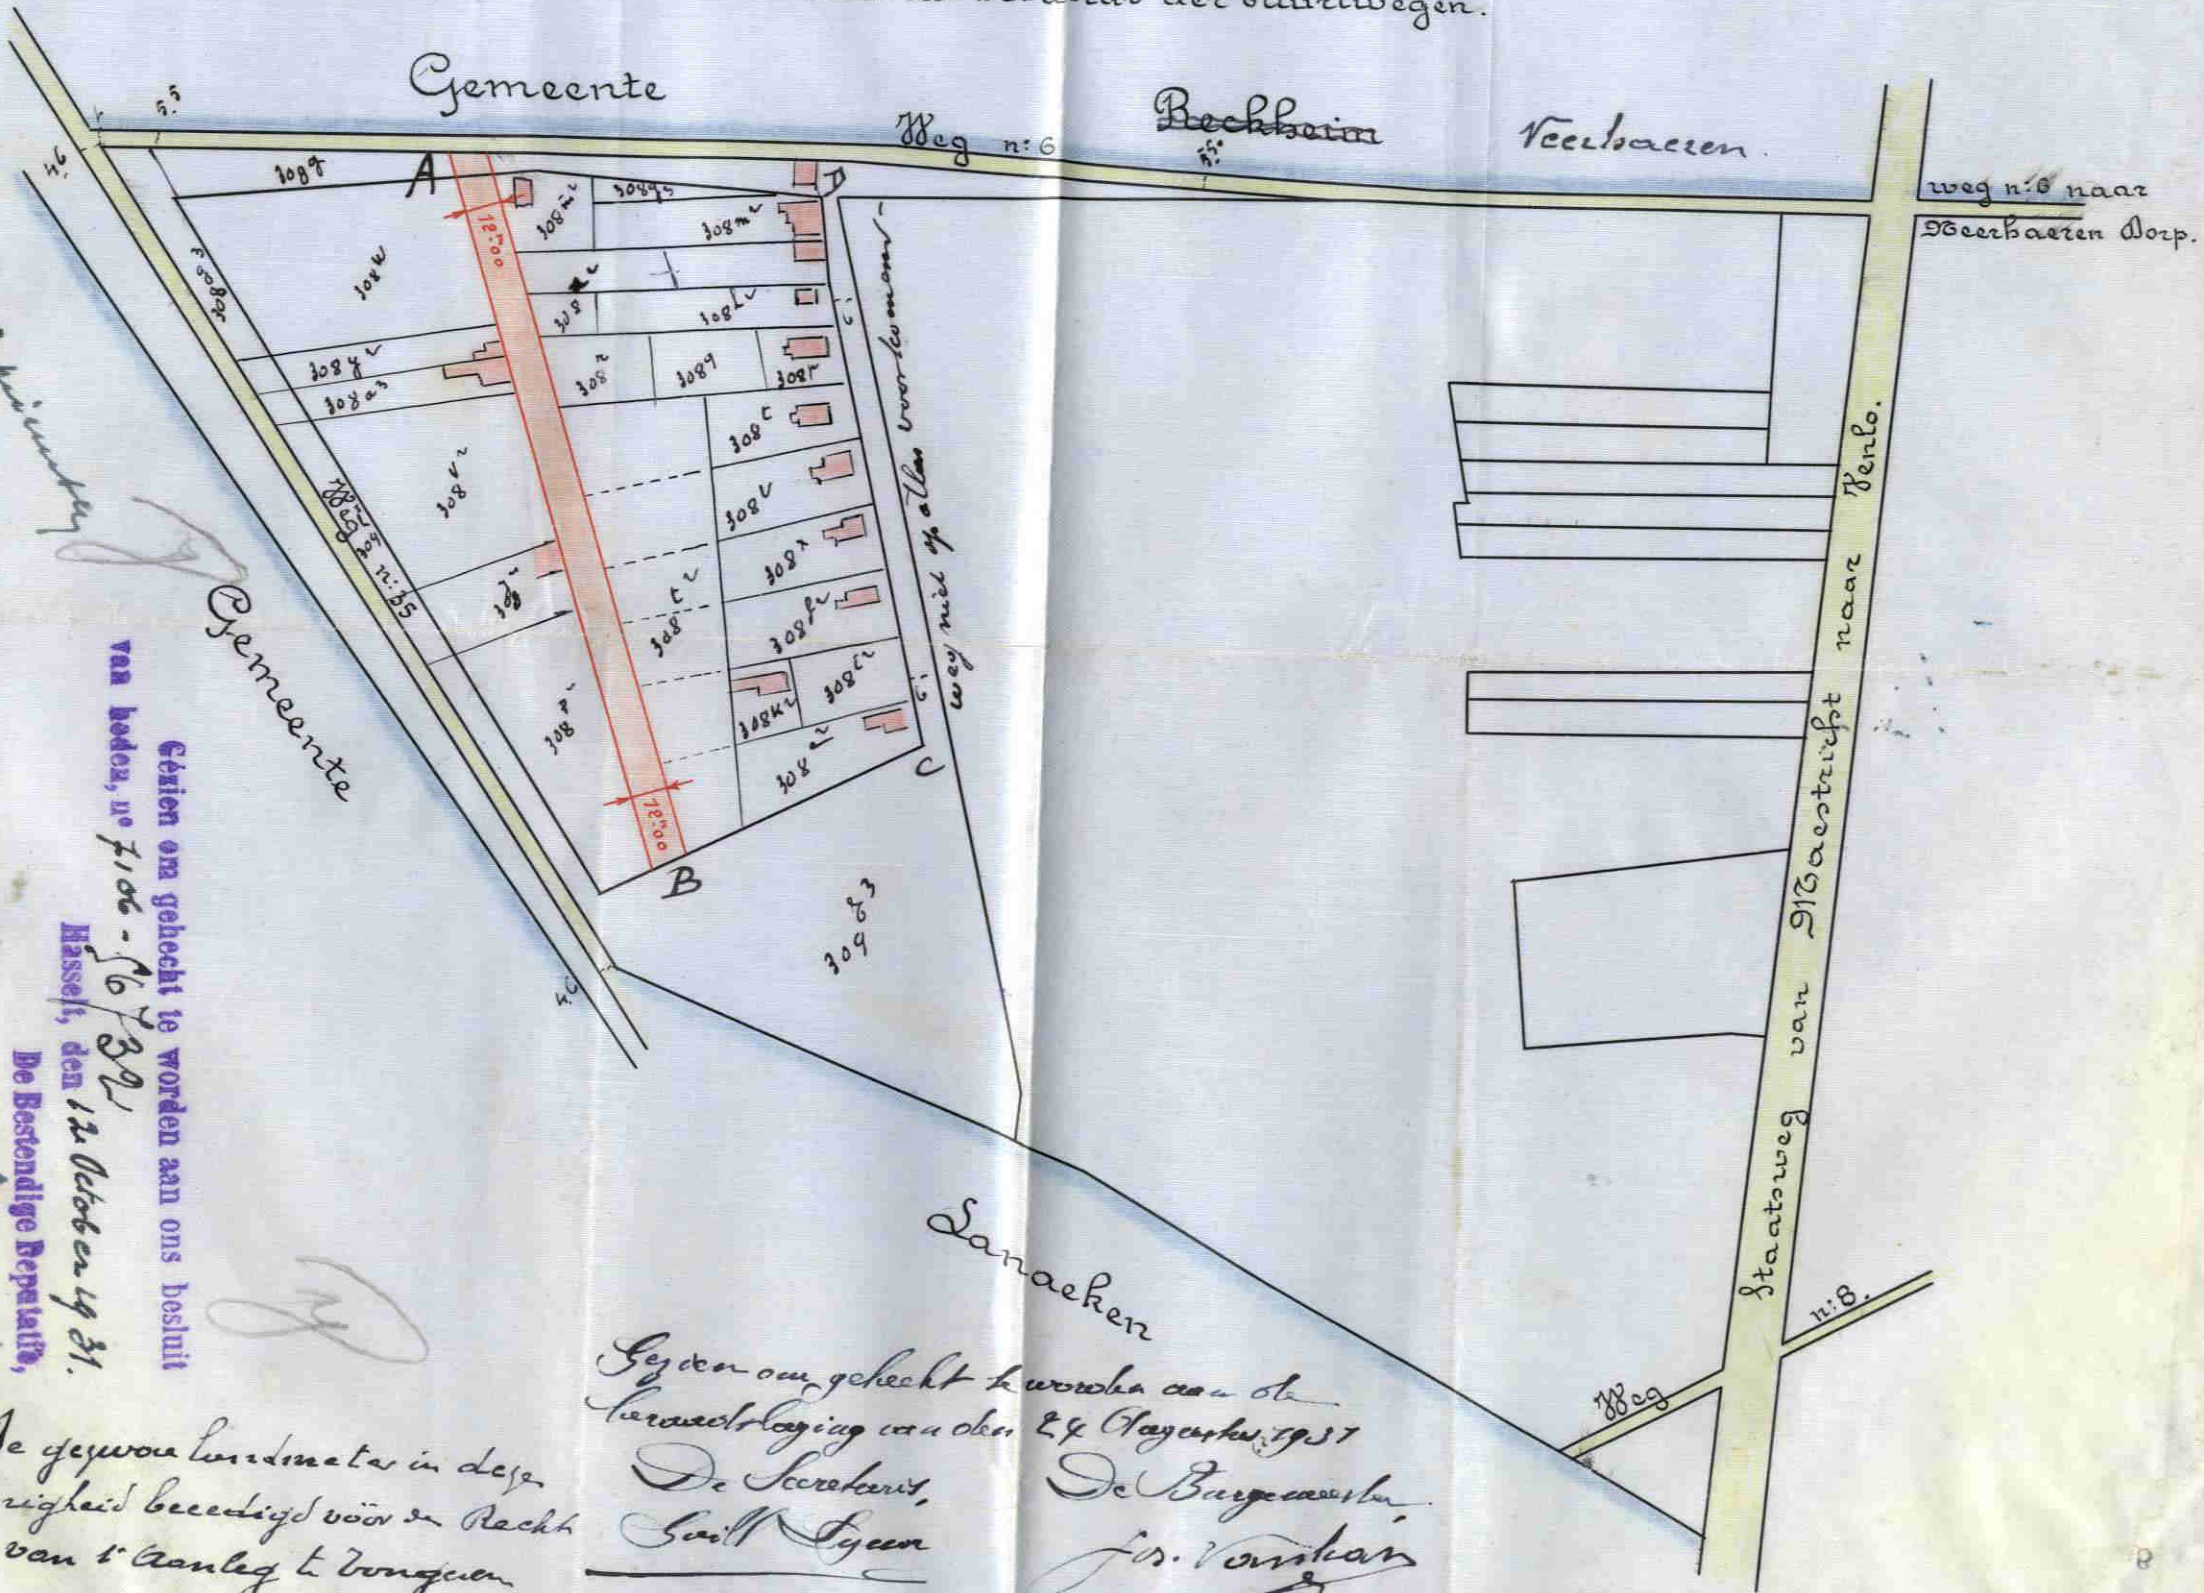

Gezien om gehecht te worden aan ons besluit
van heden, n^o 7106 - 16732.

The provinciale Griffier,


De gewone landmeter in deze
hoedanigheid beëdigd voor de Recht


De Secretaris,
Swill Syceen


Schaal: 1/2500.

Schaal: 1/2500

A scale bar with markings at 0, 15, 30, 60, 90, and 120 meters. The bar is black with white markings and the word "Meters" is written at the end.