

N^o 7106

81230.

MINUUT.

160000
BIJLAGEN

4 waarvan / plan

De bestendige Deputatie

VAN DEN PROVINCIALEN RAAD VAN LIMBURG,

Gezien de beraadslaging van den gemeenteraad van *Neerlabbeek*,
dd. *26 december 1908* een plan aannemende voor *het aanleggen*
van eenen nieuwen weg van Gruitwoud naar
Quitter, volgens gedeeltelyk de richting
de buurwegen n^o 8, 2, 4 en 3;

Gezien het plan der ligging;

Gezien het proces-verbaal van onderzoek *de commodo et incommodo*
waaruit blijkt dat *dit ontwerp aan geen verzet*
noch opmerking aanleiding heeft
gegeven;

Gezien het advies van den II. Arrondissements-Commissaris;

Gezien het verslag van den H. *Hof Ingenieur Bateman*
~~provincialen~~ Opziener der buurt-
wegen en waterloopen, dd. *8 oktober 1908*, n^o *22174*;

Gehoord het verslag van den H. *Gielen*,
lid van ons College;

Gezien de wet van den 20 Mei 1863 en artikel 76 der gemeentewet;

BESLUIT :

De bovengemelde beraadslaging voor hetgeen betreft de aanneming des plans goed te keuren, en den aankoop in der minne der tot uitvoering van dit plan noodige gronden toe te staan ~~onder de volgende voorwaarden:~~

Het tegenwoordig besluit zal door het schepencollege 's Zondags na deszelfs ontvangst afgekondigd worden, en, ingevolge de schikkingen der wet van den 20 Mei 1863, gedurende acht dagen aangeplakt blijven.

Het bewijs der vervulling dezer formaliteit zal ons, na verloop van den bepaalden tijd voor het beroep bij den Koning, overgelegd worden.

Deze beroepen zullen desgevallend aan den H. Gouverneur der provincie moeten toekomen binnen de vijftien dagen die op de aanplaking volgen.

Afschrift des tegenwoordigen zal, ter uitvoering, aan den H. Arrondissements-Commissaris van *Hasselt-Marijk* verzonden worden.

Dergelijk afschrift zal tot nariet aan den H. ~~provincialen Opziener~~ *Hooftingenieur Bortuende* der buurtwegen en waterloopen, te Hasselt, overgezonden worden.

In zitting, te Hasselt, den *15 January* 1909.

Waren tegenwoordig: de HH.

Présents: Messieurs le Gouverneur, Président Chevalier de Borman, Gielen, de Creest, Moors, Onorswarem Van H., ou Membres, et Roglants, Greffier provincial.

De provinciale Griffier,

[Handwritten signature]

De bestendige Deputatie,


[Handwritten signature]

De Verslaggever,


14. E. L.

Gemeente Neer-Glabbeek.
Plan van eenen nieuwen weg
naar Op-Itter


Schaal 1/2500

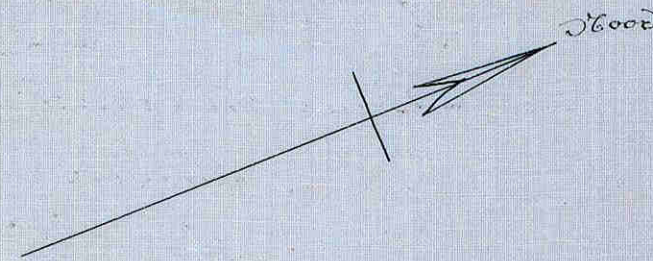

— Oude weg
— af te schaffen
— Nieuwe weg.

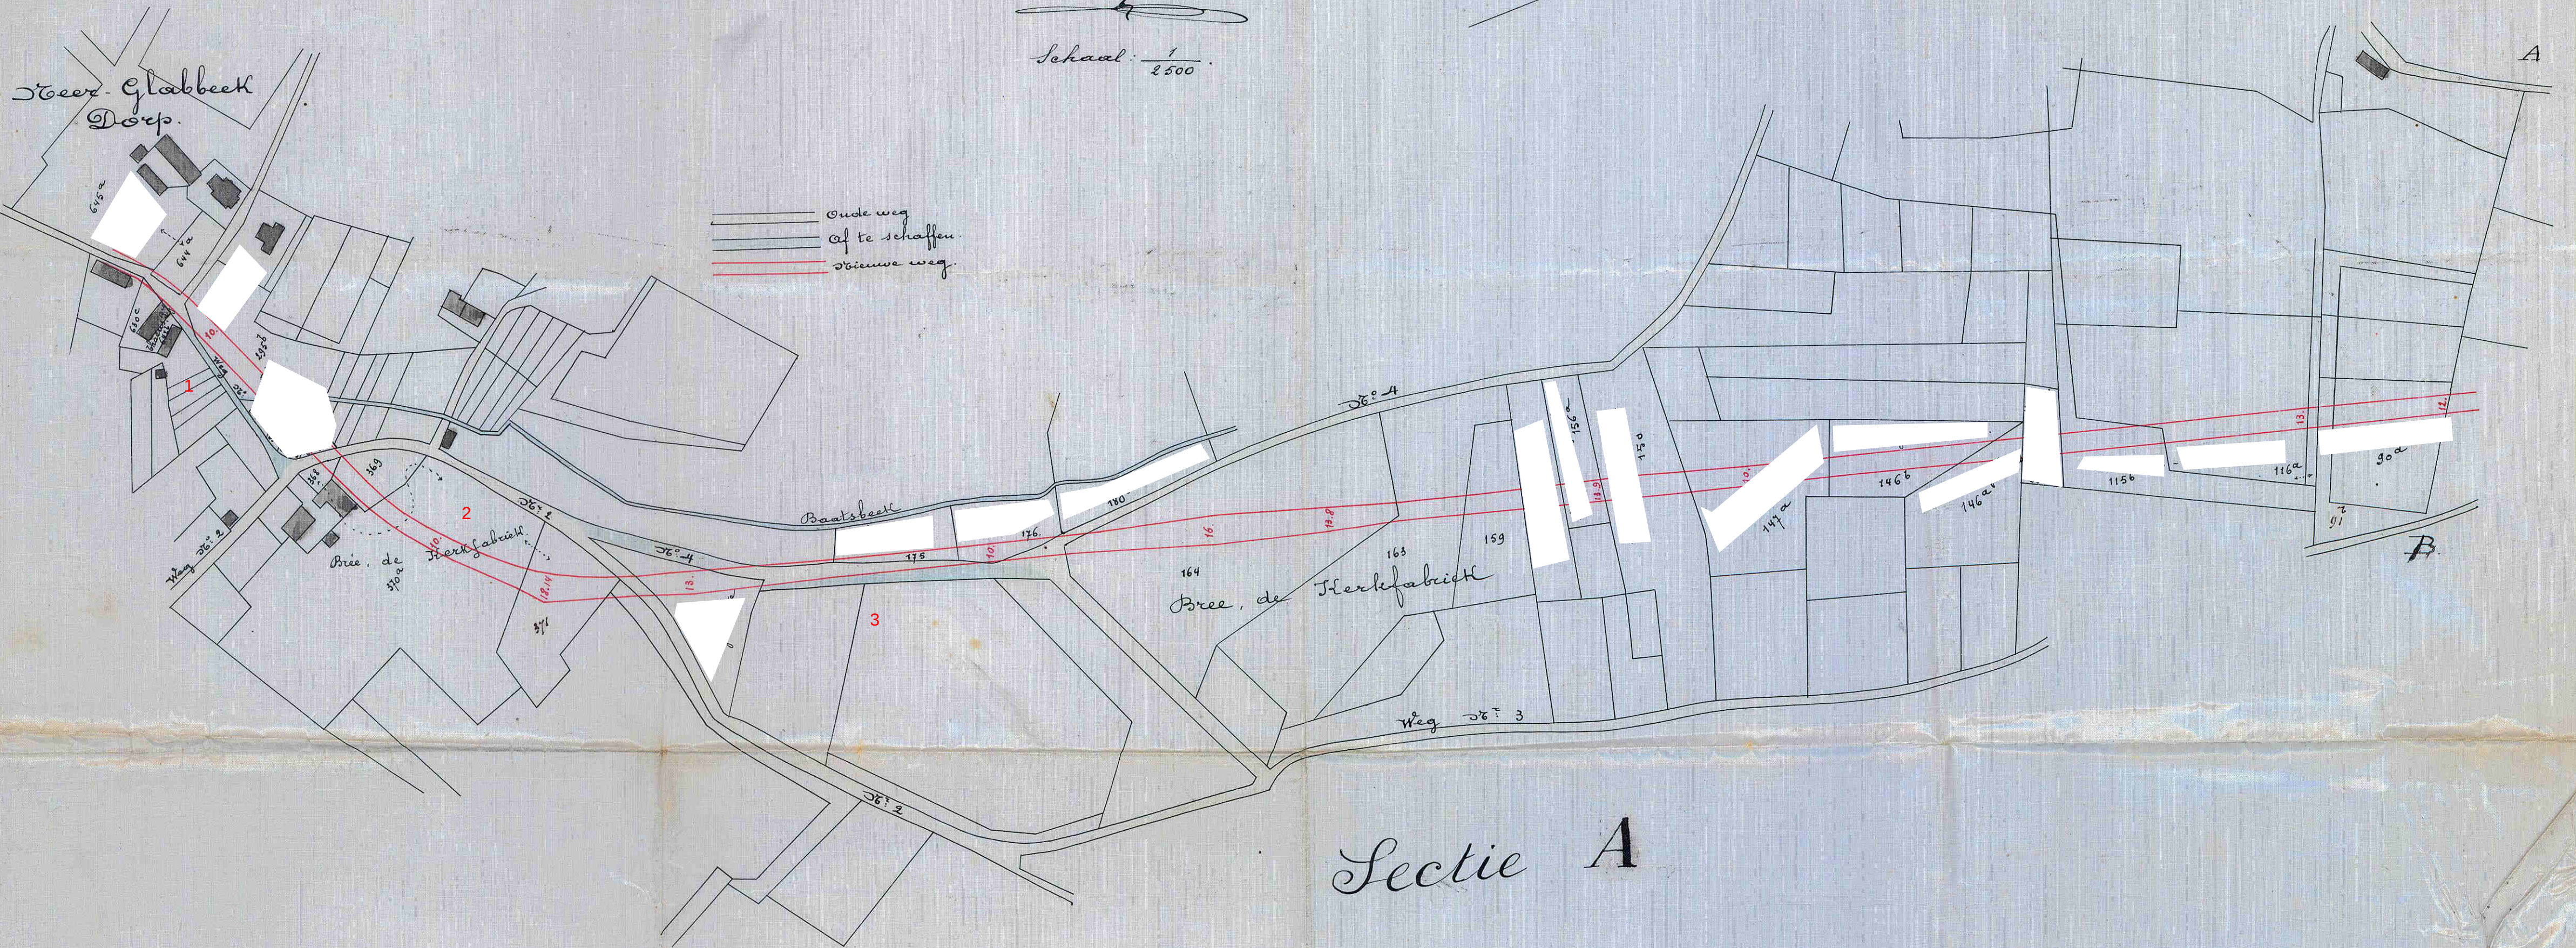

Sectie A

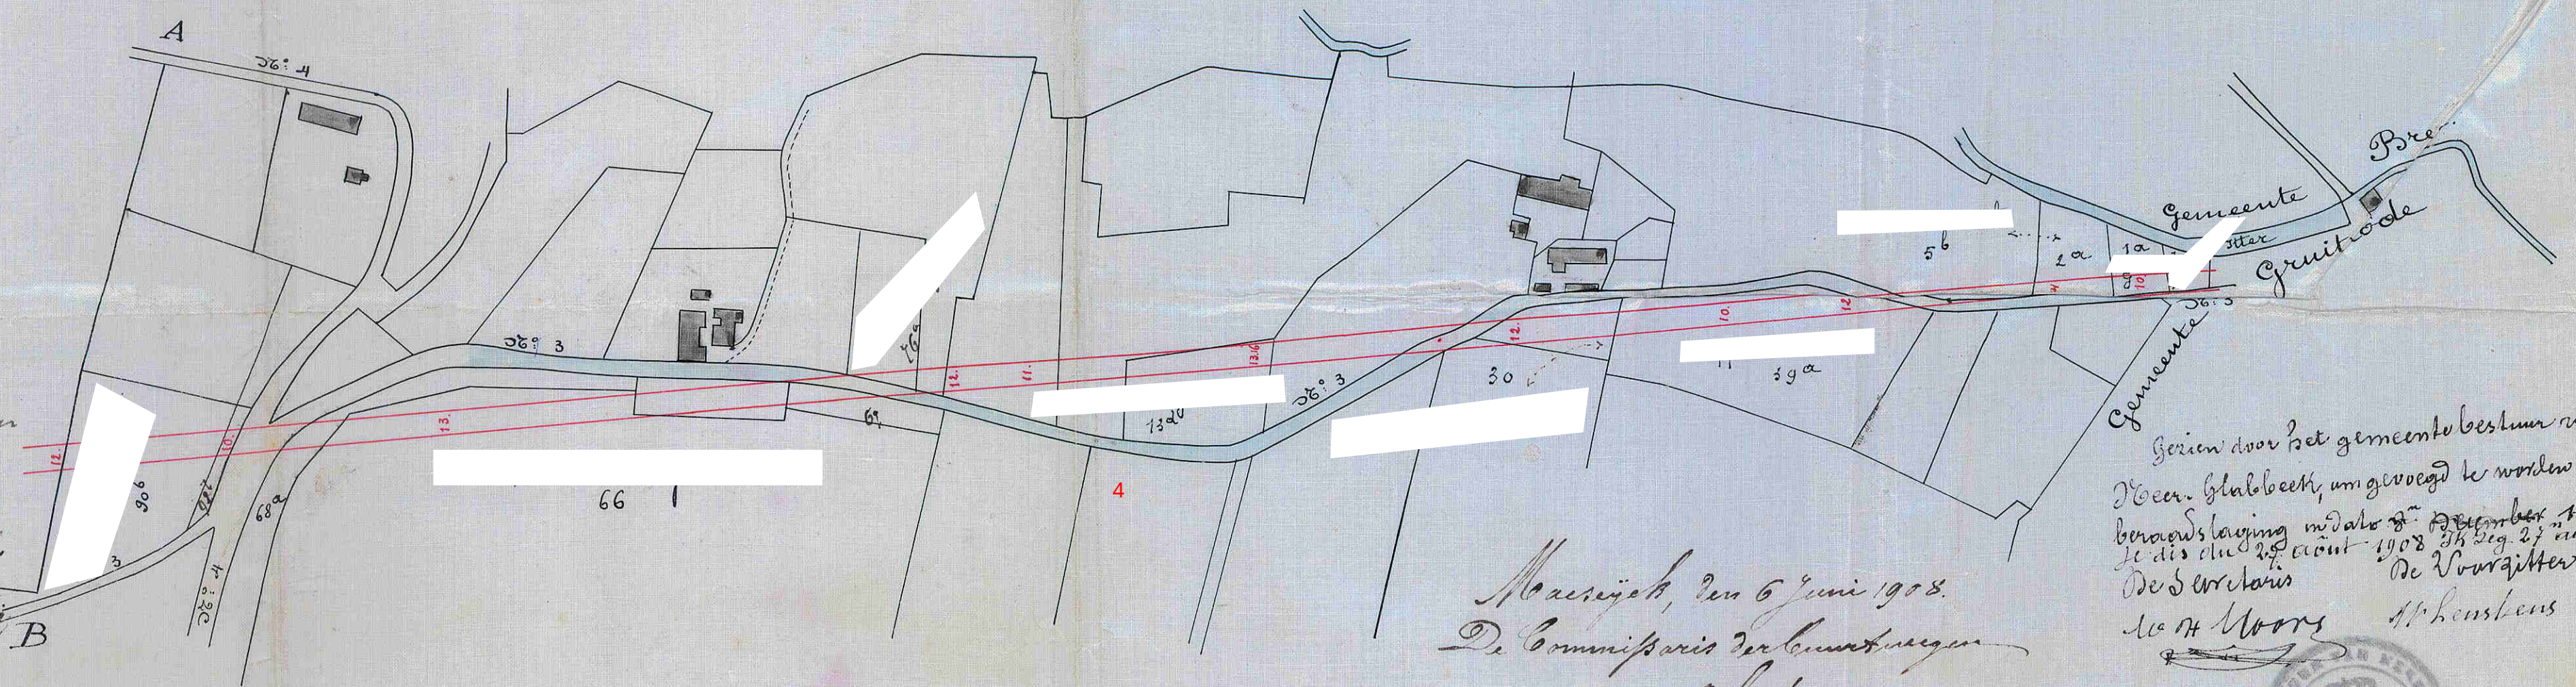

Gezien om gheacht te worden
aan ons besluit van heden,
n^o 7106-81230.
Arrest den 15 Januari 1909.

De Provinciale Griffier
De Bestuurder der Gemeente Neer-Glabbeek

Maarsje, den 6 Juni 1908.
De Commissaris der Openbare Werken
Glabbeek

Gezien door het gemeente bestuur van Neer-Glabbeek, omgevoegd te worden by hunne bevestigingsing in dato 26 December 1908
De Secretaris
De Voorzitter
De Wethouders

Gezien door het gemeente bestuur van Neer-Glabbeek, omgevoegd te worden by hun bevestigingsing in dato 26 December 1908
De Secretaris
De Voorzitter
De Wethouders

