



p r o v i n c i e Limburg

3de Directie Infrastructuur, Ruimtelijke Ordening en Leefmilieu

De Bestendige Deputatie van de Provincieraad van Limburg

Afdeling 3.1 Infrastructuur

Gelet op het besluit van de gemeenteraad van Maaseik dd. 26-04-1993 houdende het voorstel tot de gedeeltelijke afschaffing van buurtweg nr. 1 aangeduid in blauwe kleur op het aan dit besluit gehechte uittreksel uit de atlas van de buurtwegen;

Gelet op de wet van 10 april 1841 over de buurtwegen, inzonderheid artikel 28;

Overwegende dat tijdens het openbaar onderzoek 3 bezwaren werden ingediend getekend door:
namens de buurtbewoners :

1. dat zij niet wensen als handelaar/bewoner weggedrukt te worden achter een naar voren geplaatst gebouw, zij streven naar een meer open dorpscentrum;
2. door de aangelegde bushalte werd de mobiliteit beperkt;
3. geen zicht op het aankomende verkeer lijkt niet bij te dragen tot de verkeersveiligheid.

Overwegende dat deze bezwaren door de gemeenteraad ongegrond verklaard werden om reden dat :
1. tegen de voorgestelde wijzigingen werden geen bezwaren ingediend toen het B.P.A. ter inzage heeft gelegen van 02.03.1991 tot 02.04.1991.

Door deze wijziging wordt het pleinkarakter geaccentueerd door de loodrechte wand die ontstaat op het straatprofiel.

2. De voorgestelde wijziging van de buurtweg nr. 1 heeft geen invloed op de ligging van de bestaande bushalte.
3. Er is rekening gehouden met de achterliggende gebouwen op de Plattenhofweg. Er zal voor deze gebouwen een plein ontwikkeld worden, dat opzichzelf kan uitgewerkt worden. Deze schaalverkleining past volledig in de optie.

Gelet op het onderzoek door de afdeling 3.5 - Technische Wegendienst;

Gelet op de voorgelegde plannen :

- een kadasterplan
- een uittreksel uit de atlas der buurtwegen
- een opmetingsplan

Gehoord het verslag van _____, lid van het College;

Kenmerk
023.01.20/4249
Dossier
841.1/720.21.01
Bijlagen
/

Besluit:

Artikel 1.- Het gedeelte van buurtweg nr. 1 aangeduid in blauwe kleur op het uittreksel uit de atlas van de buurtwegen IS AFGESCHAFT EN ONTTROKKEN AAN HET OPENBAAR DOMEIN.

Artikel 2.- Overeenkomstig artikel 29 van de wet van 10 april 1841 over de buurtwegen kan de gemeenteraad, na schatting door een deskundige, beslissen tot verkoop van de aan het openbaar domein onttrokken gronden, of tot het vorderen, vanwege de eigenaars van de gronden, van de meerwaarde die voor hen ontstaat ten gevolge van deze afschaffing en onttrekking aan het openbaar domein.

Artikel 3.- Overeenkomstig artikel 28, derde lid van de bovenvermelde wet over de buurtwegen is het College van Burgemeester en Schepenen belast met de bekendmaking van dit besluit. De gemeente en de belanghebbende derden kunnen, binnen 15 dagen te rekenen vanaf de eerste dag van de bekendmaking, een beroep instellen tegen dit besluit. Het beroep moet worden gericht aan de Gouverneur van de provincie Limburg, die het beroepschrift en het volledig dossier voor verder gevolg zal doorzenden aan de gemeenschapsminister van Openbare Werken, Ruimtelijke Ordening en Binnenlandse Aangelegenheden, Galileilaan 5, bus 4 te 1030 Brussel.

Door het indienen van een beroep wordt onderhavige beslissing opgeschort.

sp Artikel 4.- Het kadasterplan, het uittreksel uit de atlas van de buurtwegen, en het opmetingsplan worden als een integrerend deel gehecht aan dit besluit.

Artikel 5.- Dit besluit wordt ter kennisneming gestuurd aan het College van Burgemeester en Schepenen van de stad Maaseik.

Aanwezig : Gouverneur, Voorzitter; Stevaert, mevrouw Brepoels, Van Bree, Leden; Martens
Provinciegriffier.

Hasselt, 29 juli 1993

De Provinciegriffier,

De
Nota : 1

Minuut : 5

Afschriften : 2 x 1 besluit

2 x 3 plannen

1 zendbrief

De Verslaggever,

De Gouverneur-Voorzitter,

- 2 AUG. 1993

Kenmerk
023.01.20/4249
Dossier
841.1/720.21.01
Bijlagen
/

212 } 112 dome
1 ex. gemeente


PROVINCIE LIMBURG

3de Directie - afdeling 3.1 - sectie 3.1.2

Gezien om gehecht te worden aan het besluit van
heden, kenmerk: 023.01.20/4249
dossier: 241.11720.21.01

 Hasselt, **29 JULI 1993**
Namens de Bestendige Deputatie:

De Verslaggever,
(4)

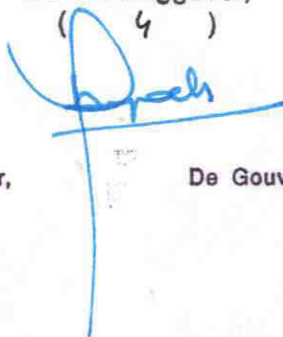

 De Provinciegriffier,



De Gouverneur-Voorzitter,





Schaal: 1/2500

0 15 30 60 90 120 Meters


Neerocteren

PLAN N° 18.

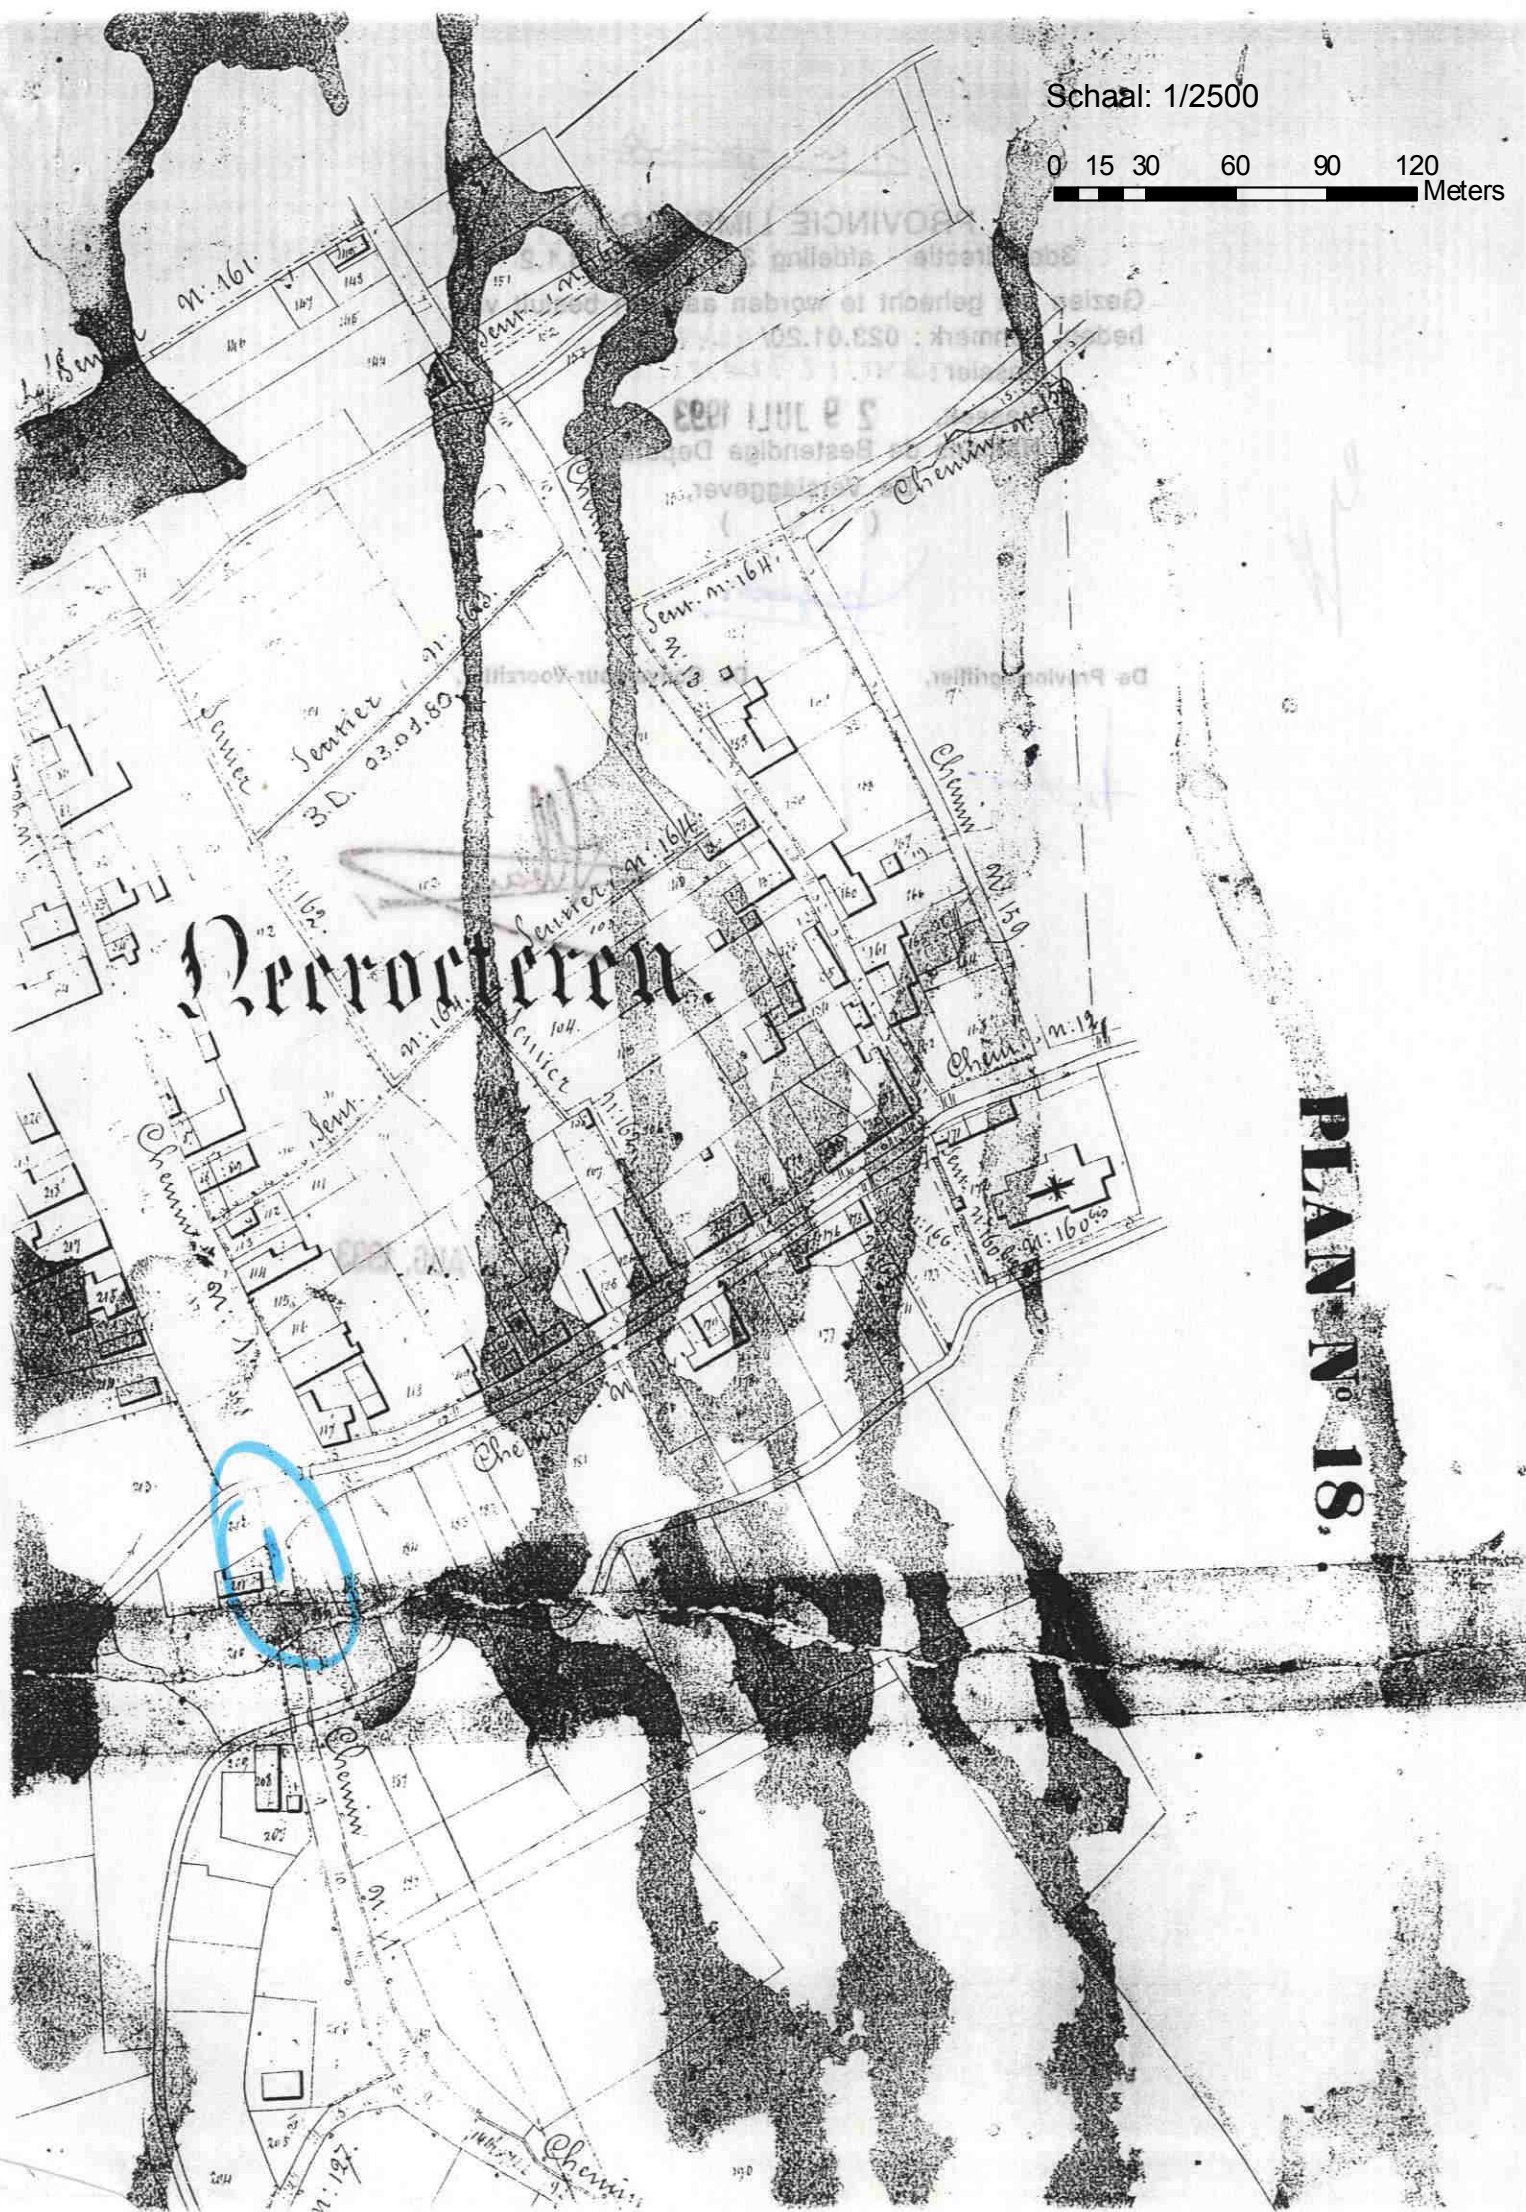

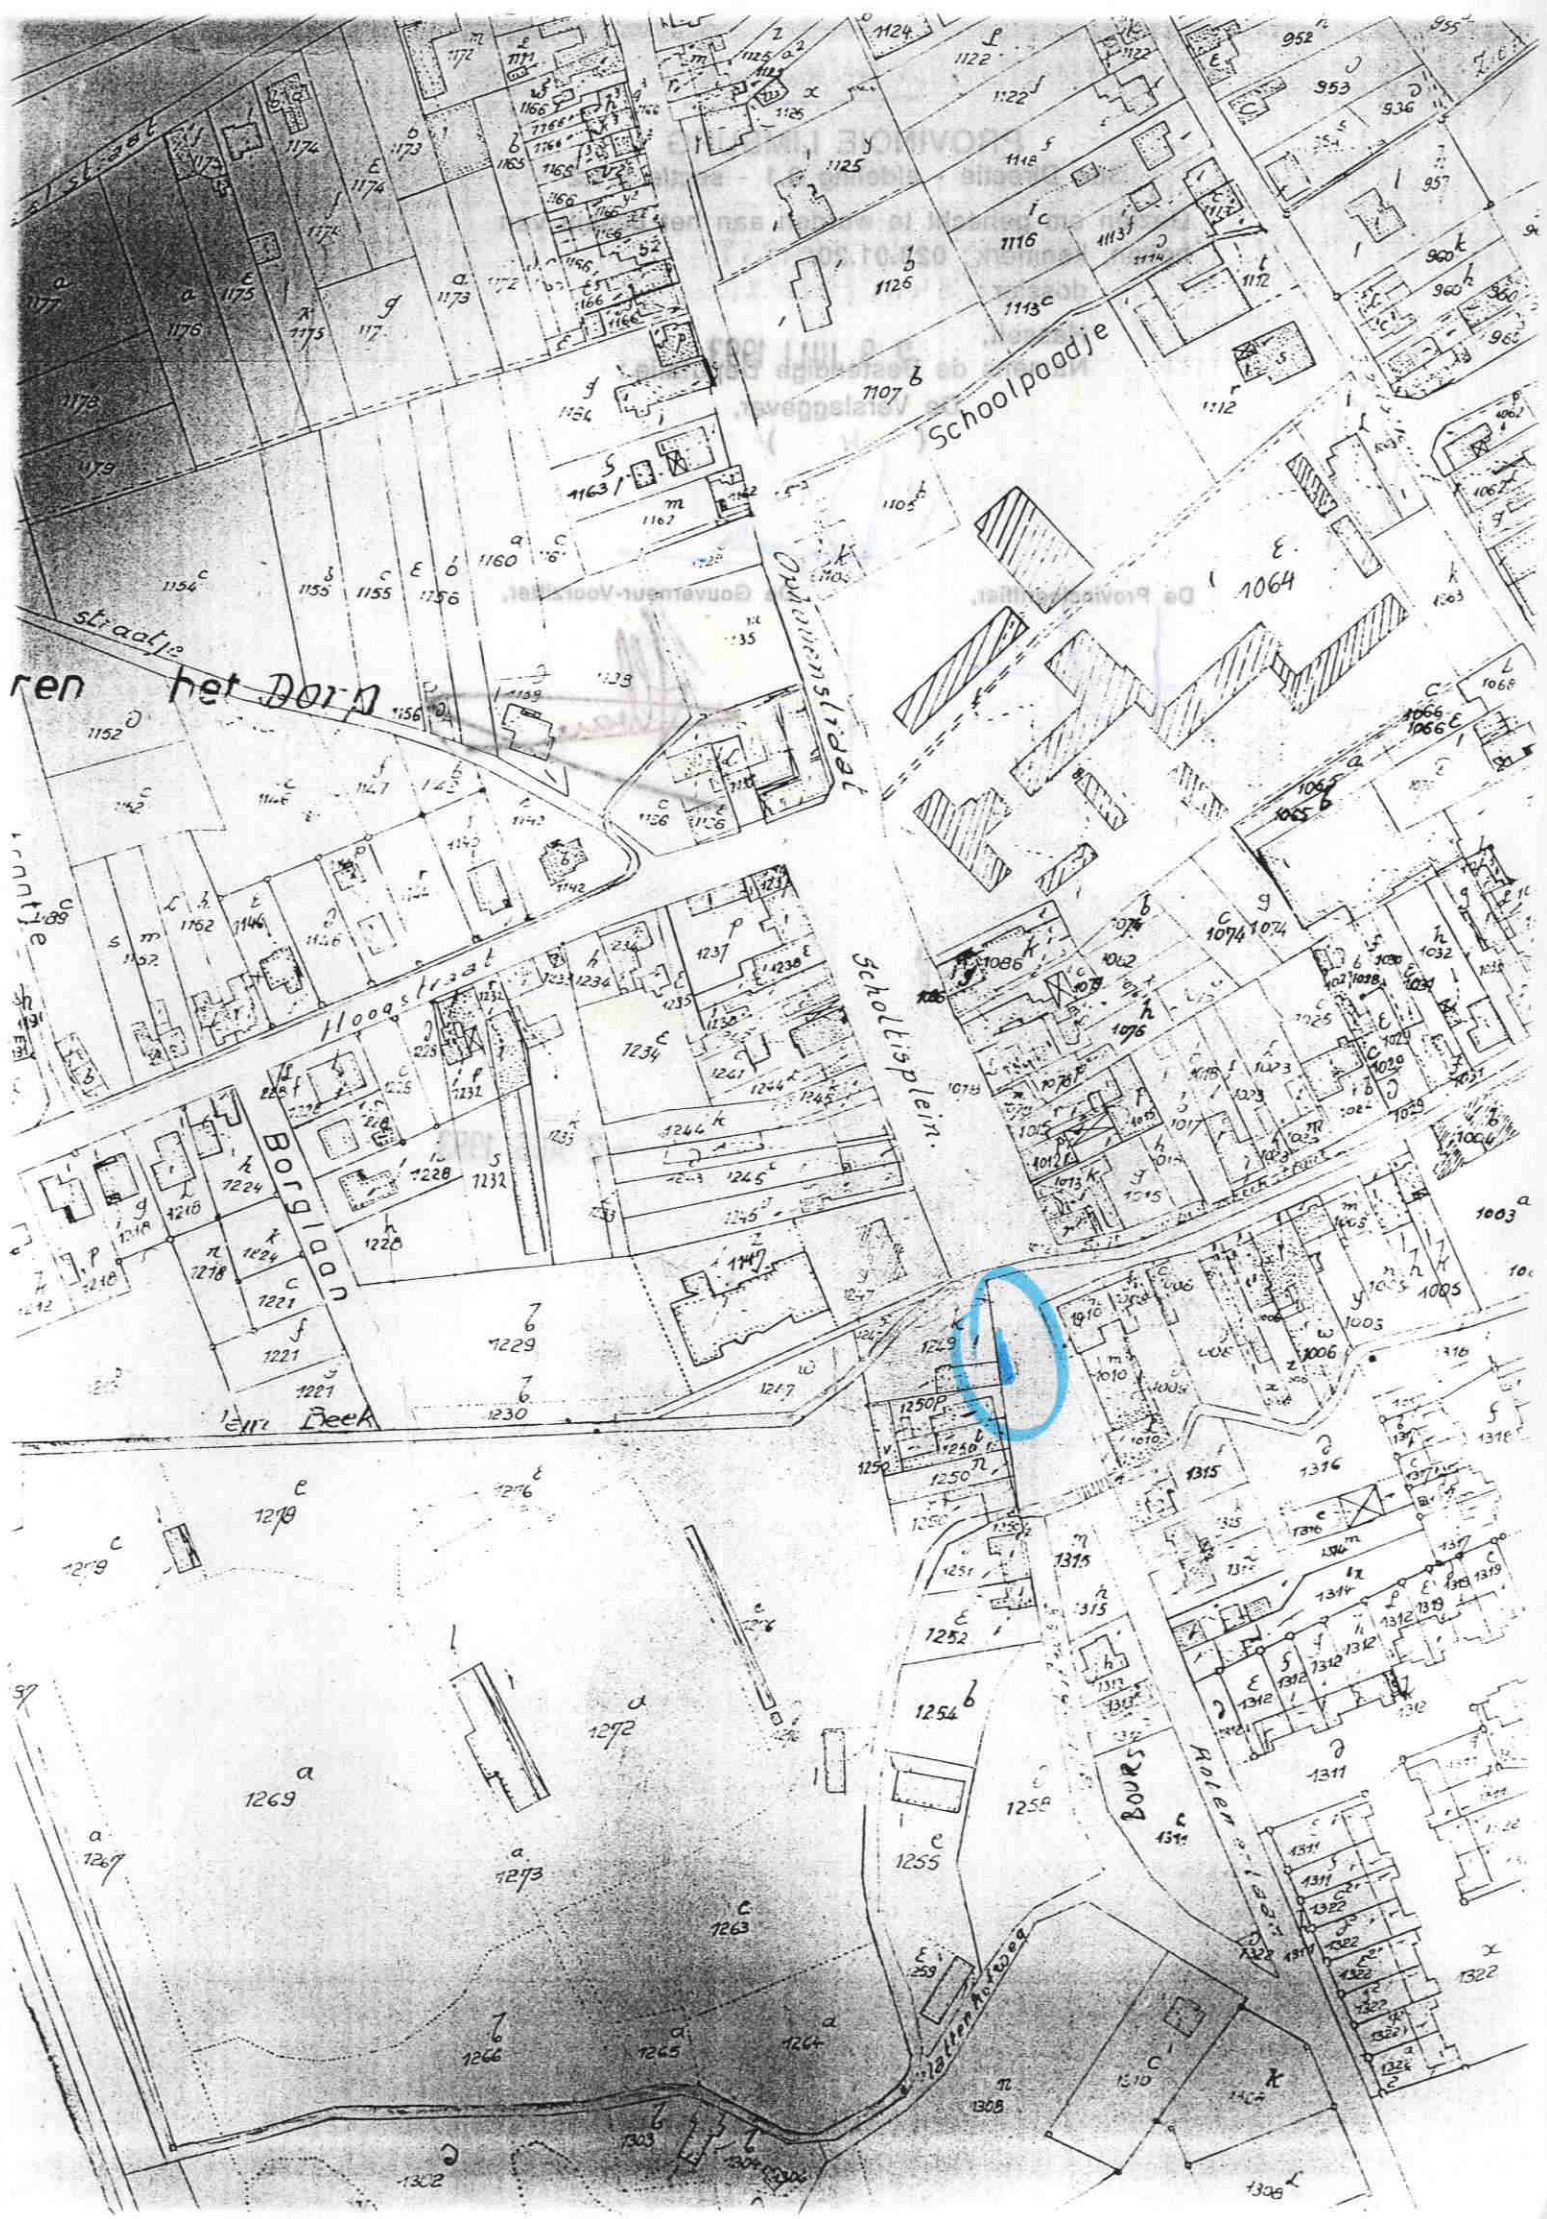

Sie B

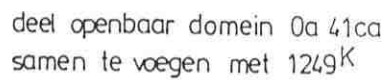

22.02.93

Ingenieur-architekt
landmeter M.S.O.G.

Veldsteeg 20
3650 - DILSEN
Tel. 089/75.88.70

A scale bar labeled "Meters" with markings at 0, 2,5, 5, 10, 15, and 20.

SCHAAL 1 : 500