



p r o v i n c i e Limburg

3de Directie Infrastructuur, Ruimtelijke Ordening en Leefmilieu

De Bestendige Deputatie van de Provincieraad van Limburg

Afdeling 3.1 Infrastructuur

Gelet op het besluit van de gemeenteraad van MAASEIK dd. 27-09-1993 houdende het voorstel tot afschaffing van een gedeelte van buurtweg nr. 1, zoals aangeduid onder de loten 6 en 9 en aangeduid in gele kleur op het aan dit besluit gehechte uittreksel uit de atlas van de buurtwegen;

Gelet op de wet van 10 april 1841 over de buurtwegen, inzonderheid artikel 28;

Overwegende dat tijdens het openbaar onderzoek van 02-08-1993 tot 17-08-1993 één mondeling bezwaar werd ingediend door te weten : hij verwacht dat na het maken van de nieuwe weg er wateroverlast zal zijn zodoende vraagt hij een afwatering aan te leggen.

Overwegende dat dit bezwaar door de gemeenteraad ongegrond verklaard werd om reden dat de wateroverlast niet zal toenemen door de aanleg van een fietspad i.p.v. de huidige Plattenhofweg.

Gelet op het onderzoek door de afdeling 3.5 - Technische Wegendienst;

Gelet op de voorgelegde plannen :

- een uittreksel uit de atlas der buurtwegen;
- een opmetingsplan.

Gehoord het verslag van J.P. LAVIGNE, lid van het College;

Besluit:

Artikel 1.- Het gedeelte van buurtweg nr. 1 aangeduid in gele kleur op het uittreksel uit de atlas van de buurtwegen IS AFGESCHAFT EN ONTTROKKEN AAN HET OPENBAAR DOMEIN.

Artikel 2.- Overeenkomstig artikel 29 van de wet van 10 april 1841 over de buurtwegen kan de gemeenteraad, na schatting door een deskundige, beslissen tot verkoop van de aan het openbaar domein onttrokken gronden, of tot het vorderen, vanwege de eigenaars van de gronden, van de meerwaarde die voor hen ontstaat ten gevolge van deze afschaffing en onttrekking aan het openbaar domein.

Kenmerk
023.01.20/392
Dossier
841.1/720.21.01
Bijlagen
/

Artikel 3.- Overeenkomstig artikel 28, derde lid van de bovenvermelde wet over de buurtwegen is het College van Burgemeester en Schepenen belast met de bekendmaking van dit besluit.

De gemeente en de belanghebbende derden kunnen, binnen 15 dagen te rekenen vanaf de eerste dag van de bekendmaking, een beroep instellen tegen dit besluit. Het beroep moet worden gericht aan de Gouverneur van de provincie Limburg, die het beroepschrift en het volledig dossier voor verder gevolg zal doorzenden aan de gemeenschapsminister van Openbare Werken, Ruimtelijke Ordening en Binnenlandse Aangelegenheden, Galileilaan 5, bus 4 te 1030 Brussel.

Door het indienen van een beroep wordt onderhavige beslissing opgeschort.

Artikel 4.- Het uittreksel uit de atlas van de buurtwegen, en het opmetingsplan worden als een integrerend deel gehecht aan dit besluit.

Artikel 5.- Dit besluit wordt ter kennisneming gestuurd aan het College van Burgemeester en Schepenen van de stad Maaseik.

Aanwezig : Gouverneur, Voorzitter; Stevaert, Schiepers, mevrouw Brepoels, Dufaux, Lavigne, Van Bree, Leden; Martens Provinciegriffier.

Hasselt, 17 maart 1994

De Verslaggever,

(3)

De Provinciegriffier,

De Gouverneur-Voorzitter,

Nota : 1

Minuut : 4

Afschriften : 2 x 1 besluit

2 x 2 plannen

1 zendbrief

23 MAART 1994 1

Kenmerk

023.01.20/392

Dossier

841.1/720.21.01

Bijlagen

/

PROVINCIE LIMBURG

3de Directie - afdeling 3.1 - sectie 3.1.2

Gezien om gehecht te worden aan het besluit van
heden, kenmerk: 023.01.20/392

dossier: 841-1/20.21.01

Hasselt,

17 MAART 1994

Namens de Bestendige Deputatie:

De Verslaggever,

(3)



De Provinciegriffier,




De Gouverneur-Voorzitter,



Schaal: 1/2500

0 15 30 60 90 120 Meters

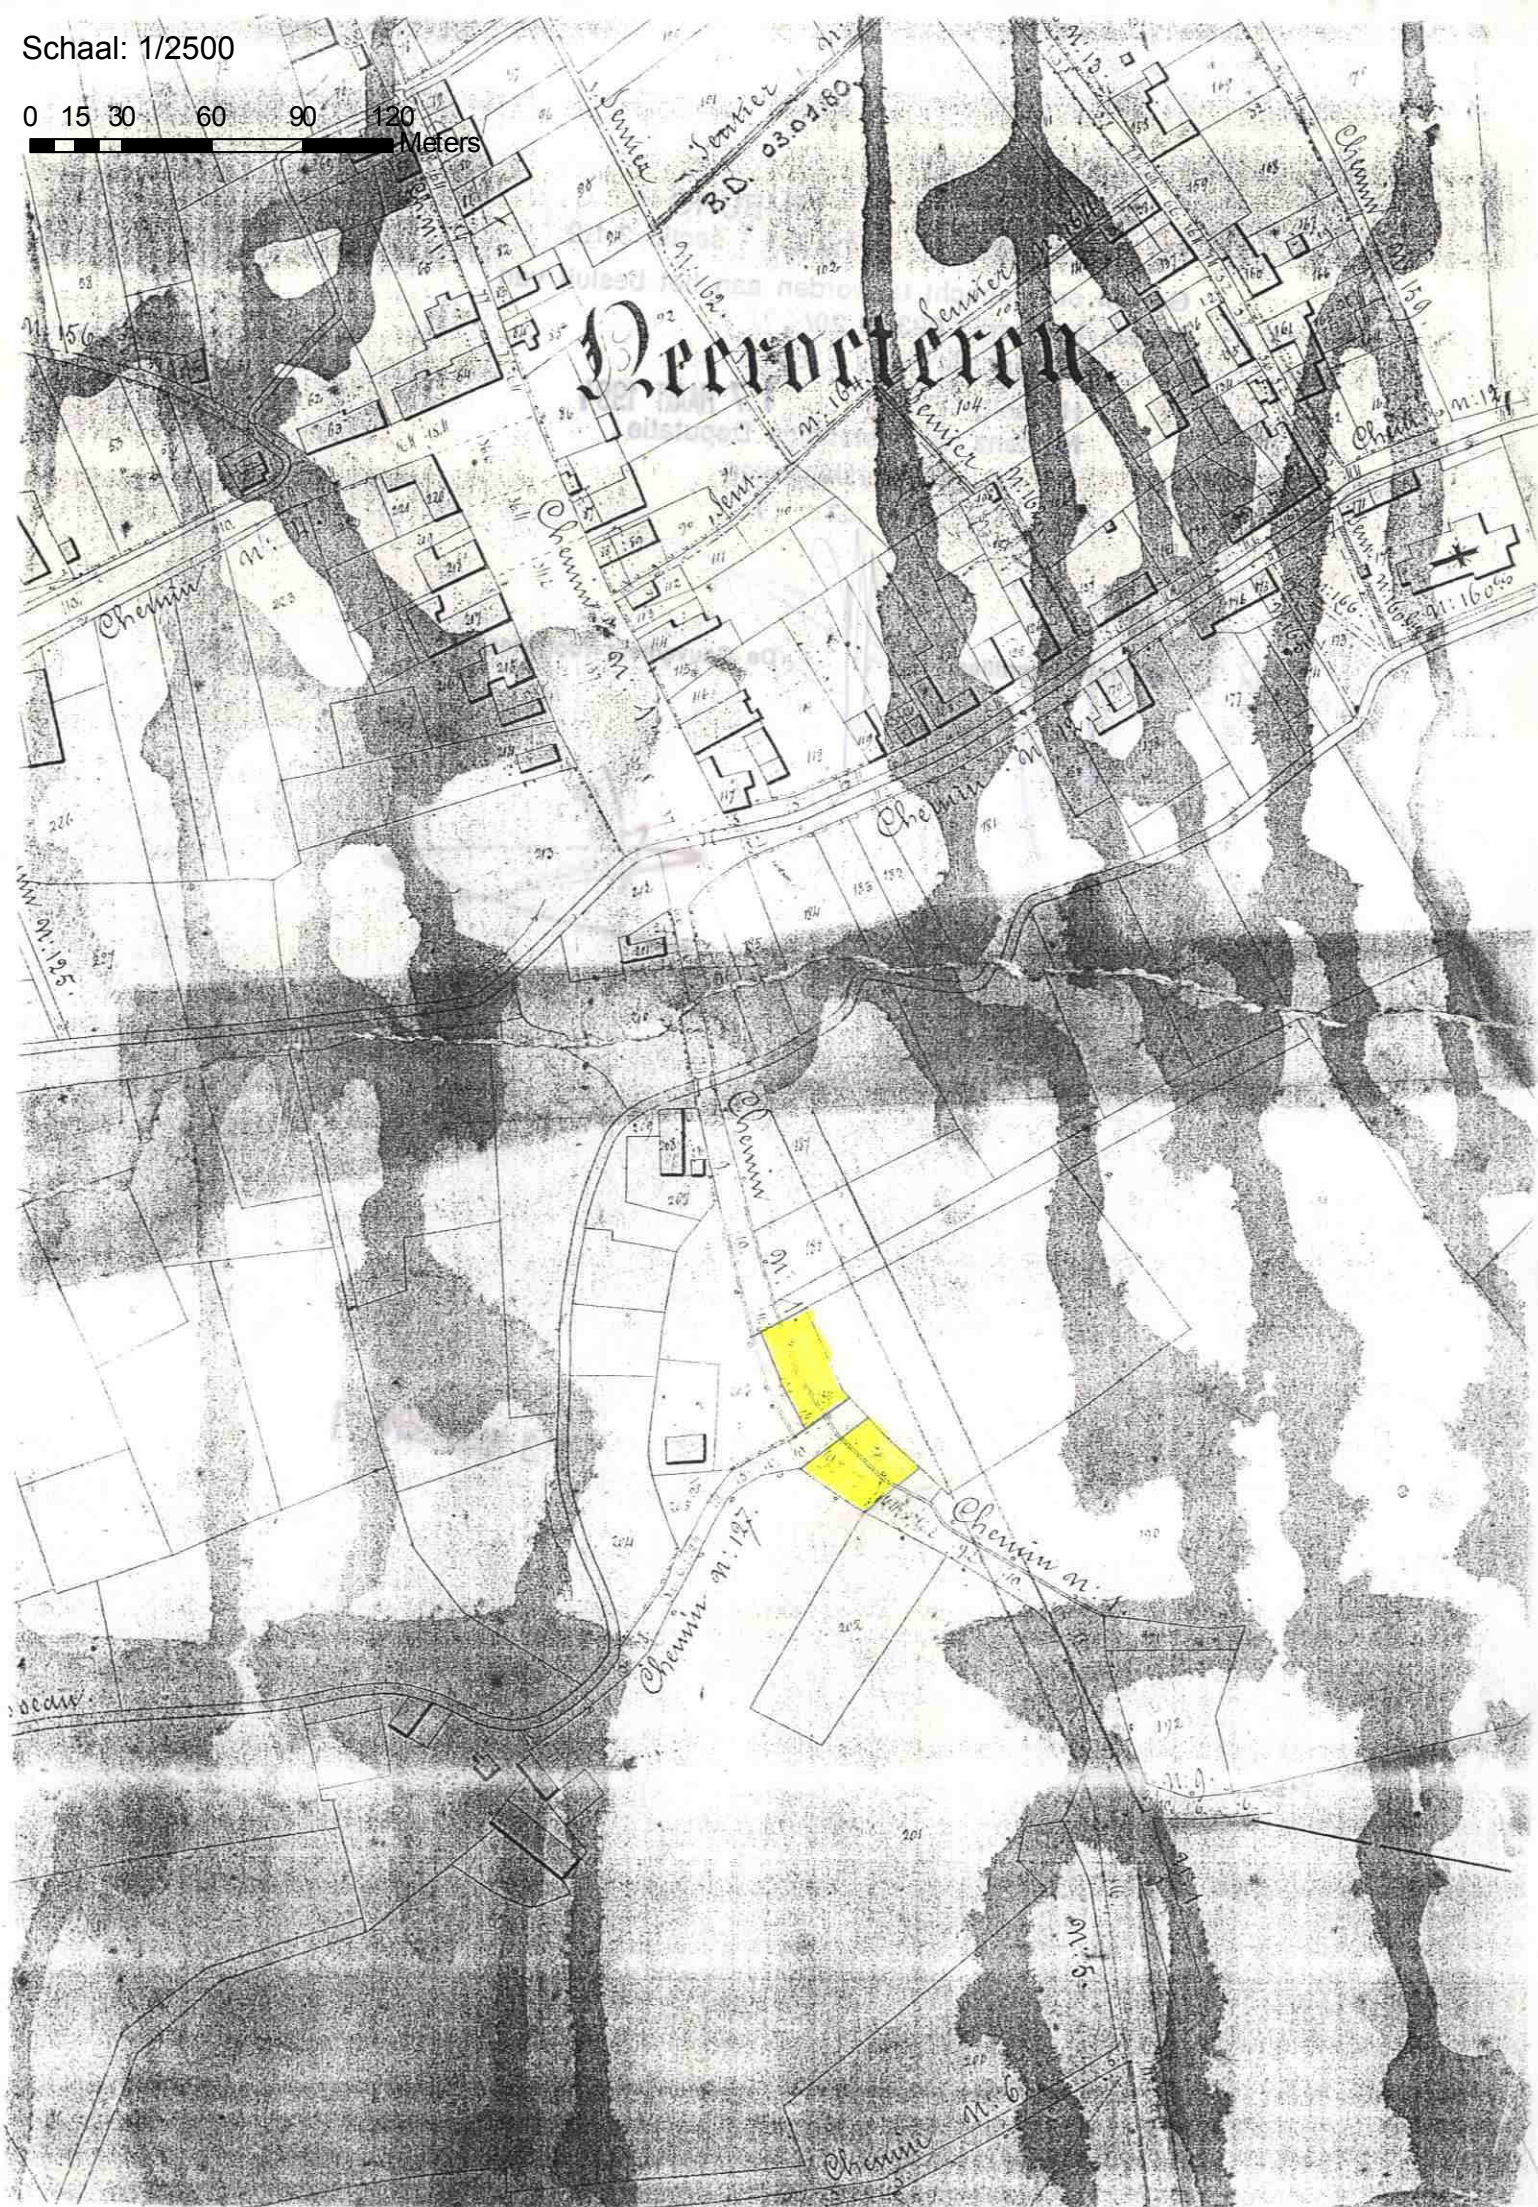

PROVINCIE LIMBURG
ARRONDISSEMENT MAASEIK
STAD MAASEIK

OPMETING- EN RUFLINGSPLAN
VOORTERREINEN NEEROETEREN

Stadiebureau Stals B.V.B.A.
Grutroderlaan 36, 3680 Maaseik-Opoeteren
Tel: 011/86 42 37 - Fax 011/86 76 50
Echt verklaard te Maaseik op 27/05/1991
Aangepast op 21/05/1991 en op 19/05/1993
De beëdigde landmeter-expert



J. Retten

Gezien en goedgekeurd door de Gemeenteraad van Maaseik
in vergadering van 199

De Secretaris De Burgemeester

SCHAAAL 1/500
Schaal: 1/500
0 2,5 5 10 15 20 Meters
DOSS.NR.: 91/4046/MR

LOT 1	deel van gemeenteweg nr. 1	opp. 01a 66ca
LOT 2	deel van gemeenteweg nr. 1	opp. 03a 21ca
LOT 3	ex/nr. 1322/D	opp. 0a1ca
LOT 4	ex/nr. 1322/D, 1311/C	opp. 01a 91ca
LOT 5	ex/nr. 1311/C	opp. 03a 46ca
LOT 6	deel van gemeenteweg nr. 1	opp. 03a 37ca
LOT 7	ex/nr. 1308/N	opp. 05a 12ca
LOT 8	ex/nr. 1311/C	opp. 10a 75ca
LOT 9	deel van gemeenteweg nr. 1	opp. 03a 39ca
LOT 10	nr. 1307/C, ex/nr. 1308/N	opp. 72a 23ca
LOT 11	ex/nr. 1311/C	opp. 02a 78ca
LOT 7bis	ex/nr. 1308 N	opp. 04a 25ca

Loten 1, 2, 6 en 9 zijn eigendom van de Stad Maaseik

Loten 3, 4, 5, 7, 8, 10, 11 en 7bis zijn eigen van

Loten 5, 7, 7bis en 8 blijven eigendom van

Loten 3, 4, 10 en 11 worden door afgestaan aan de Stad Maaseik.

Loten 6 en 9 worden door de Stad Maaseik afgestaan aan

