

PROVINCIEBESTUUR VAN LIMBURG.

4de Afdeling.

Aanwrrnr. 7106/3849

5 afschriften.

2-P.T.D.

2-Gte.

1-Bundel.

26 1971
M I N U U T.

DE BESTENDIGE DEPUTATIE VAN DE PROVINCIERAAD
VAN LIMBURG;

Gelet op de beslissing dd. 24 mei 1971 ,
waardoor de gemeenteraad van Heerlaeren
een plan aannemt voor de afschaffing van en herlegging
van een gedeelte van buurtweg nr. 22
"Bergerijenstraatje".
op het grondgebied van deze gemeente;

- - Overwegende dat het niet gaat om een voetweg
welke in de bebouwde kom van een stad of in een aaneen-
gebouwd gedeelte van een plattelandsgemeente is gelegen;

ged - Gelet op het proces-verbaal van het onderzoek
de commodo et incommodo, waaruit blijkt dat er geen bezwa-
ren of opmerkingen werden ingediend;

Gelet op het gunstig advies van de Heer Hoofd-
ingenieur-Direkteur van de Provinciale Technische Wegen-
dienst, dd. 9 augustus 1971 , nr 925 ;

- - - Gelet op de wet van 10 april 1841, gewijzigd bij
de wetten van 20 mei 1863, 9 augustus 1948 en 5 augustus
1953, alsook op de omzendbrieven van de Heer Minister van
Openbare Werken nrs. 13, 13 bis en 13 ter ;

- - Gehoord de Heer Glaessen , Lid van het
college, in zijn desbetreffend verslag;

.../...

B E S L U I T :

De sekte van de AB van de buyrtung n. 22
op het grondgebied van de gemeente Meerbeeren,
aangeduid in gele kleur op het hierbijgevoegd plan, is
afgeschaft en onttrokken aan het openbaar domein, en is herlegd
volgens A.C. aangeduid in groene kleur op het hierbijgevoegd plan
De afstand van de grond die door deze afschaffing
vrijkomt, mag gebeuren overeenkomstig artikel 29 van de wet
van 10 april 1841.

Dit besluit zal, 's zondags na ontvangst, door het
schepencollege afgekondigd worden, en ingevolge de beschik-
kingen van de wet van 20 mei 1863, gedurende acht dagen
aangeplakt blijven.

Belanghebbende derden, alsook de gemeente, kunnen
tegen dit besluit in beroep gaan bij de Koning. Dit beroep
schorst de uitvoering van dit besluit tot wanneer de
Koning uitspraak heeft gedaan. Dit beroep moet uitgeoefend
en aan de gouverneur overgemaakt worden binnen vijftien
dagen, volgend op de aanplakking van dit besluit.

Afschrift van dit besluit zal, ter uitvoering
worden overgemaakt aan het gemeentebestuur van Meerbeeren.

Dergelijk afschrift zal, tot naricht, gezonden
worden aan de Heer Hoofdingenieur-Direkteur van de Provin-
ciale Technische Wegendienst.

Hasselt, 19 augustus 1972

WAREN AANWEZIG DE HEREN:


Gouverneur, Voorzitter; Claessen, Croux,
Smeets, Smets, Vints, Beuls, Leden en
K. Van Bockryck, Griffier der Provincie.

4 minuten

Namens de Bestendige Deputatie;
De Griffier der Provincie, De Gouverneur-Voorzitter,

(4)
De Verslaggever,

Geen

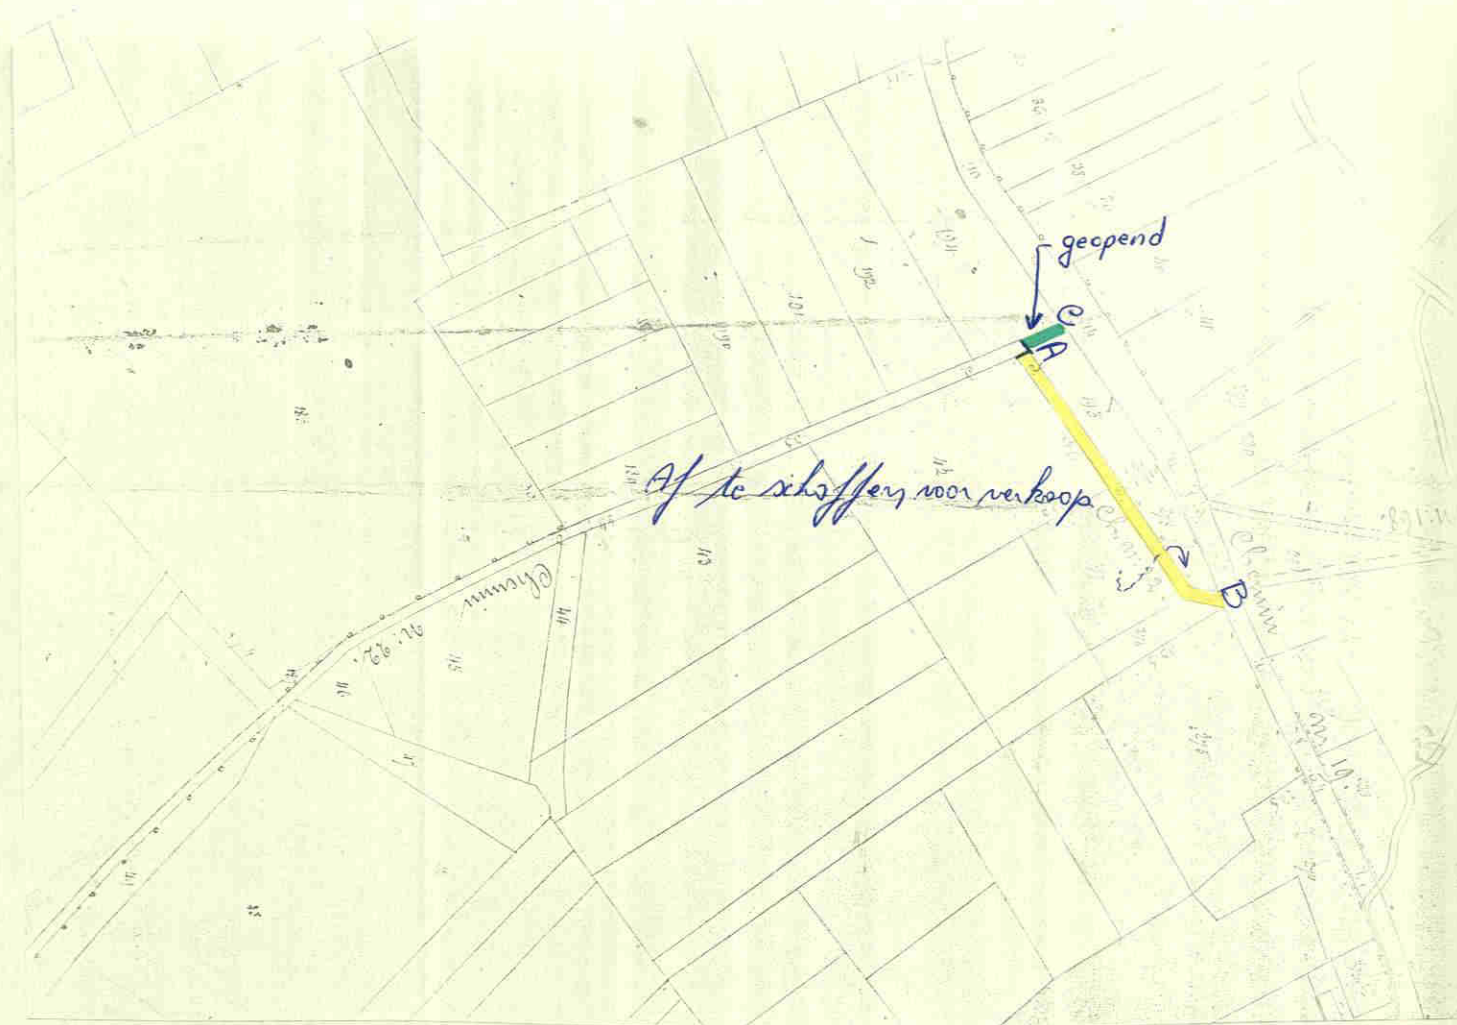

Gemeente NEEROETEREN

Uittreksel uit de atlas der buurtwegen
detailplannen: 19 en 23

26-8-1971



Voor eensluidende fotokopie
NEEROETEREN, de 11-08-71
De Burgemeester.

4de afdeling

1 exp. pte
1 exp. p r b

Gezien om gehucht te worden aan ons besluit
van heden, nr 7106/3879, 19 augustus 1971
Hasselt, de

4 minuten

De Bestendige Deputatie:

De Griffier der Provincie,

De Gouverneur-Voorzitter,

Schaal: 1/2500

0 15 30 60 90 120 Meters


De Verslaggever.

Gemeente Neeroeteren Berg het Gehucht Sectie C

Schaal: 1/500

Schaal: 1/500

0 2,5 5 10 15 20
Meters

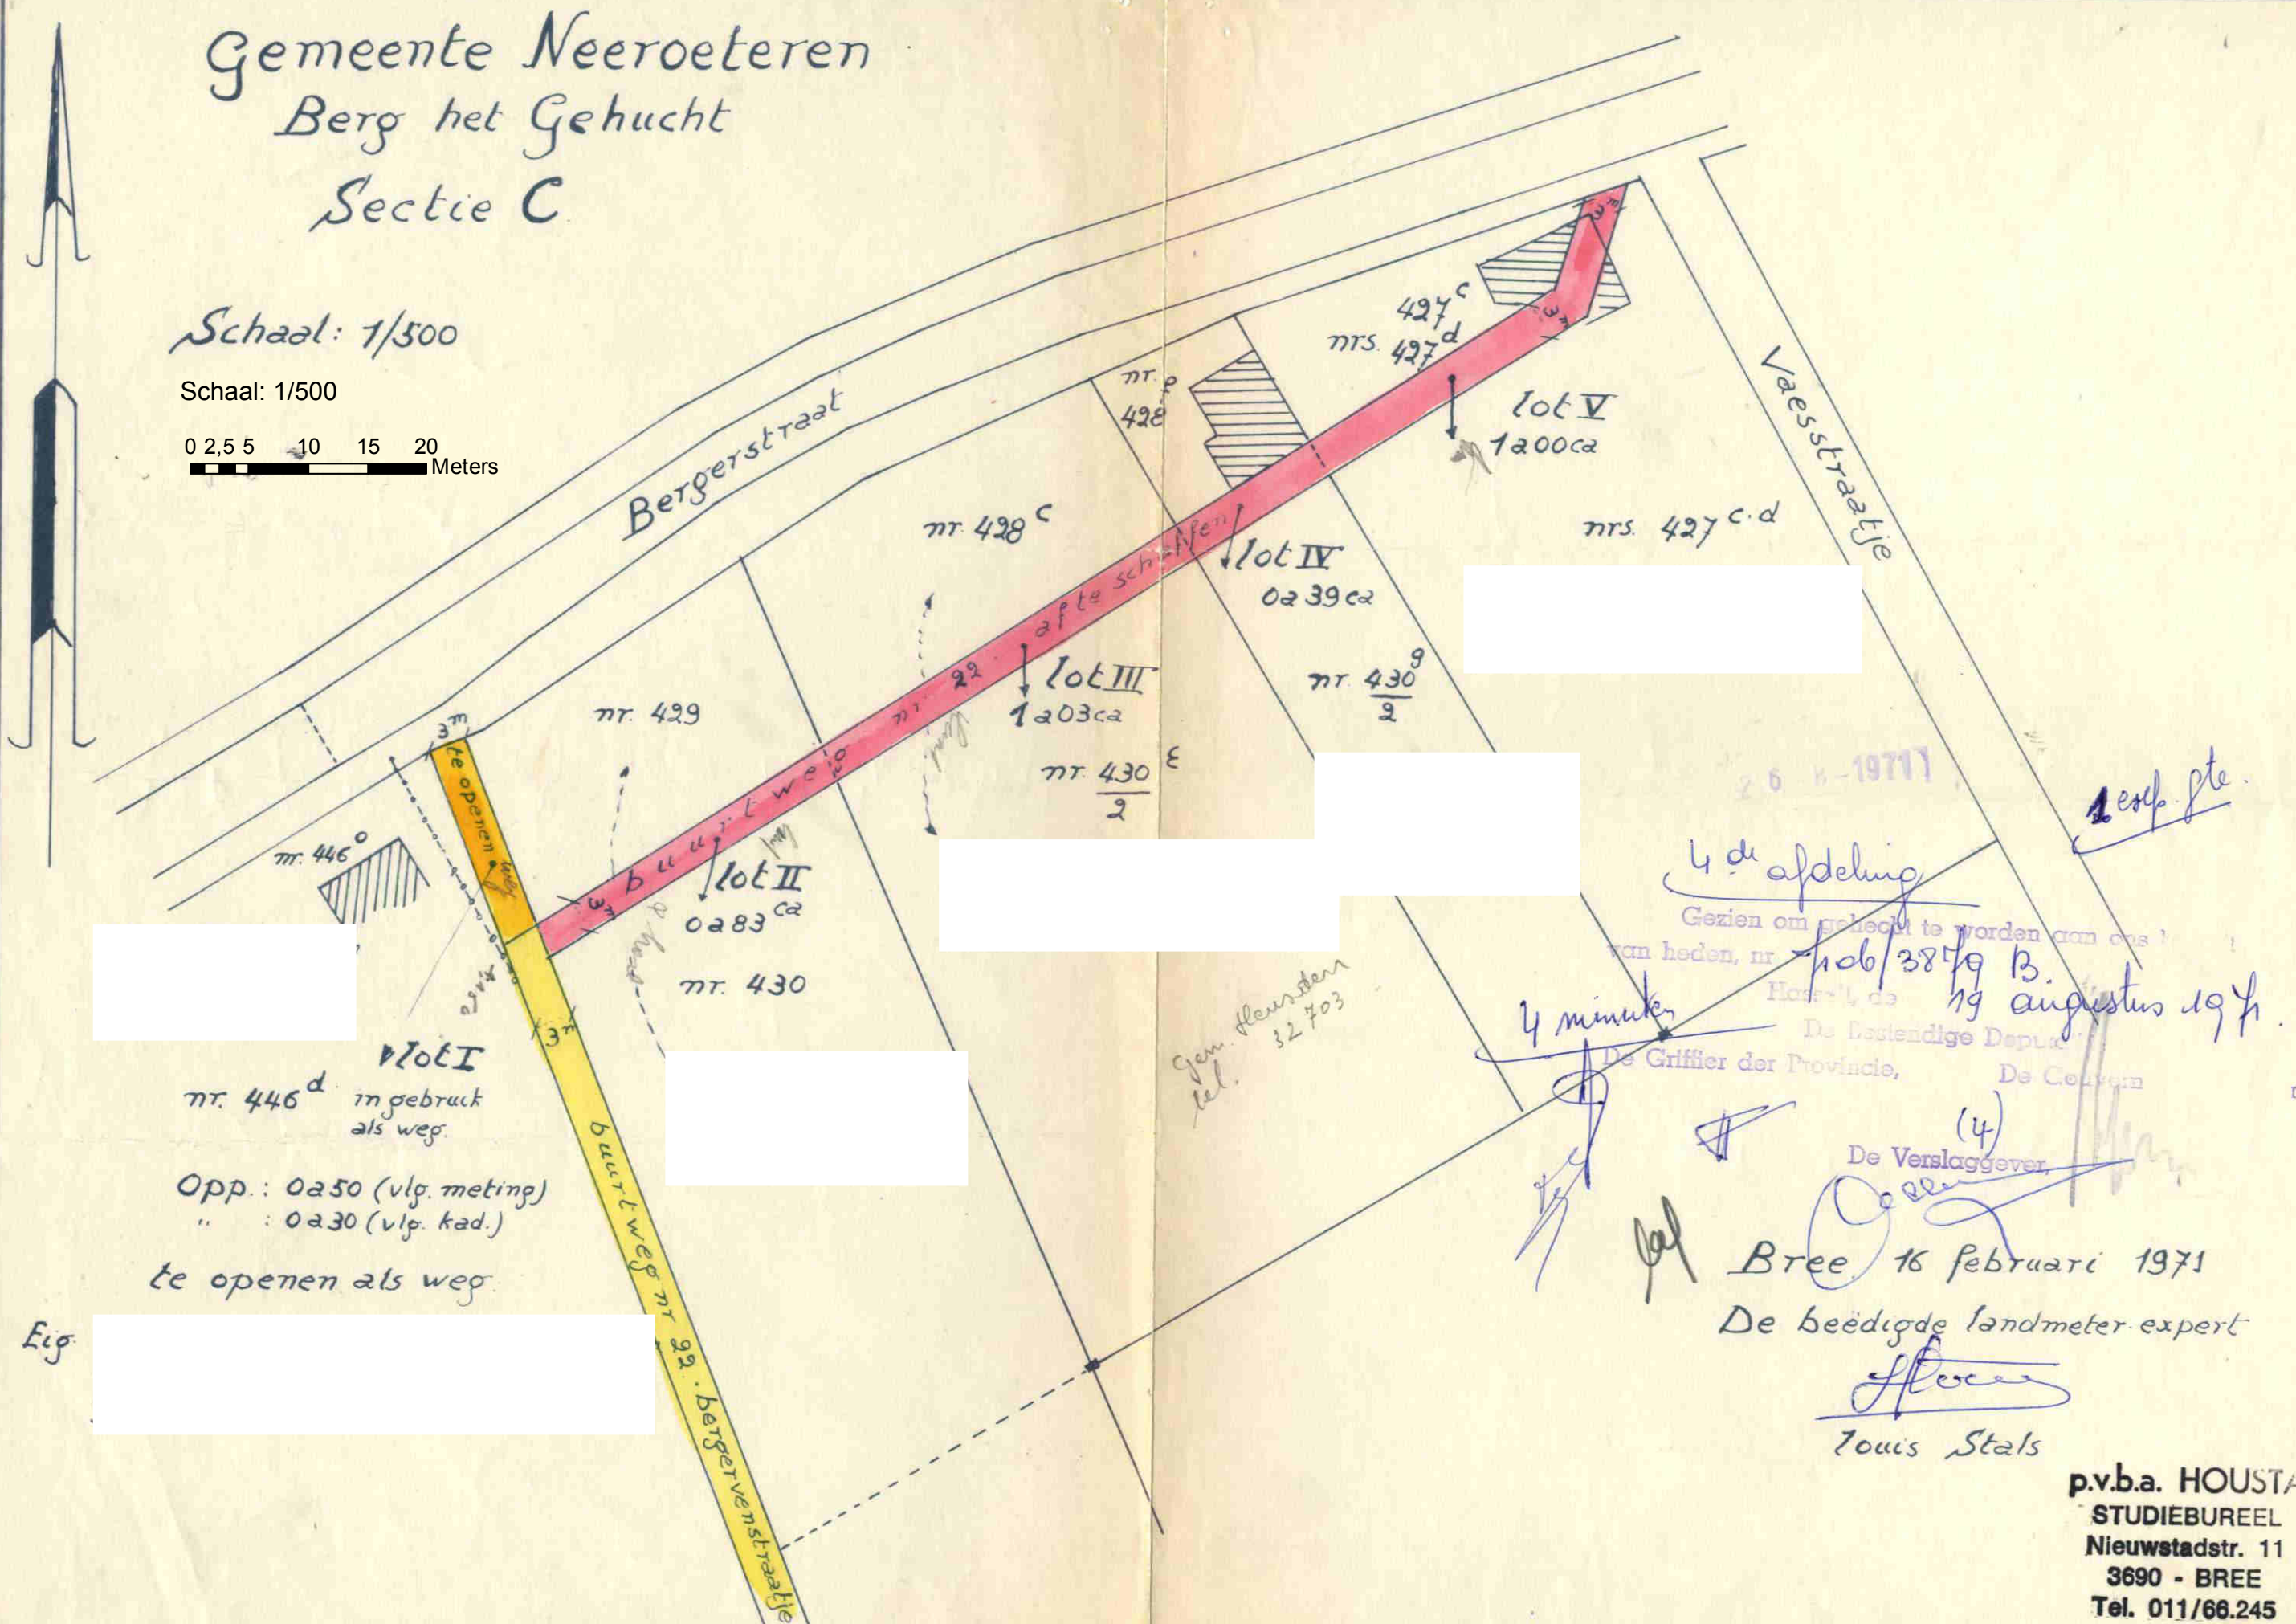

Lot I
nr. 446^d in gebruik als weg.
Opp.: 0a 50 (vlg. meting)
" : 0a 30 (vlg. kad.)
te openen als weg.

Eig.

Gem. Heurden
tel. 32 703

26-1971
4^{de} afdeling
Gezien om gelyk te worden aan ons
van heden, nr. 106/3849 B.
Hout, de 19 augustus 1971.
De Bestendige Deput.
De Griffier der Provincie, De Convent
(4)
De Verslaggever,
Bree 16 februari 1971
De beëdigde landmeter-expert
Louis Stals

p.v.b.a. HOUSTA
STUDIEBUREEL
Nieuwstadstr. 11
3690 - BREE
Tel. 011/66.245