

N^o 7106

1882

MINUUT.

2 BIJLAGEN
 waarvan 1 plan

De bestendige Deputatie
 VAN DEN PROVINCIALEN RAAD VAN LIMBURG,

2 afschriften
 Gezien de beraadslaging van den gemeenteraad van *heerseteren*
 dd. *29 september 1909* een plan aannemende voor *afschaffing*
van den voetweg n^o 94 van den alle af
buurtwegen;

Gezien het plan der ligging;

Gezien het proces-verbaal van onderzoek *de commodo et incommodo*
 waaruit blijkt dat *dit ontwerp aan geen verzet*
noch opmerking aanleiding heeft gegeven;

Gezien het advies van den H. Arrondissements-Commissaris;

Gezien het verslag van den H. *Hoofd-ingenieur Bestuurs*
~~provincialen Opziener~~ der buurt-
 wegen en waterloopen, dd. *31 januari 1910*, n^o *28/85*;

Gehoord het verslag van den H. *Gielen*,
lid van ons College;

Gezien de wet van den 20 Mei 1863 ~~en artikel 76 der gemeentewet~~,

BESLUIT :

De bovengemelde beraadslaging voor hetgeen betreft de aanneming des plans goed te keuren, ~~en den aankoop in der minne der tot uitvoering van dit plan noodige gronden toe te staan onder de volgende voorwaarden.~~

Het tegenwoordig besluit zal door het schepencollege 's Zondags na deszelfs ontvangst afgekondigd worden, en, ingevolge de schikkingen der wet van den 20 Mei 1863, gedurende acht dagen aangeplakt blijven.

Het bewijs der vervulling dezer formaliteit zal ons, na verloop van den bepaalden tijd voor het beroep bij den Koning, overgelegd worden.

Deze beroepen zullen desgevallend *aan den H. Gouverneur der provincie* moeten toekomen binnen de vijftien dagen die op de aanplaking volgen.

Afschrift des tegenwoordigen zal, ter uitvoering, aan den H. Arrondissements-Commissaris van *Hasselt-Marseyk* verzonden worden.

Dergelijk afschrift zal tot nariicht aan den H. ~~provincialen Opziener~~ *Hooft-Ingénieur Bestuurde* der buurtwegen en waterloopen, te Hasselt, overgezonden worden.

In zitting, te Hasselt, den *4 Februari* 1900.

Waren tegenwoordig: de HH.

*Présents : Messieurs le Gouverneur, Président ;
Chevalier de Borman, Gielen, de Creeft, Moors, ~~et~~ *et*
~~orswaren Van~~ *orswaren Van* ~~et~~ *et* Membres, et Roelants, Greffier
provincial.*

De provinciale Griffier,

Roelants


De bestendige Deputatie,

De bestendige Deputatie

De Verslaggever,

De Verslaggever

Gemeente Neeroeteren.



Ontwerp

van afscheffing van het gedeelte van den buentweg nr 94, begrepen tusschen den Staatsweg van Burg. Leopold. naar Maeseyck en de Kanaal Willemvaart, aangegeven door een rode tint op bijgevoegd plan, gaande van de letters A tot B.

Schaal $\frac{1}{2500}$.

Schaal: 1/2500

0 15 30 60 90 120 Meters

te worden aan zijne beraadslaging van 29 September 1907.

Van wege den Raad:
De gemeentesekretaris,

De Burgermeester
Voorzitter.

[Signature]

[Signature]

van heden, nr 7106 — 1882

Staanst, den 11 febr 1910.

De Bestuurder Deputatie,

De provinciale Griffier,

[Signature]

De vonlagger,

[Signature]