

N^o 7106. - 56.839

1/ BIJLAGEN

waarvan 1/

plan

3 Afschriften.

8 SEP. 1937

MINUUT

De Bestendige Deputatie

VAN DEN PROVINCIALEN RAAD VAN LIMBURG.

Gezien de beraadslaging van den Gemeenteraad van Heeroteren,
 dd. 21 Mei 1937, waardoor een plan wordt
 aangenomen voor de gedeeltelijke afschaffing van den
voetweg n^o 162 van den Atlas der Buurtwegen;

Gezien het overgelegd plan, waarop het af te schaffen gedeelte
van den voetweg n^o 162 bij middel van een roode
lint en de letters A.B. is aangeduid;

Gezien het proces-verbaal van onderzoek de *commodo et incommodo* waaruit
 blijkt dat tegen het onderhavig ontwerp geen bezwa-
ren noch opmerkingen werden ingediend;

Gezien het verslag van den Hr Hoofdingenieur-Bestuurder van den Provincialen
 Technischen Dienst, dd. 23 Augustus 1937, n^o 9921;

2 minuten

Gehoord het verslag van den Heer *Hayen*
Lid van het College ;

Gezien de wet van den 10 April 1841, gewijzigd door die van den 20 Mei 1863
en artikel 76 der Gemeentewet ;

BESLUIT :

De bovengemelde beraadslaging voor hetgeen betreft de aanneming des plans
goed te keuren, en ~~den aankoop in der minne der tot uitvoering van dit plan noodige
gronden alsook~~ den afstand der beschikbaare gedeelten weg aan de aangrenzende
eigenaars gelijkvormig art. 29 der wet van 10 April 1841, toe te staan.

~~De aanwerving van bedoelde gronden geschiedt ten algemeenen nutte.~~

Het tegenwoordig besluit zal door het Schepencollege 's Zondags na deszelfs
ontvangst afgekondigd worden en, ingevolge de schikkingen der wet van den 20 Mei
1863, gedurende acht dagen aangeplakt blijven.

Het bewijs der vervulling dezer formaliteit zal ons, na afloop van den bepaal-
den tijd voor het beroep bij den Koning overgelegd worden.

Deze beroepen zullen desgevallend **aan den Heer Gouverneur der Provincie**
moeten toekomen binnen de vijftien dagen die de aanplakking volgen.

Afschrift des tegenwoordigen zal, ter uitvoering, aan het Gemeentebestuur van
Heerseteren overgezonden worden.

Dergelijk afschrift zal tot naricht aan den H^r Hoofdingenieur-Bestuurder
van den Provincialen Technischen Dienst te Hasselt, overgezonden worden.

In vergadering te Hasselt, den *6^{te} September* 1937.

Waren tegenwoordig : de Heeren :

Gouverneur, Voorzitter; Hayen, ~~Gruyters~~,
Dr. Spaas, Boes, ~~Dr. Poelmans~~ en Van Slype,
Leden en Roelants, Griffier der Provincie.

2 minuten
De Griffier der Provincie,

De Bestendige Deputatie,

De Verslaggever,


van heden, n^o ~~7106~~ 56.839

Bussell, den 6^{de} September 1937.


broon

2 minuten

De provinciale Griffier,

26/7 1937




M. M. M.



Gemeente Neeroeteren

Plan - Uittreksel

van het Atlas der Buurtwegen, gevoegd bij het ontwerp tot gedeeltelijke afschaffing van het voetpad n^o. 162.

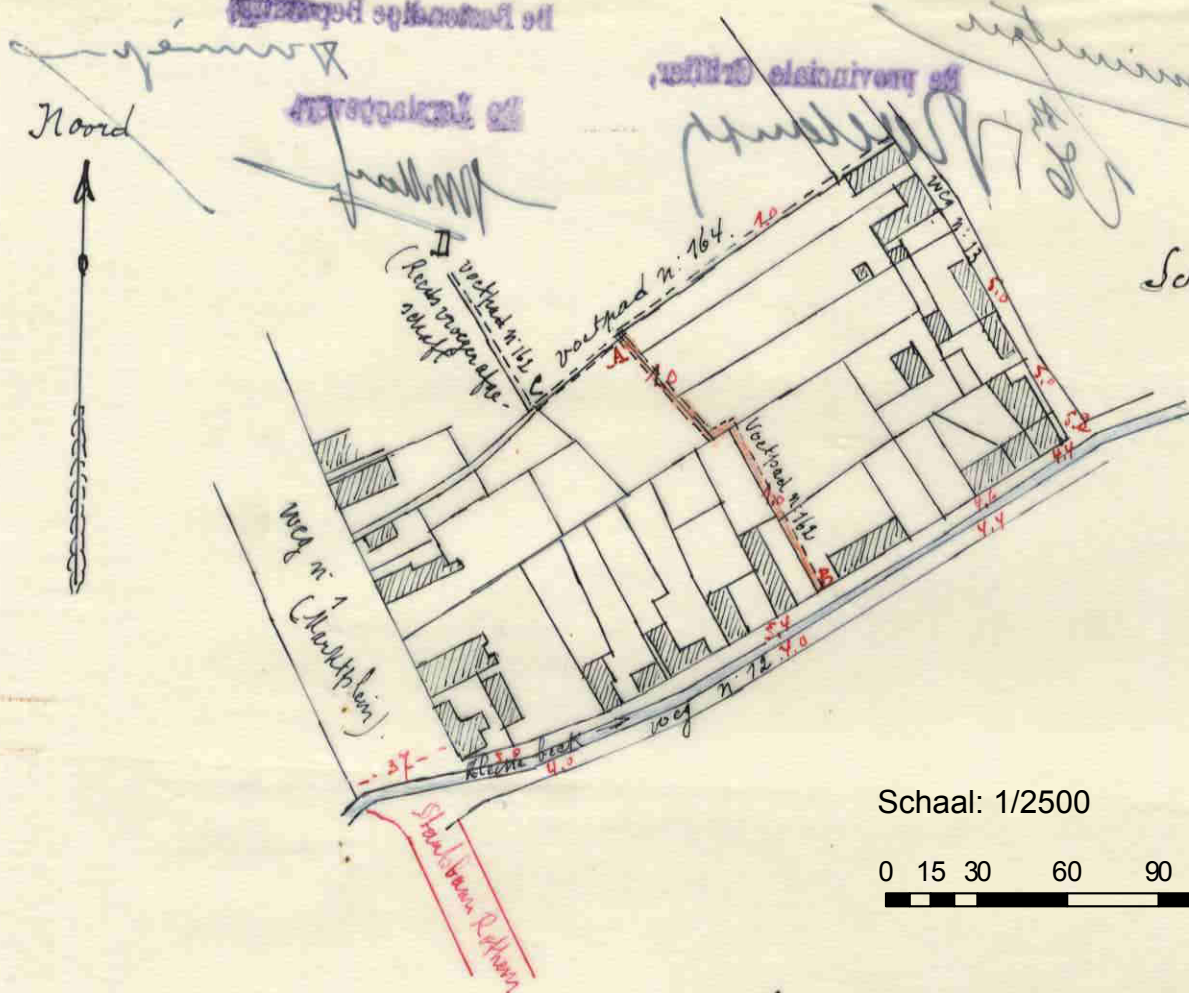

Schaal: 1/2500

0 15 30 60 90 120 Meters

Verklaringen. - De zwarte lijnen geven den ouden toestand aan; de roode lijnen zekere nieuwe toestanden.

A.B. = Het af te schaffen deel van het voetpad, n^o. 162; lengte 117^m. 50.

C.I. = Deel van zelfden voetpad reeds vroeger afgeschaft.

Opgeemaakt door den ondergeteekenden M. Hemelinx, gezworen landmeter, te Neeroeteren, den 15 Februari 1937.

M. Hemelinx

Gezien en goedgekeurd door den gemeenteraad van Neeroeteren om te recht te worden aan zijne beradslaging van 21 Mei 1937 van wege den Raad:
Burgemeester-
Voorzitter,

M. Hemelinx



M. Hemelinx