

PROVINCIAAL BESTUUR
VAN LIMBURG

4^e AFDELING.

Aanw^r N^o 7.10.6/156.

VOORWERP :

voetweg Nr. 168
Ged.herleiding

MINUUT

HASSELT,

DE BESTENDIGE DEPUTATIE

VAN DE PROVINCIERAAD VAN LIMBURG,

..... ~~BILAGE~~

Gelet op de beraadslaging van de Gemeenteraad van NEEROETEREN, d.d. 19 Juni 1956, waardoor een plan wordt aangenomen voor de gedeeltelijke herleiding van de voetweg Nr. 168 van de Atlas der Buurtwegen van voornoemde gemeente;

Gelet op bedoeld plan, waarop de nieuwe sectie, in vervanging van de bestaande richting A.B., wordt aangeduid door de letters A.C.;

Gelet op het proces-verbaal van het onderzoek "de comodo et incommodo", waaruit blijkt dat er tegen het onderhavig ontwerp geen bezwaren of opmerkingen werden ingediend;

Gelet op het gunstig advies van de Provinciale Technische Dienst, d.d. 11 December 1956, Nr. 16082;

Gelet op het gunstig advies van het Bestuur voor Stedebouw in Limburg, d.d. 3 Januari 1957, Nr. 2/173/3;

Gelet op artikel 76-7° der Gemeentewet alsmede op de wet van 9 Augustus 1948;

Gehoord het verslag van de Heer *Clameny* Lid van het College;

IS VAN GEVOELEN :

dat voormelde beraadslaging van de Gemeenteraad van NEEROETEREN, d.d. 19 Juni 1956 en het er bijgevoegd plan kunnen goedgekeurd worden.

Datum van opstelling : 10-1-1957

Datum der afgifte :
aan de Hr Afdelingsoverste : 10 d°
aan de Hr Griffier der Provincie : *10* -
aan de Hr Gouverneur :
aan het Expeditiebureau :

Datum van verzending :

25 JAN 1957

Aanwezig de Heren :

Gouverneur, Voorzitter; Gruyters, Natus
Claessen, Dr. Léonard; Reggers, Knapen, Leden
en Van Bockryck, Griffier der Provincie.

Hasselt, de 11 Januari 1957.

2 MINUTEN.

De Bestendige Deputatie,

De Griffier der Provincie,



De Verslaggever,



KONINKRIJK BELGIE.

MINISTERIE VAN OPENBARE WERKEN EN VAN WEDEROPBOUW.

BOUDEWIJN, KONING DER BELGEN,
Aan allen, tegenwoordigen en toekomstenden, H E I L.

Limburg) Gelet op de beslissing van de gemeenteraad van NEEROETEREN (provincie
gedagtekend 19.6.1956 waarbij een plan is aangenomen voor de verleg-
ging van een deel van de voetweg nr.168 ;

Gelet op het bedoeld plan, waarop met de letters A B het af te schaf-
fen deel en met de letters A C het nieuw gedeelte van bewuste voetweg zijn aan-
geduid ;

Gelet op het getuigschrift waaruit blijkt dat het bedoeld plan aan een
openbaar onderzoek is onderworpen ;

Gelet op de stukken van dat onderzoek ;

Gelet op het advies van de Bestendige Deputatie van de Provinciale
Raad van Limburg van 21.1.1957 ;

Gelet op de wet van 10 april 1841 op de buurtwegen, gewijzigd bij de
wetten van 20 mei 1865, 19 maart 1866 en 5 augustus 1948 ;

Op de voordracht van Onze Minister van Openbare Werken en van Weder-
opbouw ;

HEBBEN WIJ BESLOTEN EN BESLUITEN WIJ :

Artikel 1. De voormelde beslissing, alsmede het hierbij gevoegd plan, worden
goedgekeurd.

Art.2. Onze Minister van Openbare Werken en van Wederopbouw is belast met de
uitvoering van dit besluit.

Gegeven te BRUSSEL, de 21.3.1957.

s. BAUDOUIN.

VAN KONINGSWEGE :


De Minister van Openbare Werken en van Wederopbouw,

O. VAN AUDENHOVE.

VOOR EENSLUIDEND AFSCHRIFT,
De Directeur Generaal a.i.

(get) M. DE COUVREUR.

Voor eensluidend afschrift.
De Adjunct-Directeur.

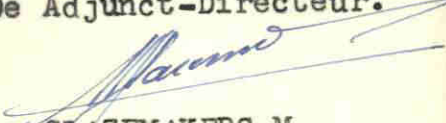
GLAZEMAKERS M.

Gemeente Neeroeteren.

Uittreksel uit de Atlas van Buurtwegen van de gemeente
Neeroeteren gevoegd bij de aanvraag van


om deel A.B van voetpad n°168 te mogen verleggen naar A.C.
Voetpad n°168 loopt over hun eigendom perceel Section C n°350^a.

Schaal: 1/2500

0 15 30 60 90 120
Meters

*Voor eensluidend afschrift
Neeroeteren 17.5.1955
De Gewezen landmeter*

Gezien om gehecht te worden aan
ons besluit van heden
Neeroeteren de 19 Juni 1956
Vanwege de Gemeenteraad
De Gemeentesekretaris, De Burgemeester

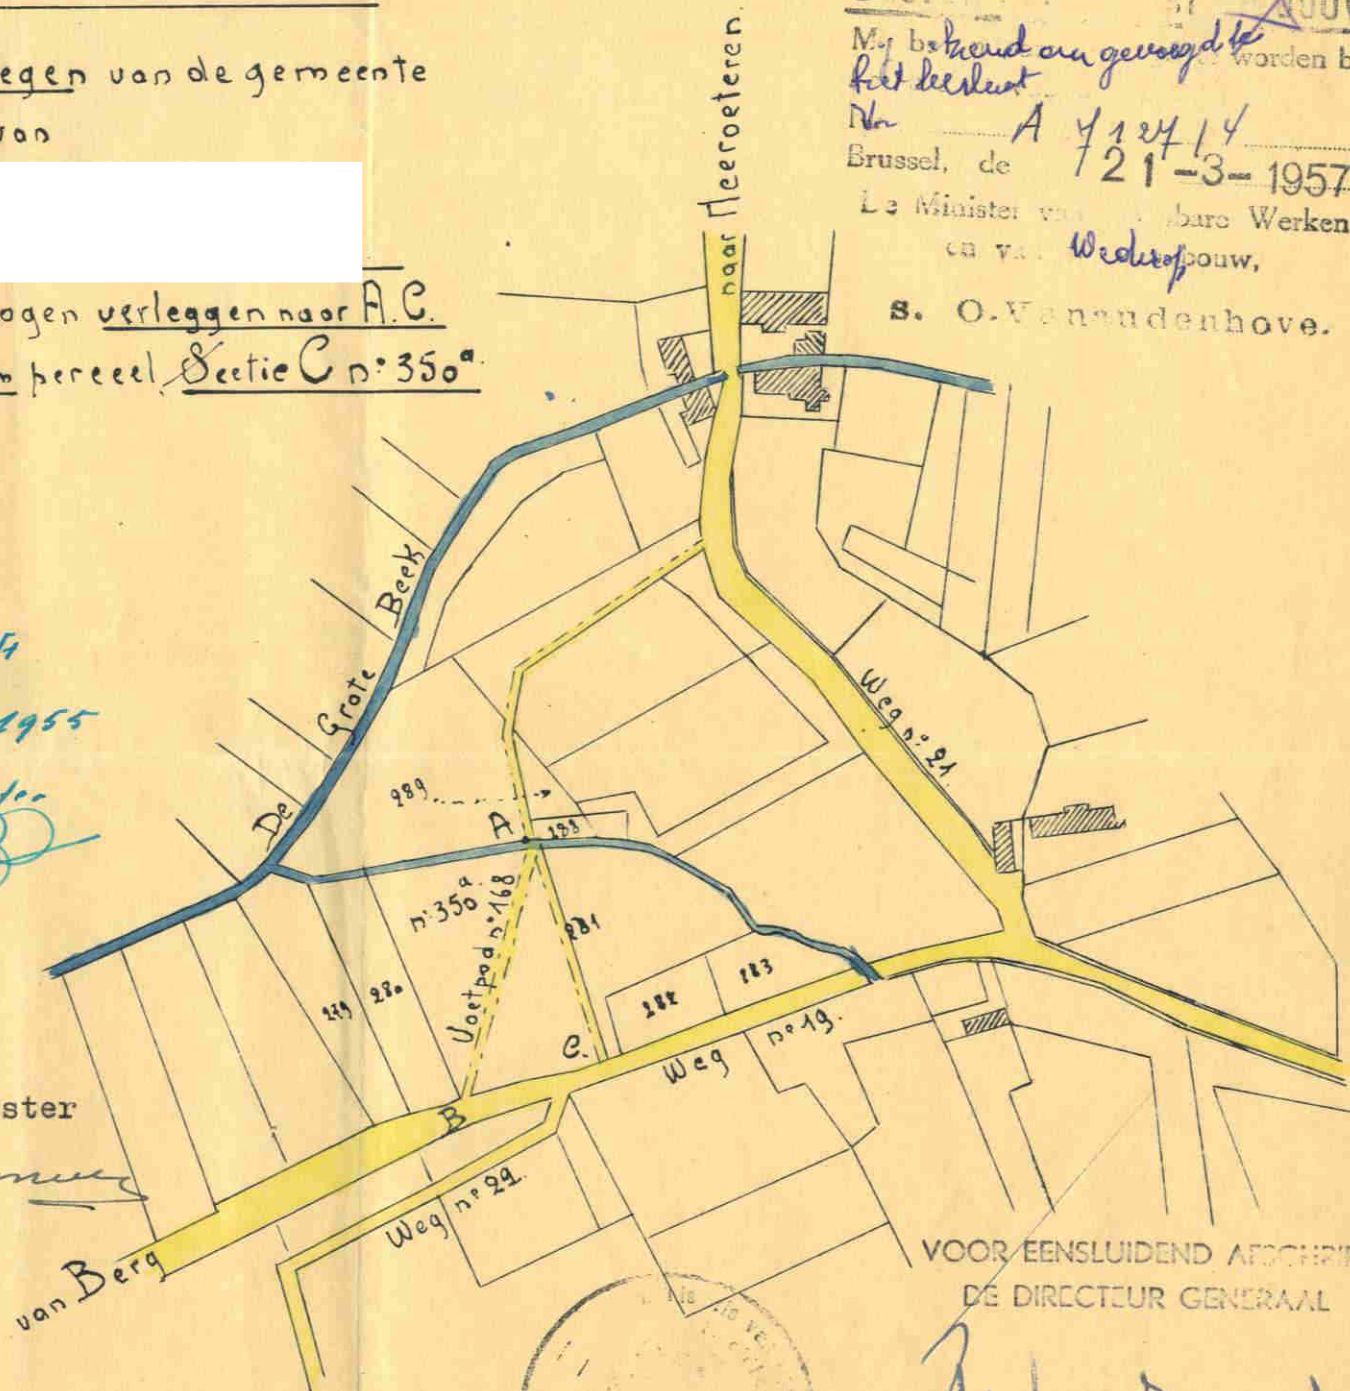

Bestuur van de Gemeente Neeroeteren
M. bekend en goedgekeurd te
het besluit
Brussel, de 21-3-1957

VOOR EENSLUIDEND AFSCHRIJF
DE DIRECTEUR GENERAAL a.i.

[Handwritten signature]

M. de Couvreur