

$\frac{3}{2}$ Bijlagen

waarvan / plan



De bestendige Deputatie

VAN DEN PROVINCIALEN RAAD VAN LIMBURG

Gezien de beraadslaging van den gemeenteraad van *Oostham*
dd. *13 augustus 1916* een plan aannemende voor *de herleiding*
van een gedeelte van den voetweg n. 69 van
den aldaar der buurtenwegen;

Gezien het plan der ligging;

Gezien het proces-verbaal van onderzoek *de commodo et incommodo*
waaruit blijkt dat *dit ontwerp aan geen verzet*
noch opmerking aanleiding heeft
gegeven;

Gezien het advies van den Arrondissements-Commissaris;

Gezien het verslag van den H. Hoofd-Ingenieur Bestuurder van den tech-
nischen dienst der provincie, dd. *30 december 1916*, nr *65224*;

Verz 24 Januari 1917

Gehoord het verslag van den H.
lid van ons Collegie ;

Gezien de wet van den 10 April 1841 gewijzigd door die van den 20 Mei
1863 en artikel 76 der gemeentewet ;

BESLUIT :

De bovengemelde beraadslaging voor hetgeen betreft de aanneming des
plans goed te keuren, en den aankoop in der minne der tot uitvoering van
dit plan noodige gronden alsook den afstand der beschikbare gedeelten weg aan de
aangrenzende eigenaren gelijkvormig art. 29 der wet van 10 April 1841, toe te staan.

Het tegenwoordig besluit zal door het schepencollegie 's Zondags na deszelfs
ontvangst afgekondigd worden, en ingevolge de schikkingen der wet van den
20 Mei 1863, gedurende acht dagen aangeplakt blijven.

Het bewijs der vervulling dezer formaliteit zal ons, na verloop van den
bepaalden tijd voor het beroep bij den koning, overgelegd worden.

Deze beroepen zullen desgevallend *aan den H. Gouverneur der provincie*
moeten toekomen binnen de vijftien dagen die de aanplakking volgen.

Afschrift des tegenwoordigen zal, ter uitvoering aan den H. Arrondissements-
Commissaris van *Hasselt-maeyck* verzonden worden.

Dergelijk afschrift zal tot naricht aan den H. Hoofd-Ingenieur Bestuurder
van den technischen dienst der provincie te Hasselt, overgezonden worden.

In zitting, te Hasselt, den *19 Januari* 1917.

Waren tegenwoordig : de HH. *Van Salpius* ^{*in vervangings van den*} Voorzitter; Baron de Borman,

Gielen, Moors, ~~Van Hamont~~, Jadoul en leden, en Roelants,
Griffier.

De Griffier der provincie,

De bestendige Deputatie,

Roelants

Spicius à signer
De Verslaggever,

Salpius

la. Gielen

2 minuten

Gemeente Oostham.


Witttrekset van den atlas der buurtwegen.

Schaal: 1:2500

Schaal: 1/2500

0 15 30 60 90 120
Meters

Het in groen gekleurd gedeelte stelt
de herleiding voor, toe te brengen aan
den voetpad 16^o 69, op den eigendom van
[redacted] landbouwer Oostham.

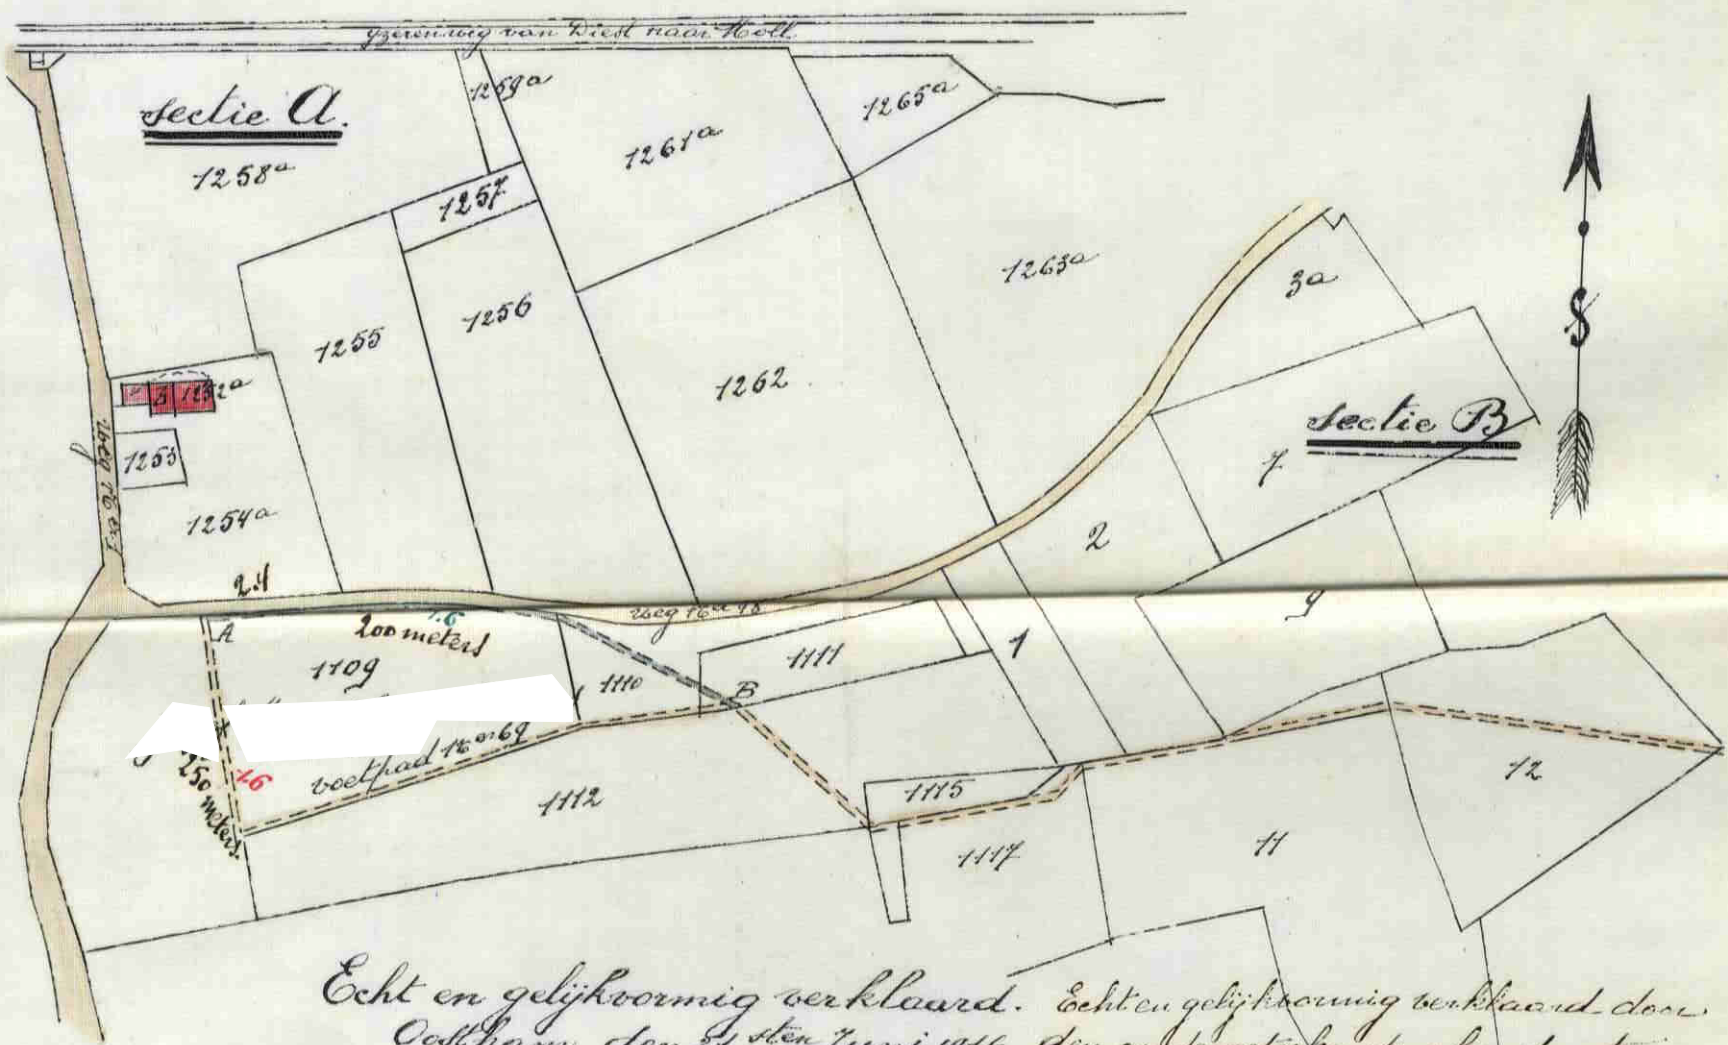

Echt en gelijkvormig verklaard. Oostham, den 21^{sten} juni 1916
De Burgemeester.

Echt en gelijkvormig verklaard door
den ondergetekenden landmeter
beëdigd bij de rechtbank van eerste
aanleg van Hasselt.
Beeringen, den 20^{sten} juni 1916.
H. J. J. J.

Gerien en goedgekeurd door den Gemeenteraad:
in zitting van 13 Augustus 1916

Namens den Gemeenteraad

Bij bevel
De Secretaris
E. Verbeke

De Burgemeester
G. J. J. J.



Gezien omgekeekt te worden aan ons besluit
van heden. n^o 7106 - 912

Hasselt, den 19 Januari 1917
De Bestuurlijke Reputatie,

De Griffier der provincie,

W. J. J. J.

De verslaggever,
th. J. J. J.

s. a.
Salpinx