

Provinciaal Bestuur

VAN LIMBURG.

2^e Afdeling.

Aanw. N^o 73/8 L. M. 9.

De bestendige Deputatie,

BUURTWEGEN.

VERBETERING.

GOEDKEURING VAN PLANS.

annexes

Gezien de beraadslaging des gemeenteraads van *Op Glabbeke*

du. *4 juli 1889*

een plan aannemende voor

de gedultelyke berediging
van de wegen n^o 21. 11. 7 & 1.

Gezien het plan en het proces-verbaal van onderzoek de
commodo et incommodo waaruit blijkt dat *dit ontwerp*

tot geen reclame, aanleiding
heeft gegeven.

Gezien de verslagen van den H. Arrondissements Commis-
saris en van den H. arrondissements Commissaris der buurt-
wegen;

Gezien de wet van den 20 mei 1863 en artikel 76 der gemeentewet ;

Besluit :

De bovengemelde beraadslaging voor hetgeen betreft de aanneming des plans goed te keuren, en den aankoop in der minne der tot uitvoering van dit plan noodige gronden, toe te staan.

Het tegenwoordige zal door het schepencollegie 's zondags na deszelfs ontvangst afgekondigd worden, en, ingevolge de schikkingen der wet van den 20 mei 1863, gedurende acht dagen aangeplakt blijven.

Het bewijs der vervulling dezer formaliteit zal ons, na verloop van den bepaalden tijd voor het beroep, overgelegd worden.

Afschrift des tegenwoordigen zal, ter uitvoering, aan den H. Arrondissements Commissaris van *Samuel Maarsyck* verzonden worden.

In zitting, te Hasselt, den

8

augustus 1864.

De provinciale Griffier,

De bestendige Deputatie,

[Handwritten signature]
de Bruckland

[Handwritten signature]


Voor gelijkvormig afschrift :

De provinciale Griffier,

[Handwritten signature]

Gemeente Op-Grabbek.

Plan van eenige buurzwegen welke
de gemeente voorstelt te herleiden.

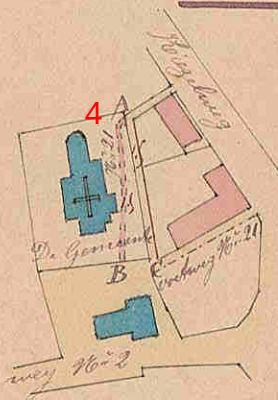

Versie van. Goudg. stuur
 Op. Plabbeke 4 Juli 1879
 De Gemeente raad
 De burgemeester
 L. Jansen

Gezamen goedgekeurd van gekocht te
worden aan ons besluit van heten d. 16^{de}
Hasselt den 8 augustus 1879.
De Voorzitter Deputatie

Depotissement finiss.
M. A. Roelandt


Uitlegging van het plan.

AB Geintte van een roetweg Noⁿ 21 te herleiden.
AC of of te openen
DF of van den weg Noⁿ 11 te herleiden
DEF of of te openen
G of vanden weg Noⁿ 7 te vernietigen
HI of vanden weg Noⁿ 8 te herleiden
HK of of te openen.

Opgevoerd in vreesdool te Op-Glabbeek
den 24 Junij 1879.
De conserationale commissaris der Landwezen.

Schaal: 1/2500

