



7 DEC. 1956

De Bestendige Deputatie van de Provinciale Raad van Limburg,

Gezien de beraadslaging van de Gemeenteraad van OPITTER,

d. d. 28 april 1956,

waardoor een plan wordt aangenomen

voor de gedeeltelijke afschaffing van de voetweg nr.17 van
de Atlas der Buurtwegen van voornoemde gemeente;

Gezien het overgelegd plan, waarop de sectie voetweg waarvan de afschaffing ontworpen wordt, bij middel van een rode tint wordt aangeduid;

Gezien het proces-verbaal van onderzoek de *commodo et incommodo*, waaruit blijkt dat er tegen het onderhavig ontwerp geen bezwaren of opmerkingen werden ingediend;

Gezien het verslag van de Heer Hoofdingenieur-Directeur van de Provinciale Technische Dienst, d. d. 21 november 1956, nr. 15323;

Gezien de wet van 10 April 1841, gewijzigd door die van de 20 Mei 1863
en artikel 76 der gemeentewet ;

Gehoord het verslag van de Heer **CLAESSEN** , Lid van het College ;

BESLUIT :

De bovengemelde beraadslaging voor hetgeen betreft de aanneming van het
plan goed te keuren, en de aankoop in der minne der tot uitvoering van dit plan
nodige gronden, als ook de afstand der beschikbare gedeelten weg, aan de aan-
grenzende eigenaars, gelijkvormig art. 29 der wet van 10 April 1841, toe te staan.

~~De aanwerving van bedoelde gronden geschiedt van algemeen nutte.~~

Het tegenwoordig besluit zal door het Schepencollege 's Zondags na deszelfs
ontvangst afgekondigd worden, en ingevolge de schikkingen der wet van 20 Mei
1863, gedurende acht dagen aangeplakt blijven.

Het bewijs der vervulling dezer formaliteit zal ons, na afloop van de bepaalde
tijd voor het beroep bij de Koning overgelegd worden.

Deze beroepen zullen desgevallend aan de **Heer Gouverneur der Provincie**
moeten toekomen binnen de vijftien dagen die de aanplakking volgen.

Afschrift van het tegenwoordige zal, ter uitvoering aan het Gemeentebestuur
van **OPITTER** overgezonden worden.

Dergelijk afschrift zal tot naricht aan de Heer Hoofdingenieur-Directeur van
de Provinciale Technische Dienst te Hasselt, overgezonden worden.

In vergadering te Hasselt, de 3 december 1956.

Waren tegenwoordig de Heren :

Gouverneur, Voorzitter; Gruyters, Nartus,
Claessen, Dr. Léonard, Reggers, Knapen, Leden
en Van Bockryck, Griffier der Provincie.

DE BESTENDIGE DEPUTATIE:

De Griffier der Provincie,
(Get.) **K. VAN BOCKRYCK.**

De Gouverneur-Voorzitter,
(Get.) **L. ROPPE.**



Voor eensluidend afschrift :

De Griffier der Provincie,

K. VAN BOCKRYCK.

Gezien om gehecht te worden aan ons besluit van
heden, nr. 7106/01212.

Hasselt, de 3 december 1956.

De Griffier der Provincie,
Get.) K. VAN BOCKRYCK.

De Beständige Deputatie,
Get.) L. ROPPE.

Voor eensluidend afschrift :
De Griffier der Provincie,



K. VAN BOCKRYCK.

GEMEENTE OPITTER.

Uittreksel van de Atlas der Buurtwegen voor gedeeltelijke afschaffing van het Voetpad n° 17.

Plan n° 3 en 4.


Gezien en goedgekeurd door de
Gemeenteraad van Opitter, dd.
28 April 1956

Namens de Gemeenteraad
De Secretaris, De Burgemeester,

Het College van Burgemeester en Schepenen
der gemeente Opitter bevestigt dat onder-
havig plan ter inzage van het publiek ge-
legen heeft op het gemeentehuis vanaf
8 April tot 22 April 1956.

Opitter, de 17 Mei 1956

Namens het Schepencollege;
De Secretaris, De Burgemeester,

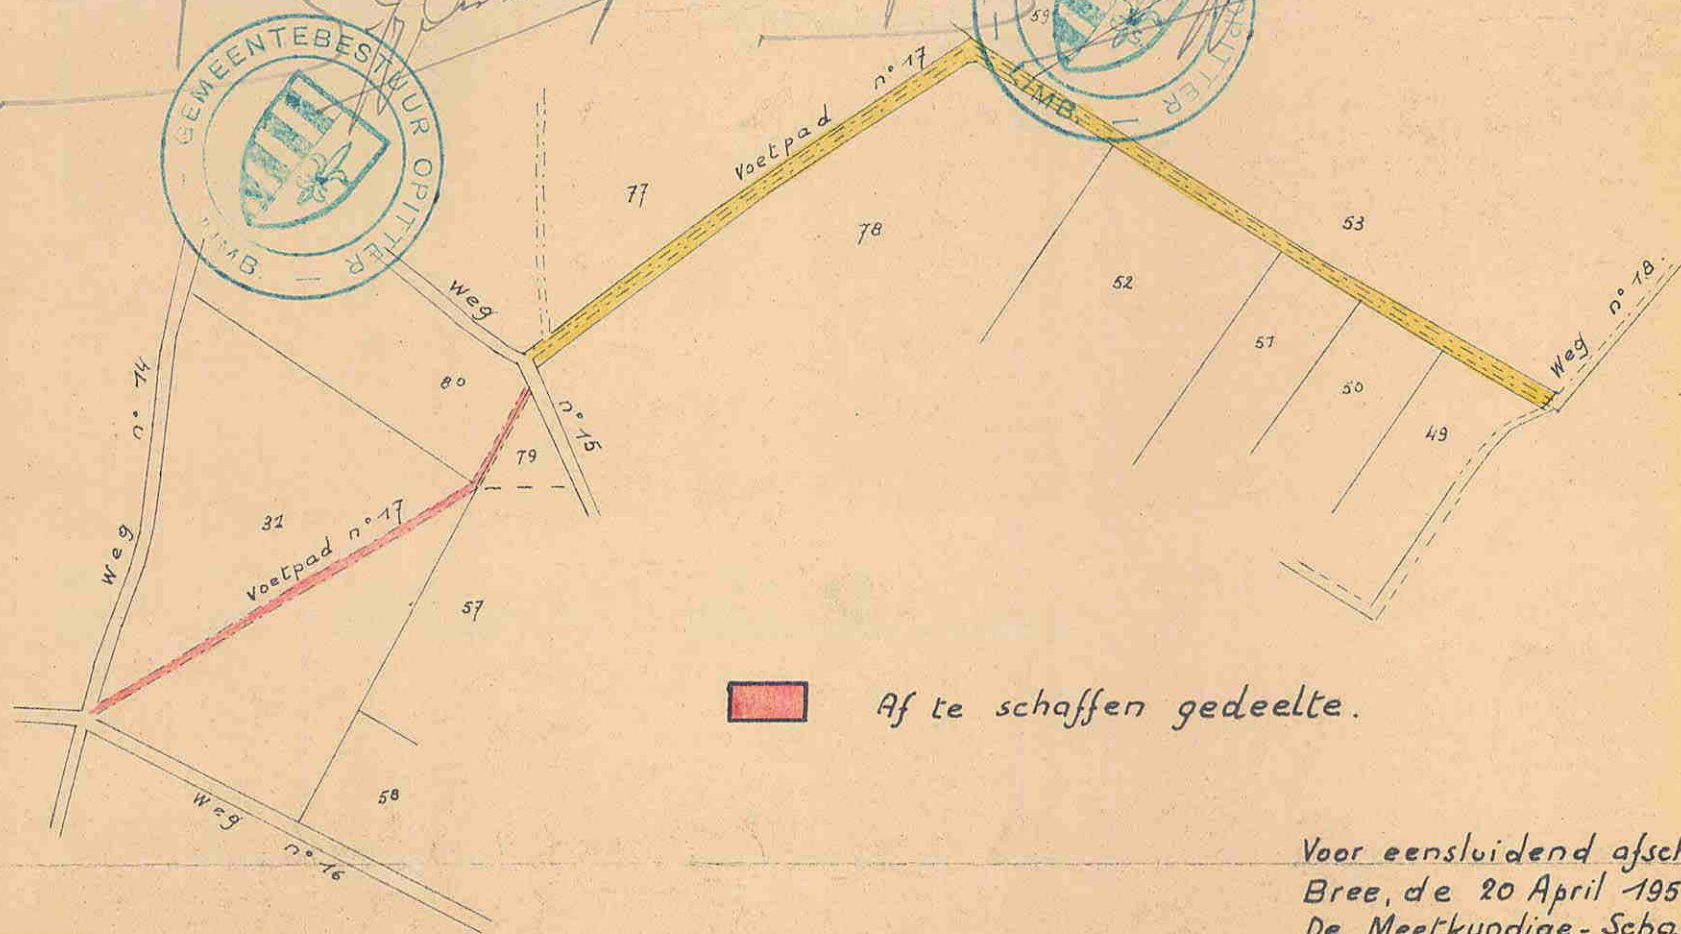

Af te schaffen gedeelte.

Voor eensluidend afschrift.
Bree, de 20 April 1956.
De Meetkundige-Schatter.