

L 4-04-1989



Provincie Limburg

3de Directie - Afdeling 5

Technische Aangelegenheden

(5 afschriften maken a.u.b.)

 2fte
 2PTWD
 1 admin

Minuut

AFSCHAFFING VAN BUURTWEGEN

DE BESTENDIGE DEPUTATIE VAN DE PROVINCIERAAD VAN LIMBURG

 Kenmerk: 305.1/1238
 Dossier: 84.1/732.0

Datum:

Bijlagen:

Gelet op de beslissing van de Gemeenteraad van Kinrooi
 dd. 21.11.1988, waarbij voorgesteld wordt over te gaan tot de afschaffing van
een gedeelte van buurtweg nr. 4 "Dalerweg"
 aangeduid in rode kleur op de aan onderhavig besluit gehechte plannen;
 Gelet op de toepasselijke reglementering, nl. de Wet van 10 april 1841 over de buurtwegen, inzonderheid op artikel 28;
 Gelet op het Proces-Verbaal van sluiting van het openbaar onderzoek «de commodo et incommodo», waaruit blijkt dat geen bezwa(a)r(en) of opmerking(en) werd(en) ingediend (1);

~~Overwegende dat de bezwaren werden weerlegd in bovengenoemd gemeenteraadsbesluit; (1)~~

Gelet op het gunstig advies van de Hoofdingenieur-Directeur van de Provinciale Technische Wegendienst, dd. 10.02.1989, nr. 0270/271/506/732-0
 Gehoord het verslag van Meury, Lid van ons College;

BESLUIT:

Artikel 1. - De Het gedeelte van buurtweg nr. 4 "Dalerweg"
 aangeduid in rode kleur op de aan onderhavig besluit gehechte plannen IS-ZIJN (1)
 AFGESCHAFT EN ONTTROKKEN AAN HET OPENBAAR DOMEIN.

Overeenkomstig artikel 29 van bovengenoemde Wet over de buurtwegen kan de gemeenteraad, na schatting door een deskundige, beslissing tot verkoop van de aan het openbaar domein onttrokken gronden, of tot het vorderen, vanwege de eigenaars van de gronden, van de meerwaarde die voor hen ontstaat tengevolge van deze afschaffing en onttrekking aan het openbaar domein.

Artikel 2. - Het College van Burgemeester en Schepenen is belast met de bekendmaking van onderhavig besluit overeenkomstig de bepalingen van artikel 28, derde lid, van bovengenoemde Wet van 10.04.1841.

De Gemeente en de belanghebbende derden kunnen, binnen de 15 dagen te rekenen vanaf de eerste dag van de bekendmaking, beroep instellen tegen onderhavig besluit. Het beroep moet worden gericht aan de Gouverneur van de Provincie Limburg, die het beroepschrift en het volledig dossier voor verder gevolg zal doorzenden aan de Gemeenschapsminister voor Ruimtelijke Ordening, ~~De Meeussquare 35~~, te 1040 Brussel. *Jozeef 4 str. 30.*

Door het indienen van beroep wordt onderhavige beslissing opgeschorst.

Artikel 3. - Onderhavig besluit zal voor verder gevolg worden gezonden:

- aan het College van Burgemeester en Schepenen van de belanghebbende gemeente;
- aan de Hoofdingenieur-Directeur van de Provinciale Technische Wegendienst.

Hasselt,

30-03-1989

Aanwezig: Gouverneur, Voorzitter; Manneerts, Mevrouw
Houben-Bertrand, Martin, Swennen, Neven,
Stevaert, Leden en Briers, wd.
Provinciegriffier.

~~Namens de Bestendige Deputatie:~~

(5 minuten)

De Griffier der Provincie, wd.

De Gouverneur-Voorzitter,

De Verslaggever,

leup → Gie
leup → PWD

PROVINCIEBESTUUR VAN LIMBURG

II^e DIRECTIE - C^e Afdeling A

Gezien om gehecht te worden aan ons besluit van
heden, kenmerk: 305.1/1238

dossier: 841.1/732.0

Hasselt,

30-03-1989

Namens de Bestondige Deputatie

De Provinciegriffier, ^{ud} De Gouverneur-Voorzitter,

De Verslaggever,

5 min

- 4-04-1989

13.

PLAN N° 3.

Voor eensluidende fotokopie uit de
Atlas van de Buurtwegen Ophoven plan 14.
Kinrooi, 21.11.1988.

Namens het College :
De Secretaris,

De Burgemeester,

L. Henckens




T. Schoofs

scheldek.

Ophoven.

Schaal: 1/2500

0 15 30 60 90 120 Meters

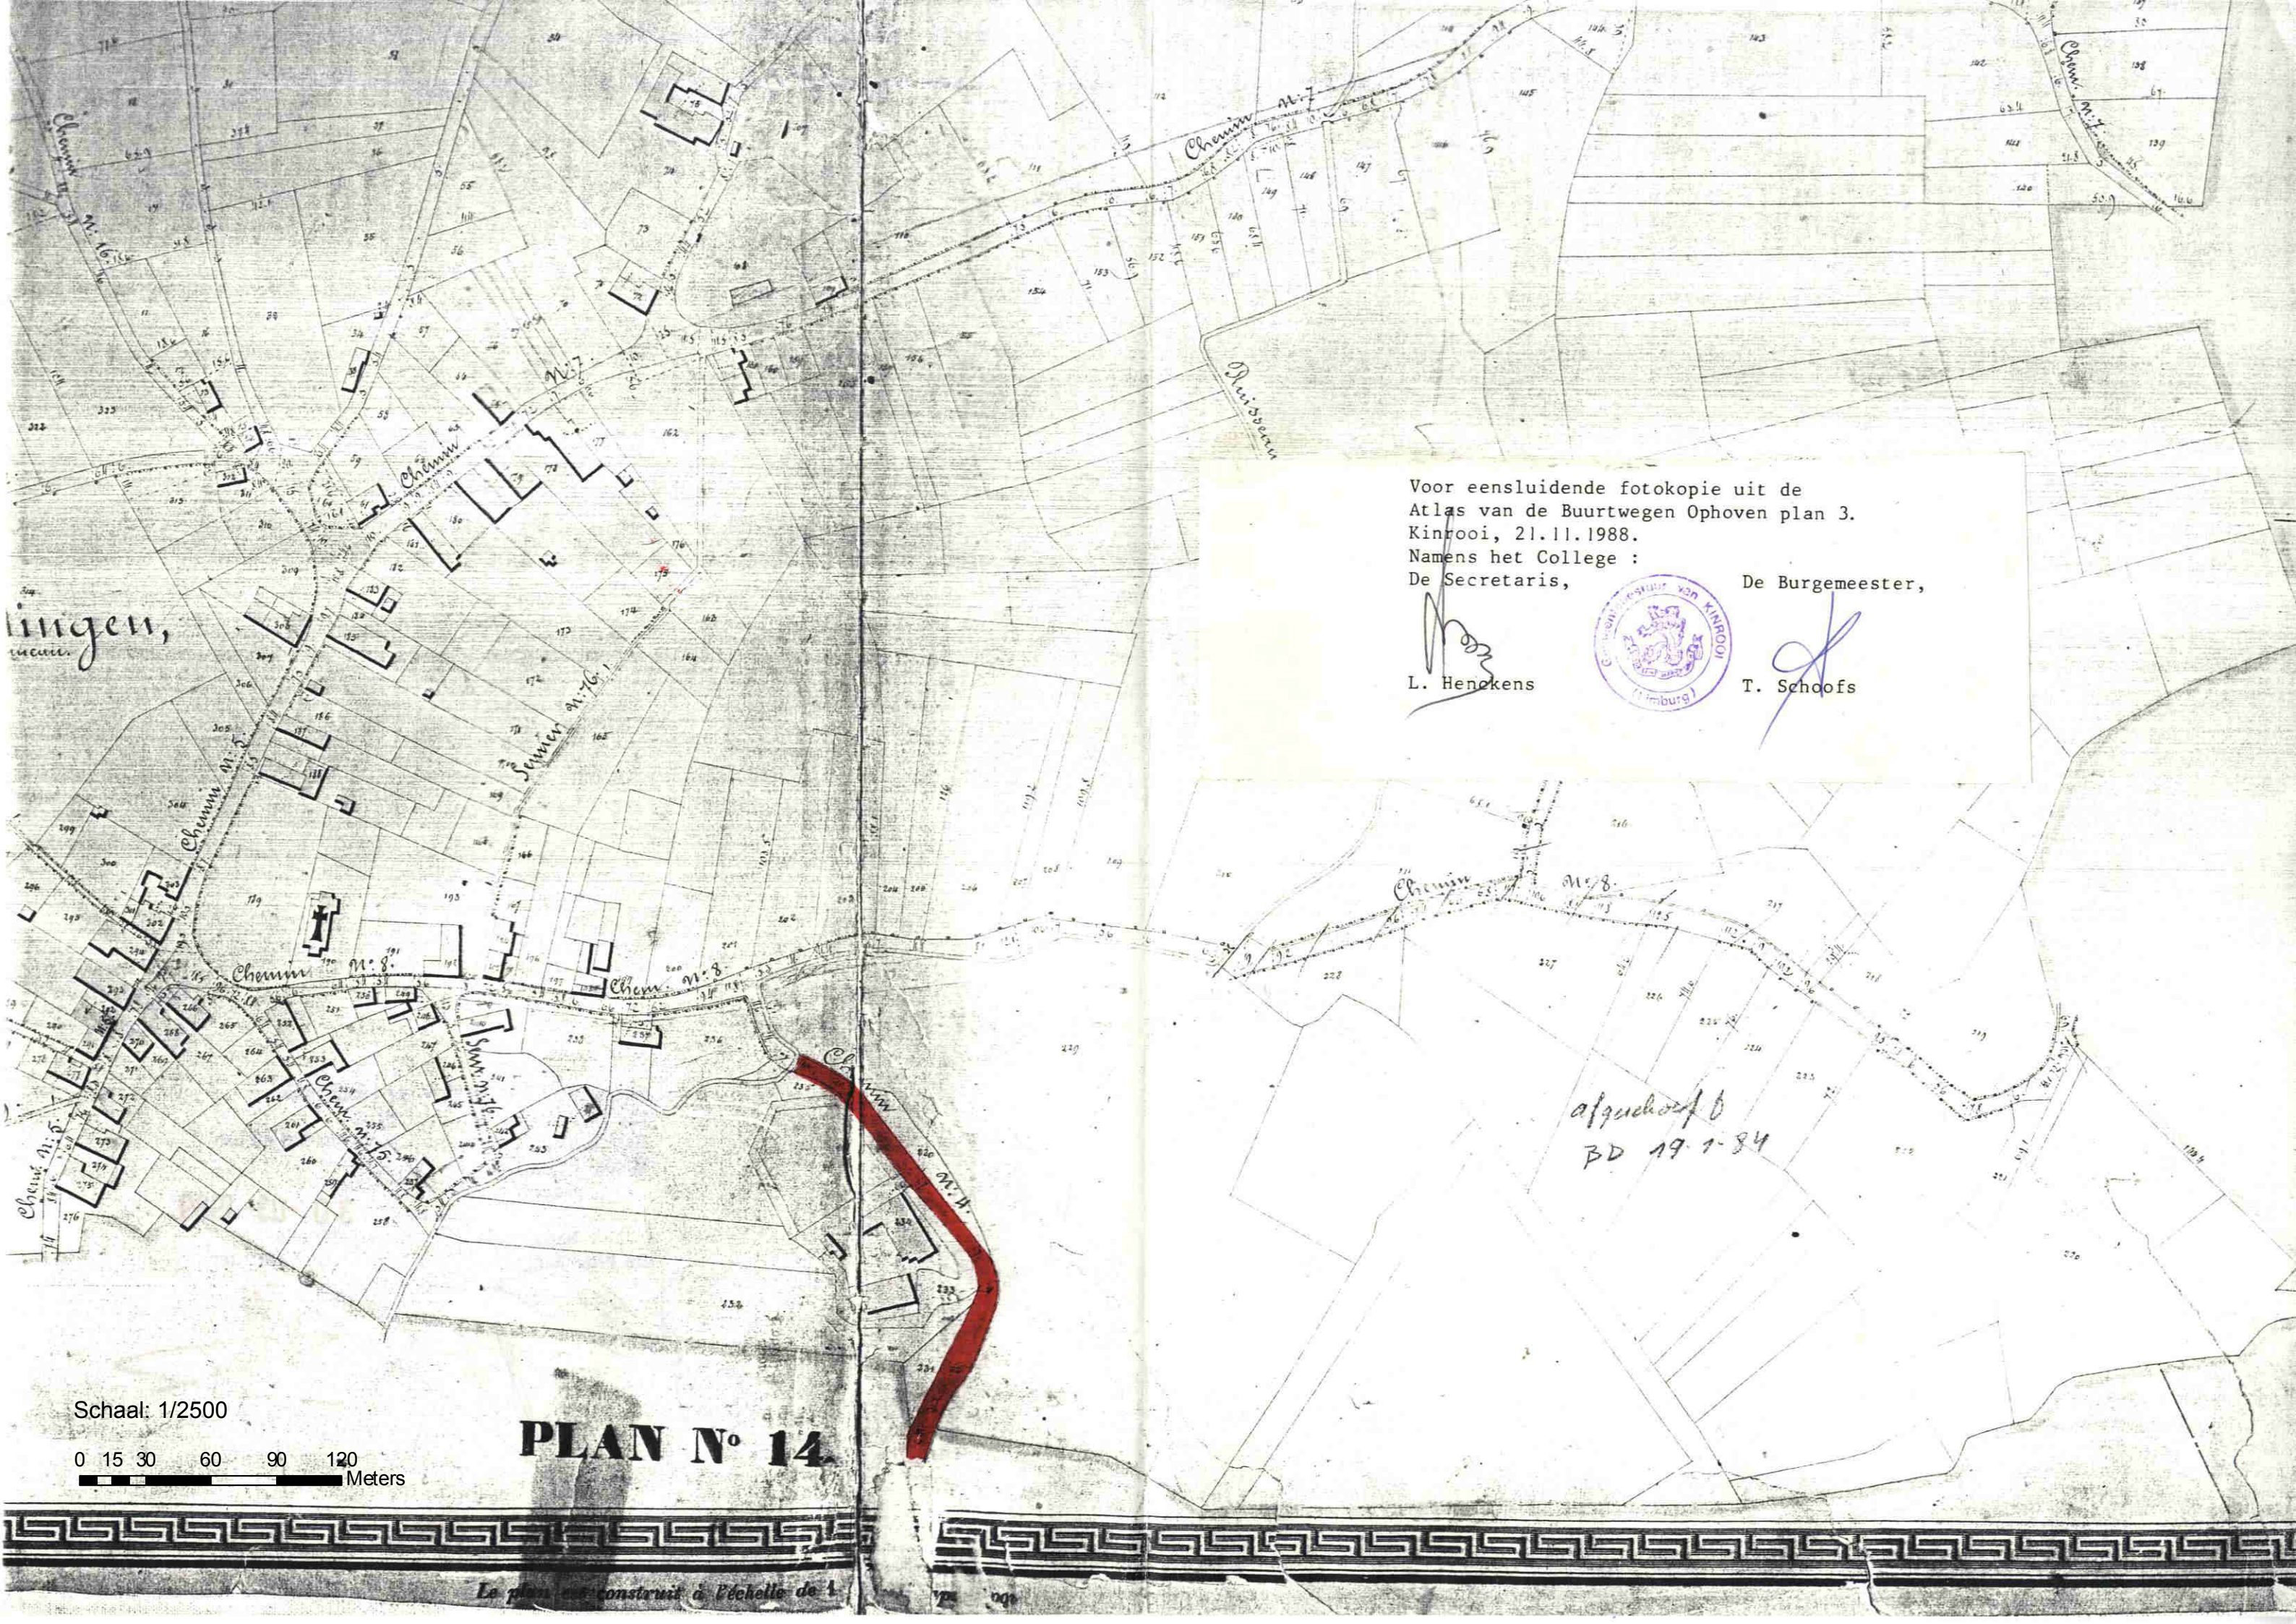

Voor eensluidende fotokopie uit de
Atlas van de Buurtwegen Ophoven plan 3.
Kinrooi, 21.11.1988.
Namens het College :
De Secretaris,


L. Henkens



De Burgemeester,


T. Schoofs

Schaal: 1/2500

0 15 30 60 90 120
Meters

PLAN N° 14

Le plan est construit à l'échelle de 1

afgekeurd
BD 19-1-84