



p r o v i n c i e Limburg

Directie Omgeving

Mobiliteit en Routenetwerken

**De deputatie
van de provincie Limburg**

Gelet op volgende doelstelling, actieplan en actie van het provinciaal beleid 2014-2019:

- beleidsdoelstelling 2018140005 "Overig beleid"
- actieplan 2018140105 "In uitvoering van het Mobiliteitscharter bijdragen aan meer duurzame mobiliteit en (infrastructurele) veiligheid in Limburg, met een maximale verschuiving ten voordele van duurzame vervoermiddelen"
- actie 2018140424 "Op basis van een bovenlokale visie en instrumentarium rond trage mobiliteit, de lokale overheden ondersteunen in het tot stand brengen en uitvoeren van hun lokaal tragemobiliteitsbeleid";

Gelet op het besluit van de gemeenteraad van Gemeente Kinrooi d.d. 16 april 2018 houdende het voorstel tot de gedeeltelijke afschaffing van buurtweg 1 in de Atlas van de Buurtwegen van Ophoven;

Gelet op de wet op de buurtwegen van 10 april 1841, gewijzigd bij de wet van 20 mei 1863, bij de wet van 9 augustus 1948 en bij het decreet van 4 april 2014, inzonderheid artikels 27 t.e.m. 29;

Gelet op het besluit van de Vlaamse Regering tot vaststelling van nadere regels voor de organisatie van het openbaar onderzoek inzake buurtwegen van 20 juni 2014;

Overwegende dat de aanvrager de aanpassing aan de Atlas van de Buurtwegen vraagt in kader van een omgevingsproject ingediend bij provincie Limburg voor de herinrichting van het waterrecreatiegebied 'De Spaanjer' te Ophoven, Kinrooi;

Overwegende dat tijdens het openbaar onderzoek van 6 maart 2018 tot en 5 april 2018 géén bezwaren of opmerkingen werden ingediend;

Overwegende dat buurtweg 1 in de Atlas van de Buurtwegen van Ophoven ook gekend is als 'Maasstraat';

Overwegende dat de huidige grenzen van de Maasstraat niet meer overeenkomen met de rooilijnen die gekend zijn in de Atlas van de Buurtwegen;

Overwegende dat de Maasstraat in het omgevingsproject een nieuw tracé zal krijgen voor gemotoriseerd verkeer;

Overwegende dat de Maasstraat op zich niet exclusief bestemd is voor zachte weggebruikers;

Overwegende dat de doorgang voor trage weggebruikers gegarandeerd blijft met fiets- en wandelpaden in het omgevingsproject;

Overwegende dat de aanvraag gunstig wordt geadviseerd omdat het tragewegennetwerk in dit omgevingsproject verder geoptimaliseerd wordt;

Overwegende dat de aanvraag gunstig wordt geadviseerd omdat het statuut van buurtweg voor de Maasstraat hiervoor niet noodzakelijk is;

Gelet op de voorgelegde plannen, opgesteld door landmeter-expert Mathieu Rutten op 21 februari 2018:

- een uittreksel uit de Atlas van de Buurtwegen
- een uittreksel uit het kadaster
- een afschaffingsplan
- een uittreksel uit de topografische kaart;

Gehoord het verslag van Jean-Paul Peuskens, lid van het college;

BESLUIT

Artikel 1 De buurtweg 1 in de Atlas van de Buurtwegen van Ophoven wordt gedeeltelijk afgeschaft tussen de Dalerweg en de Maasdijk, zoals weergegeven op aangehechte plannen met de rode kleur. De nieuwe grens van buurtweg 1 wordt vastgelegd met lijnstuk 1-30.

Artikel 2 Overeenkomstig artikel 29 van de wet op de buurtwegen van 10 april 1841 kan de gemeenteraad, na schatting door een deskundige, beslissen tot verkoop van de aan het openbaar domein onttrokken gronden, of tot het vorderen, vanwege de eigenaars van de gronden, van de meerwaarde die voor hen ontstaat door deze aanpassing aan de Atlas van de Buurtwegen.

Artikel 3 Overeenkomstig artikel 28, vierde lid van de bovenvermelde wet over de buurtwegen is het College van Burgemeester en Schepenen belast met de bekendmaking van dit besluit, en dit gedurende acht dagen vanaf de zondag na de ontvangst ervan.
De gemeente en de belanghebbende derden kunnen, binnen 15 dagen te rekenen vanaf de eerste dag na de bekendmaking, een beroep instellen tegen dit besluit. Het beroep moet worden gericht aan de gouverneur van de provincie Limburg, die het beroepschrift en het volledige dossier voor verdere afhandeling zal doorzenden naar Ruimte Vlaanderen, Koning Albert II-laan 19 bus 12, 1210 Brussel. Door het indienen van een beroep wordt dit besluit opgeschort.

Artikel 4 Het uittreksel uit de Atlas van de Buurtwegen, het uittreksel uit het kadaster, het afschaffingsplan en het uittreksel uit de topografische kaart worden als een integrerend deel gehecht aan dit besluit.

Artikel 5 Deze beslissing tot afschaffing van bovenvermelde buurtweg ontheft de aanvrager niet tot het verkrijgen van alle andere vereiste toelatingen en vergunningen, inzonderheid de omgevingsvergunning.

Artikel 6 Dit besluit wordt ter kennisneming gestuurd aan het College van Burgemeester en Schepenen van de Gemeente Kinrooi.

Aanwezig: Frank Smeets, voorzitter wd.; Ludwig Vandenhove, Igor Philtjens, Erik Gerits, Jean-Paul Peuskens, Inge Moors; leden;
Renata Camps, provinciegriffier


Hasselt d.d. 2018-04-26

De verslaggever,




Jean-Paul Peuskens

De provinciegriffier,

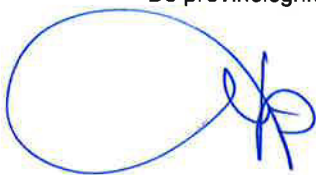

Renata Camps

de voorzitter wd.

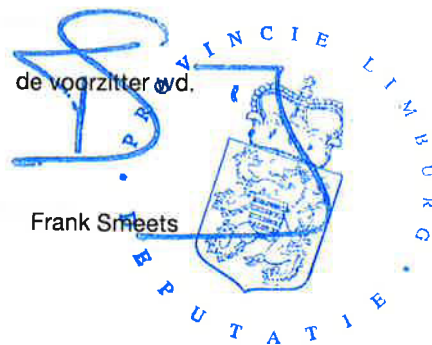

Frank Smeets

 Nota: 1
Minuten: 3
Expedities: 1
Afschriften: 2x3

Kenmerk: 2018/S/0001969
Dossier: 2018/D/000163
Bijlagen: plannen

ATLAS DER BUURTWEGEN


KINROOI 4de afdeling Ophoven, Sectie A

buurtweg nr. 1

5490 plan 3

Schaal: 1/2500


 af te schaffen weg

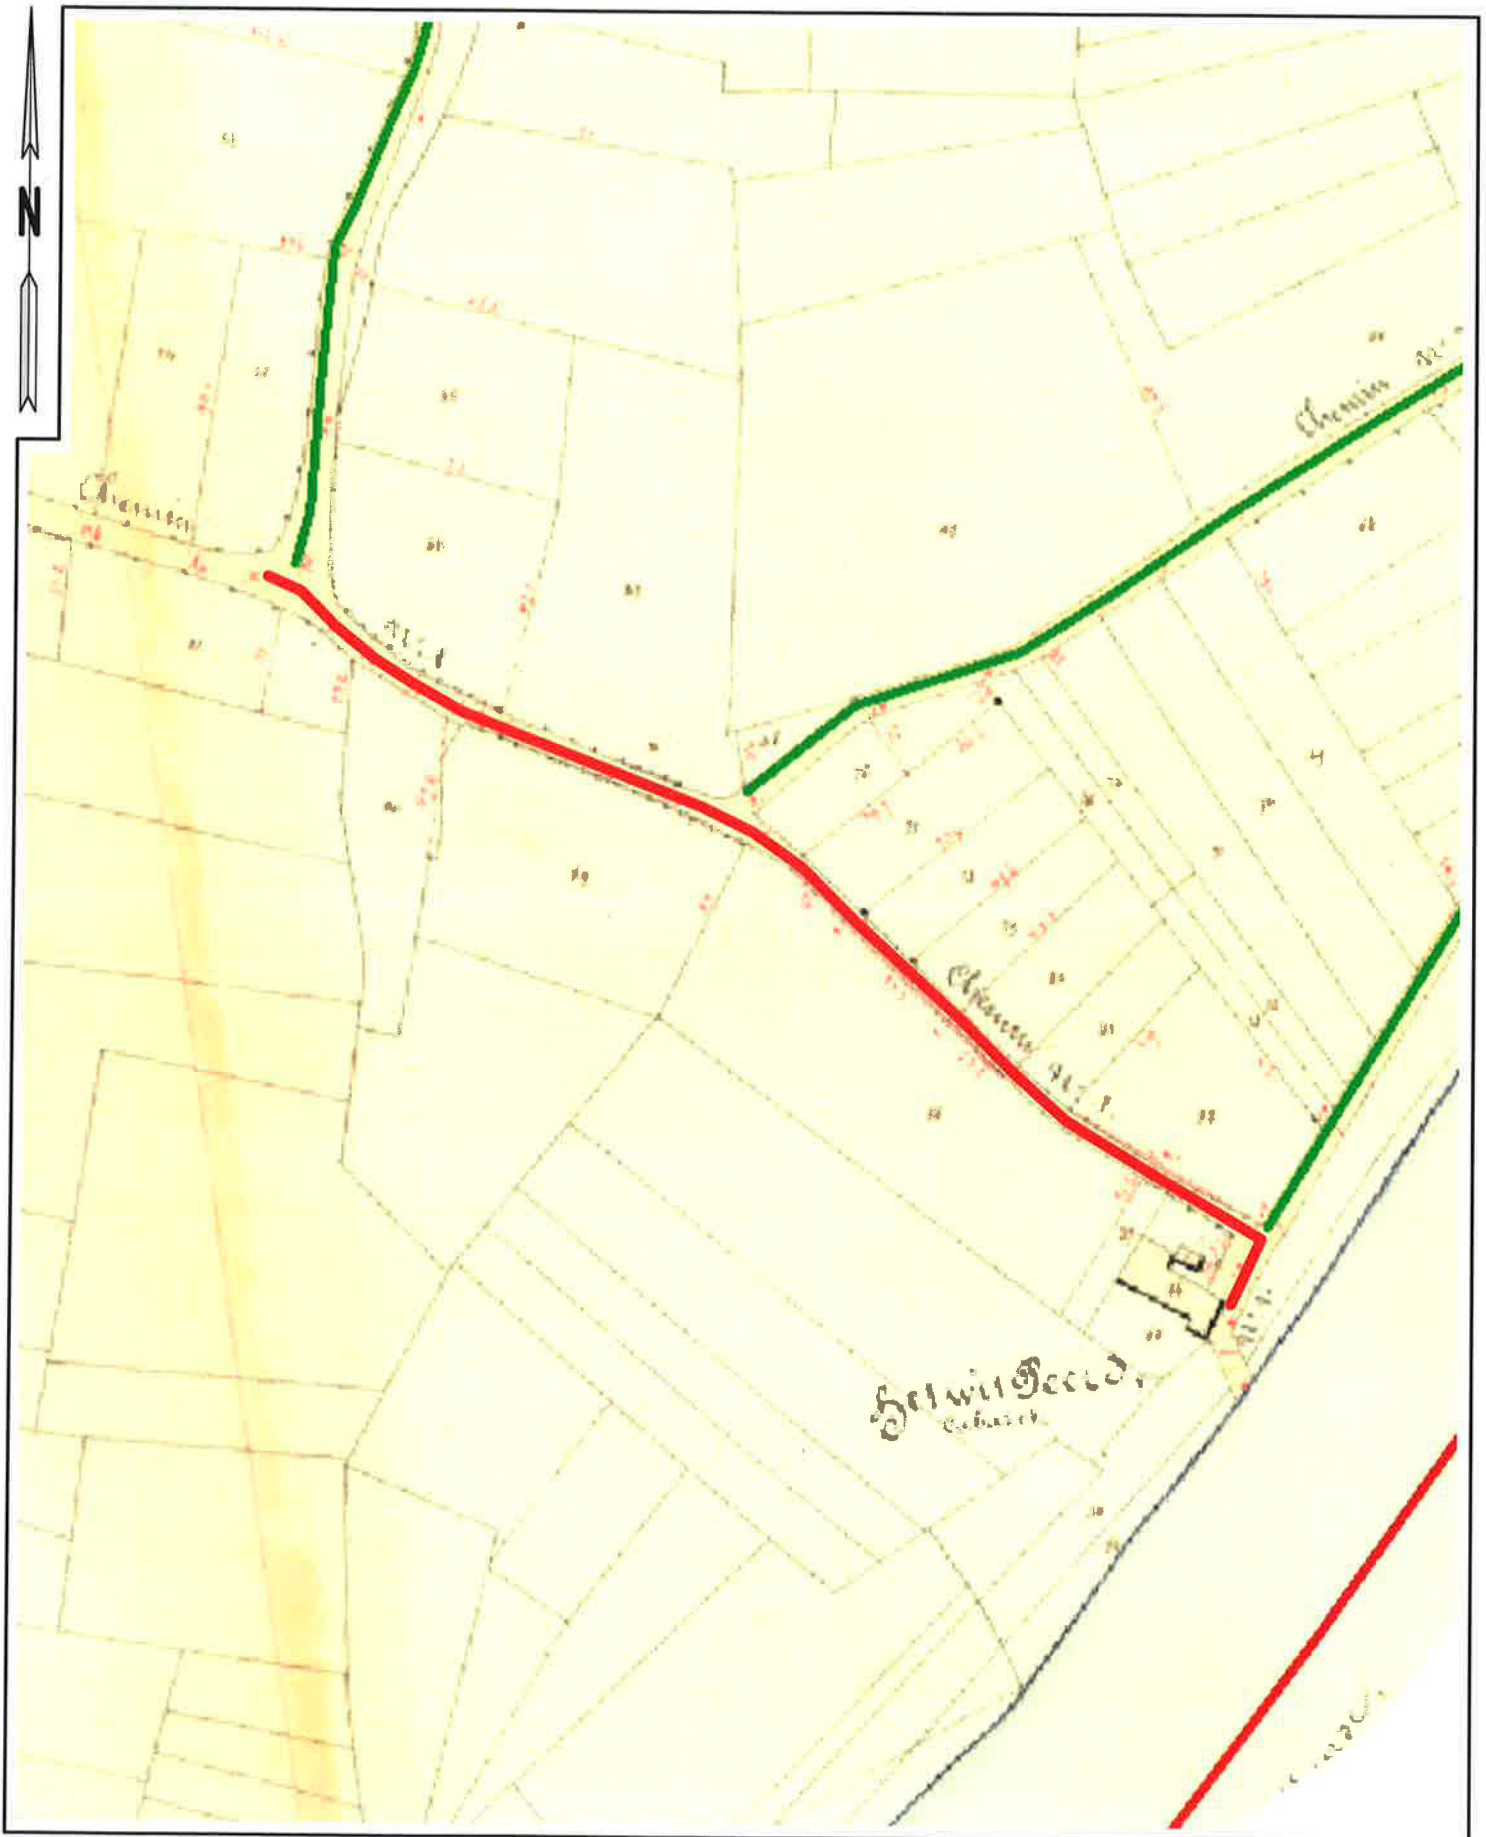

De Topografische kaart

KINROOI 4de afdeling Ophoven, Sectie A
buurtweg nr. 1
5490 plan 4
Schaal: 1/10000


 af te schaffen weg

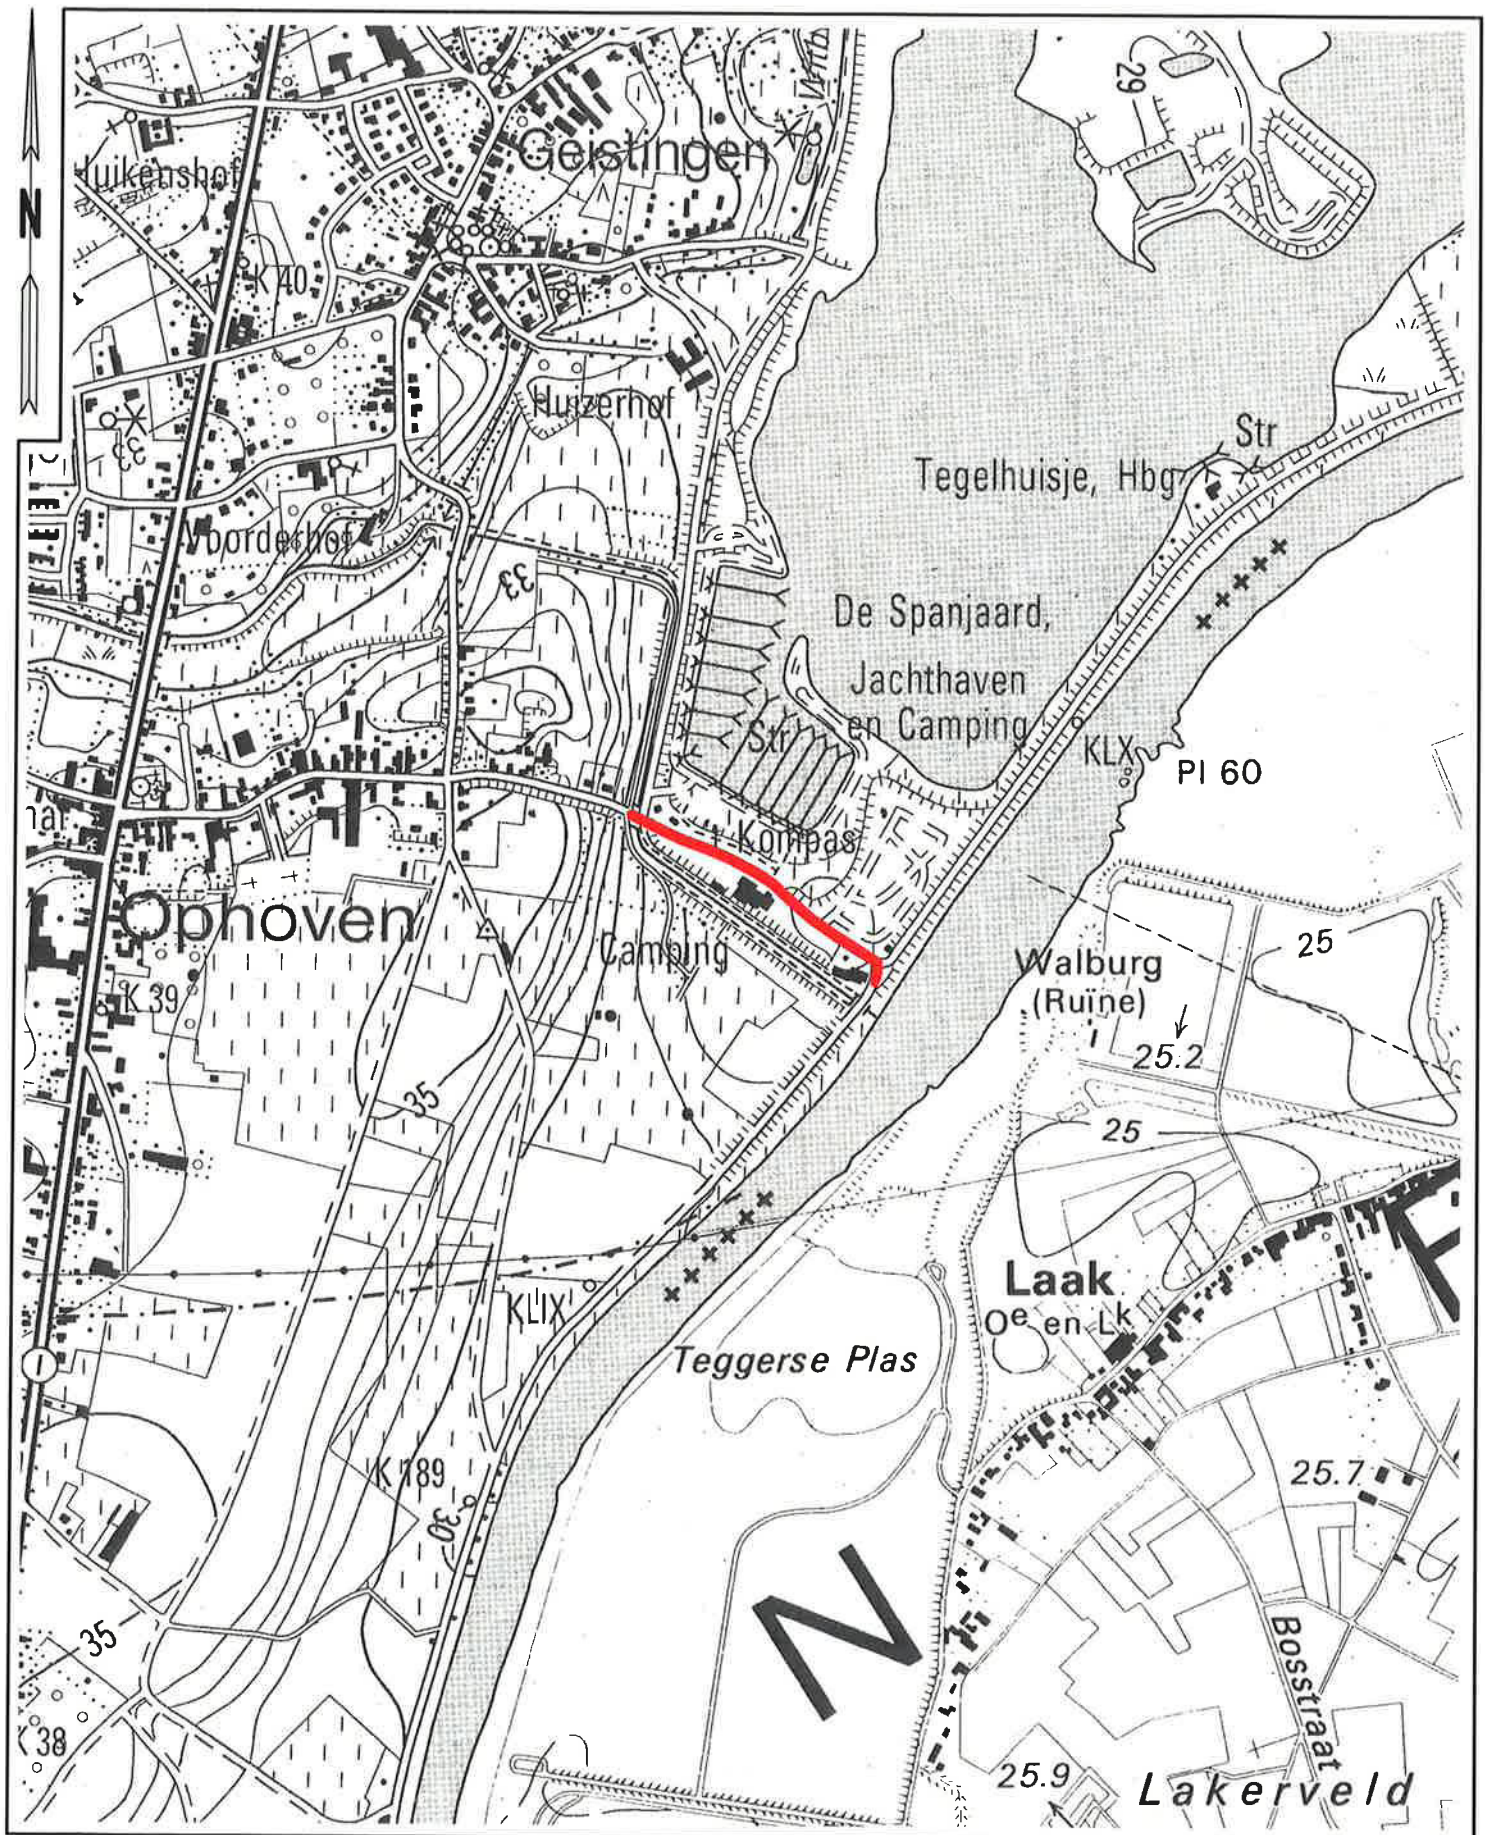

KADASTERPLAN

KINROOI 4de afdeling Ophoven, Sectie A
buurtweg nr. 1
5490 plan 3
Schaal: 1/2500

 af te schaffen weg

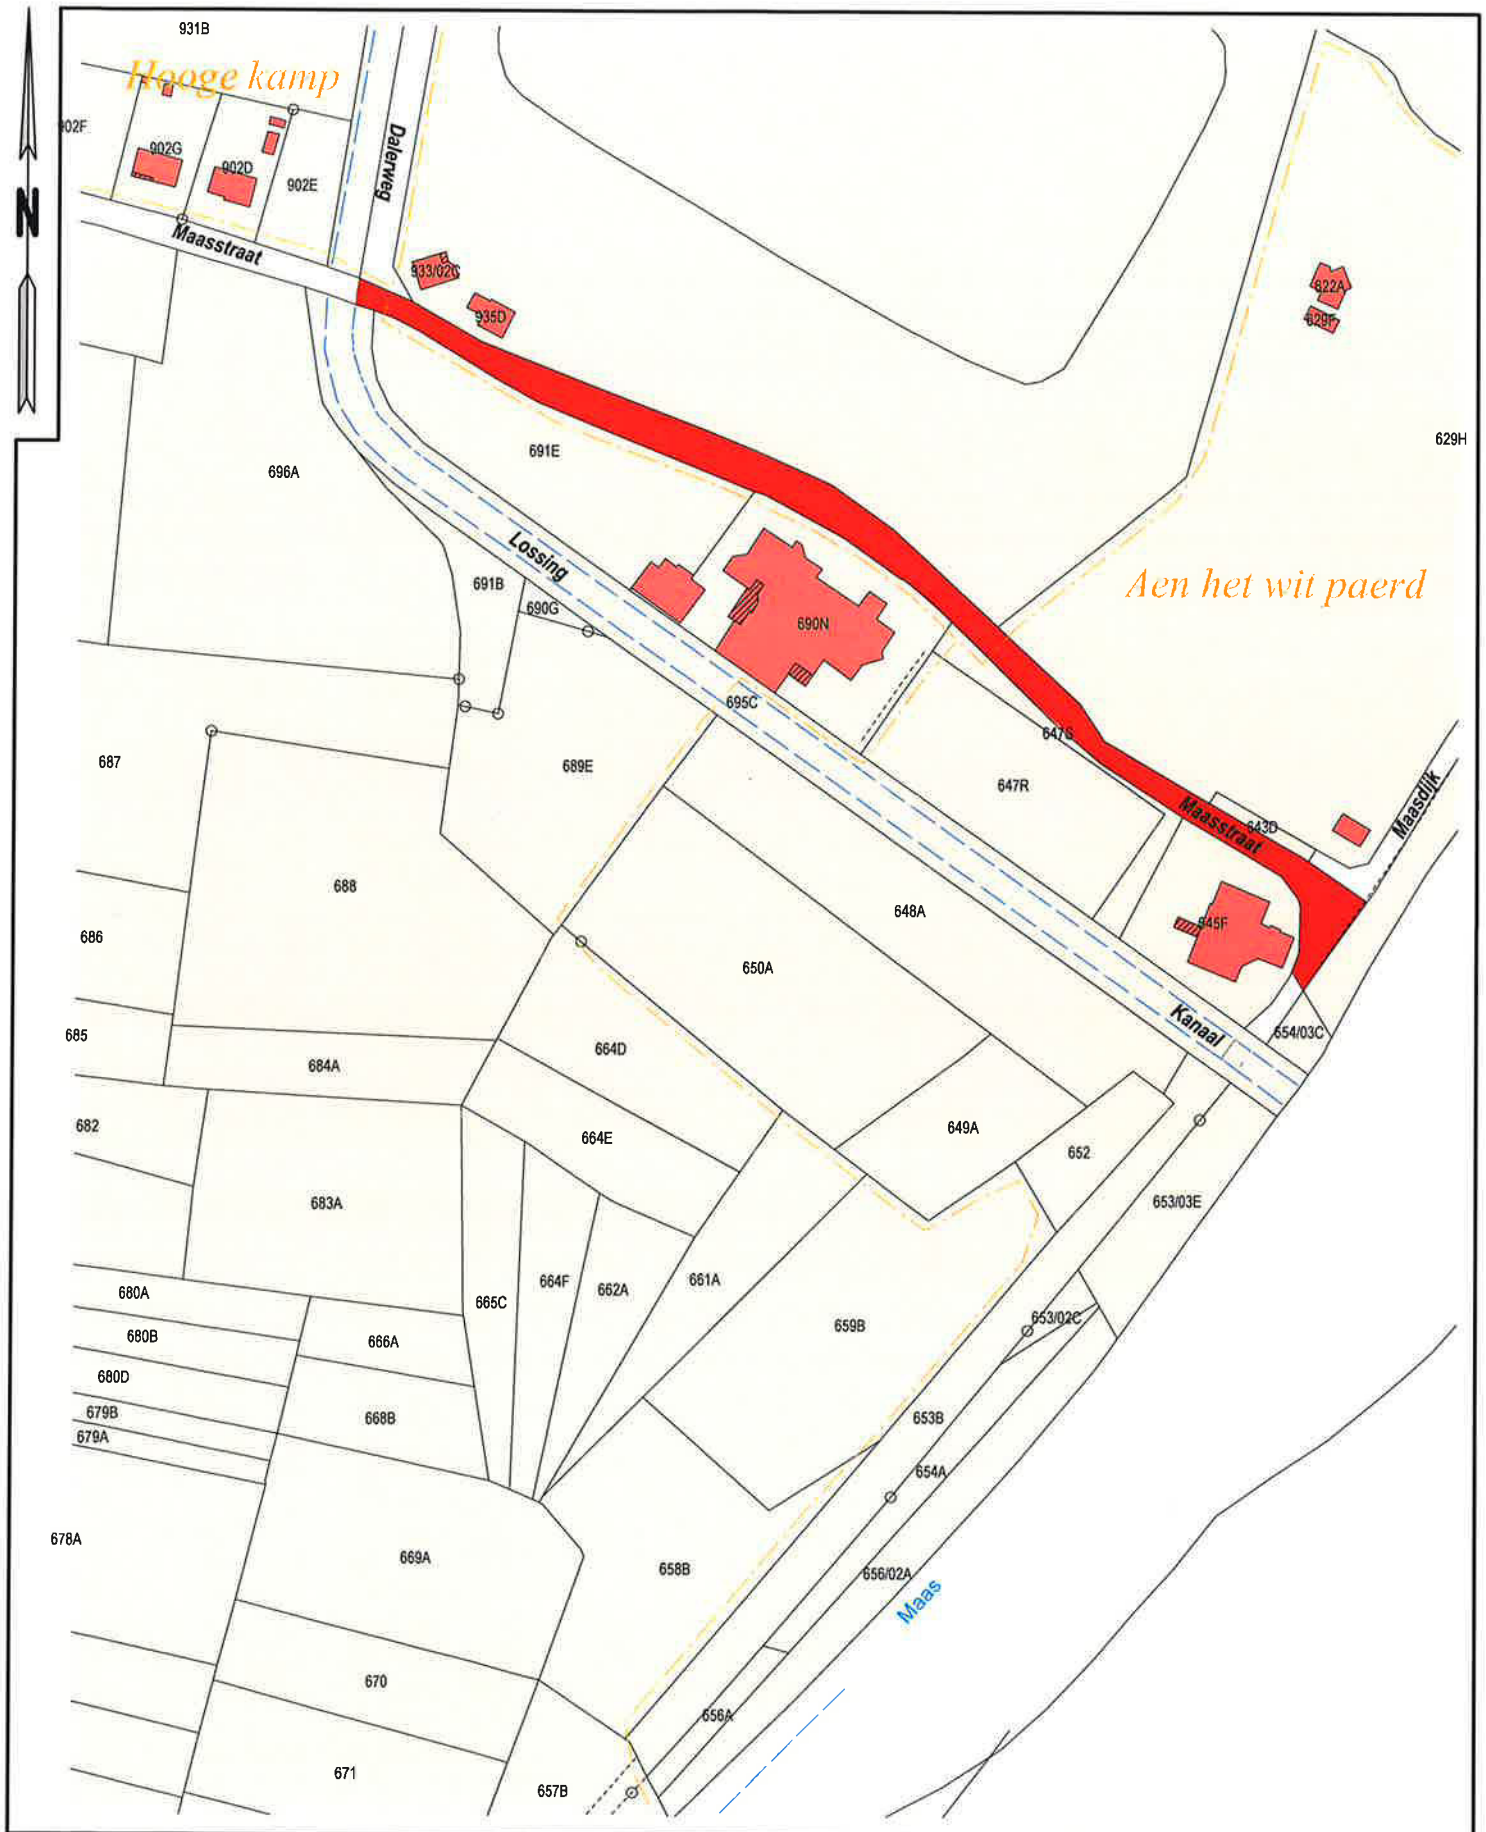

PROVINCE LIMBURG
ARRONDISSEMENT MAASEIK
GEMEENTE KINROOI

AFSCHAFFINGSPLAN

Kinrool 4de afdeling Ophoven , sectie A
Afschaffing van een deel van de buurtweg nr. 1

LOT 1
deel van buurtweg nr. 1
lengte: 422,70 m, breedte volgens plan, opp.: 31a 64ca

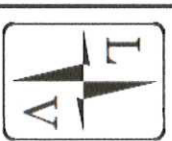

Landmeters - en vastgoedexperten B.V.B.A.
Stationswal 28 3960 Bree
Tel: 089 44 00 08
Echt verklaard te Bree op 21/02/2018
Aangepast op

De Landmeter - Expert

Mathieu Rutten
landmeter-erfpart bezield door de
rechtbank van eerste aanleg
van Tongeren dd. 27 september 1998
C.N.S. Inmetingsnummer 0474 134 614

[illegible]

INDEX	DATUM	WÄZGANG
A		
B		
C		
D		
E		
F		
G		

PLAN NR.: 1	PLANNOMETINGEN :	SCHAAL 1/500	DOSS.: 5490
	0.59 x 0.84 = 0.50 m2		




Opbreken
stookkolen
woning + san. blok

Te slopen
gebouw:
Concierge
woning

Te slopen
gebouw:
sanitaire blok
+ garage

13.90

9.86

22.10

10.3

4.97

11.02

4.8

14.94

19.77

14.94

19.77

14.94



GEMEENTE KINROOI
WATERRECREATIEGEBIED DE SPANJERD
schaal: 1/500



BUREAU LANDSCHAPSPIANING
STEDENBOUW EN TECHNIEK N.V.
P.P. Rubensstraat 10 - bus 2, 3680 Maaseik
Telefoon: 089-553767 Telefax: 089-553553
Email: andre.morris@buro-isl.be

GEMEENTE KINROOI
ORIGINEEL
20-1-2018