

N^r 710653363^b =.

MINUUT.

 $\frac{10}{3}$ BIJLAGENwaarvan $\frac{2}{7}$ plan

De bestendige Deputatie

VAN DEN PROVINCIALEN RAAD VAN LIMBURG,

Gezien de beraadslaging van den gemeenteraad van *opheers*
 dd. *18 april 1907* een plan aannemende voor *de verbreding*
en de rechtmaking van een gedeelte van
den buurtweg n^o 3;

Gezien het plan der ligging;

Gezien het proces-verbaal van onderzoek *de commodo et incommodo*
 waaruit blijkt dat *dit ontwerp aan geen verzet*
noch opmerking aan leiding heeft
gegeven;

Gezien het advies van den II. Arrondissements-Commissaris;

Gezien het verslag van den H. provincialen Opziener der buurt-
 wegen en waterloopen, dd. *11 juni 1907*, n^r *17802*;

Gehoord het verslag van den H.
lid van ons College;

Gielen

Gezien de wet van den 20 Mei 1863 en artikel 76 der gemeentewet;

BESLUIT :

De bovengemelde beraadslaging voor hetgeen betreft de aanneming des plans goed te keuren, en den aankoop in der minne der tot uitvoering van dit plan noodige gronden toe te staan ~~onder de volgende voorwaarden :~~

Het tegenwoordig besluit zal door het schepencollege 's Zondags na deszelfs ontvangst afgekondigd worden, en, ingevolge de schikkingen der wet van den 20 Mei 1863, gedurende acht dagen aangeplakt blijven.

Het bewijs der vervulling dezer formaliteit zal ons, na verloop van den bepaalden tijd voor het beroep bij den Koning, overgelegd worden.

Deze beroepen zullen desgevallend *aan den H. Gouverneur der provincie* moeten toekomen binnen de vijftien dagen die op de aanplaking volgen.

Afschrift des tegenwoordigen zal, ter uitvoering, aan den H. Arrondissements-Commissaris van *Tongeren* verzonden worden.

Dergelijk afschrift zal tot nariicht aan den H. provincialen Opziener der buurtwegen en waterloopen, te Hasselt, overgezonden worden.

In zitting, te Hasselt, den *14 juni* 1907.

Waren tegenwoordig: de HH.

*Sonts : Messieurs le Gouverneur, Président ;
Cherrier de Borman, Gielen, de Creeft, Moors chev.
De Crauwaren et Van Thunout Membres, et Roelants, Greffier*

De provinciale Griffier,


Roelants

De bestendige Deputatie,

De bestendige Deputatie

De Verslaggever,

De Verslaggever

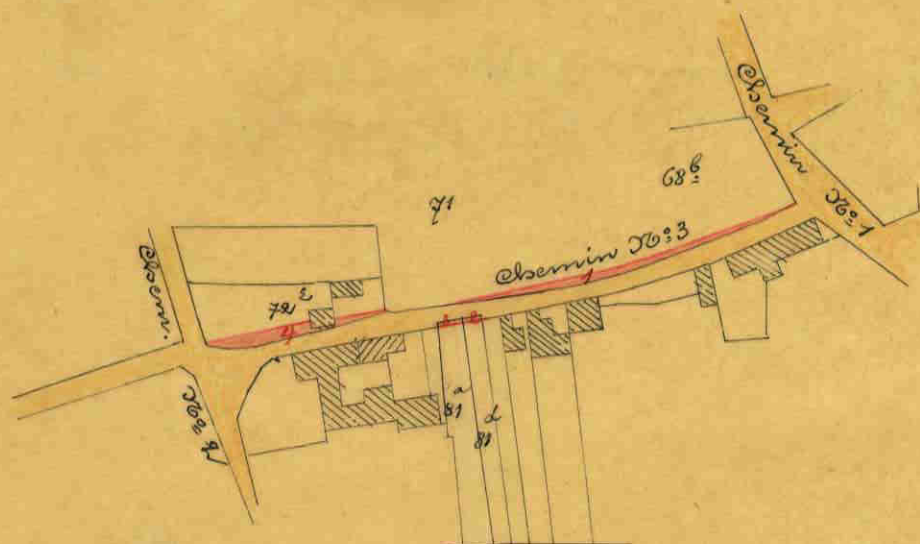

Commune d'Opheers.

Plan d'une partie du chemin n° 3 dont le redressement est
projeté avec indication des modifications à y apporter.
Dressé en triple expédition à l'échelle du 2500^{me}.
par le soussigné Commissaire-royal,
Looz-la-ville, le 11 Avril 1907.

Aganz

Vu par le Conseil communal d'Opheers pour être
annexé à sa délibération en date du 18 avril 1907

Par le Conseil:

Le secrétaire, Le Président,
Jongen *L. Gelsch*

Gezien omgekeert te worden aan
ons bescent van heden n° 7106 - 58368.

Hareel den 14 Juni 1907
A. Berendse representant

A provinciale Griffie,

de Roeland

J. B. Willems burg

A verslaggever,

Li. S.

Schaal: 1/2500

0 15 30 60 90 120
Meters